

京都縦貫自動車道
(丹波～京丹波みずほ)完成図 起点
丹波綾部道路
市森地区他舗装工事 起点

No. -10+0.00
KP 52.959
No. -8+3.000
KP 52.922

本線シフト区間
(W=1.00m～1.25m)
L=10.0m
KP 52.892
No. -7+3.000
KP 52.792
No. -6+0.000

丹波インターチェンジ L=659.997

分合流部安全対策施設設置区間(W=1.25m) L=468.0m

加速車線長 L=210.000
加速車線 L=160.000
デューパー L=50.000
No. 21+15.000
KP 52.324
No. 23+10.000
KP 52.289
No. 25+10.000

本線シフト区間
(W=1.25m～0.00m)
L=35.0m
KP 52.289
No. 21+15.000
KP 52.324
No. 23+10.000

52.9KP

減速車線長 L=168.000
減速車線 L=88.000
テーパー L=80.000
No. 4+3.000
KP 52.842
No. 4+3.000
No. 5+0.000
KP 52.754
No. 5+0.000

中央帯すり付け区間(W=1.50～2.50)
L=40.00
No. 29+00.000
No. 31+00.000
No. 6+7.000
KP 52.632
テーパー L=50.000
加速車線長 L=210.000
加速車線 L=160.000
No. 1-13.000
KP 52.792
No. 1-13.000
No. 4-3.000
KP 52.842

地下通路(人道ボックス部)B1500×H2500 L=28.2m
地下通路(階段部)B800 4箇所
プレキャストボックス
No. 13+15.000
KP 52.484
No. 17+15.000
KP 52.404
No. 21+15.000
KP 52.324
減速車線 L=80.000
減速車線長 L=160.000
テーパー L=80.000

丹波1号橋
L=49.67m
No. 51+7.970
KP 52.451

丹波(おらっパ)橋 L=78.00
No. 30+15.000
No. 38+00.000

新須知川橋 L=437.0m

丹波綾部道路
須知第一トンネル工事 起点

No. 26+15.000
KP 52.024

位置図



丹波IC

京丹波みずほIC

京都縦貫自動車道 (丹波～京丹波みずほ)完成図		4 5328
工種	平面図	4 15
名称	平面図(1) KP. 52.939～KP. 51.999 No. -9+00～No. 38+00	縮尺 1/2500 4 15
西日本高速道路株式会社 関西支社		


京都縦貫自動車道 (丹波～京丹波みずほ) 完成図			4 5328
工 種	平 面 図		4 15
名 称	平面図(1) KP. 52.939～KP. 51.999 No. -9+00～No. 38+00	縮 尺 1/2500	4 15
西日本高速道路株式会社 関西支社			

平面図(2) S=1:2500

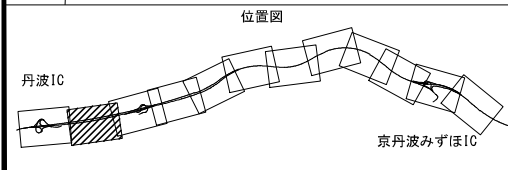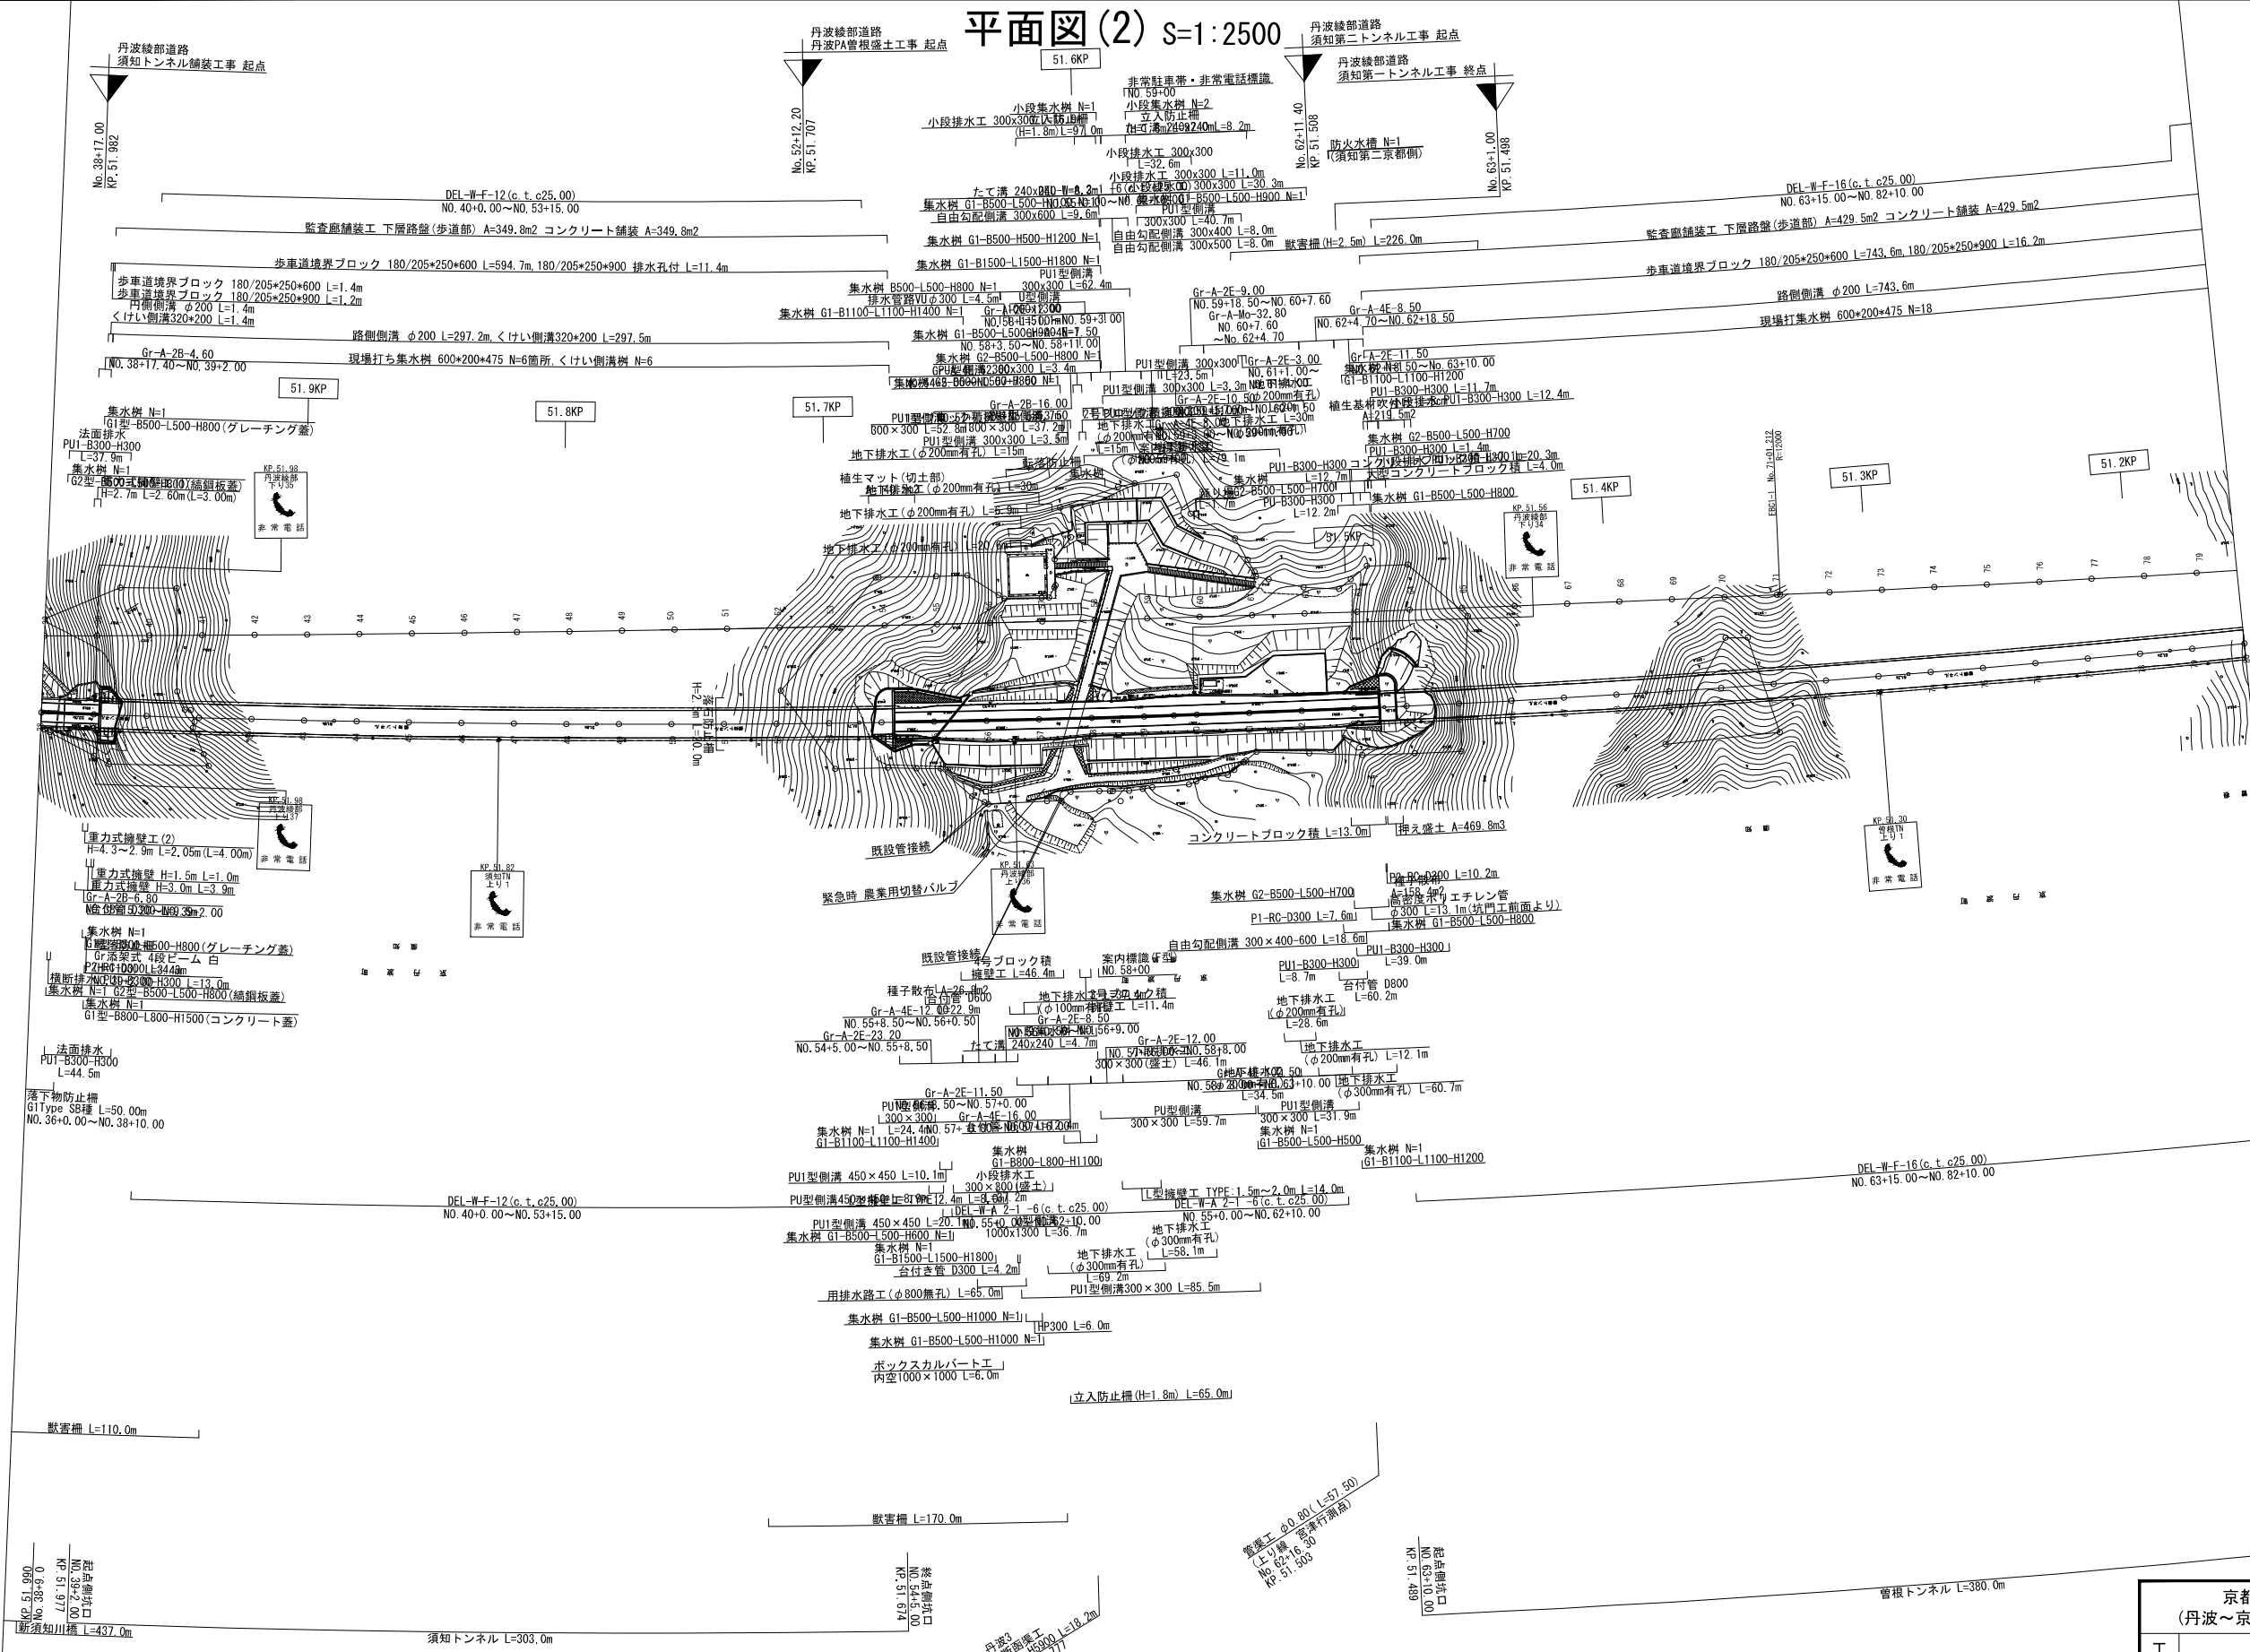


京都縦貫自動車道 (丹波～京丹波みずほ) 完成図		5 5328
工種	平面図	5 15
名称	平面図(2) KP. 51.999～KP. 51.159 No. 38+00～No. 80+00	縮尺 1/2500 5 15
西日本高速道路株式会社 関西支社		

平面図(3) S=1:2500

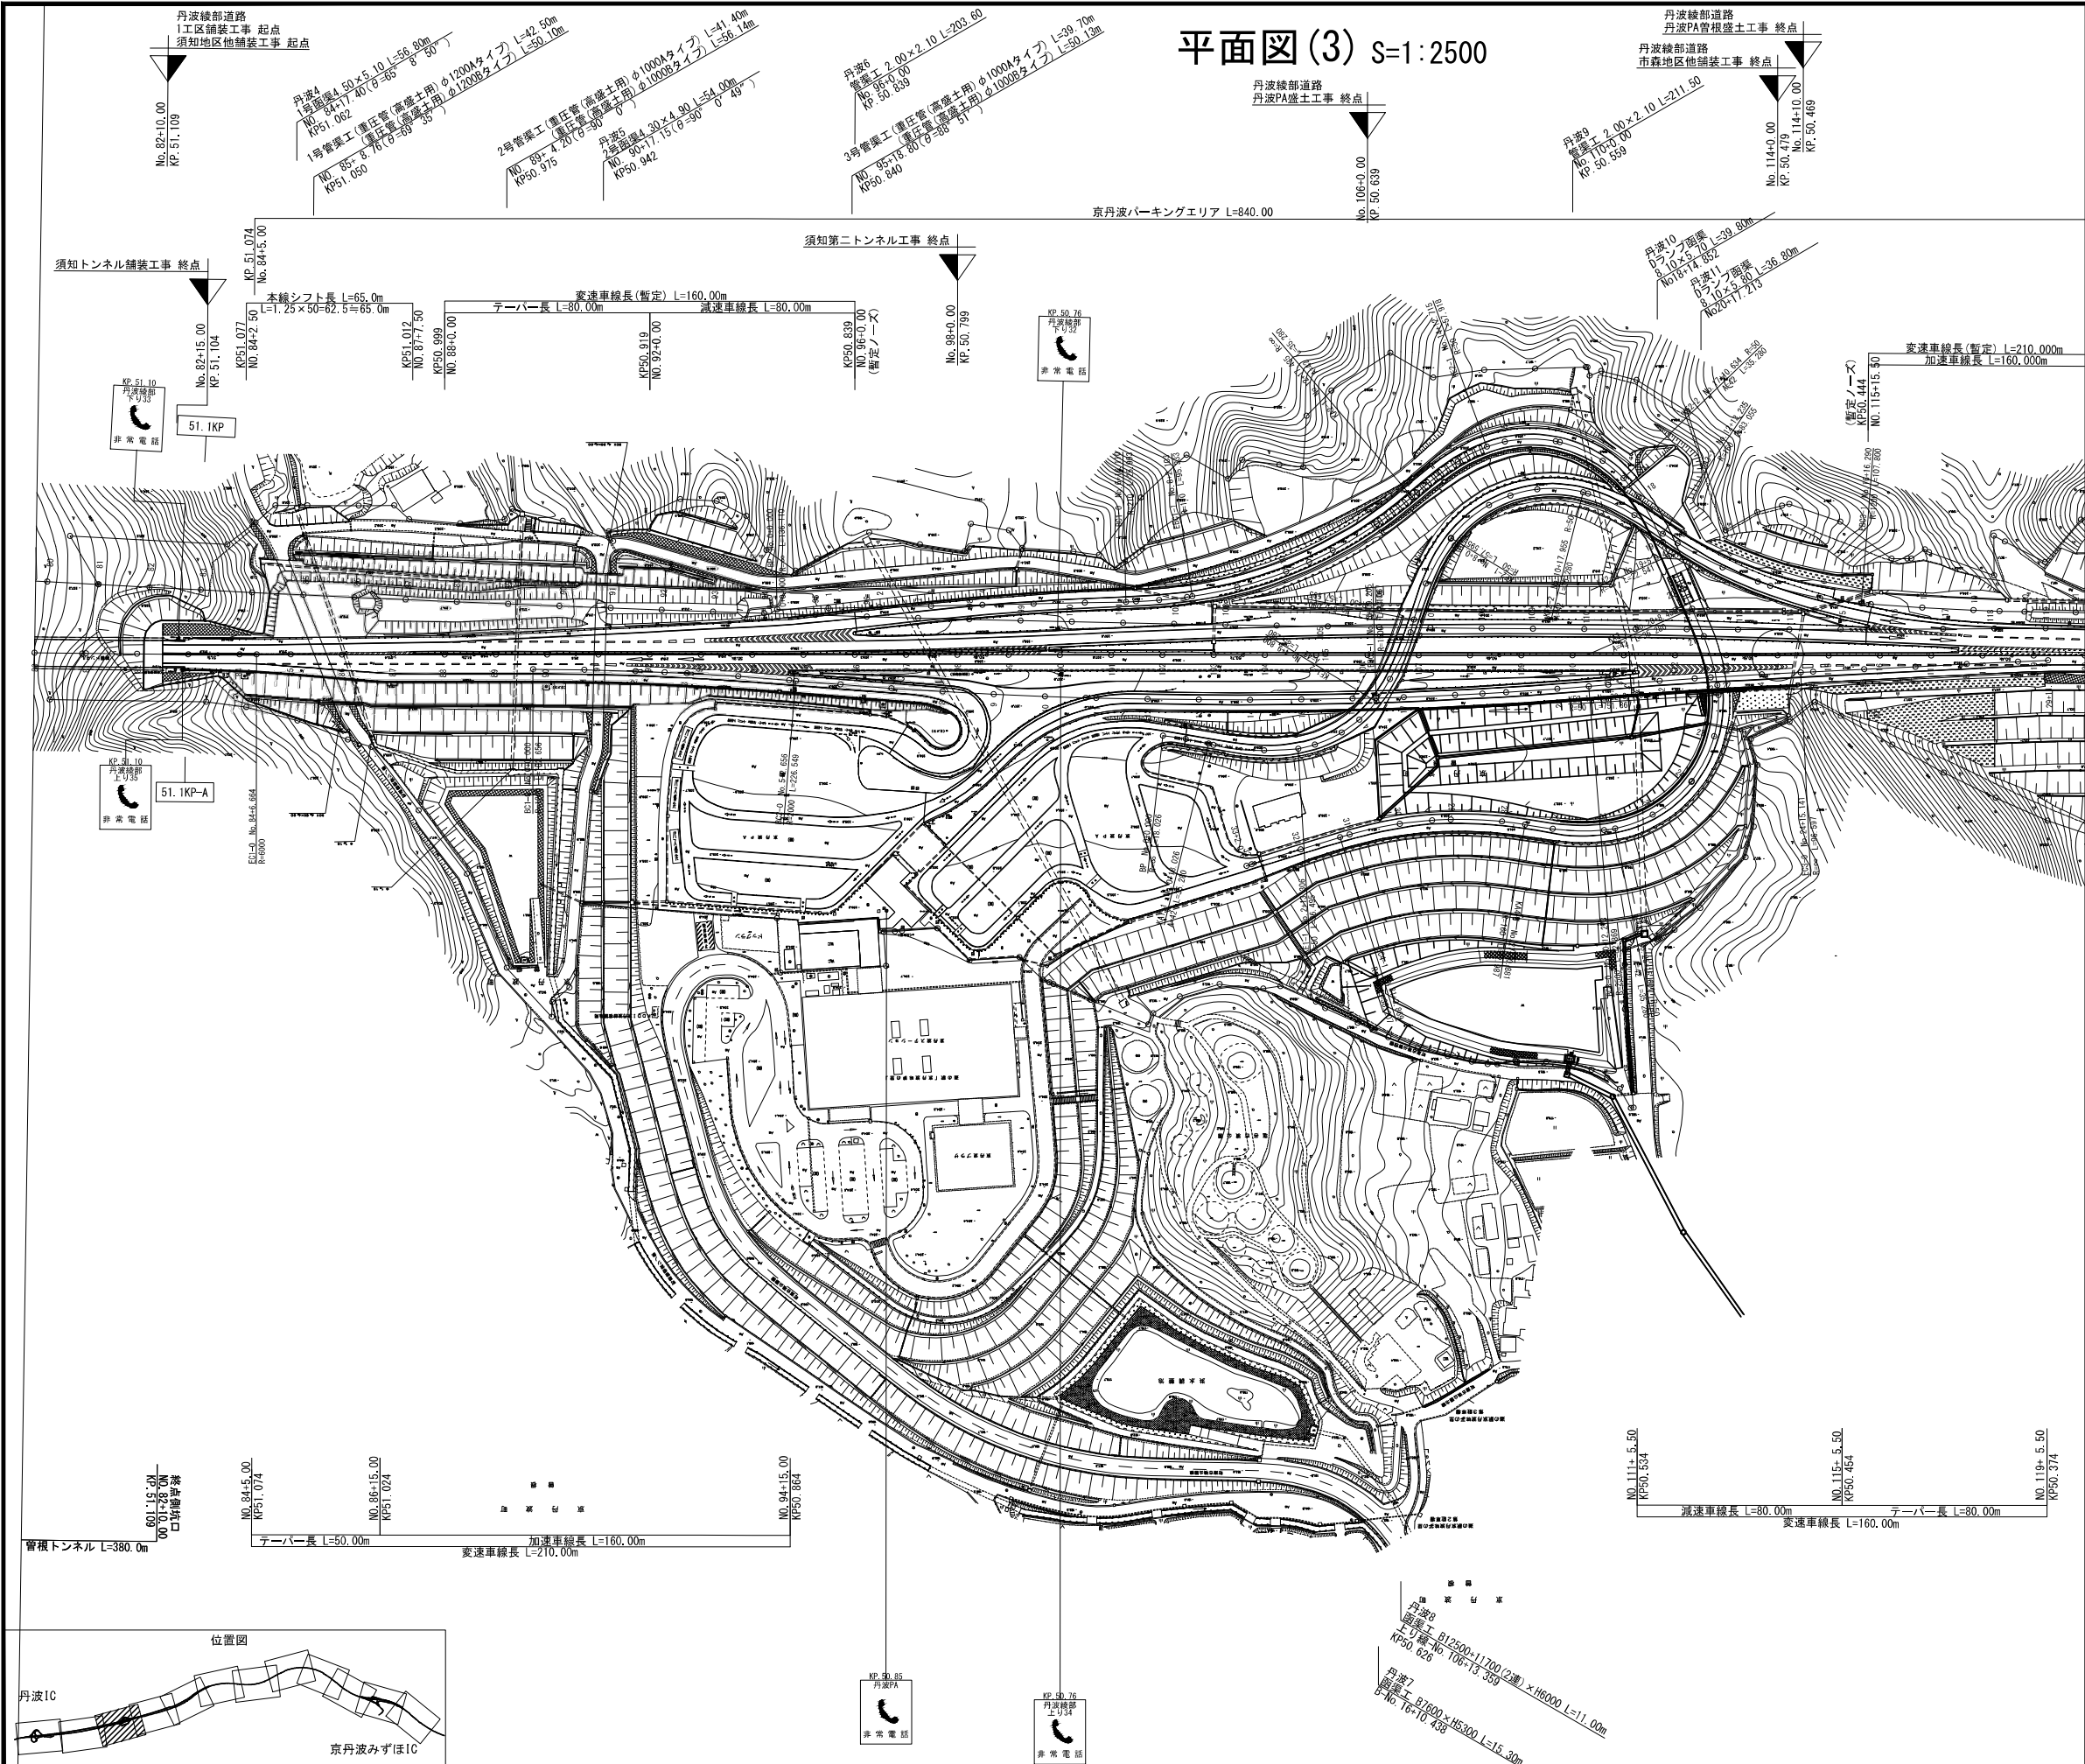


京都縦貫自動車道 (丹波～京丹波みずほ) 完成図		6 5328
工種	平面図	6 15
名称	平面図(3) KP. 51.159～KP. 50.359 No. 80+00～No. 120+00	縮尺 1/2500 6 15
西日本高速道路株式会社 関西支社		

平面図(4) S=1:2500

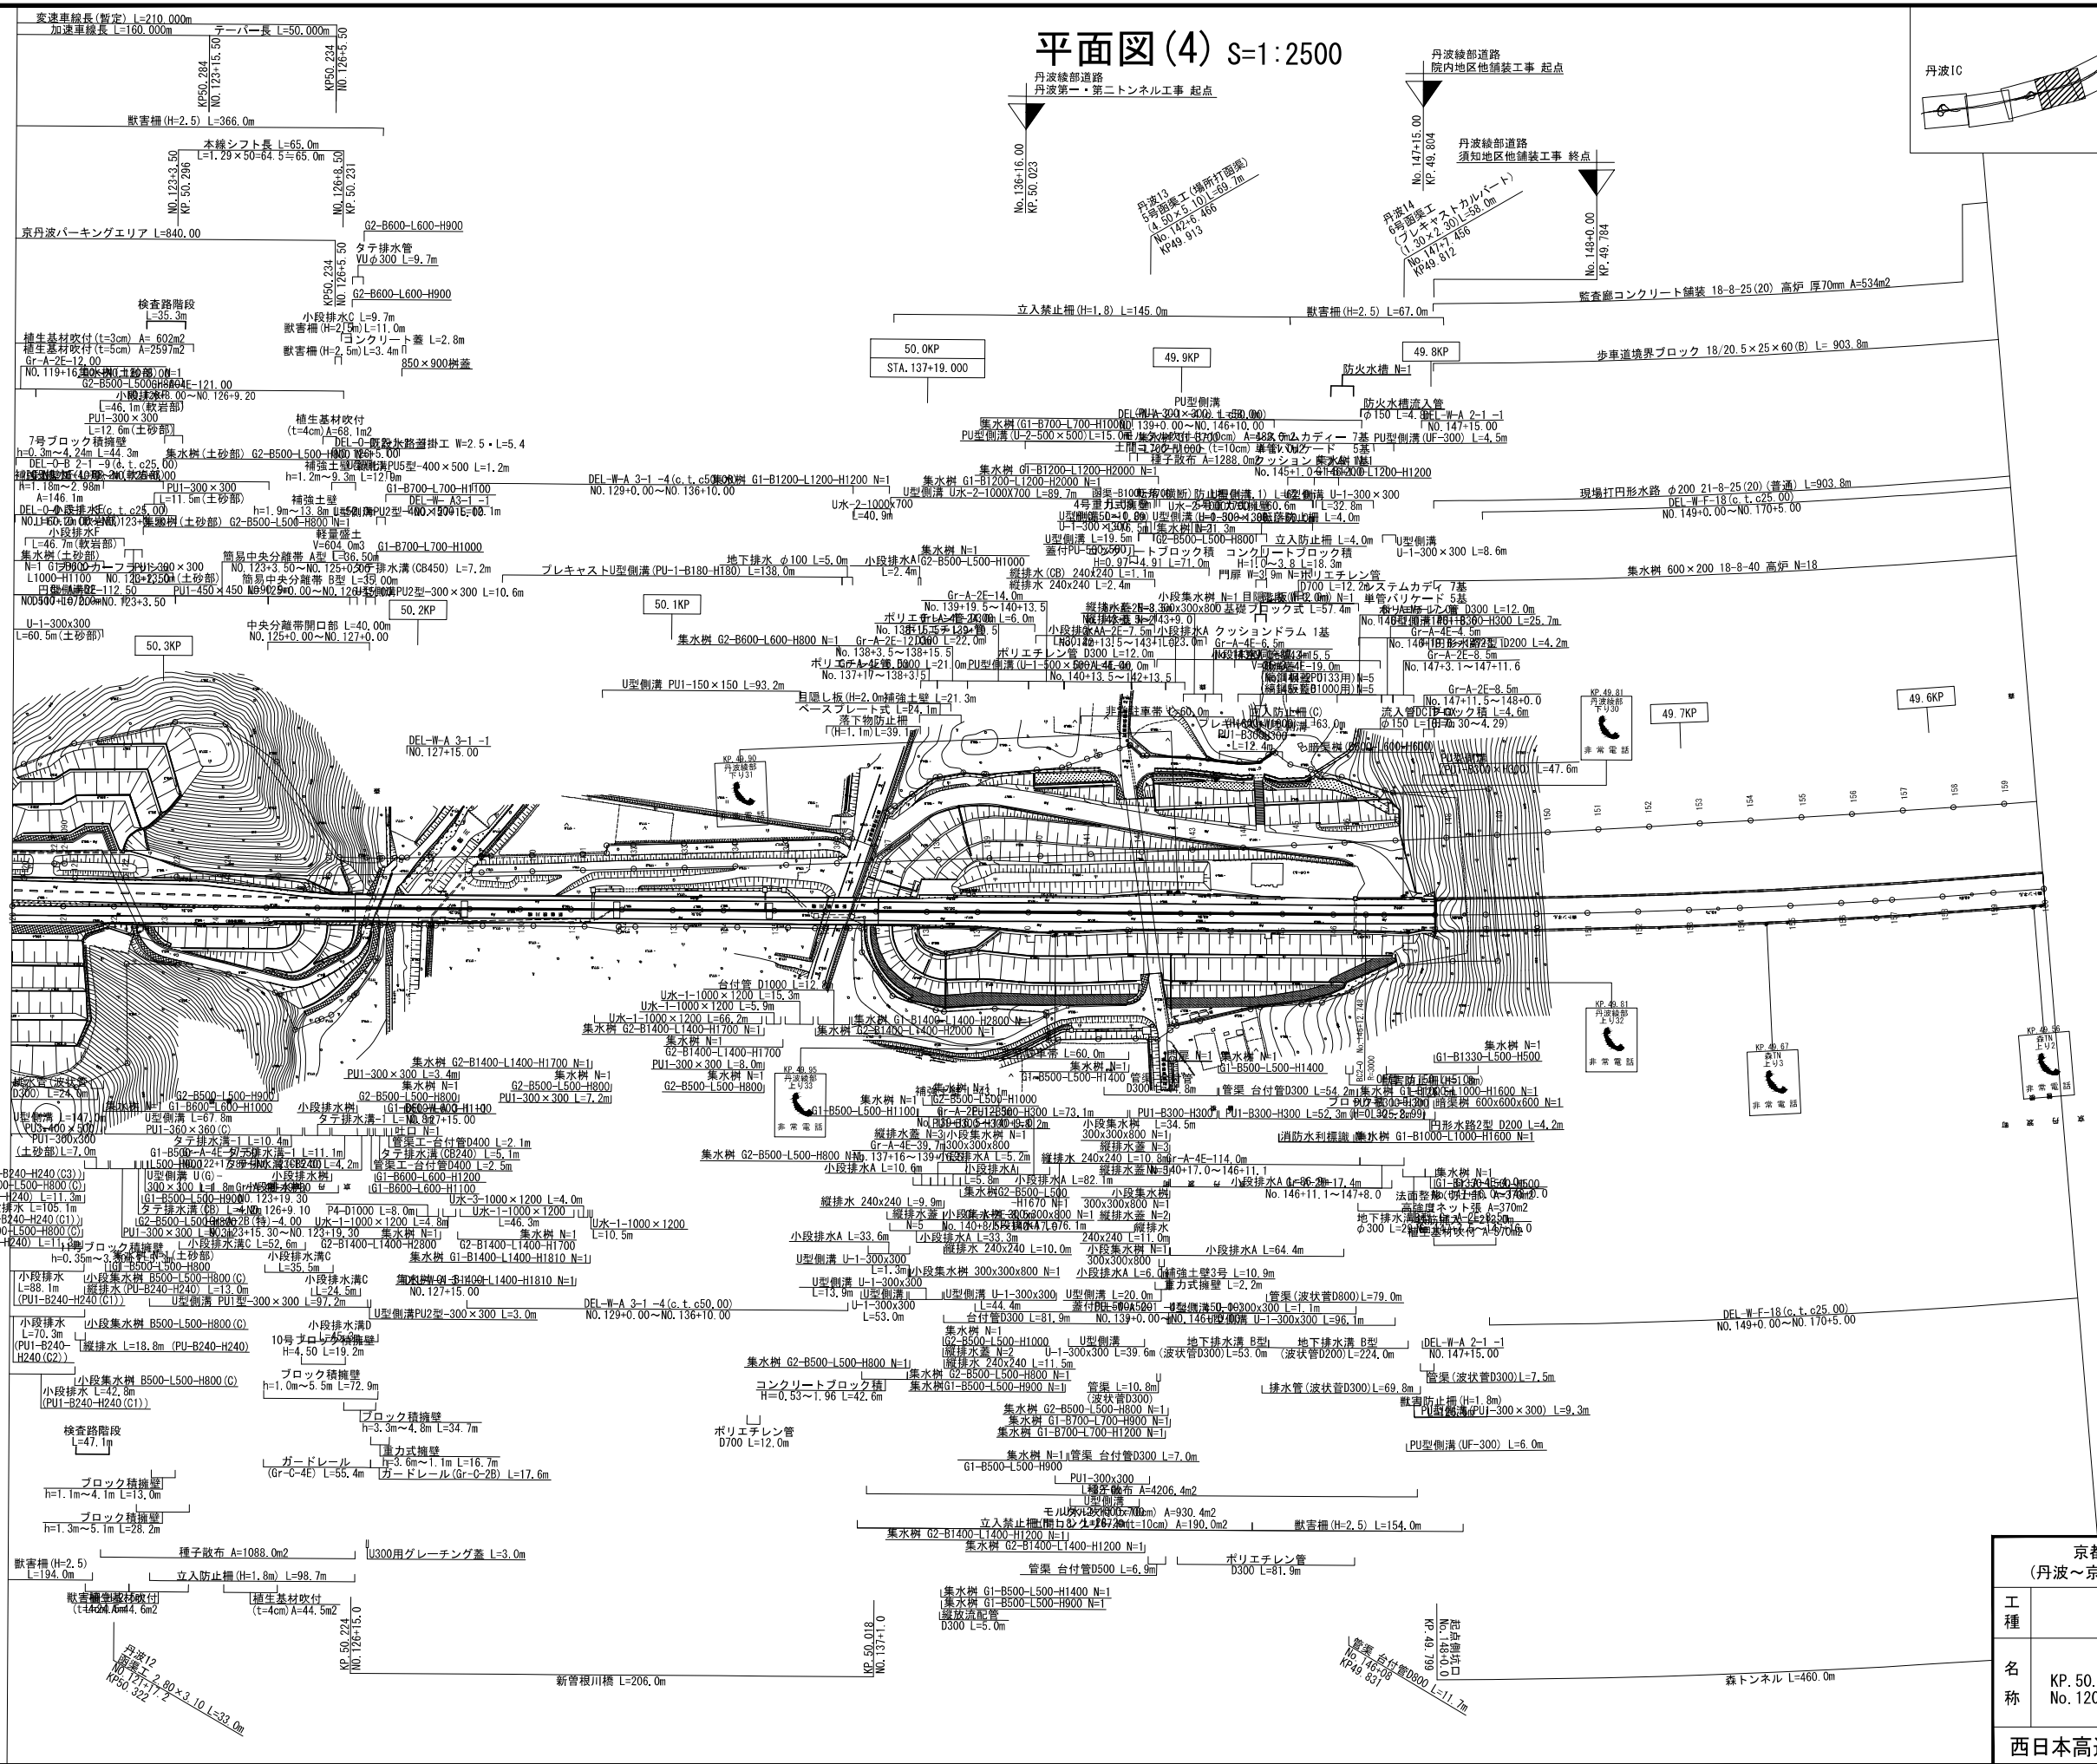


京都縦貫自動車道 (丹波～京丹波みずほ) 完成図		7 5328
工種	平面図	7 15
名称	平面図(4) KP. 50.359～KP. 49.559 No. 120+00～No. 160+00	縮尺 1/2500 7 15
西日本高速道路株式会社 関西支社		

平面図(5) S=1:2500

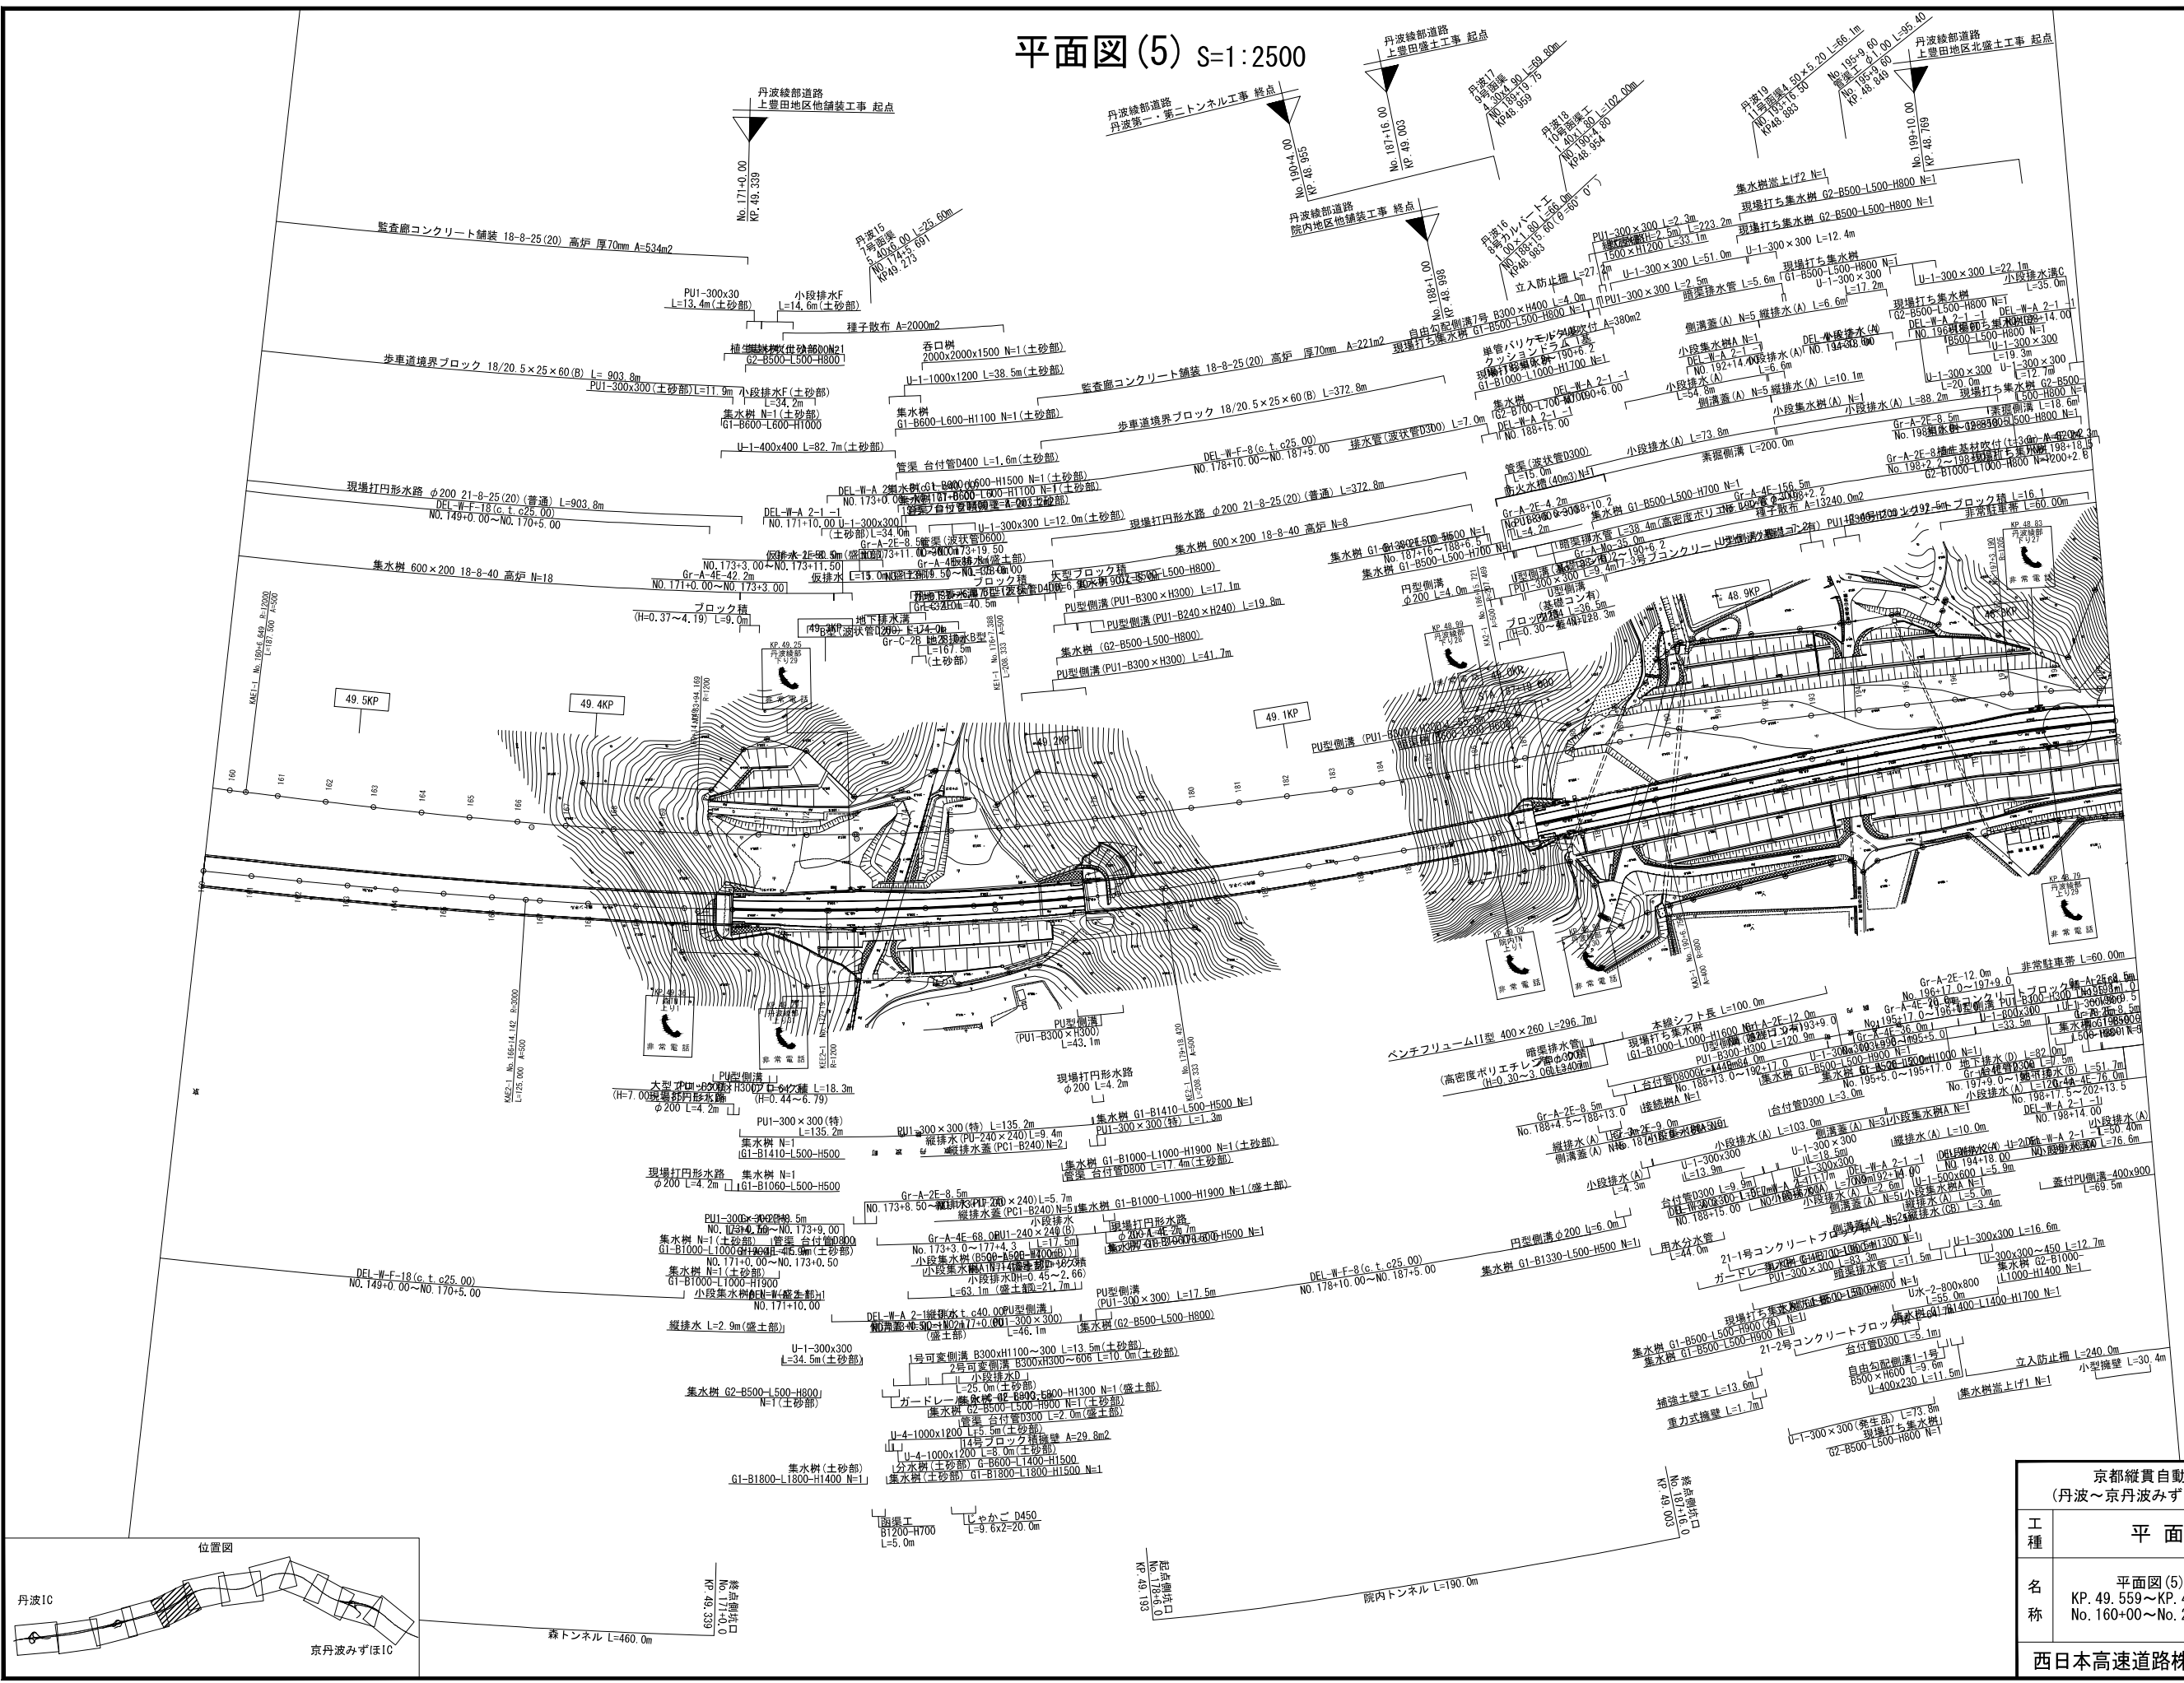


京都縦貫自動車道 (丹波～京丹波みずほ) 完成図		8 5328
工種	平面図	8 15
名称	平面図(5) KP. 49.559～KP. 48.759 No. 160+00～No. 200+00	縮尺 1/2500 8 15
西日本高速道路株式会社 関西支社		

平面図(6) S=1:2500

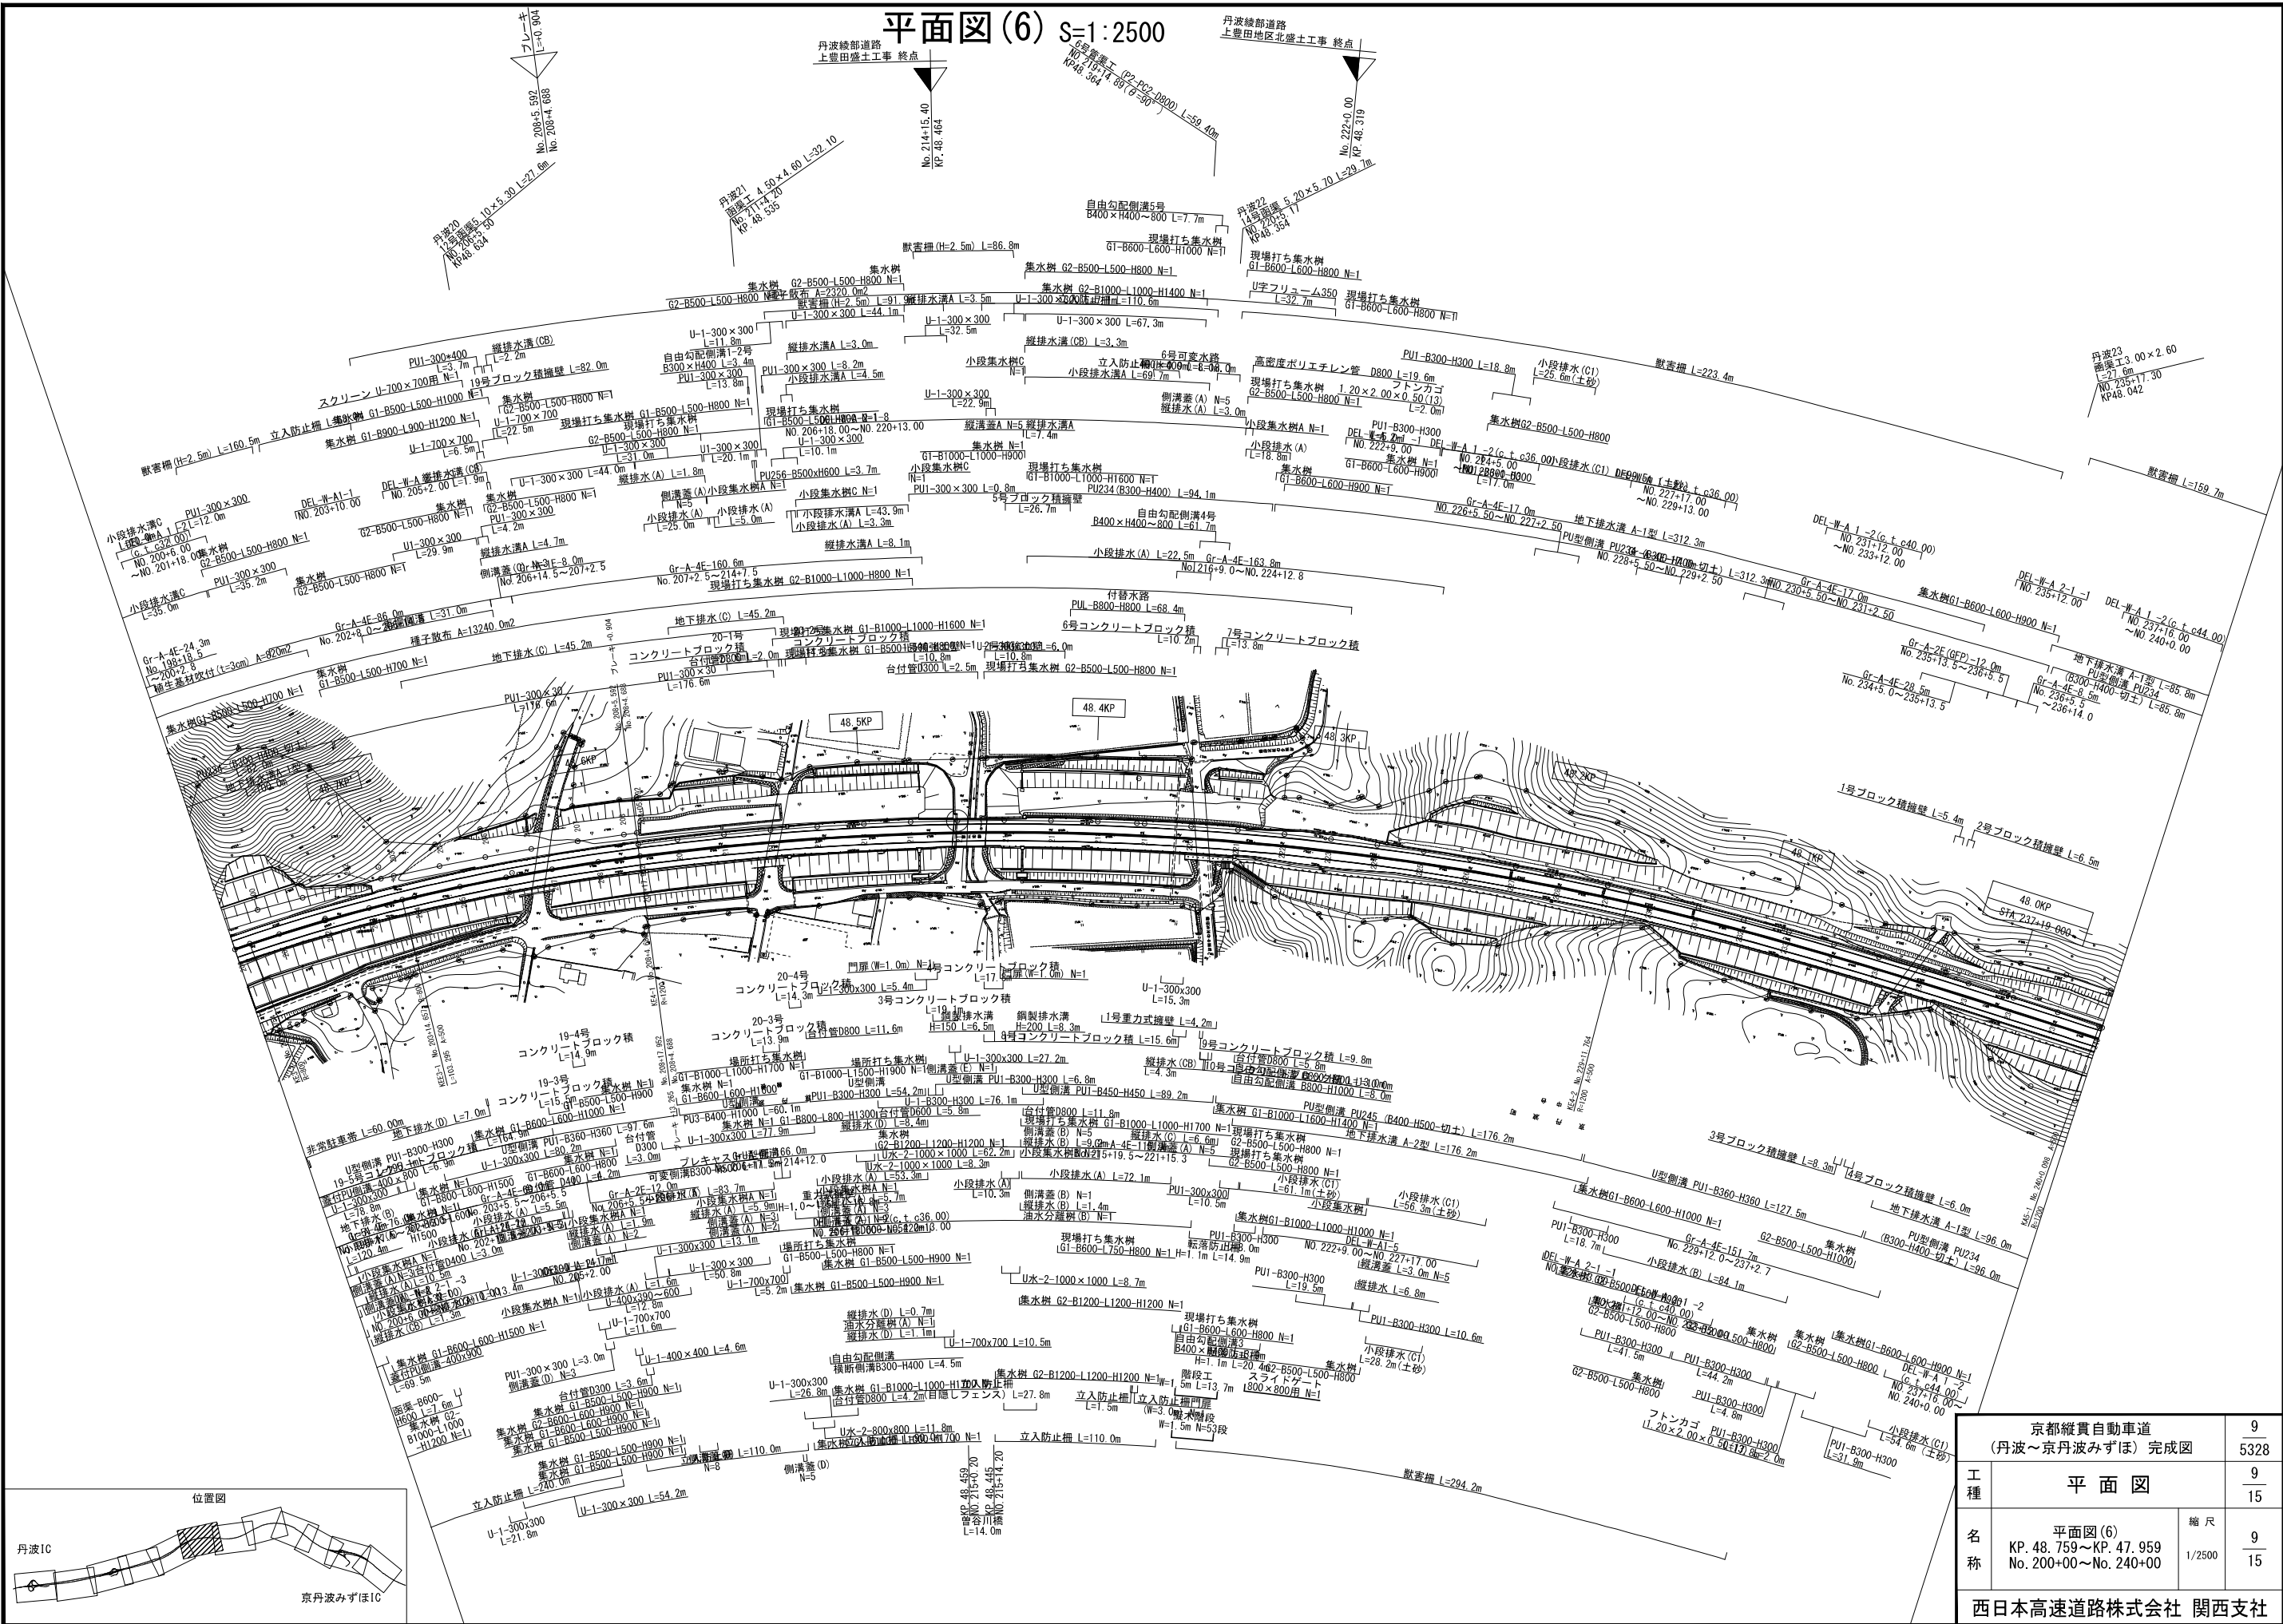


京都縦貫自動車道 (丹波～京丹波みずほ) 完成図		9 5328
工種	平面図	9 15
名称	平面図(6) KP. 48.759～KP. 47.959 No. 200+00～No. 240+00	縮尺 1/2500 9 15
西日本高速道路株式会社 関西支社		

平面図(7) S=1:2500

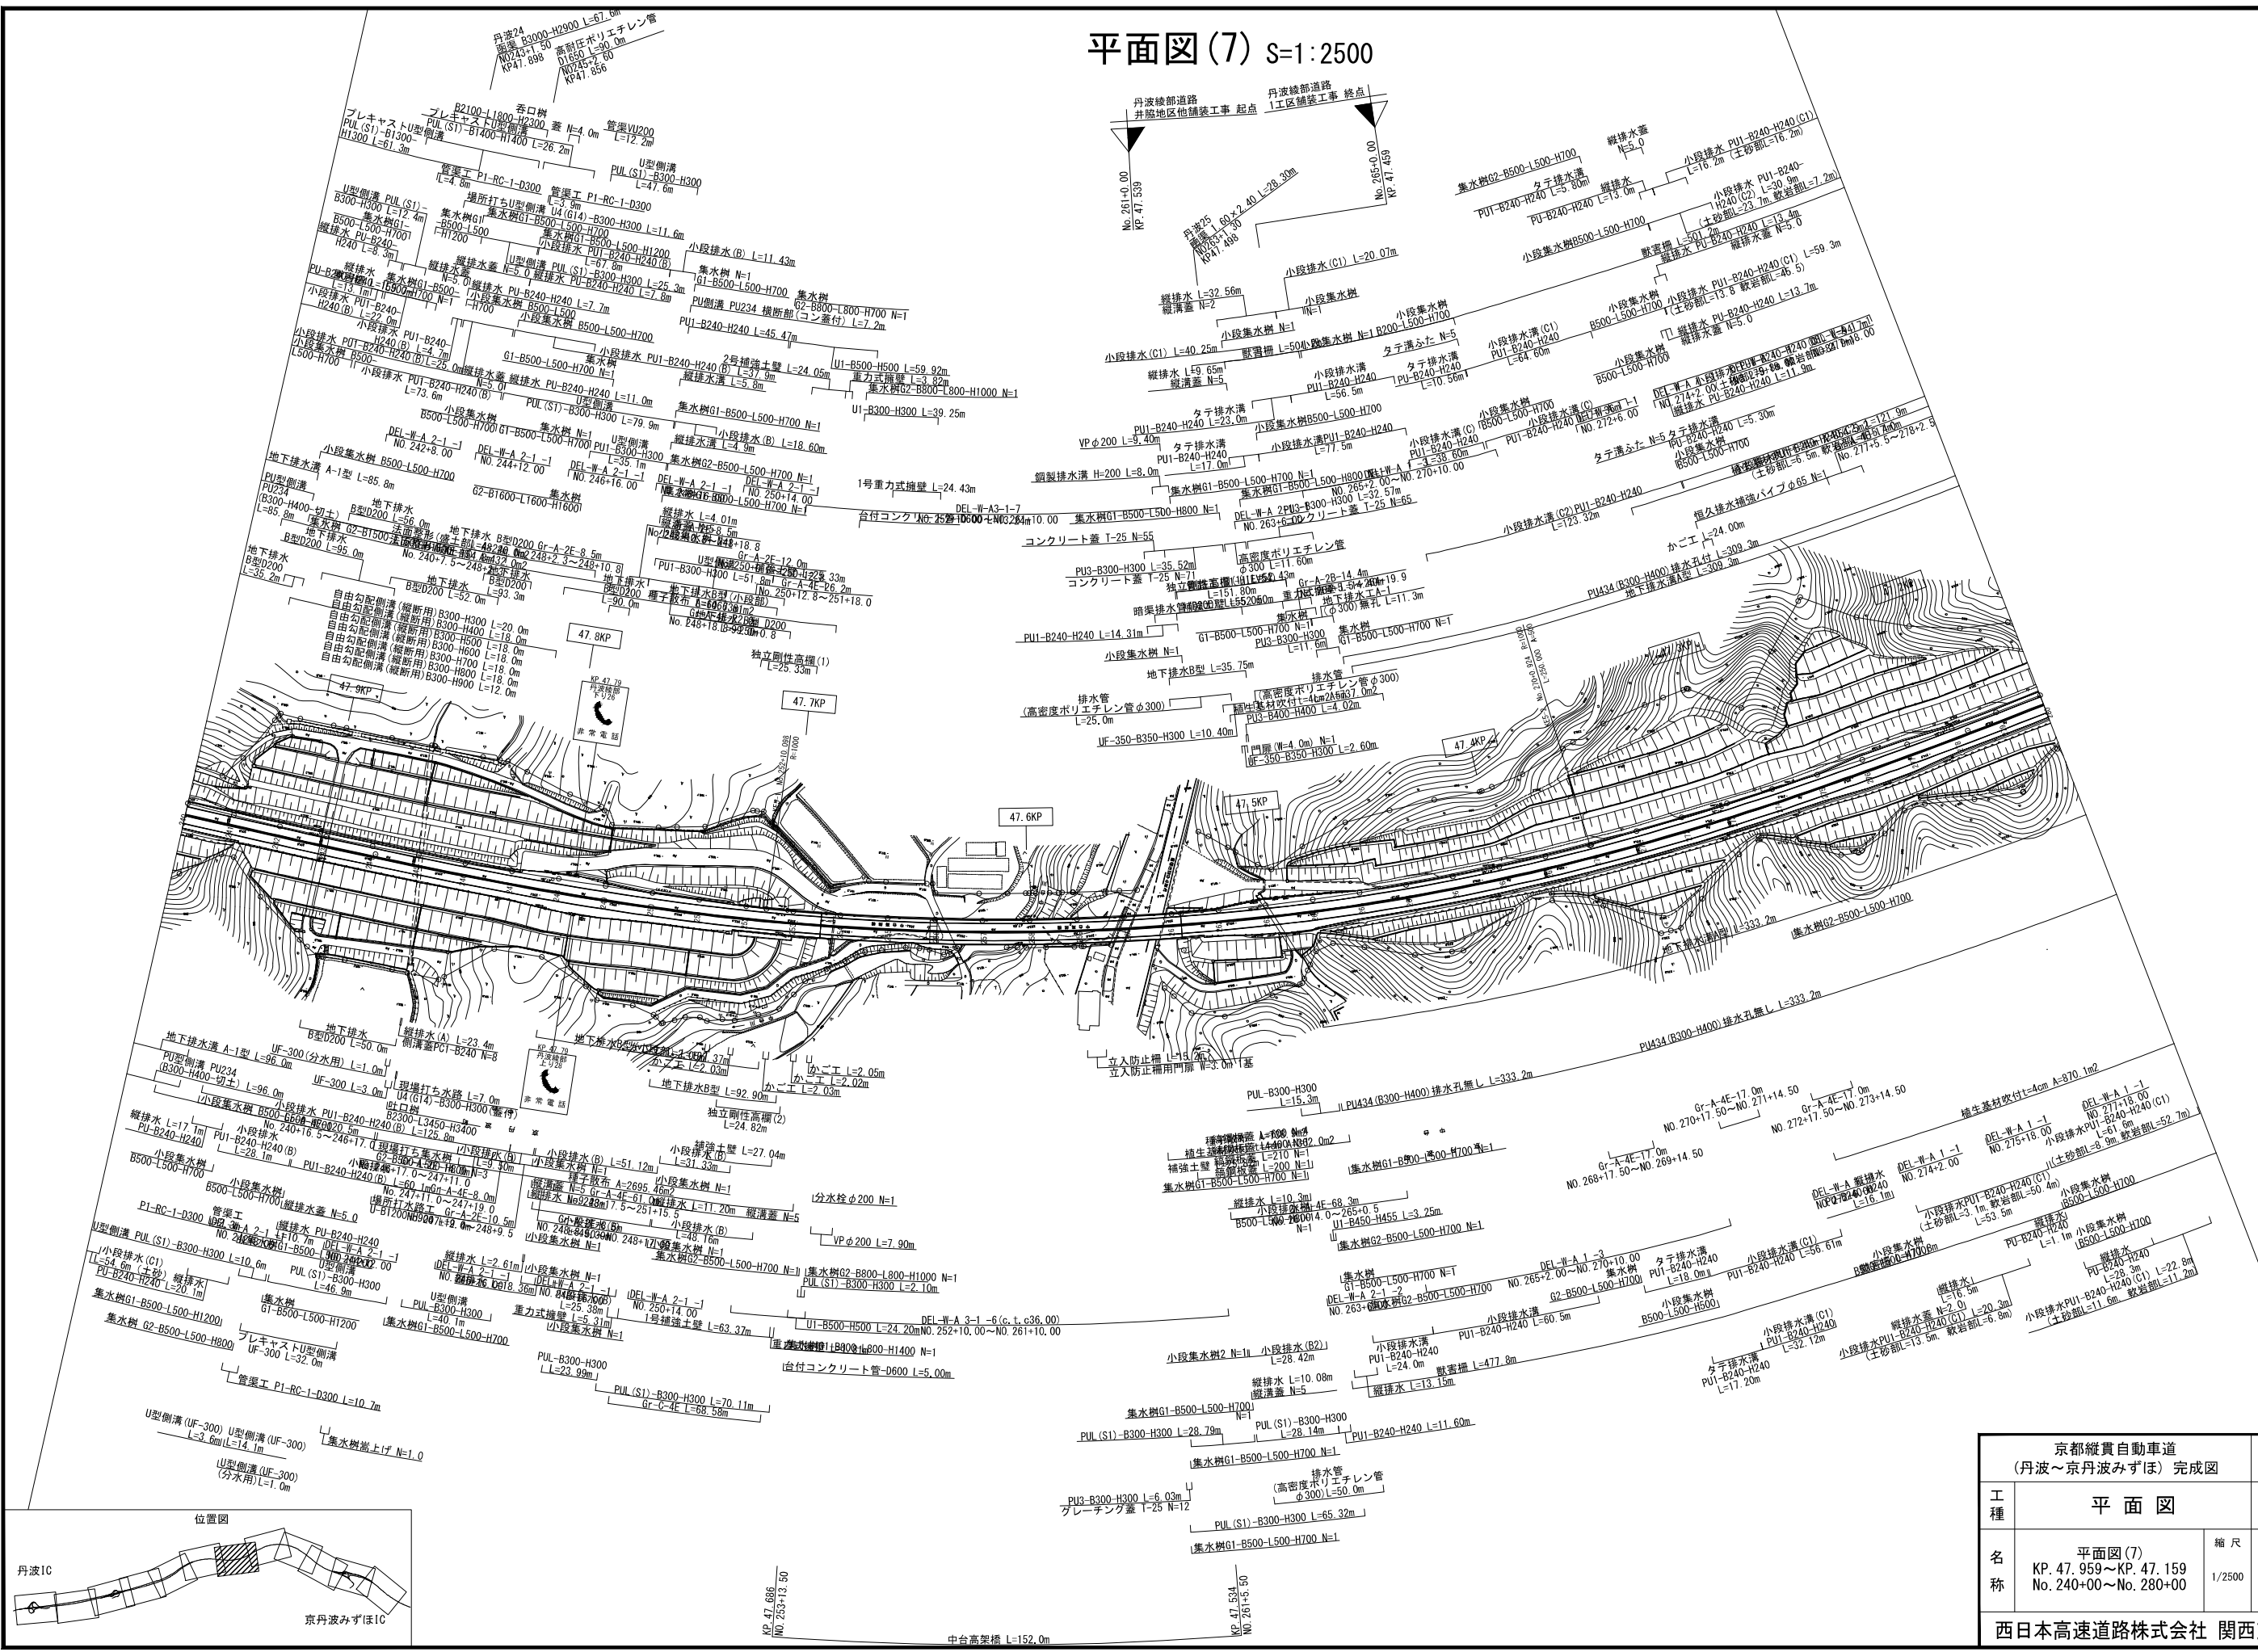


京都縦貫自動車道 (丹波～京丹波みずほ) 完成図		10 5328
工種	平面図	10 15
名称	平面図(7) KP. 47. 959～KP. 47. 159 No. 240+00～No. 280+00	縮尺 1/2500 10 15
西日本高速道路株式会社 関西支社		

平面図(8) S=1:2500

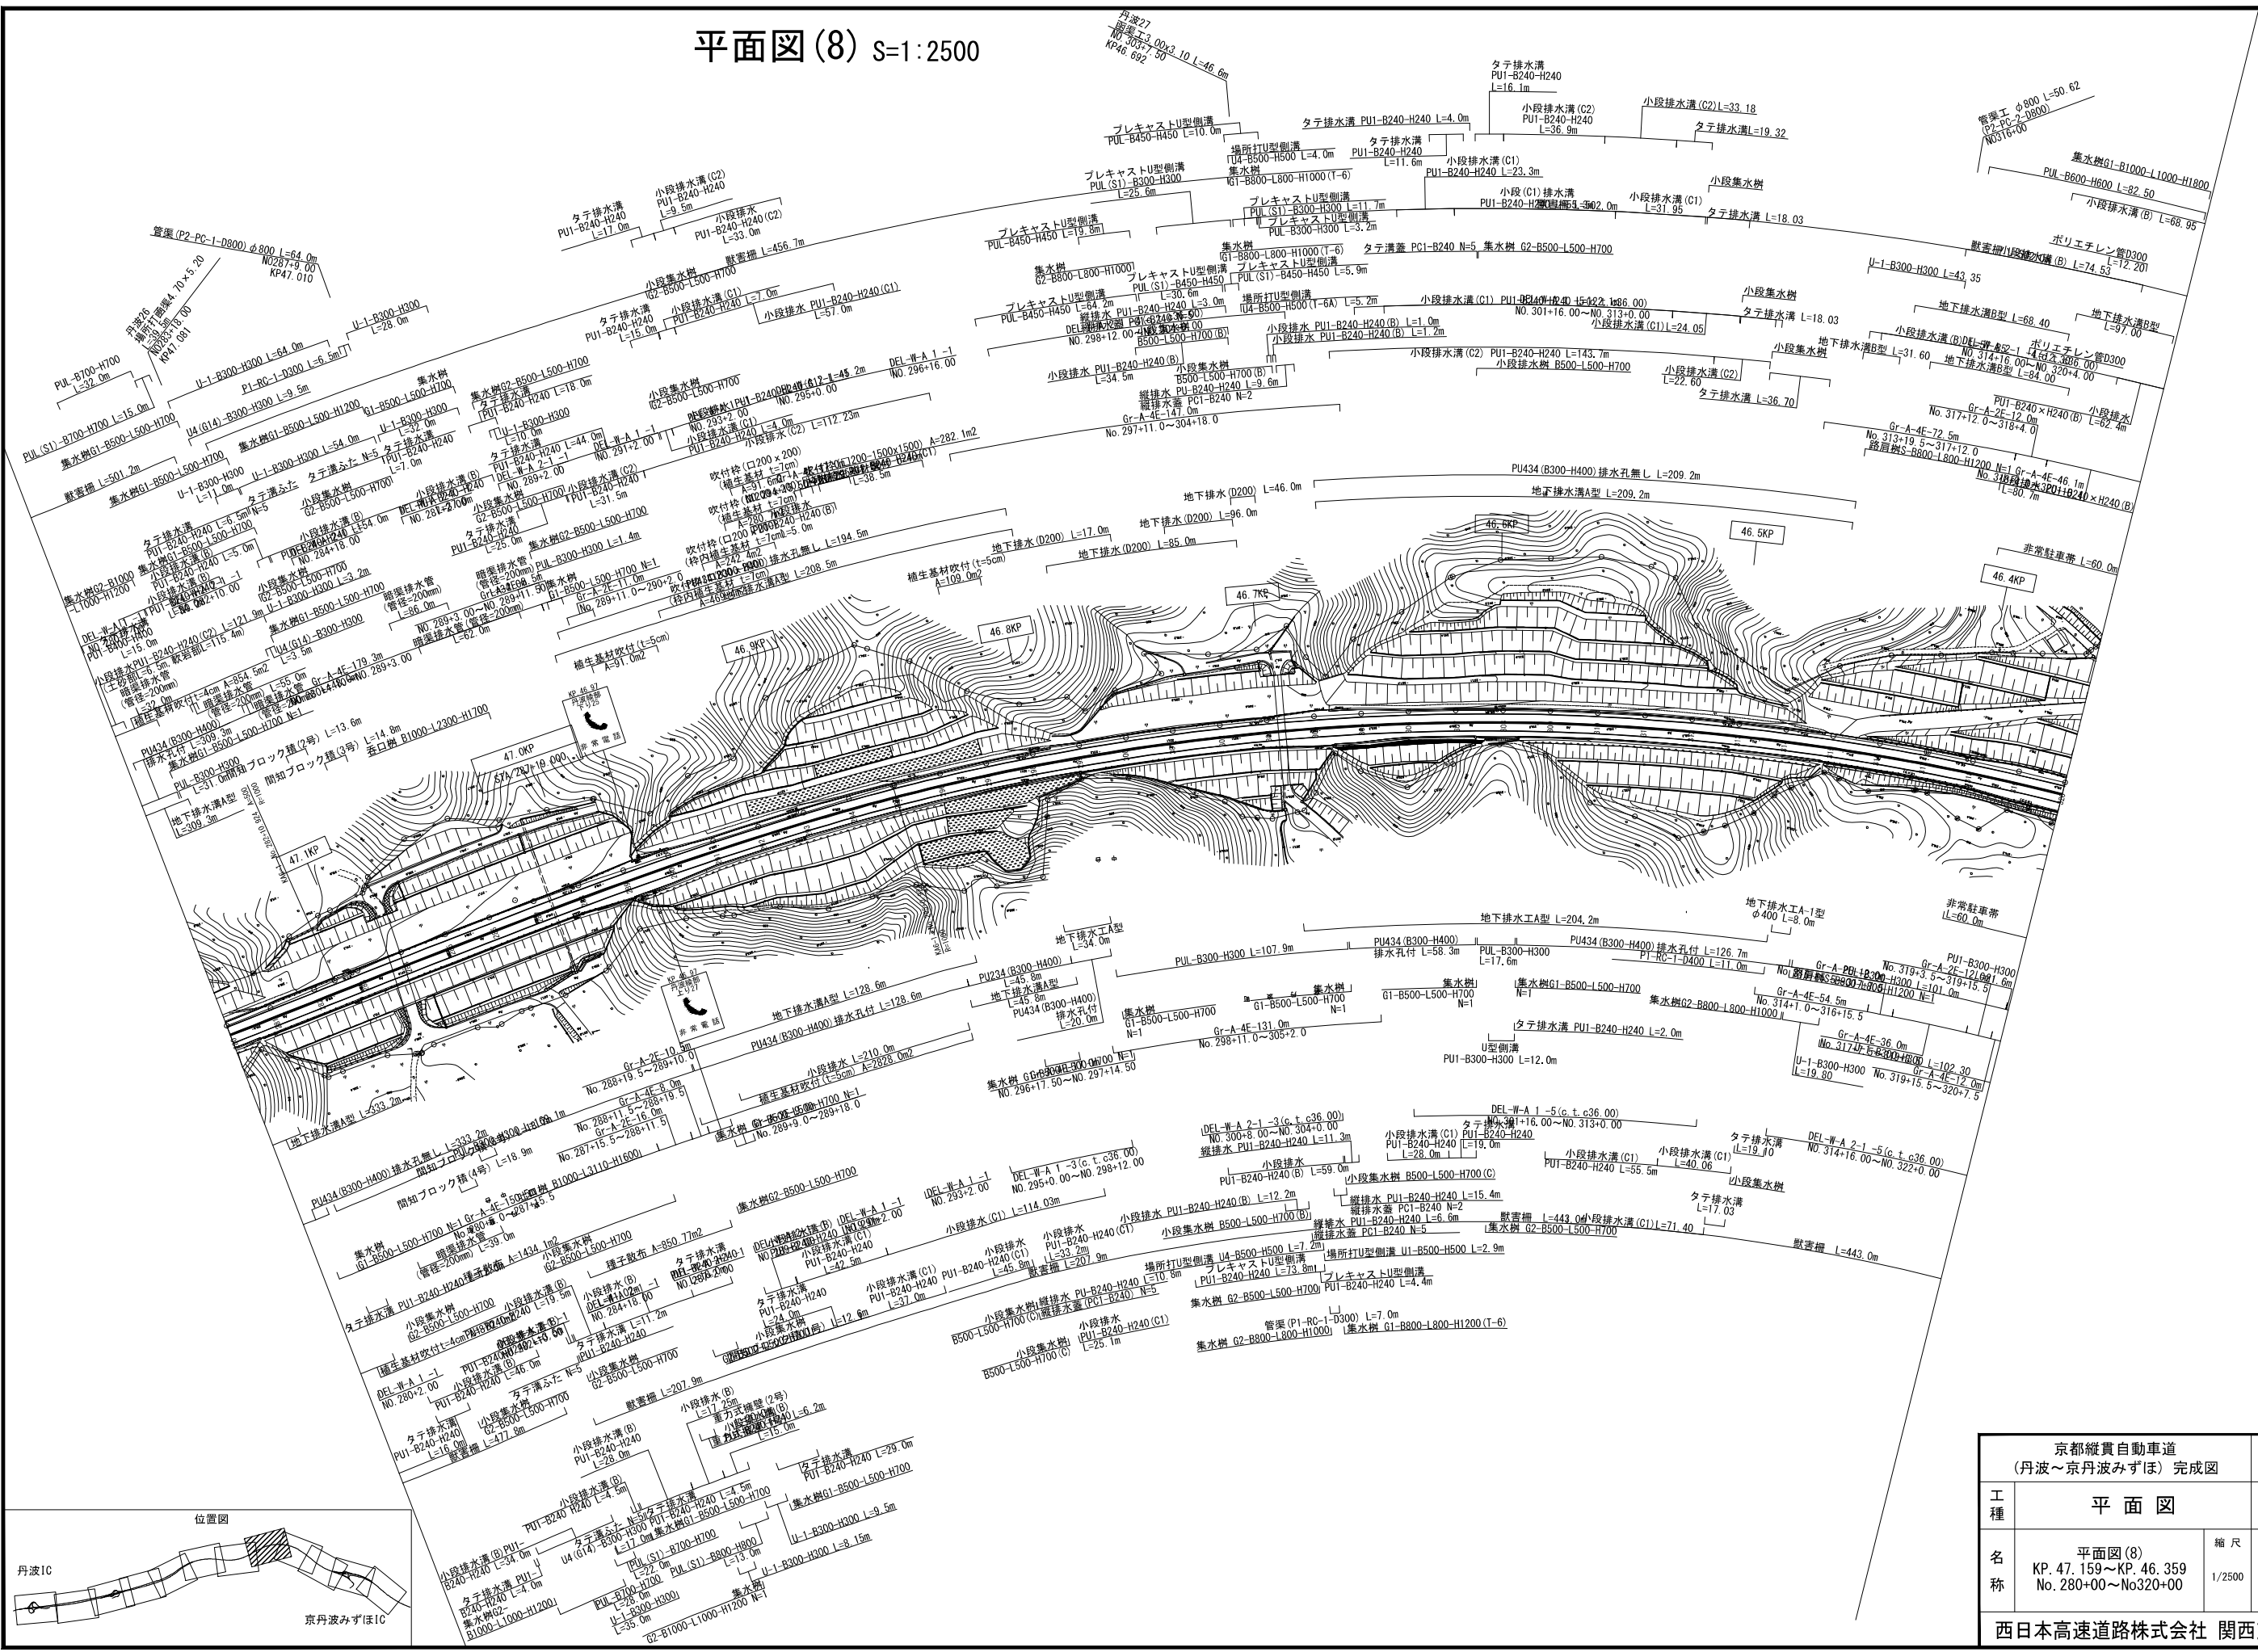



京都縦貫自動車道 (丹波～京丹波みずほ) 完成図		11 5328
工種	平面図	11 15
名称	平面図(8) KP. 47.159～KP. 46.359 No. 280+00～No.320+00	縮尺 1/2500 11 15
西日本高速道路株式会社 関西支社		

平面図(9) S=1:2500

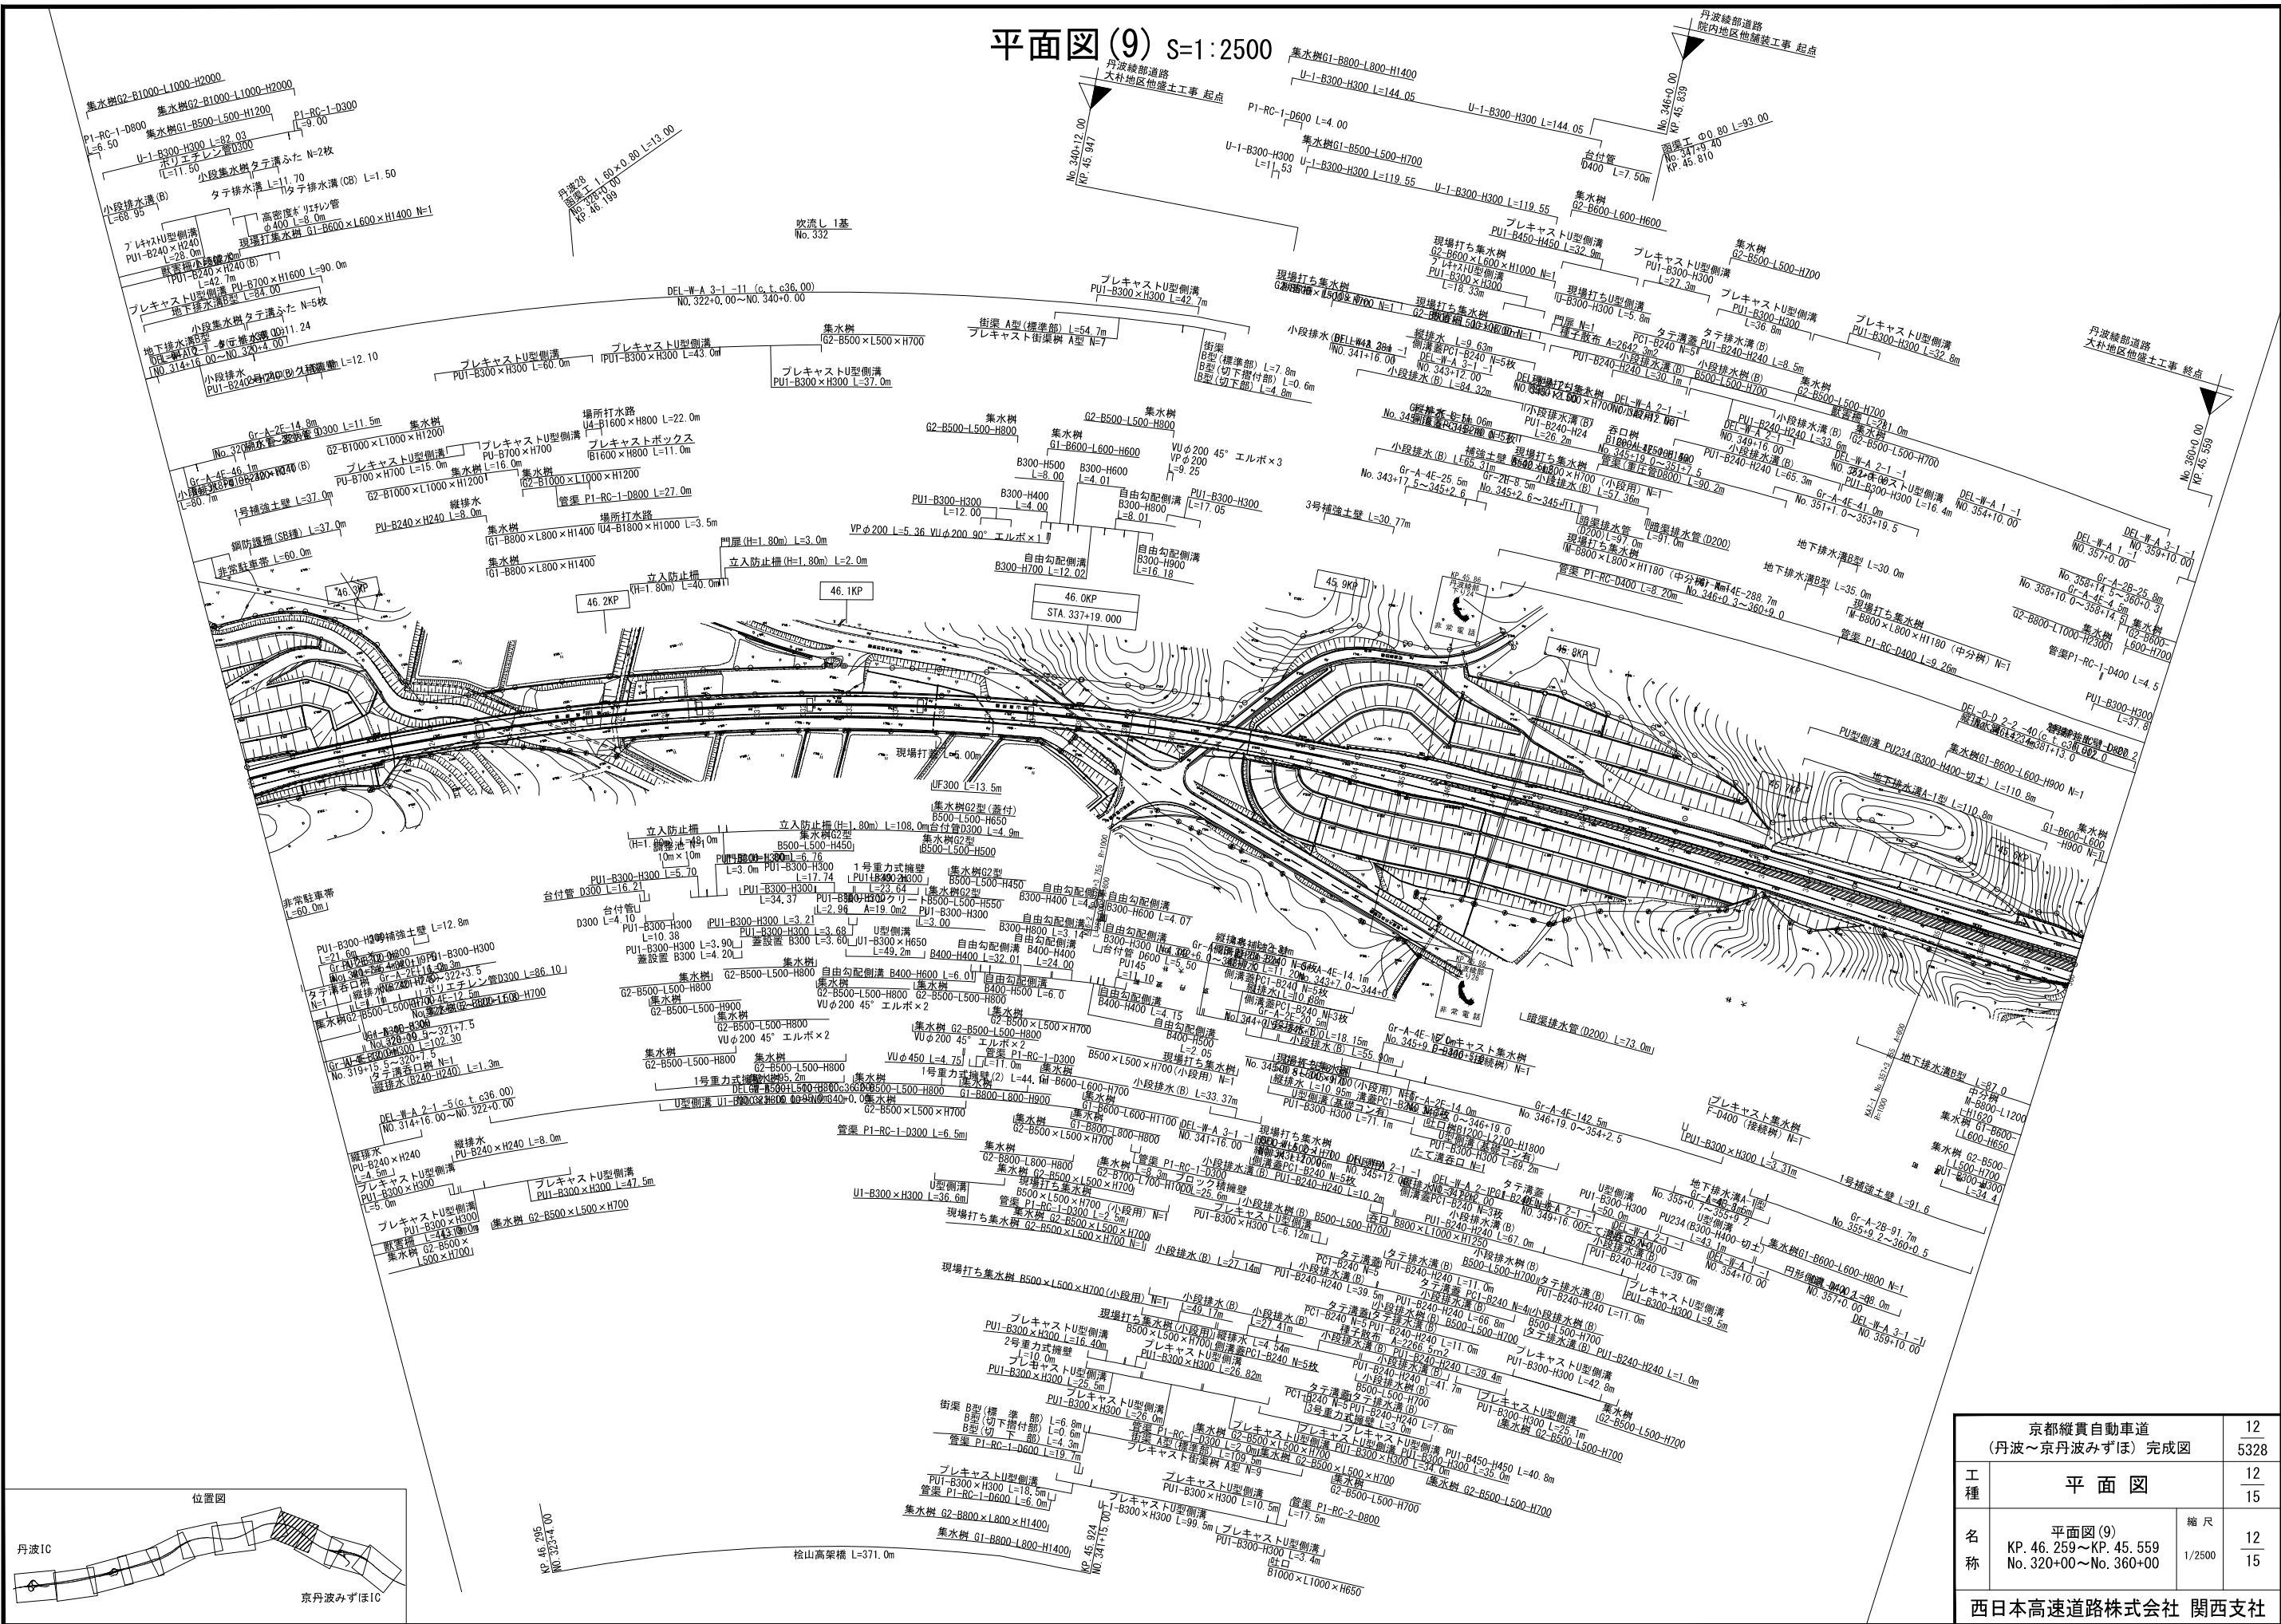



京都縦貫自動車道 (丹波～京丹波みずほ) 完成図		12 5328
工種	平面図	12 15
名称	平面図(9) KP. 46.259～KP. 45.559 No. 320+00～No. 360+00	縮尺 1/2500 12 15
西日本高速道路株式会社 関西支社		

平面図(10) S=1:2500

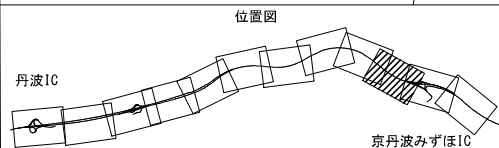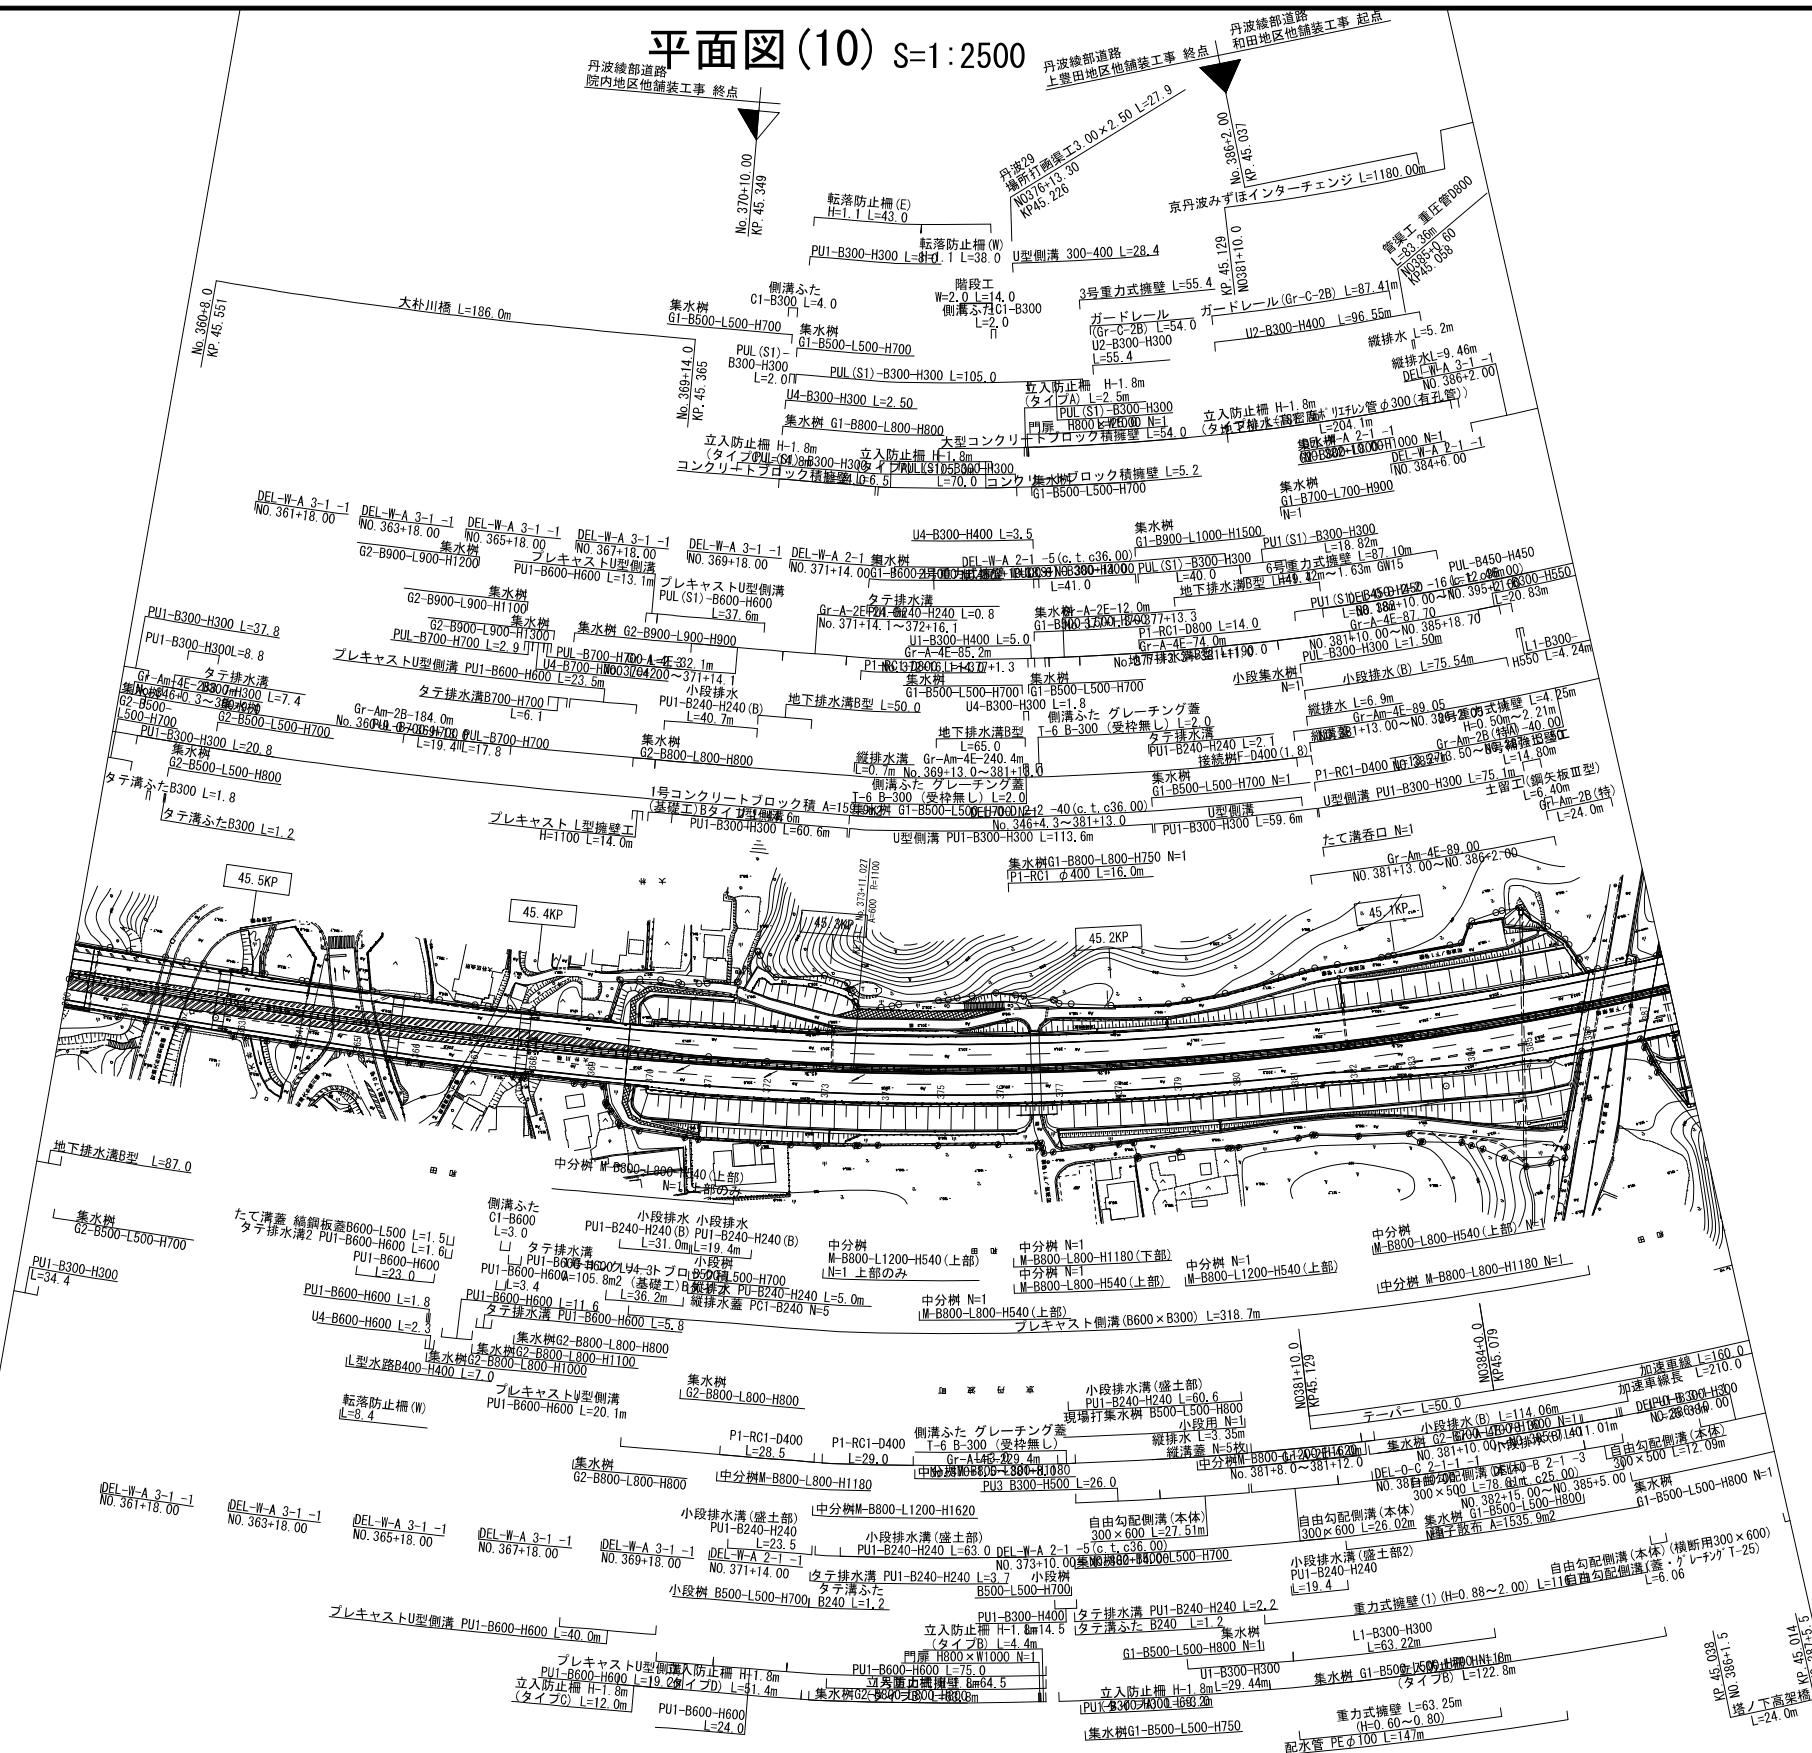



京都縦貫自動車道 (丹波～京丹波みずほ) 完成図		13 5328
工種	平面図	13 15
名称	平面図(10) KP. 45.559～KP. 45.009 No. 360+00～No. 387+10	縮尺 1/2500 13 15
西日本高速道路株式会社 関西支社		

平面図(11) S=1:2500

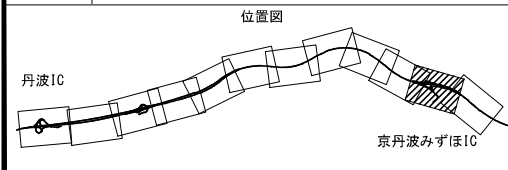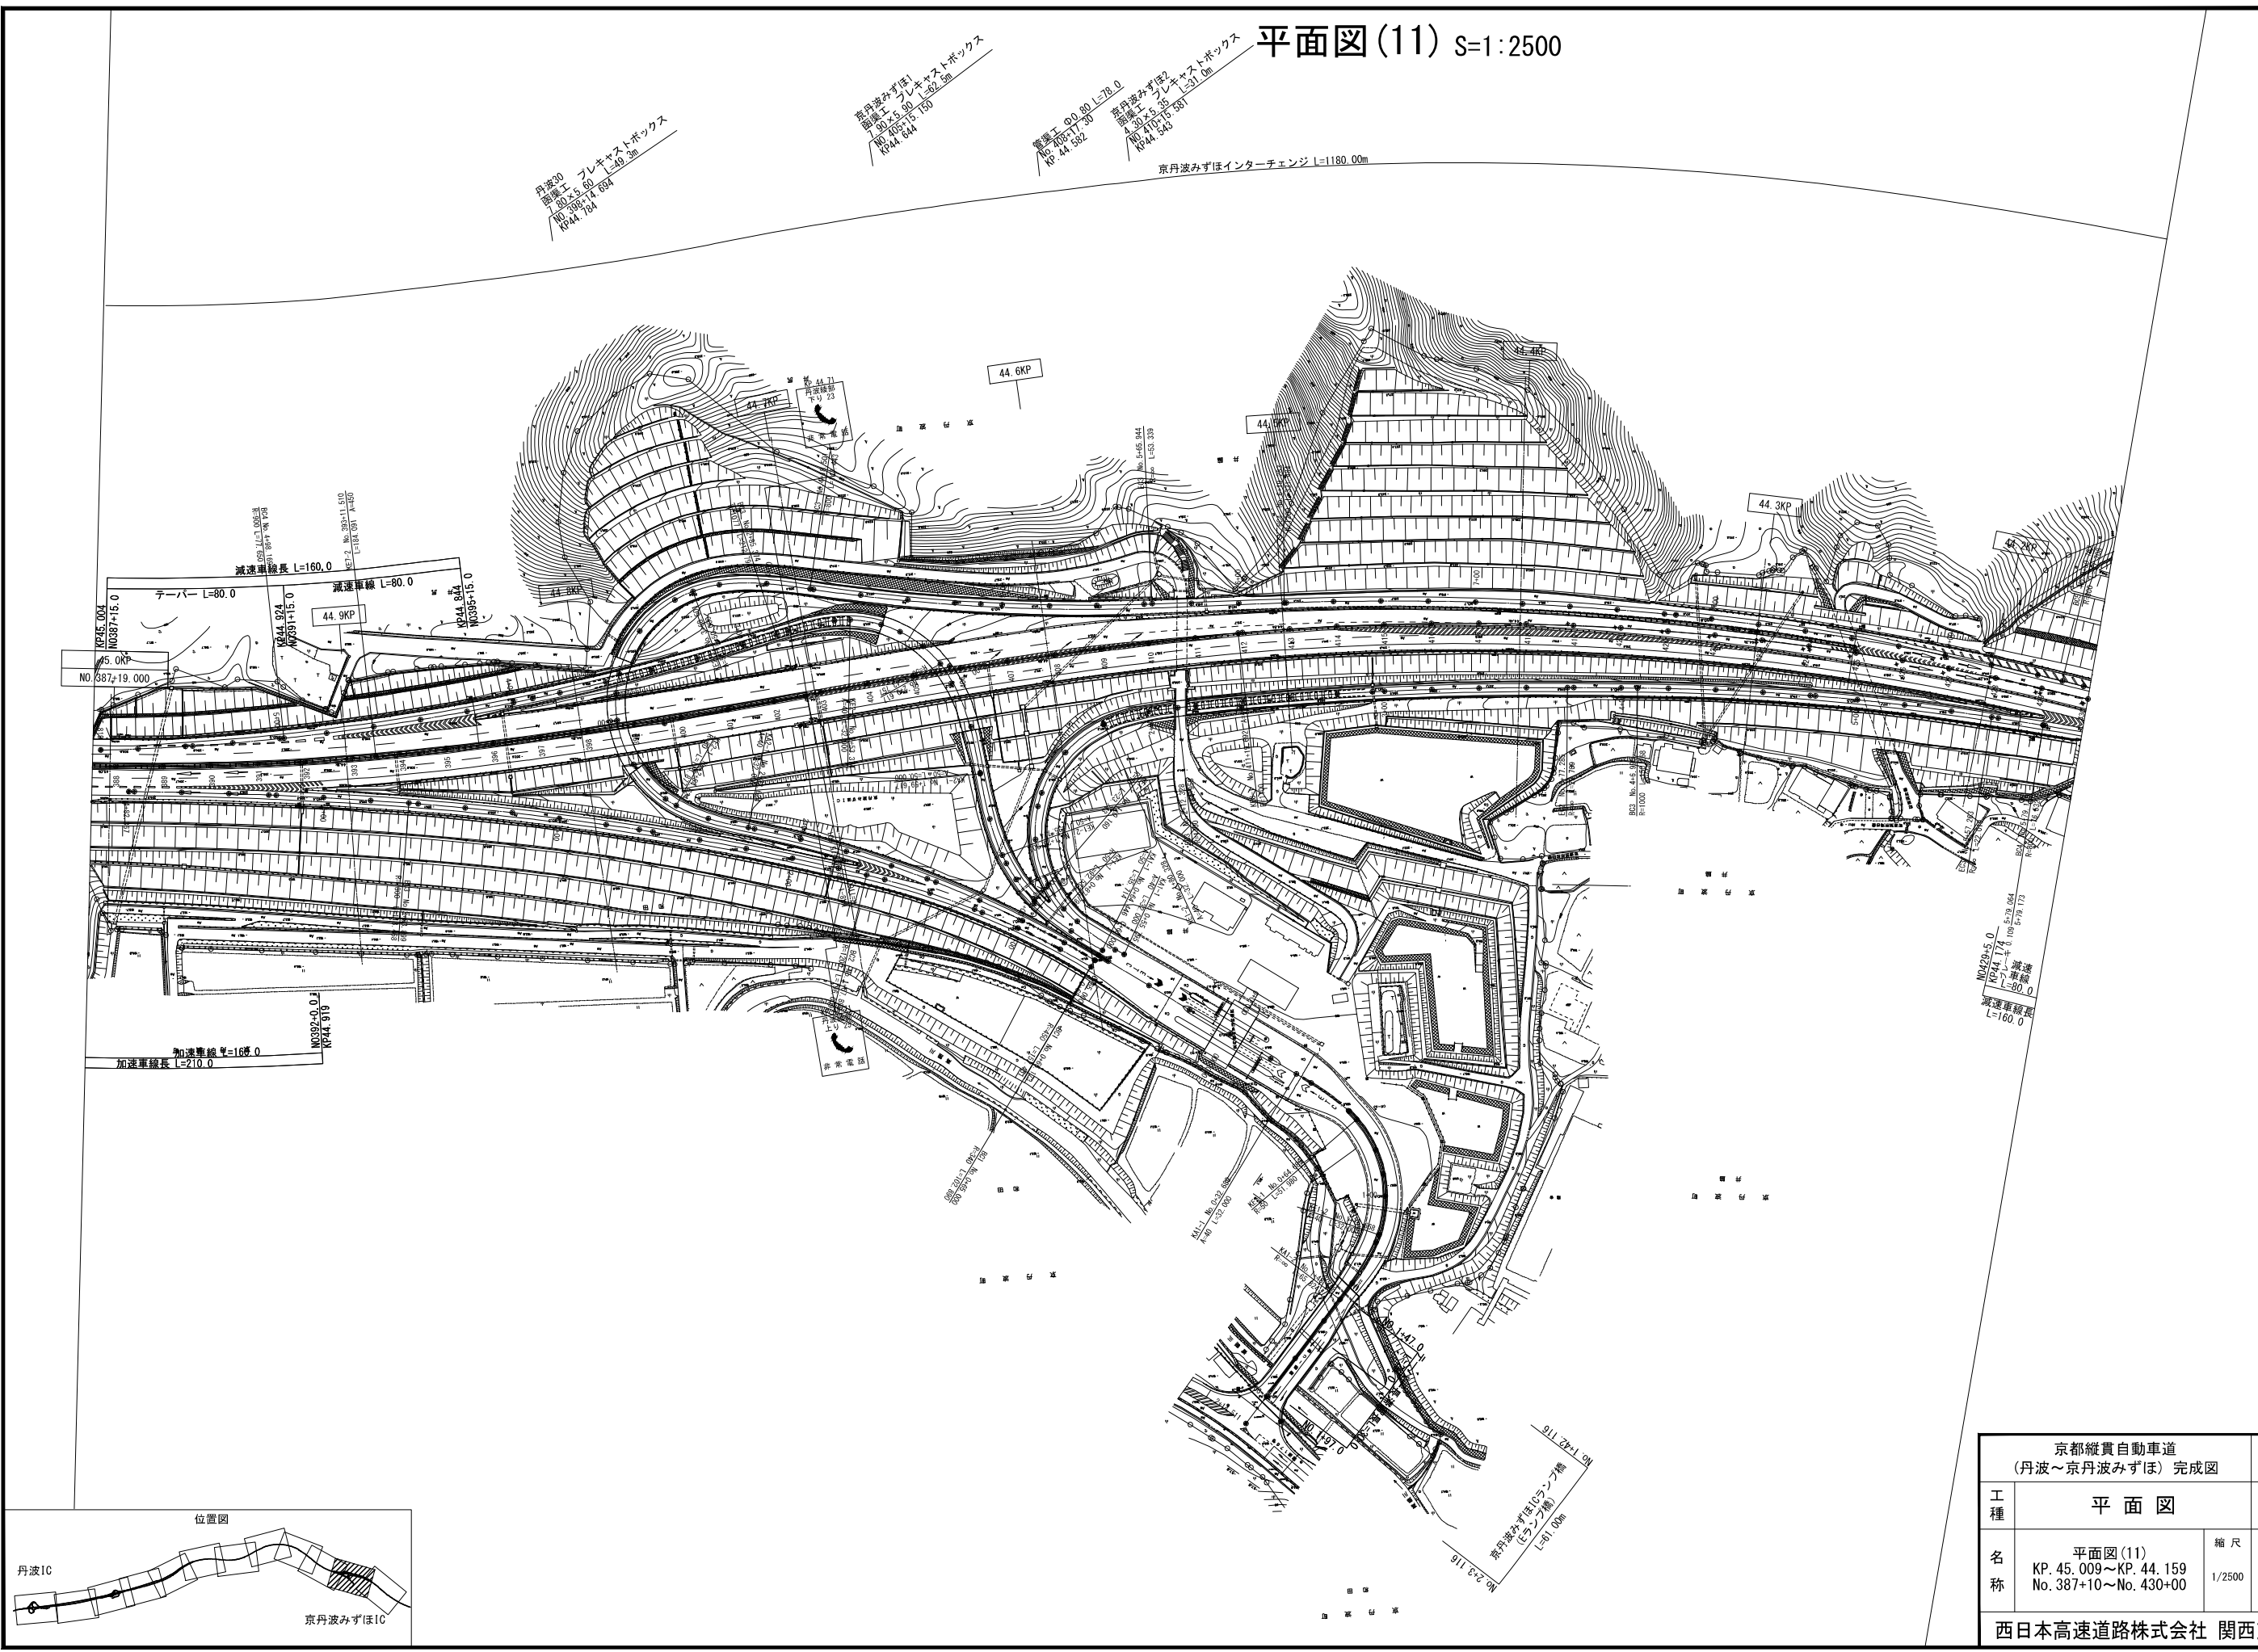


京都縦貫自動車道 (丹波～京丹波みずほ) 完成図		14 5328
工種	平面図	14 15
名称	平面図(11) KP. 45.009～KP. 44.159 No. 387+10～No. 430+00	縮尺 1/2500 14 15
西日本高速道路株式会社 関西支社		

平面図(12) S=1:2500

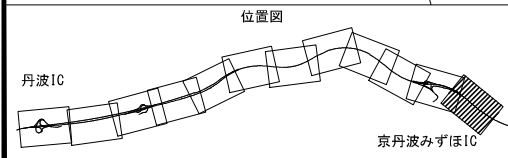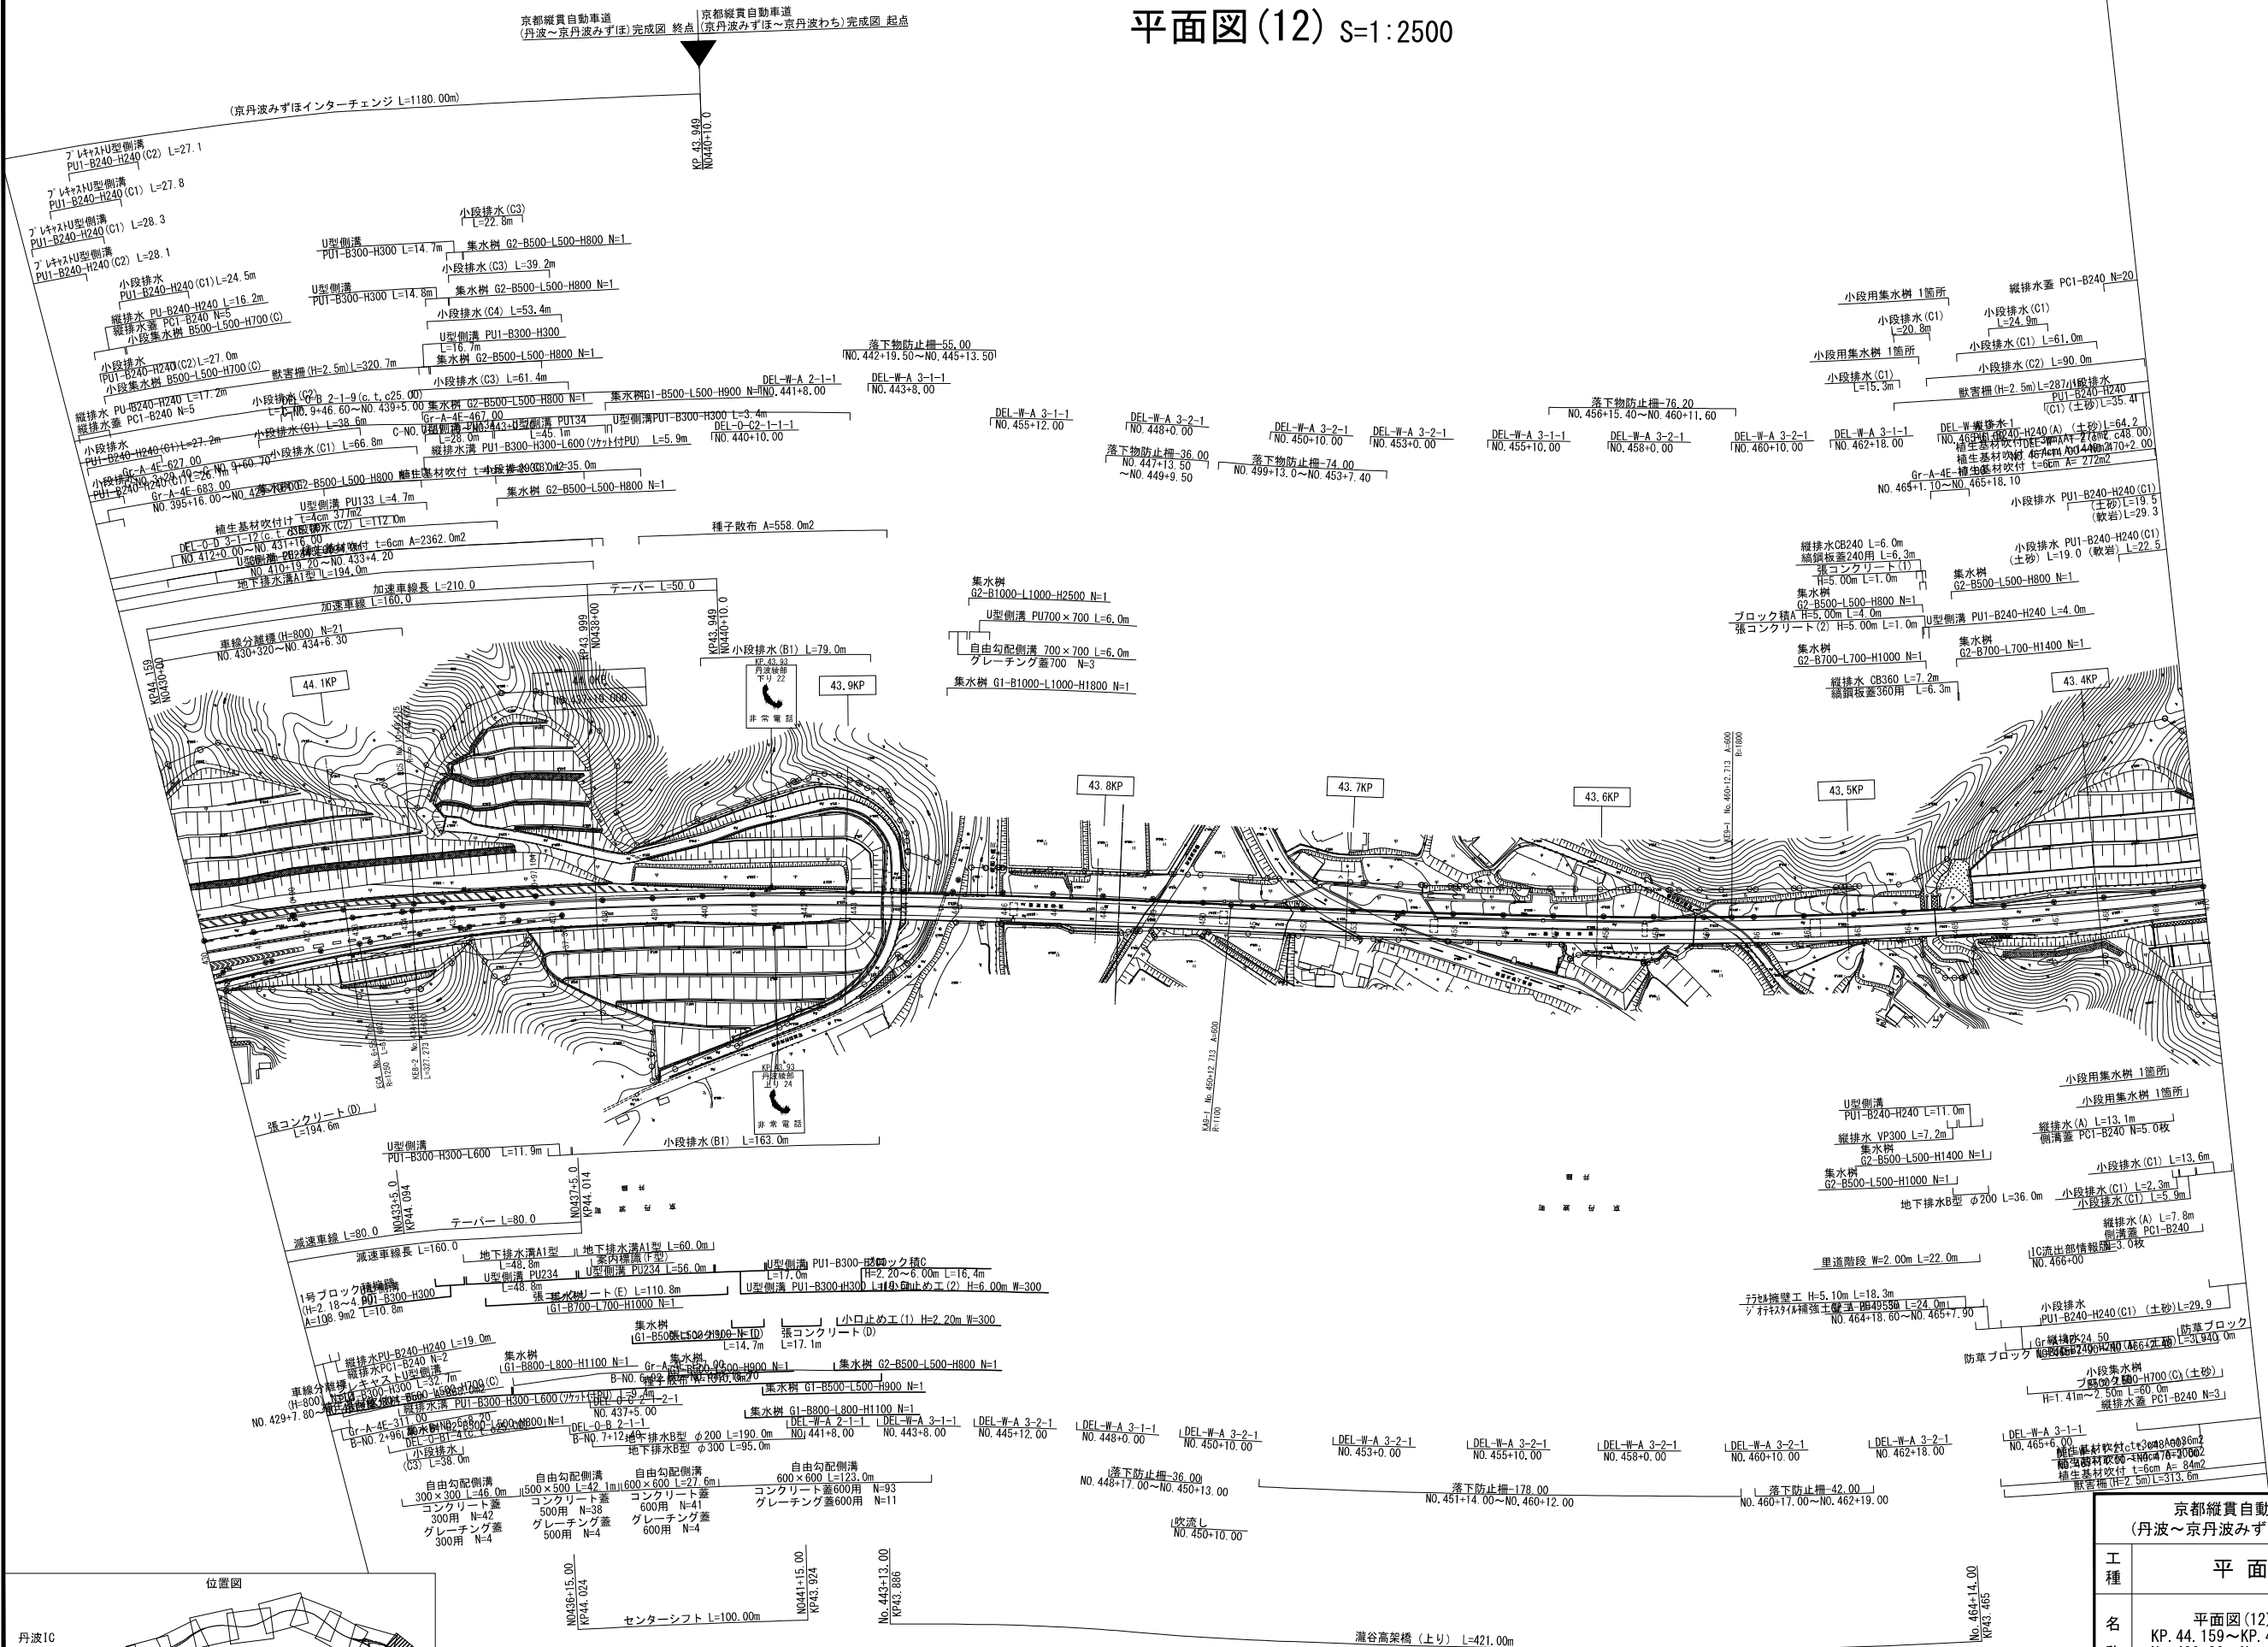


京都縦貫自動車道 (丹波～京丹波みずほ) 完成図		15 5328
工種	平面図	15
	縮尺 1/2500	15
名称	平面図(12) KP. 44. 159～KP. 43. 359 No. 430+00～No. 470+00	15 15
	西日本高速道路株式会社 関西支社	

平面図(1) S=1:2500

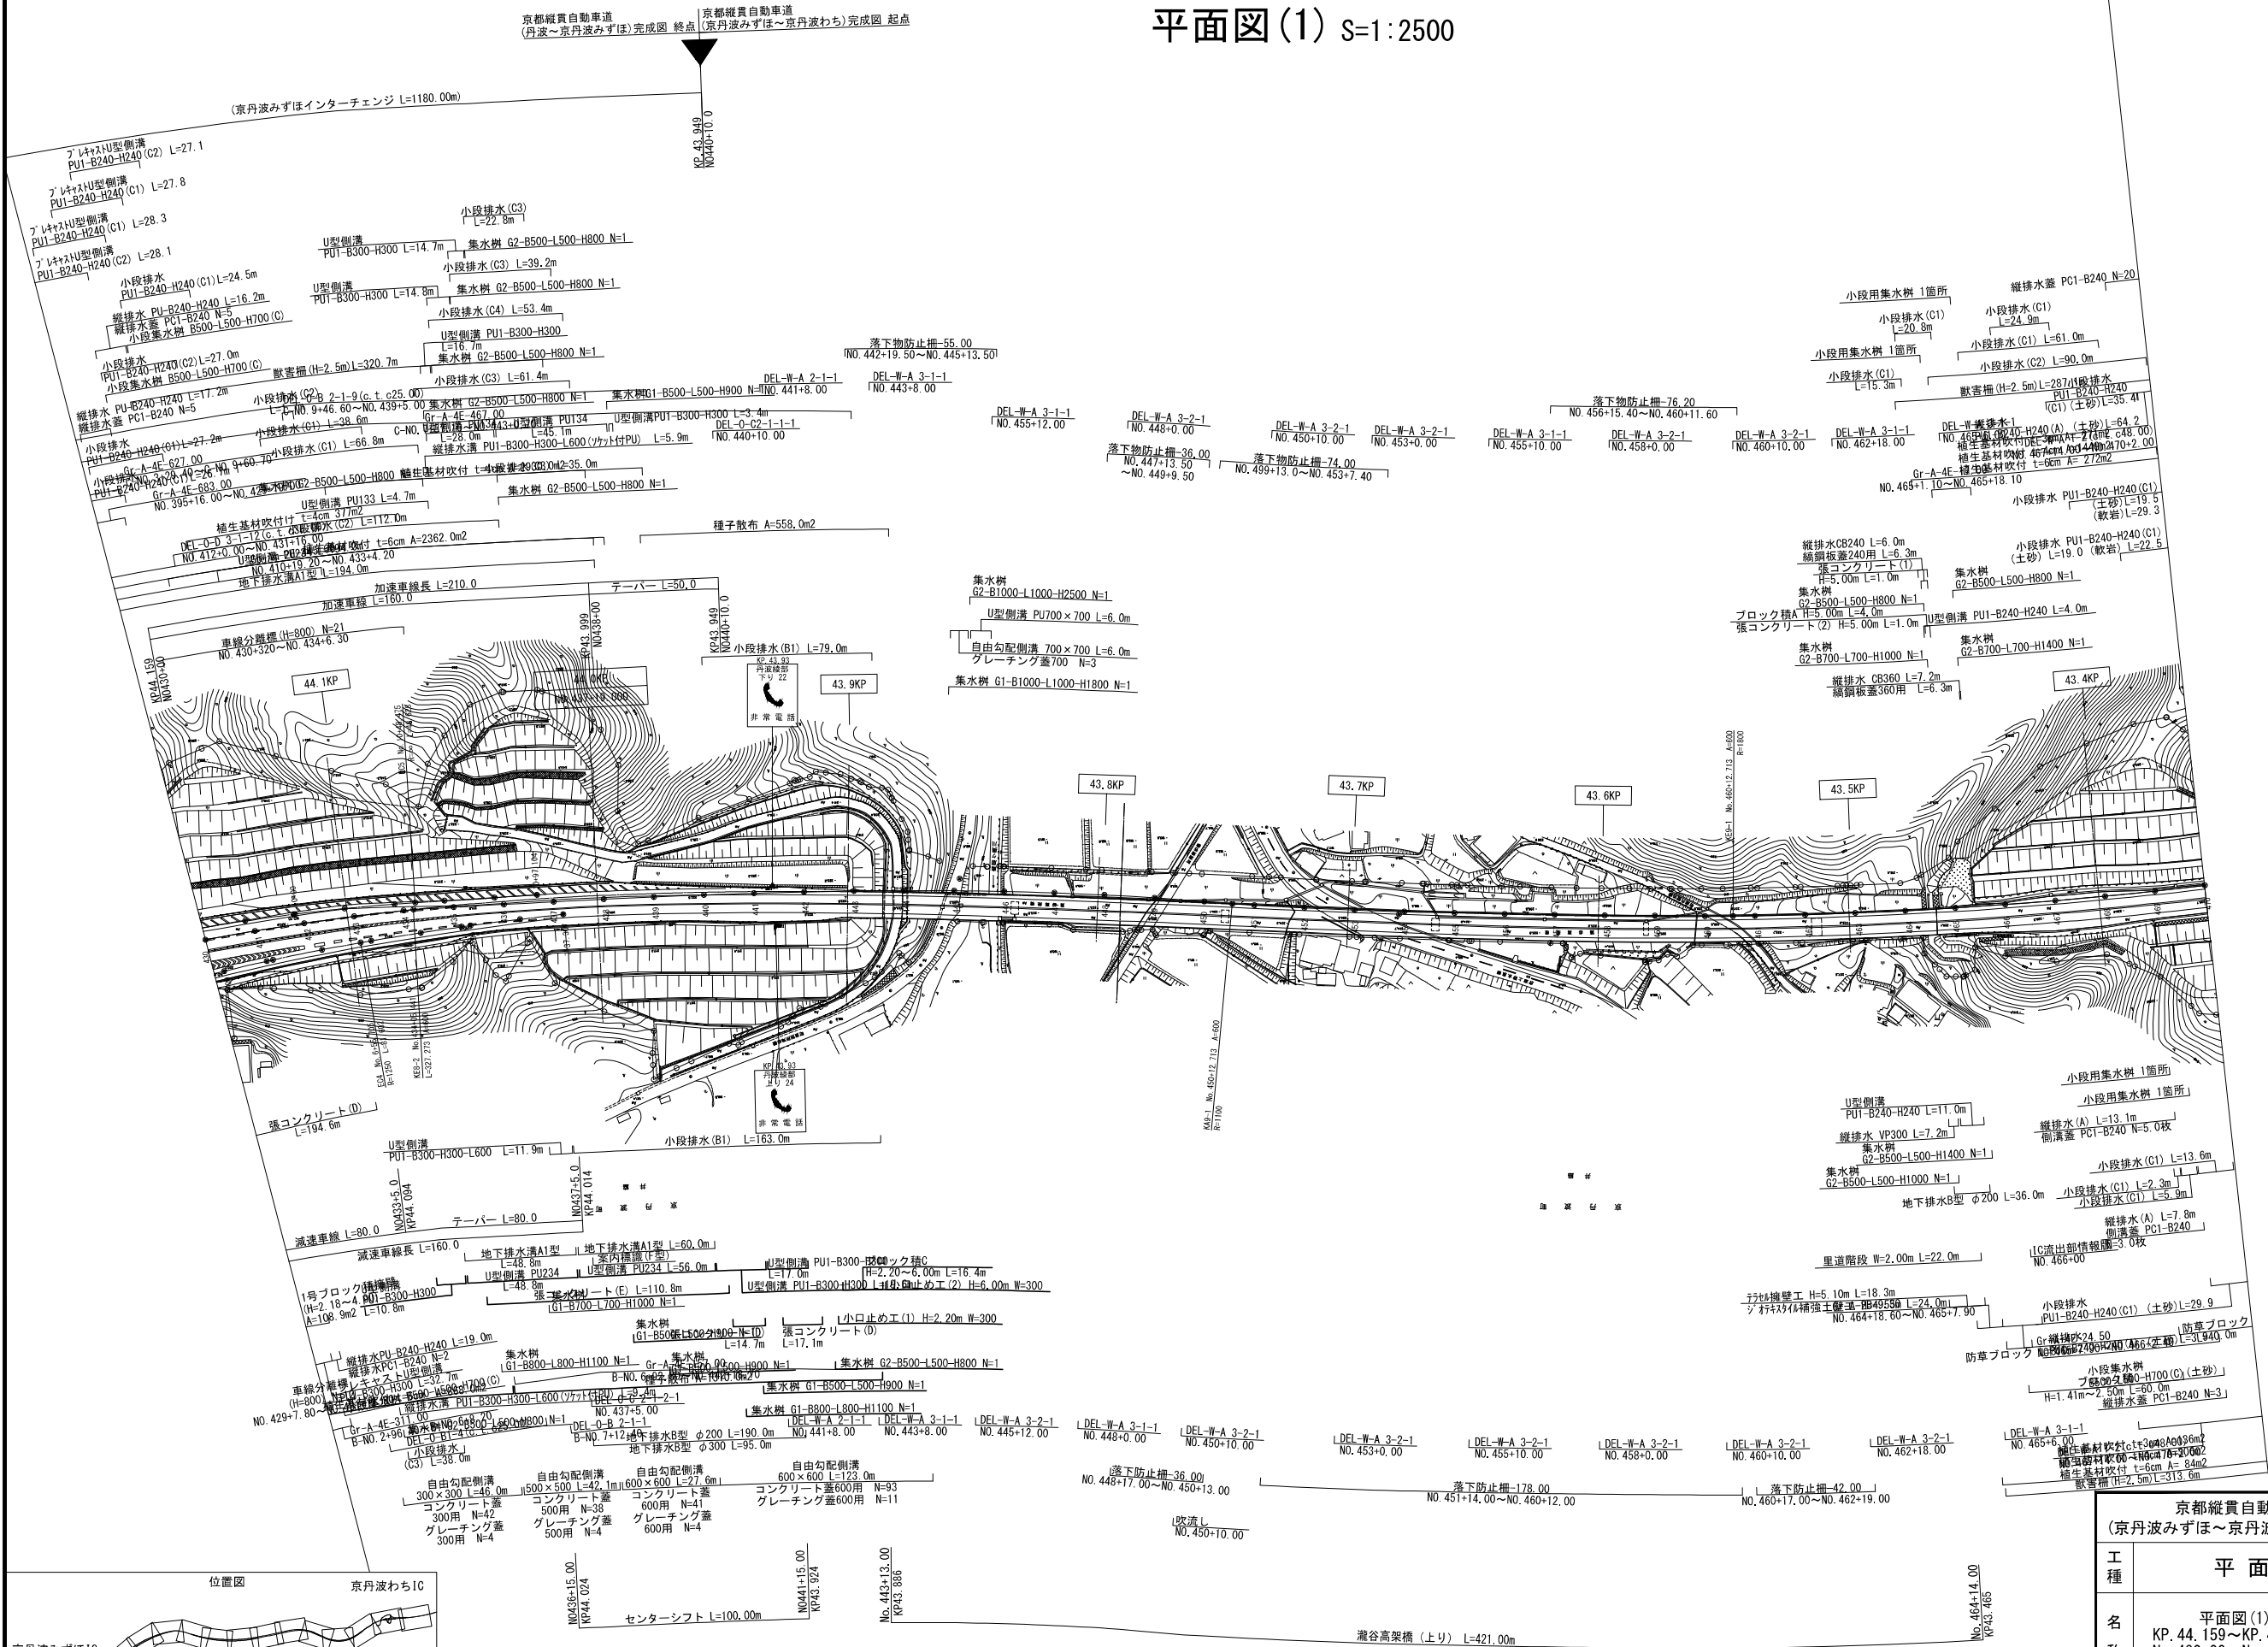


京都縦貫自動車道 (京丹波みずほ～京丹波わち) 完成図		4 6491
工種	平面図	4 18
名称	平面図(1) KP. 44. 159～KP. 43. 359 No. 430+00～No. 470+00	縮尺 4 18 1/2500
	西日本高速道路株式会社 関西支社	

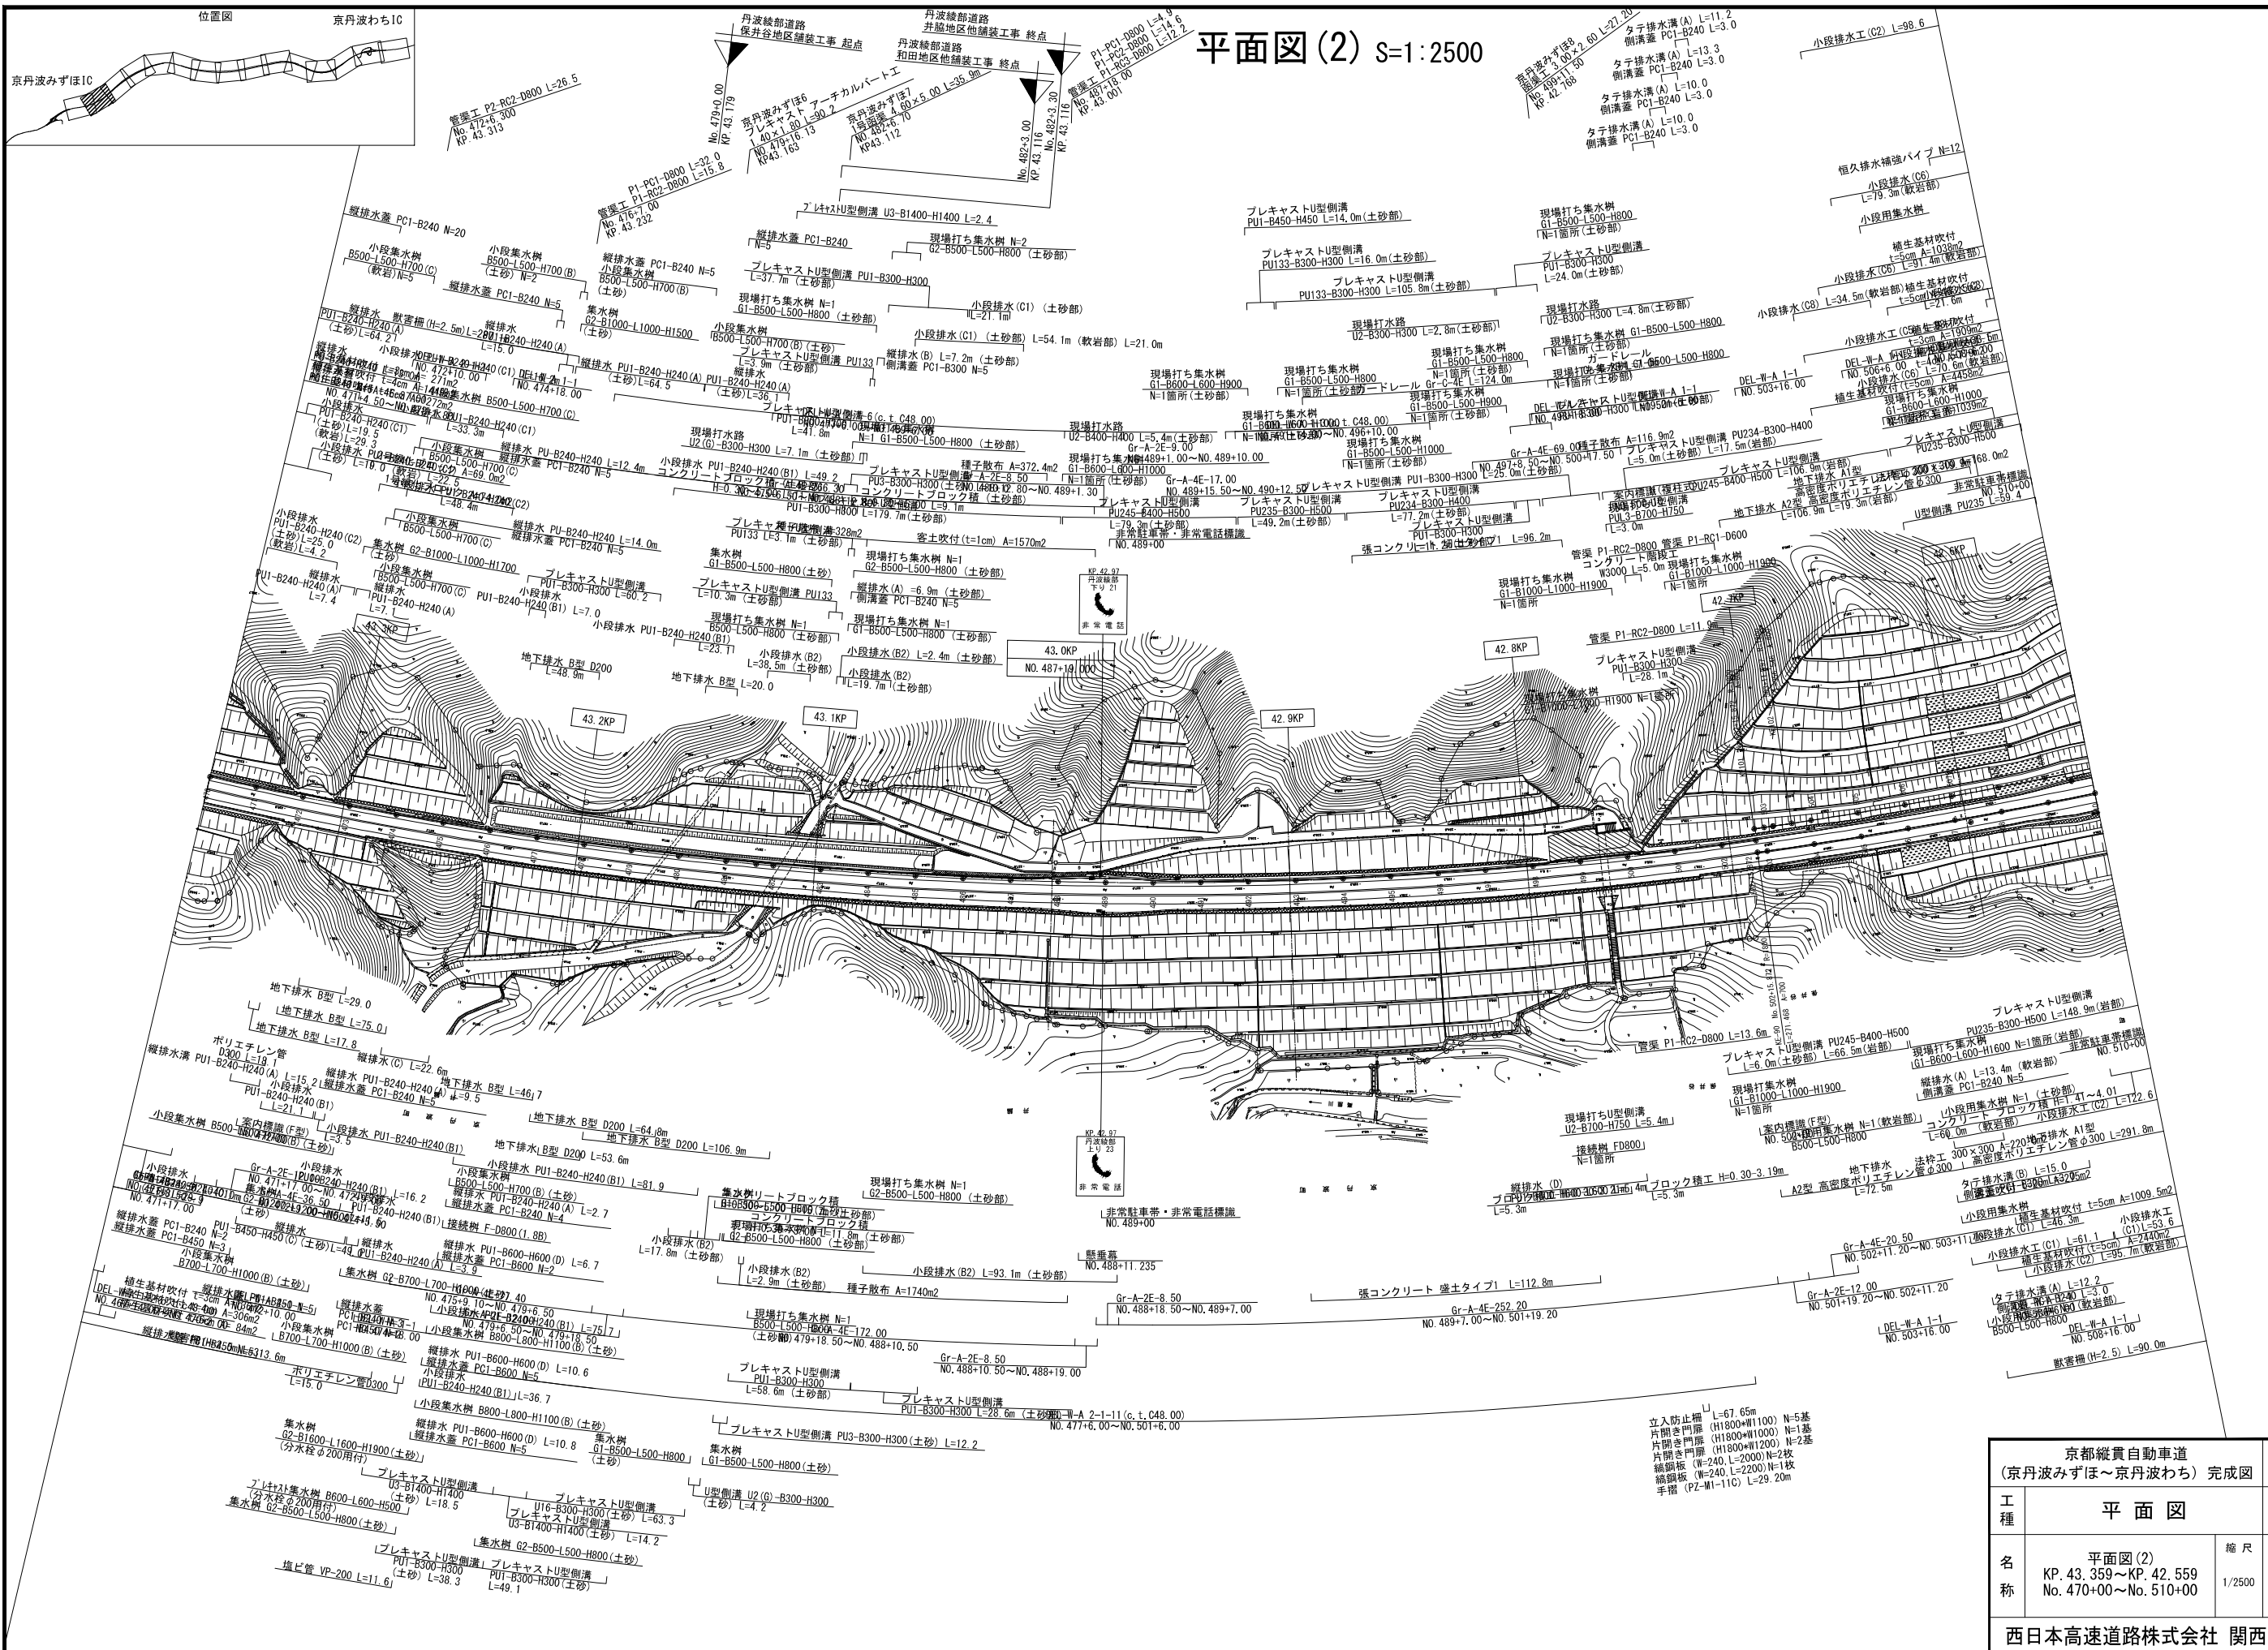


京都縦貫自動車道 (京丹波みずほ～京丹波わち) 完成図		5 6491
工種	平面図	5 18
名称	平面図(2) KP. 43.359～KP. 42.559 No. 470+00～No. 510+00	縮尺 1/2500 5 18
西日本高速道路株式会社 関西支社		

平面図(3) S=1:2500

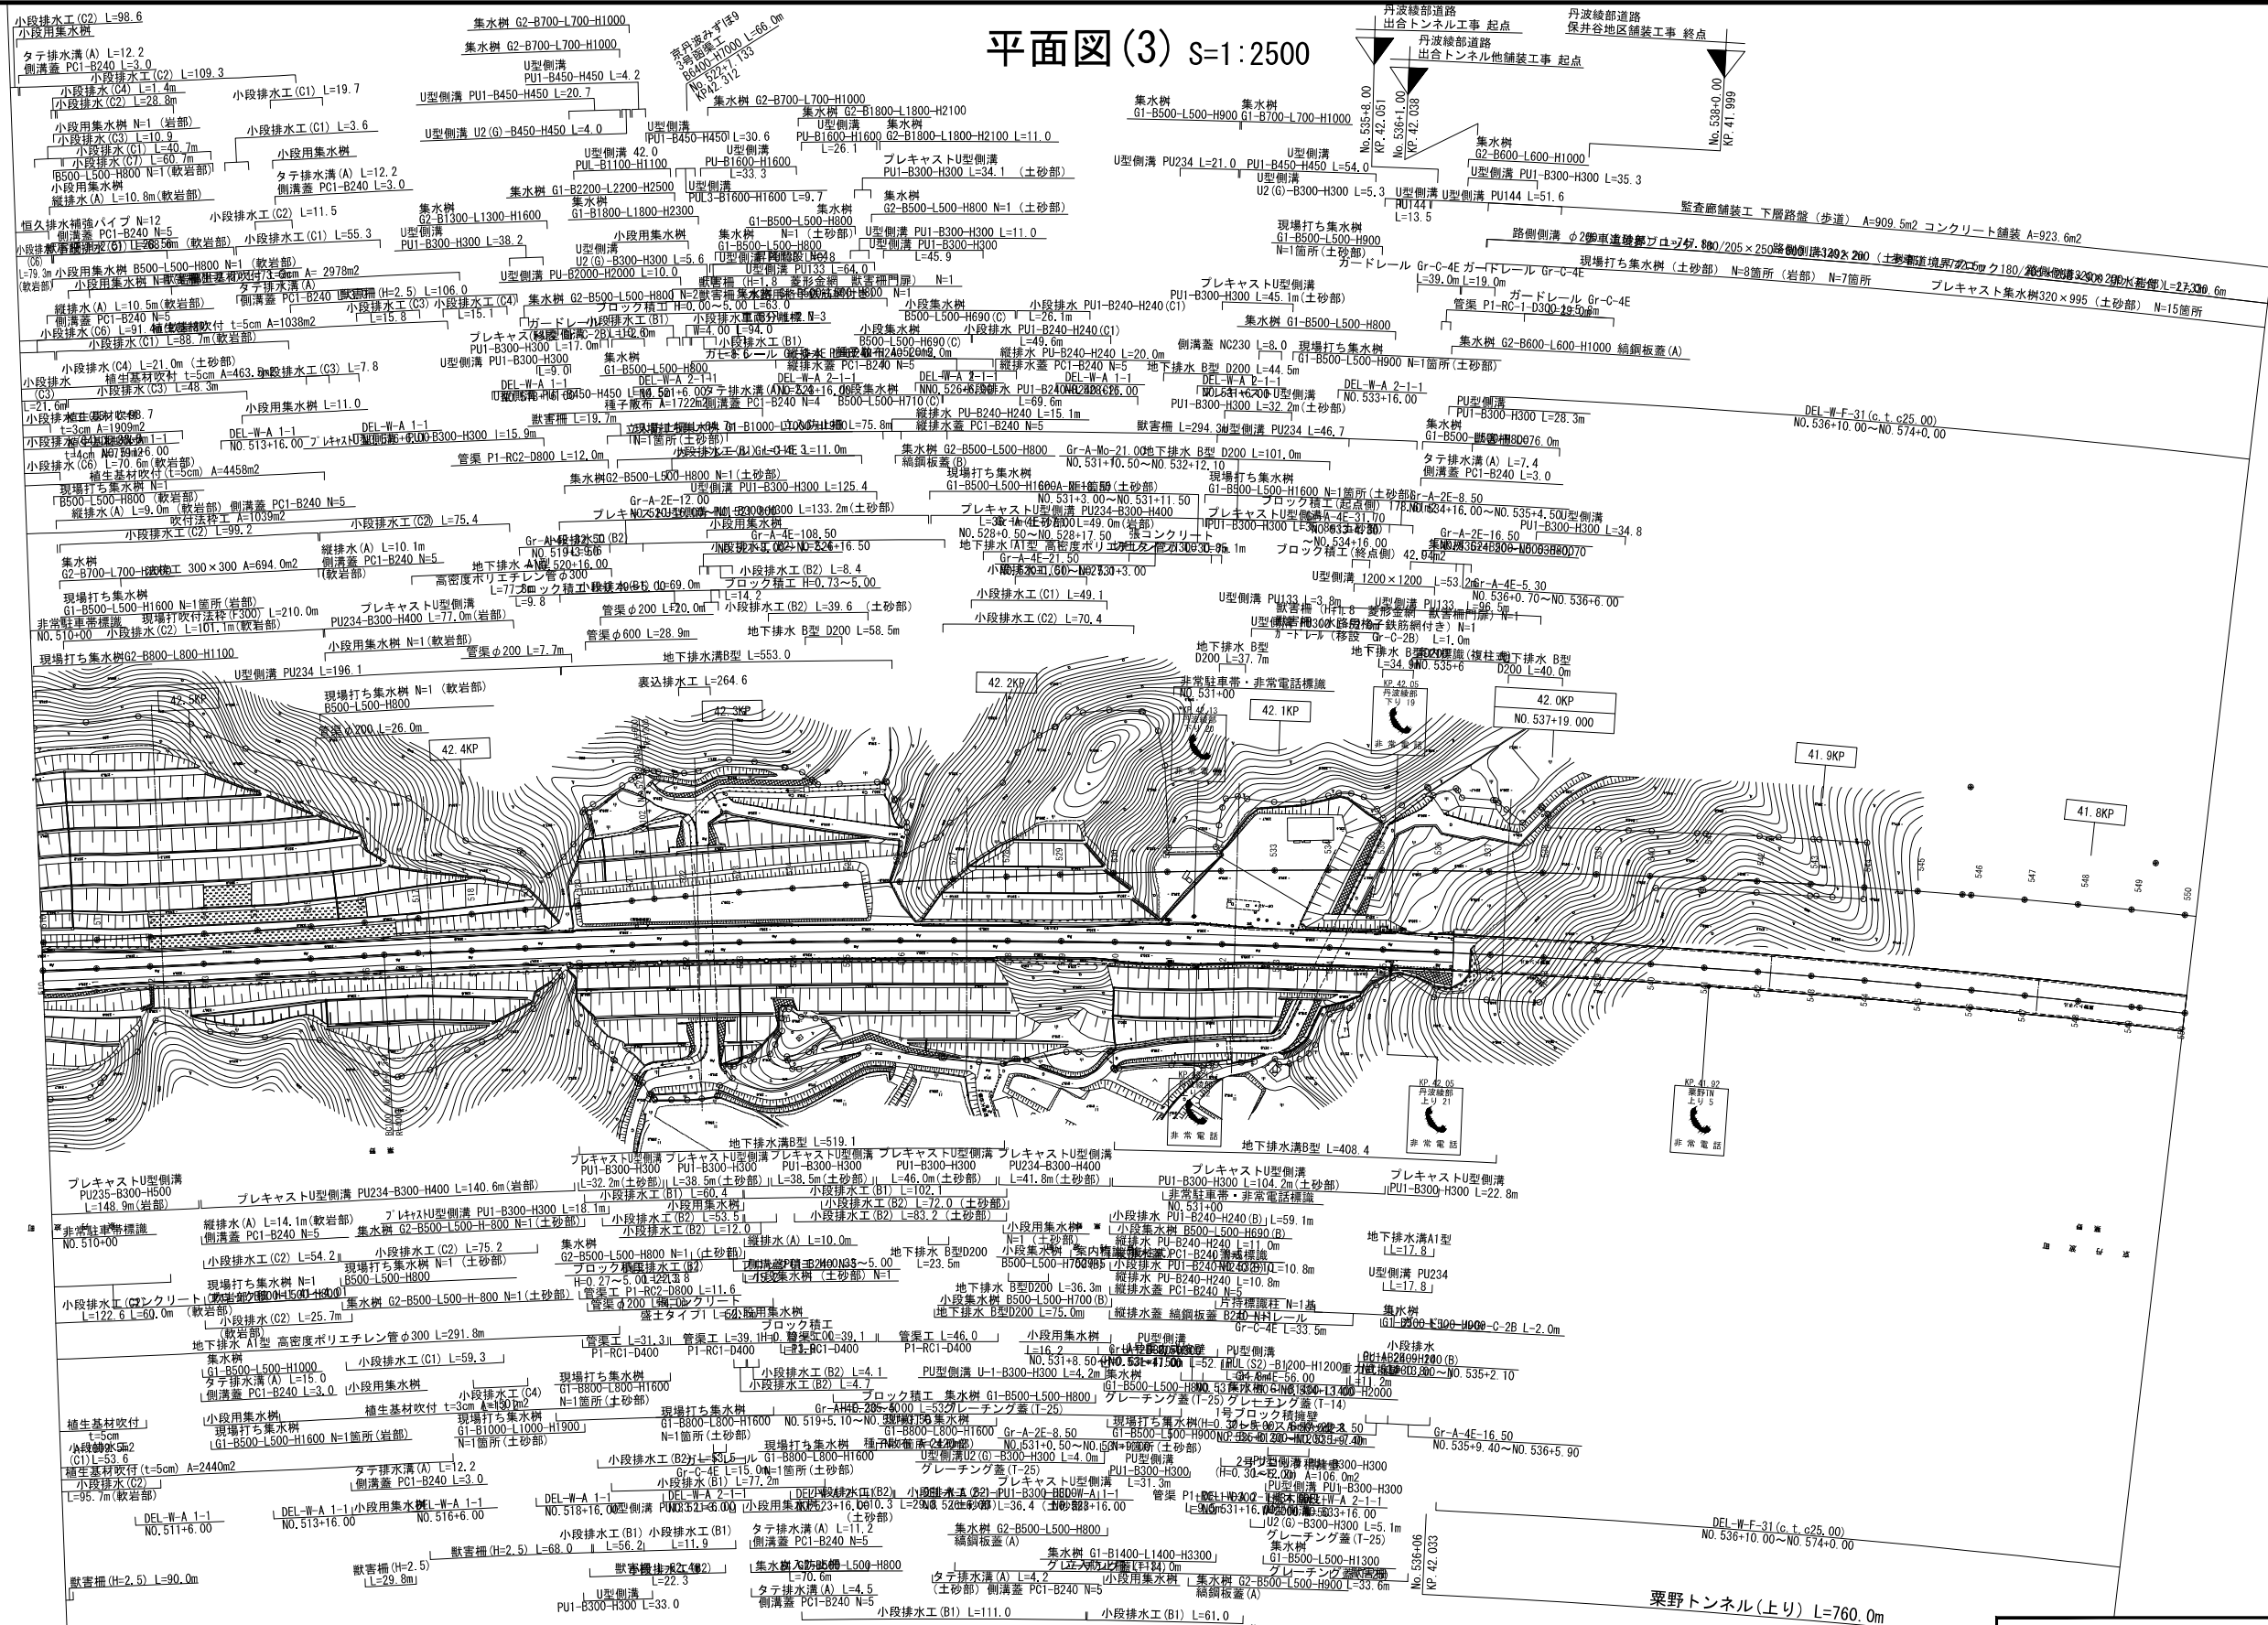


位置図

京丹波わちIC

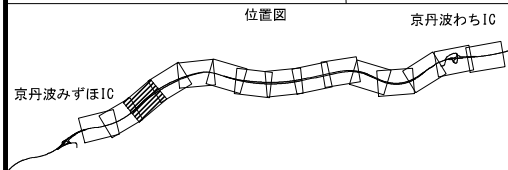


京都縦貫自動車道 (京丹波みずほ～京丹波わち) 完成図		6 6491
工種	平面図	
	6 18	
名称	平面図(3) KP. 42.559～KP. 41.759 No. 510+00～No. 550+00	縮尺 1/2500
	6 18	
西日本高速道路株式会社 関西支社		

平面図(4) S=1:2500

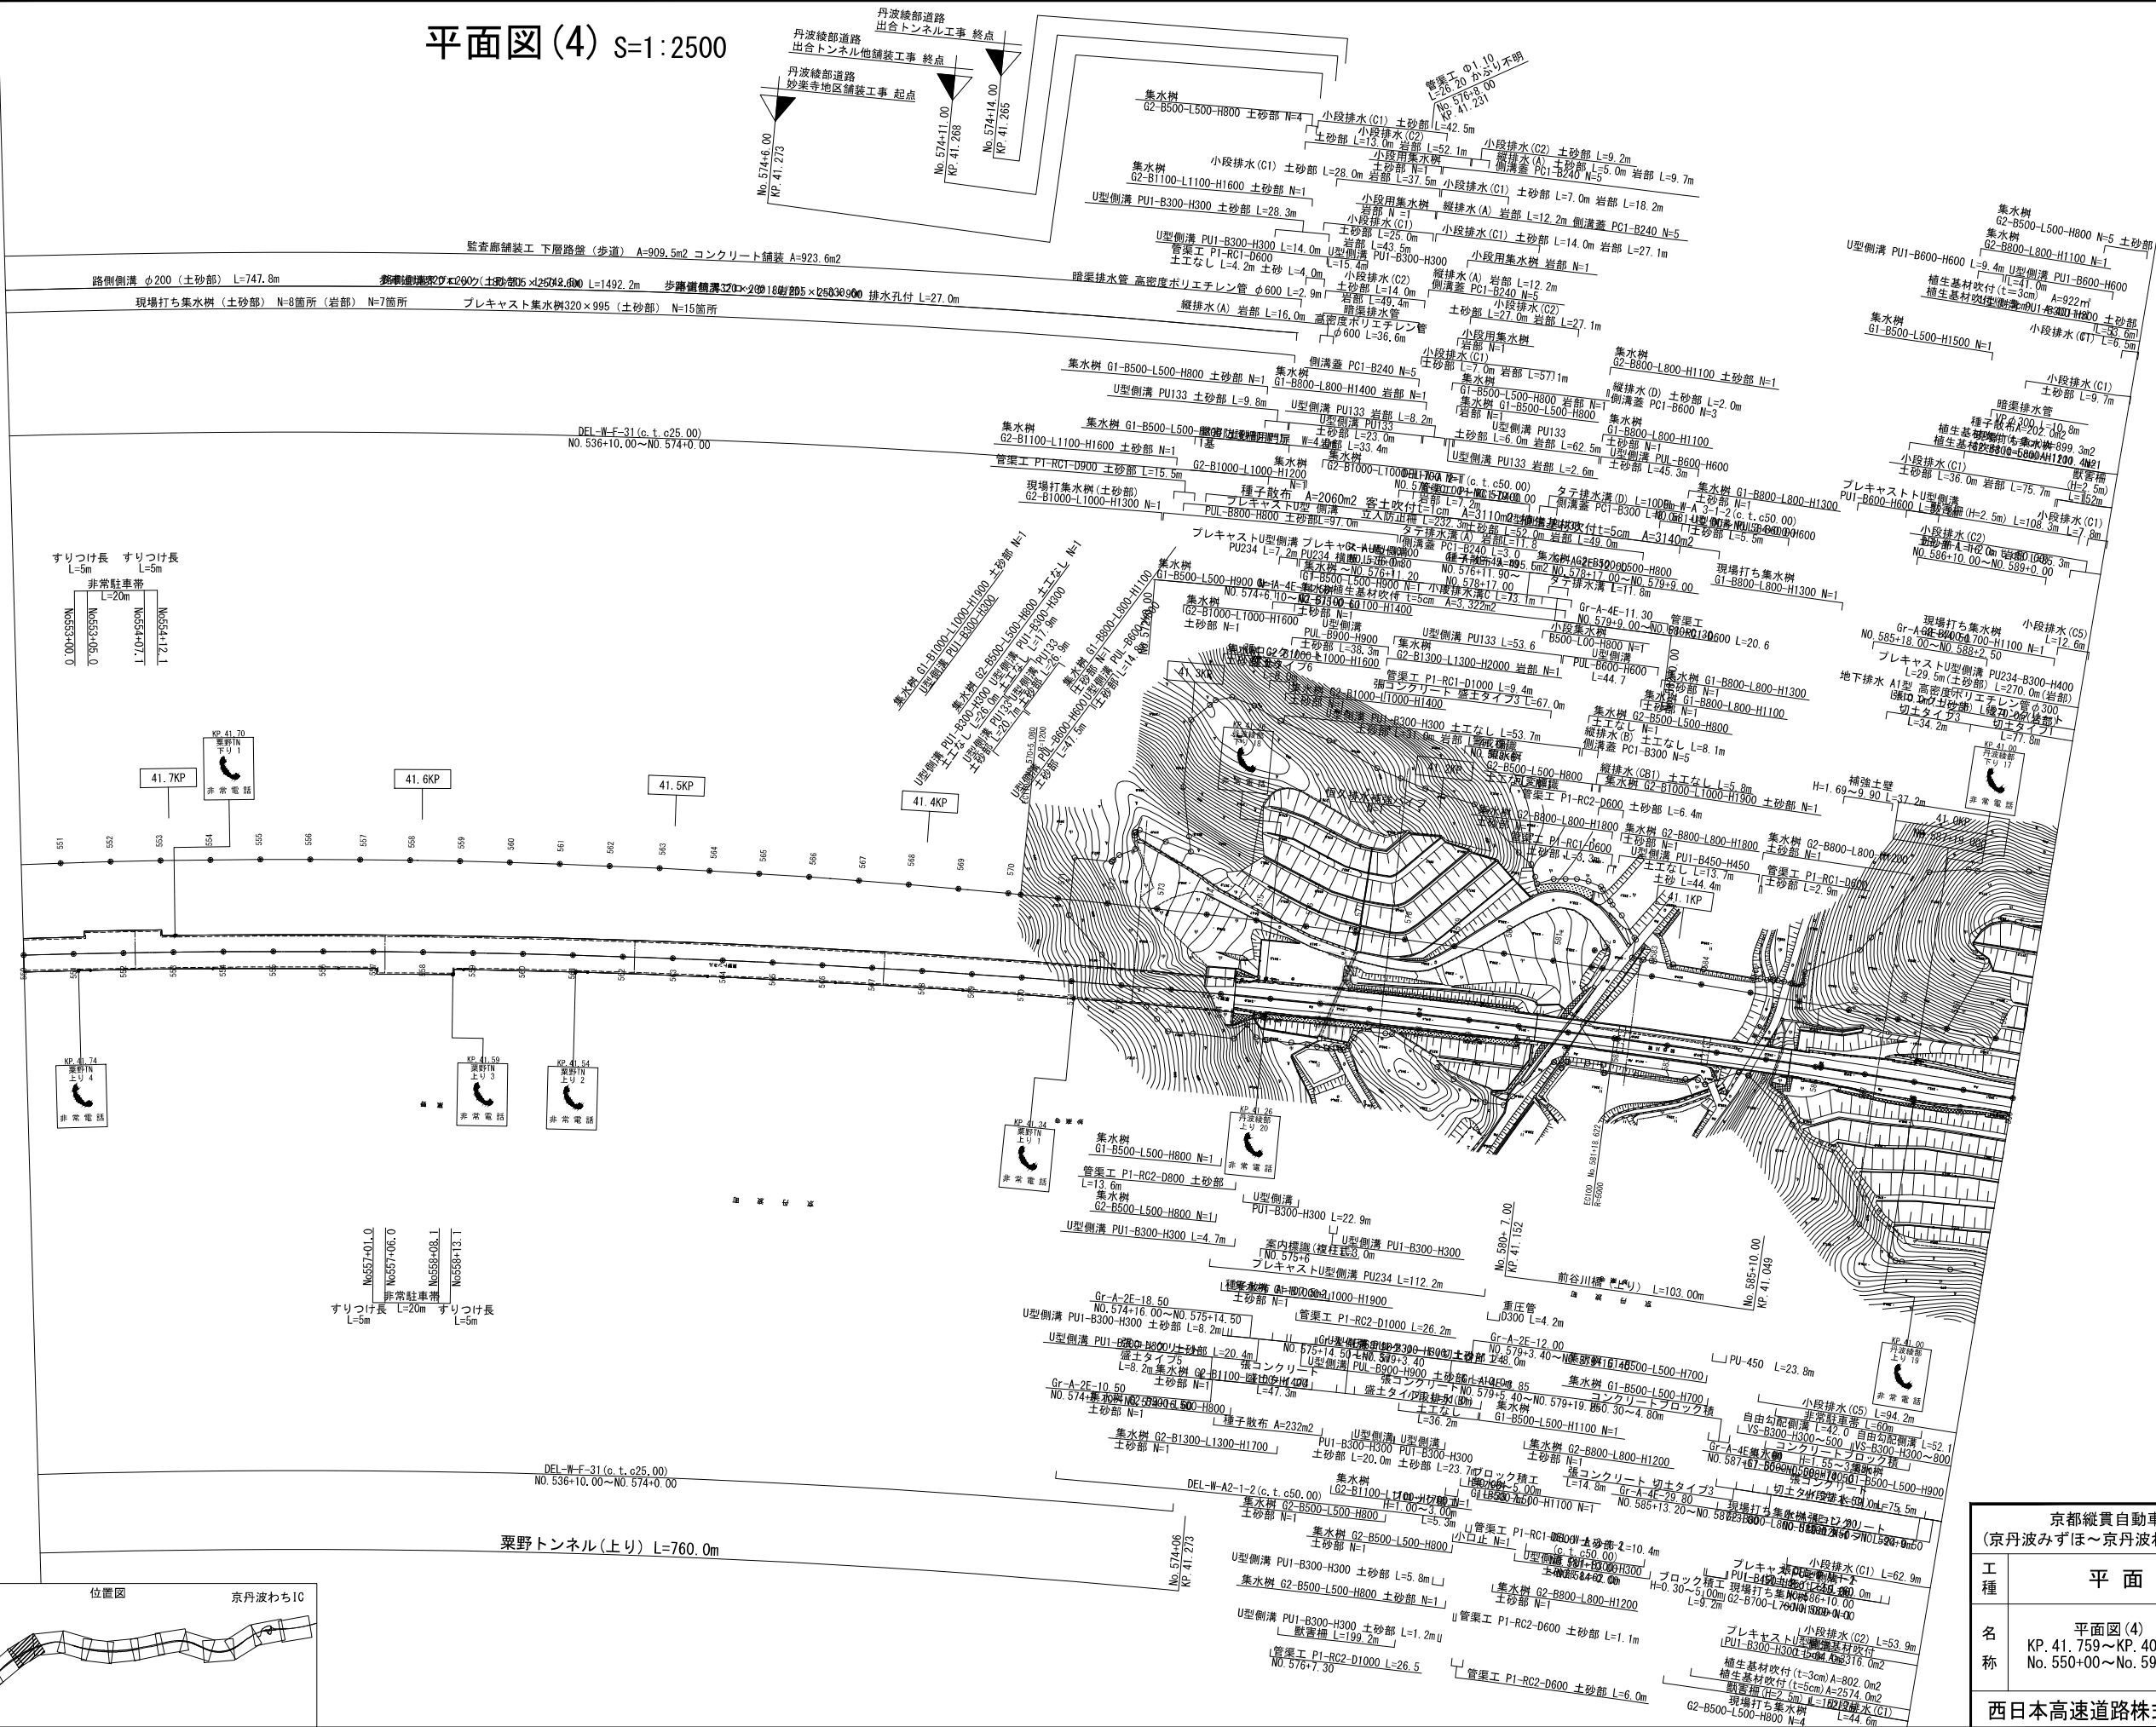



京都縦貫自動車道 (京丹波みずほ～京丹波わち) 完成図		7 6491
工種	平面図	7 18
名称	平面図(4) KP. 41.759～KP. 40.959 No. 550+00～No. 590+00	7 18
西日本高速道路株式会社 関西支社		縮尺 1/2500

平面图 (5) S=1:2500

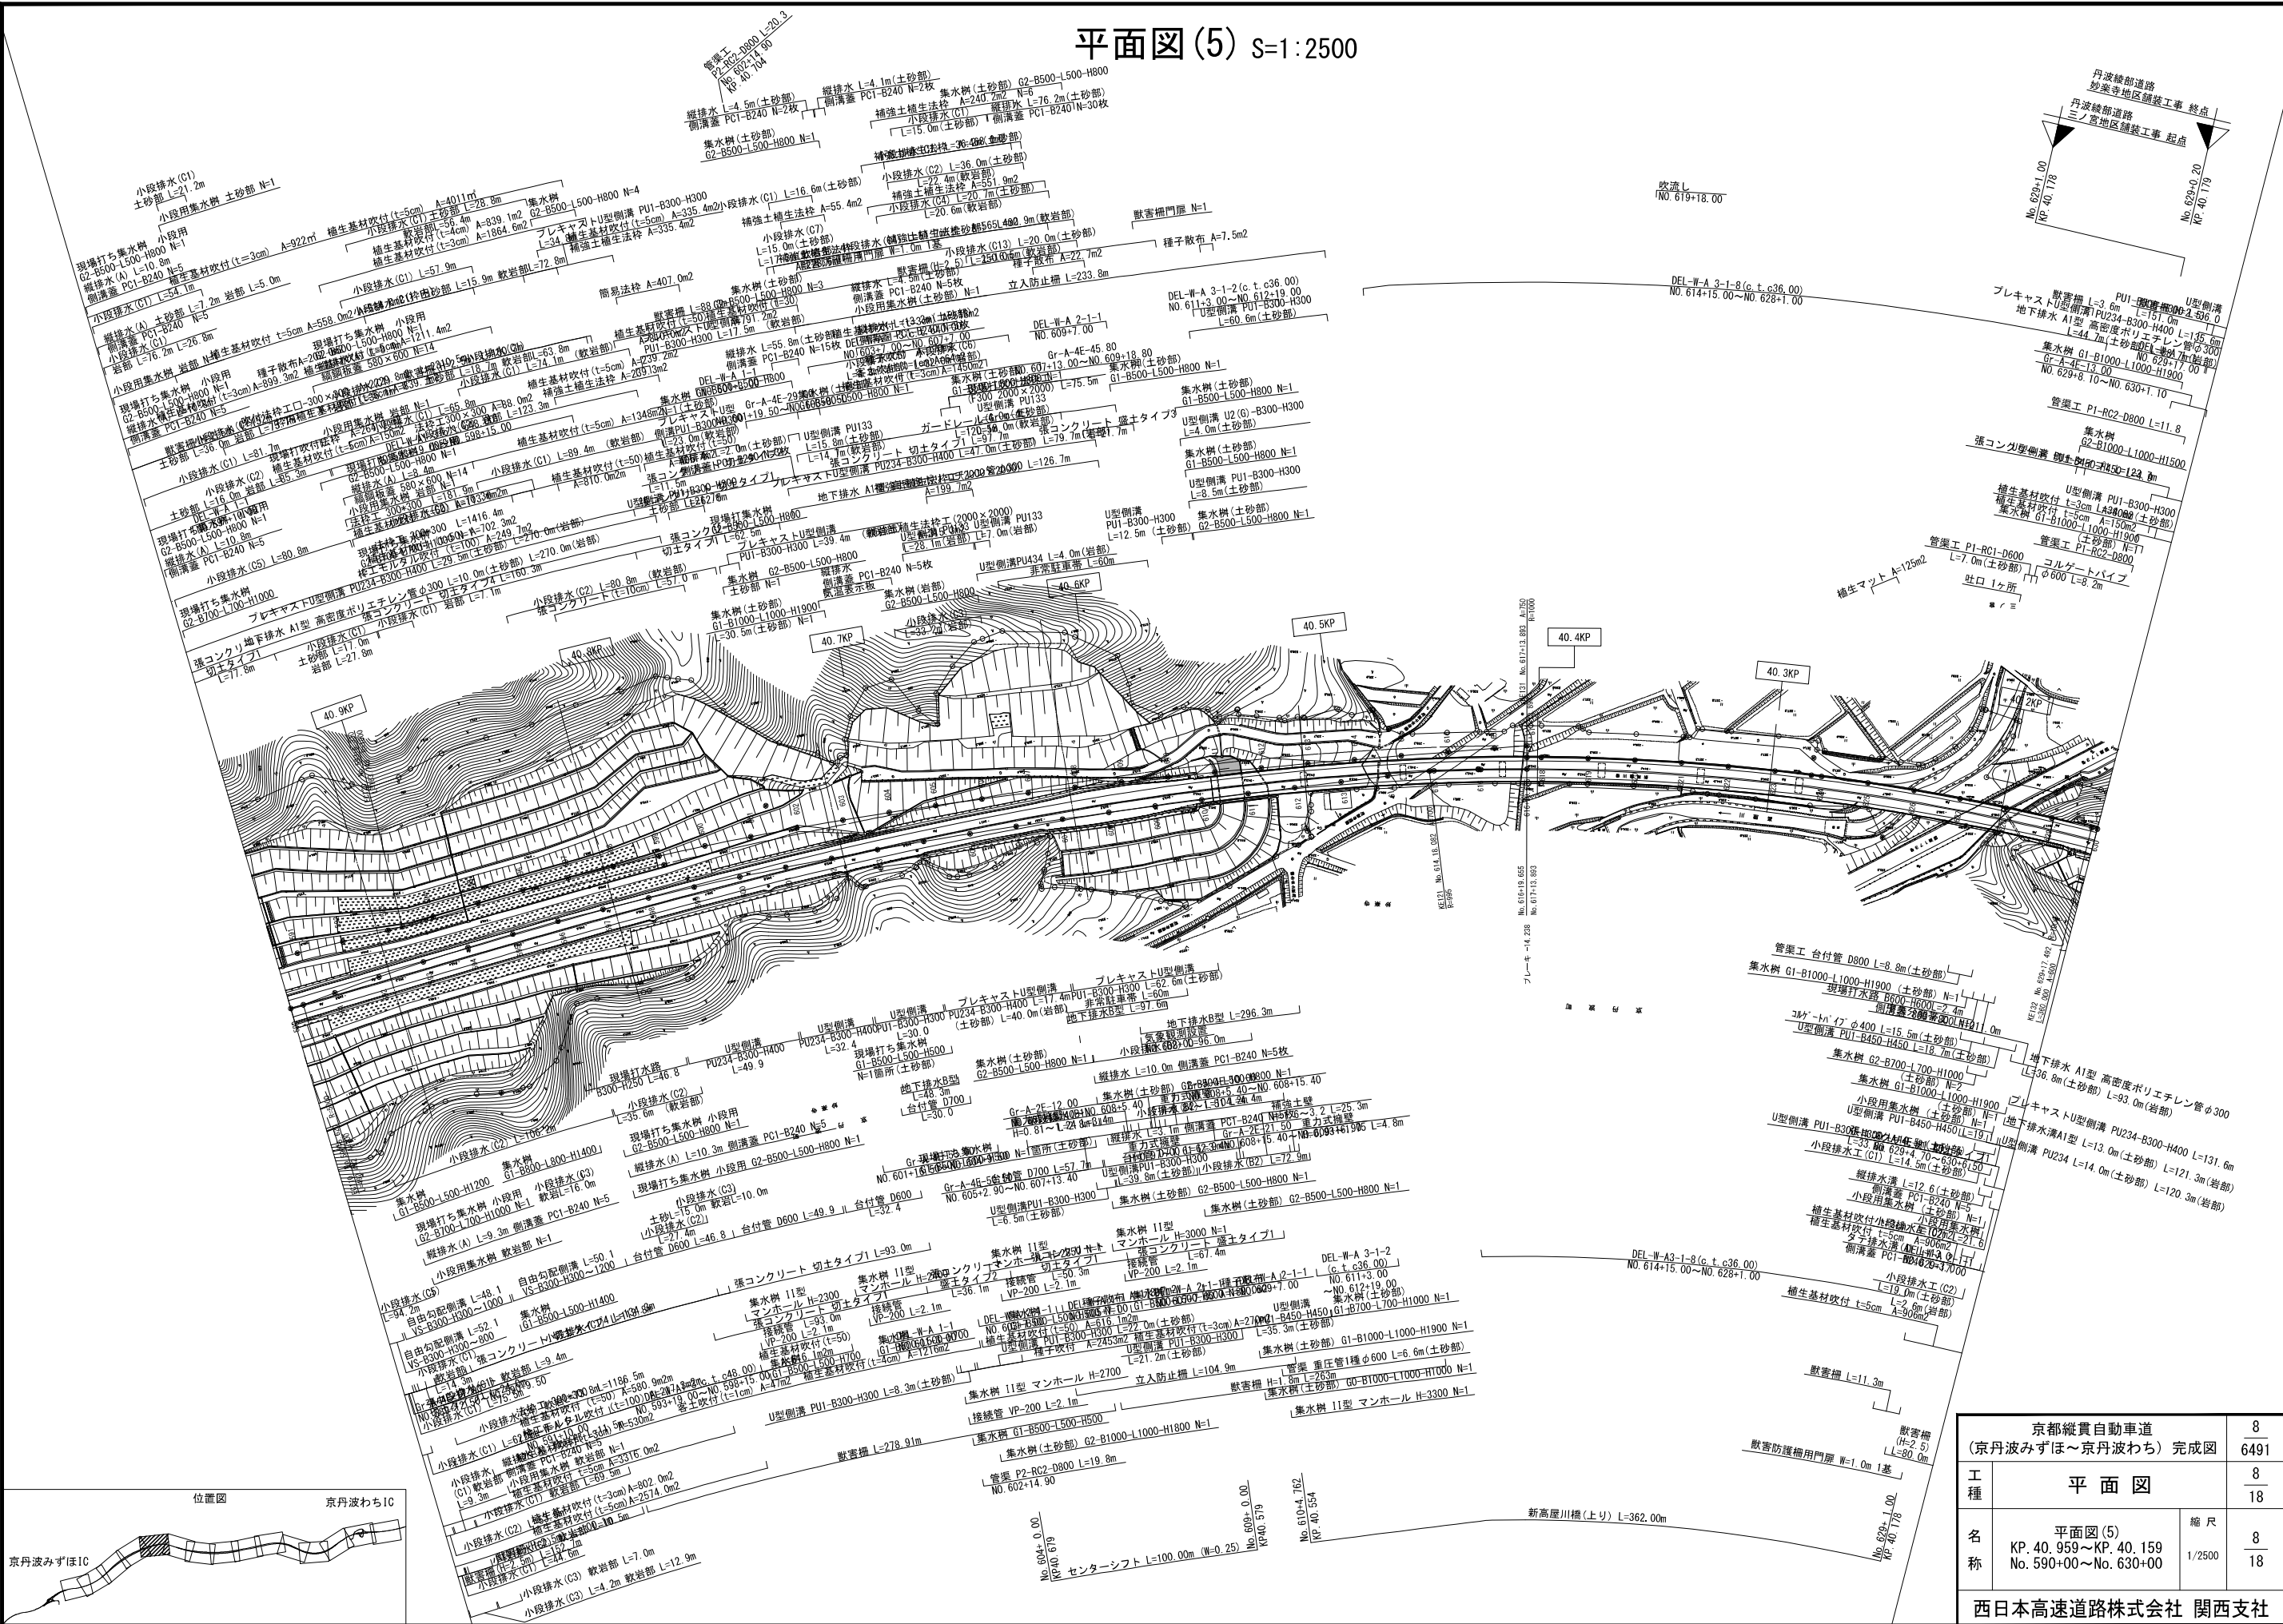


京都縦貫自動車道 (京丹波みずほ～京丹波わち) 完成図			8 6491
工 種	平 面 図		8 18
名 称	平面図(5) KP. 40. 959～KP. 40. 159 No. 590+00～No. 630+00	縮 尺 1/2500	8 18
西日本高速道路株式会社 関西支社			

平面図(6) S=1:2500

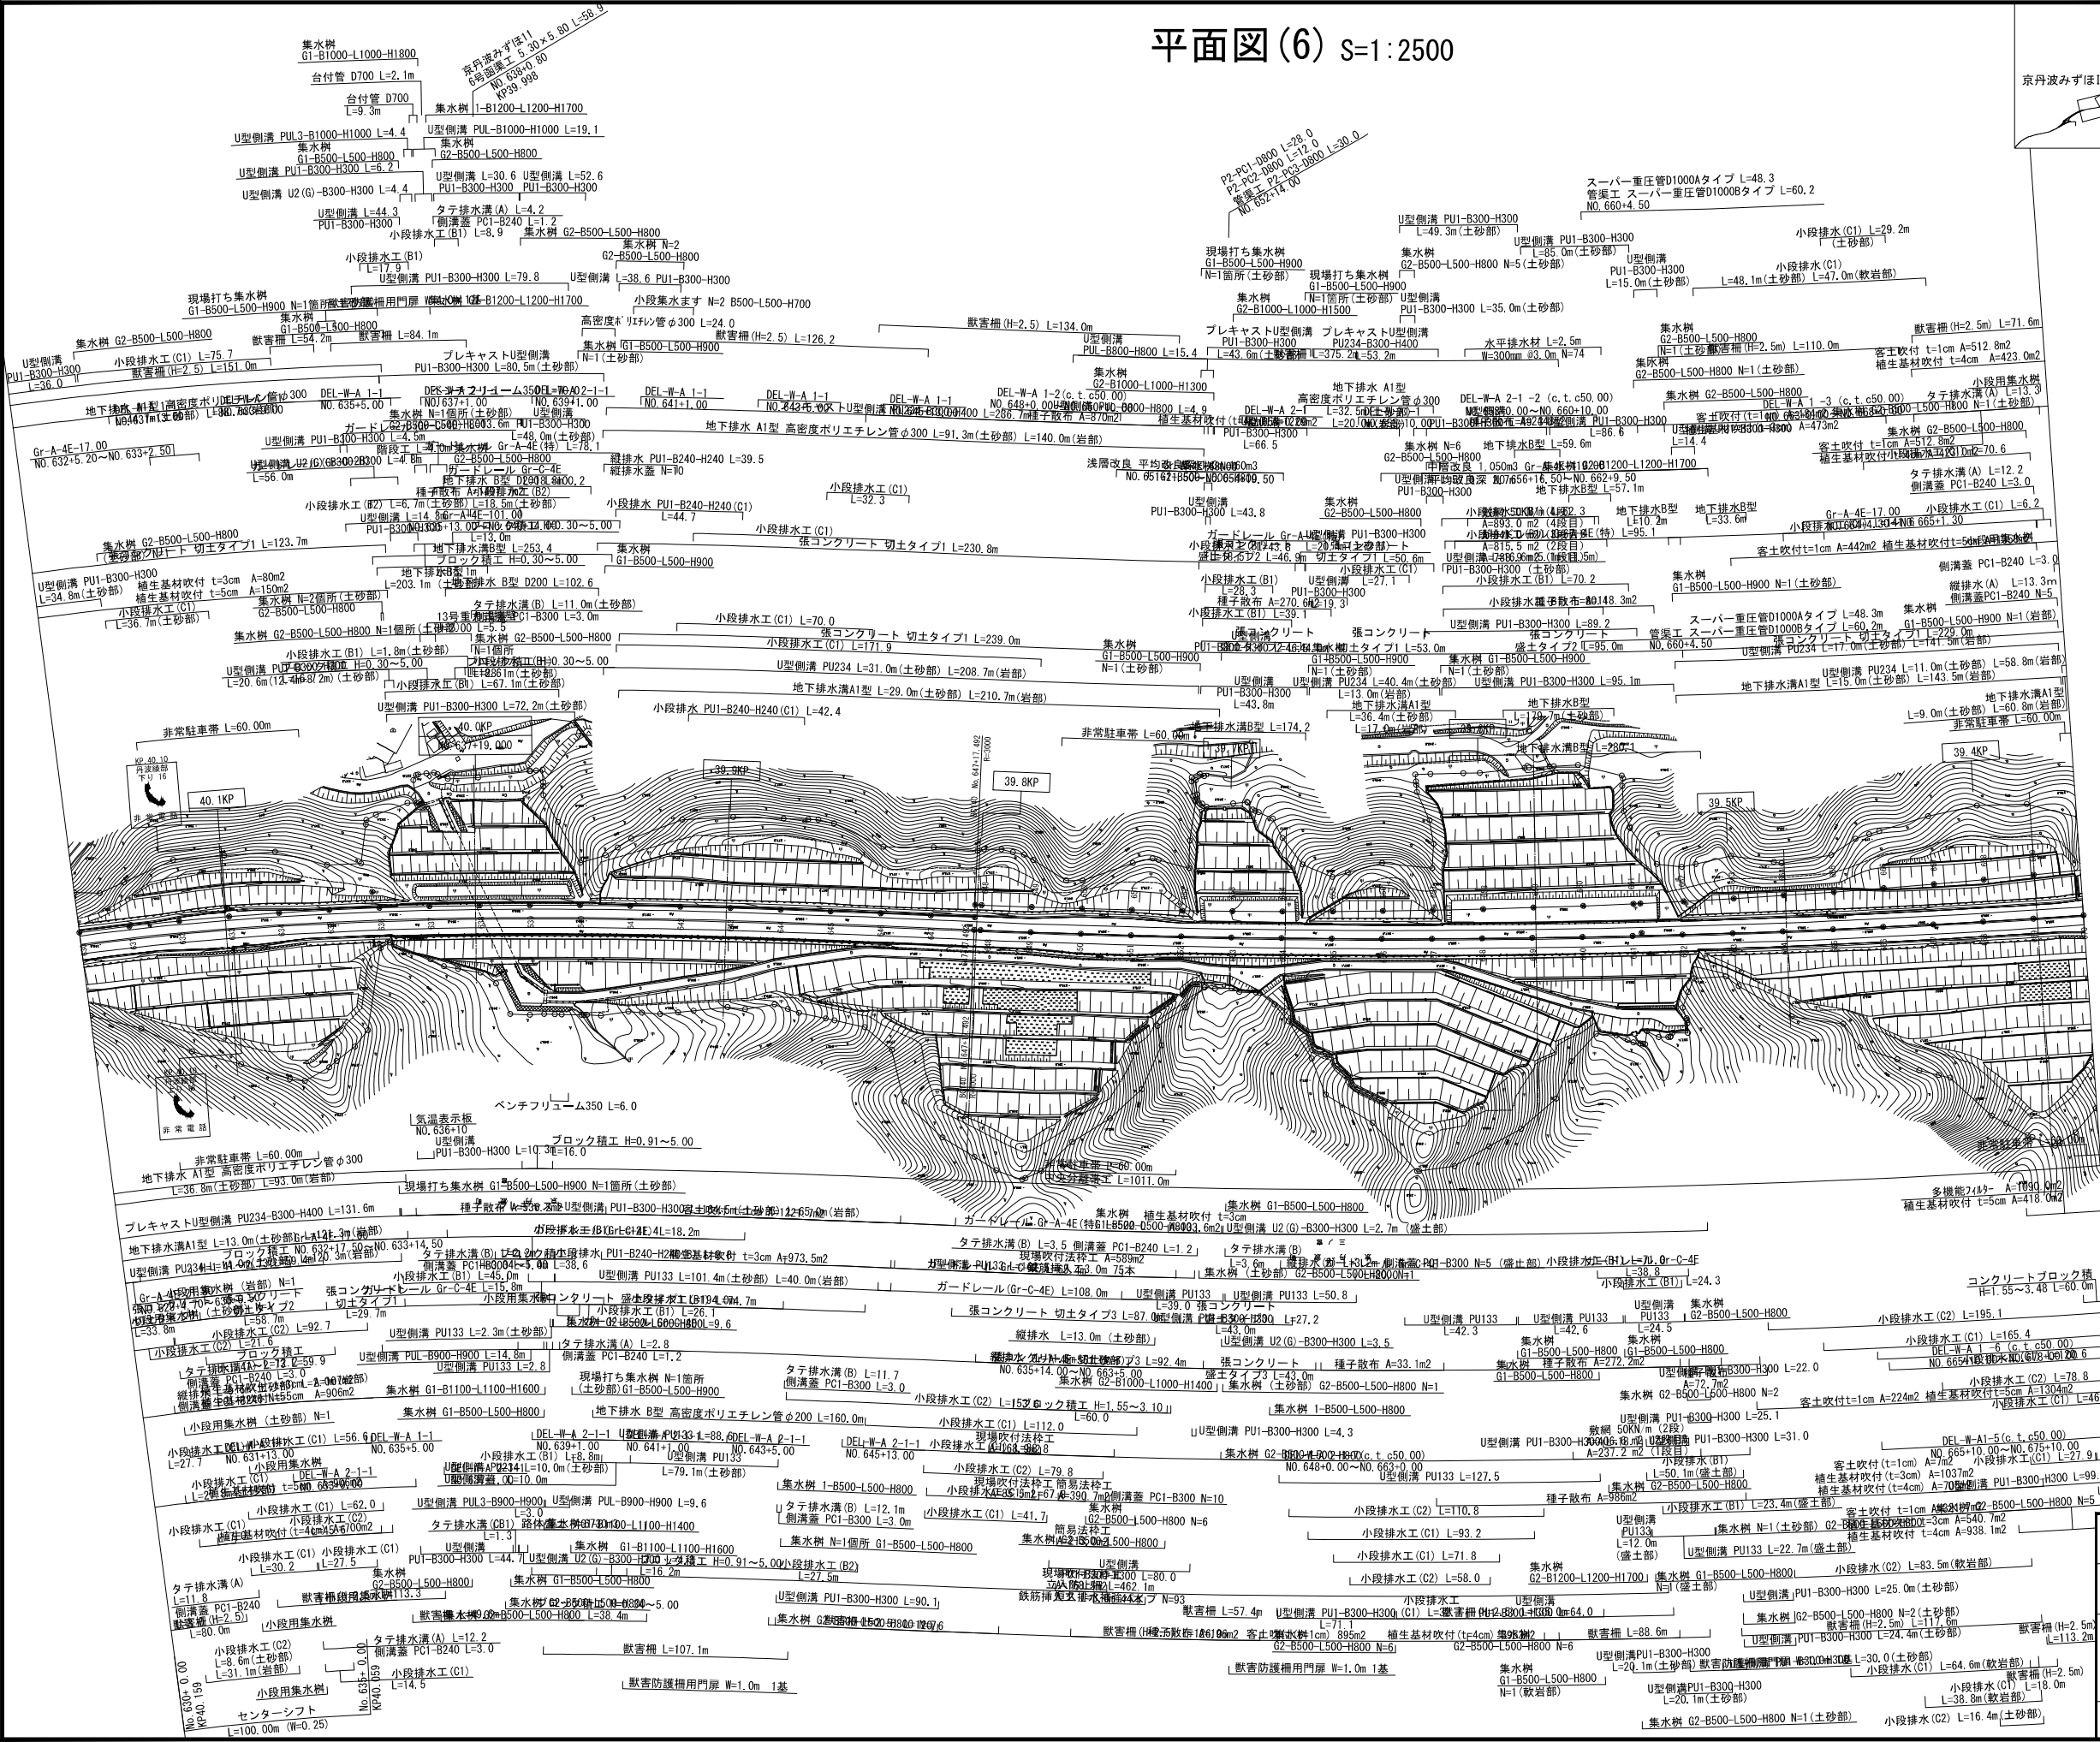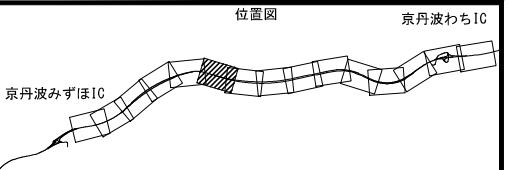

京都縦貫自動車道 (京丹波みずほ～京丹波わち) 完成図		9 6491
平面図		9 18
名称	平面図(6) KP. 40.159～KP. 39.359 No. 630+00～No. 670+00	縮尺 9 1/2500 18
西日本高速道路株式会社 関西支社		

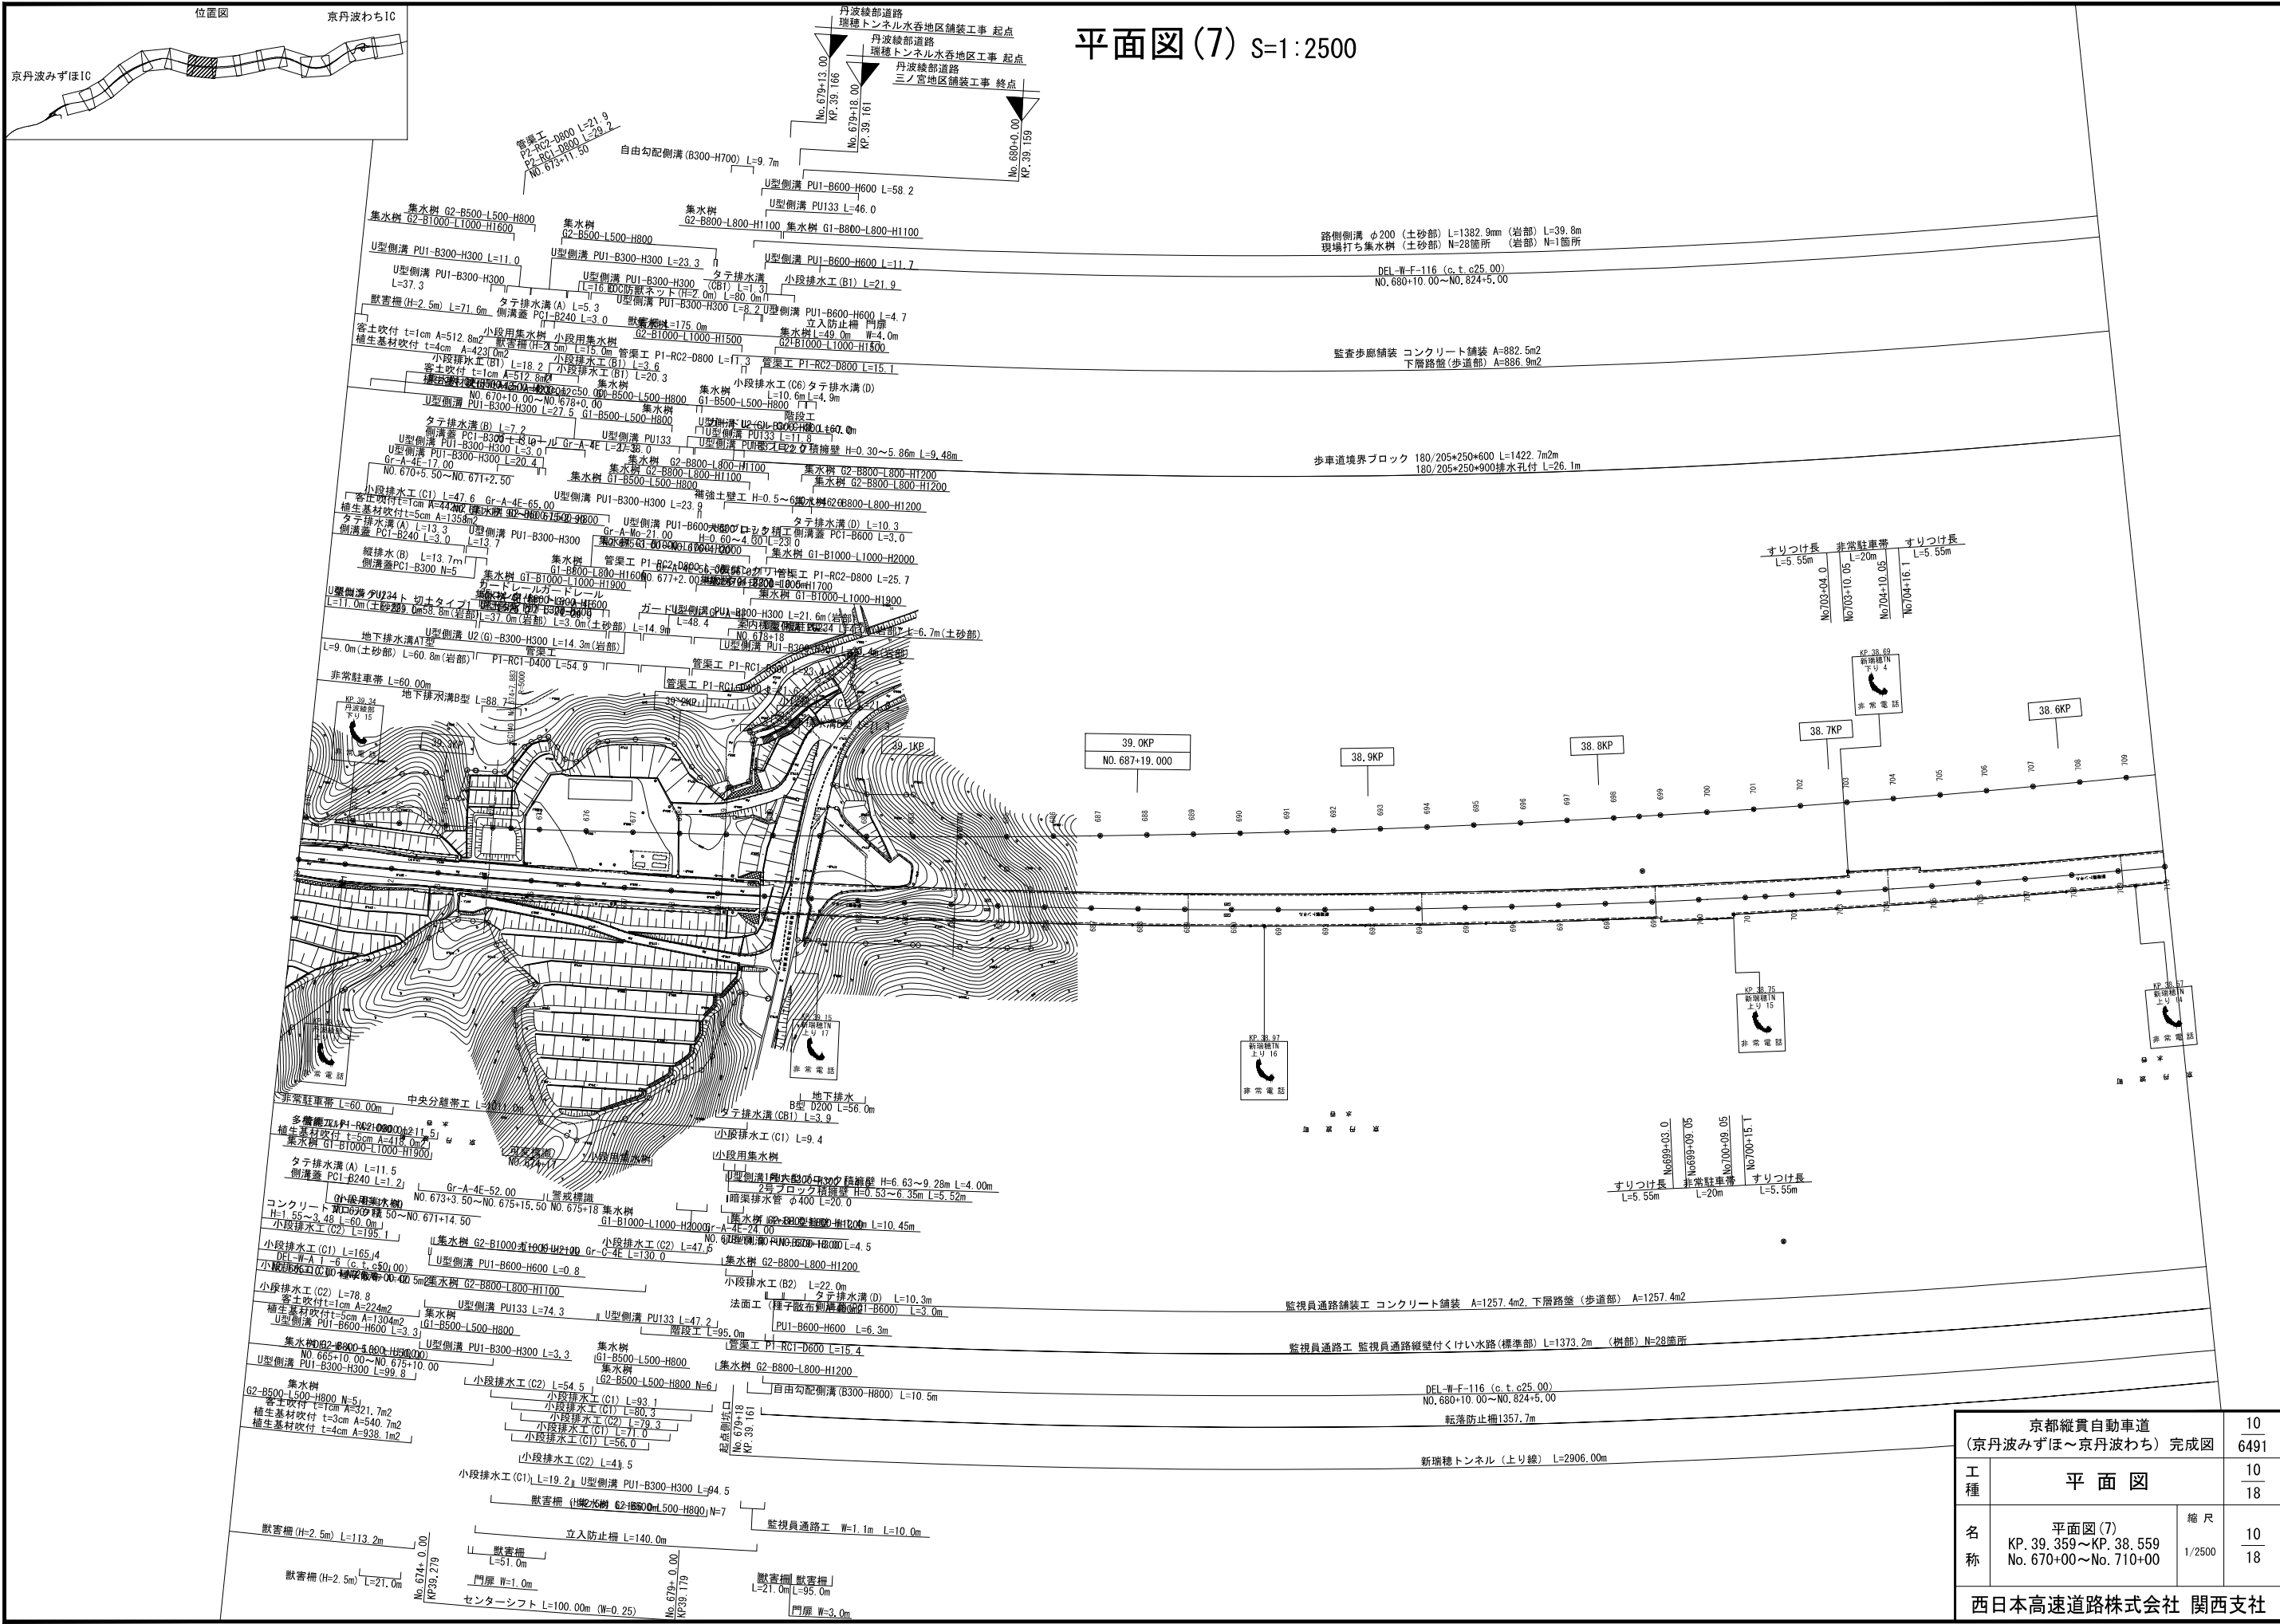

京都縦貫自動車道 (京丹波みずほ～京丹波わち) 完成図		10 6491
工種	平面図	10 18
名称	平面図(7) KP. 39.359～KP. 38.559 No. 670+00～No. 710+00	縮尺 1/2500 10 18
西日本高速道路株式会社 関西支社		

平面図(8) S=1:2500



丹波線部道路
瑞穂トンネル水呑地区舗装工事 終点
丹波線部道路
瑞穂トンネル大蔵地区舗装工事 起点
No. 749+18.00
KP 37.761

路側側溝 φ200 (土砂部) L=1382.9mm (岩部) L=39.8m
現場打ち集水樹 (土砂部) N=28箇所 (岩部) N=1箇所
DEL-W-F-116 (c.t.c25.00)
NO. 680+10.00~NO. 824+5.00

監査歩廊舗装 コンクリート舗装 A=882.5m2
下層路盤(歩道部) A=886.9m2


歩車道境界ブロック 180/205*250*600 L=1422.7m2m
180/205*250*900排水孔付 L=26.1m

L=5.55m L=20m L=5.55m
すりつけ長 非常駐車帯 すりつけ長
No.740+09.0 No.740+15.05 No.741+15.05
No.742+01.1

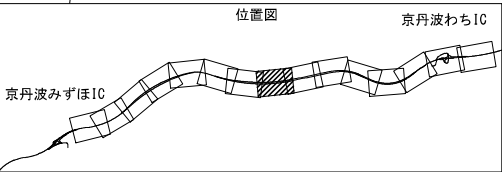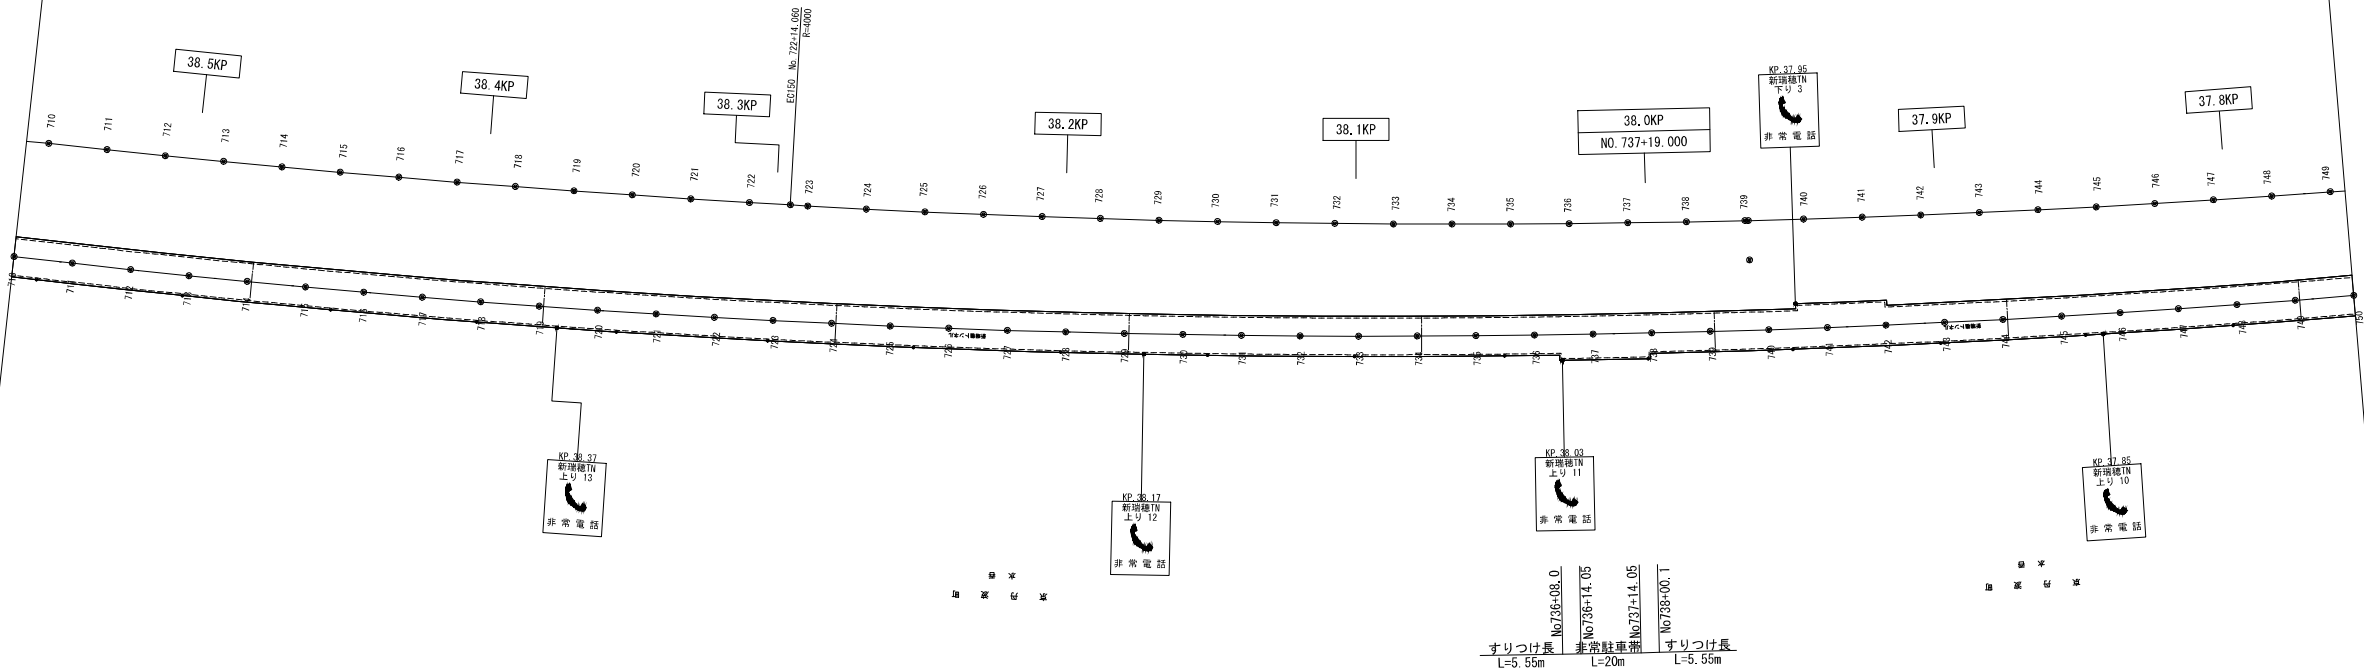


京都縦貫自動車道 (京丹波みずほ～京丹波わち) 完成図		11 6491
工種	平面図	11 18
名称	平面図(8) KP. 38.559～KP. 37.759 No. 710+00～No. 750+00	縮尺 1/2500 11 18
西日本高速道路株式会社 関西支社		

平面图 (10) S=1:2500

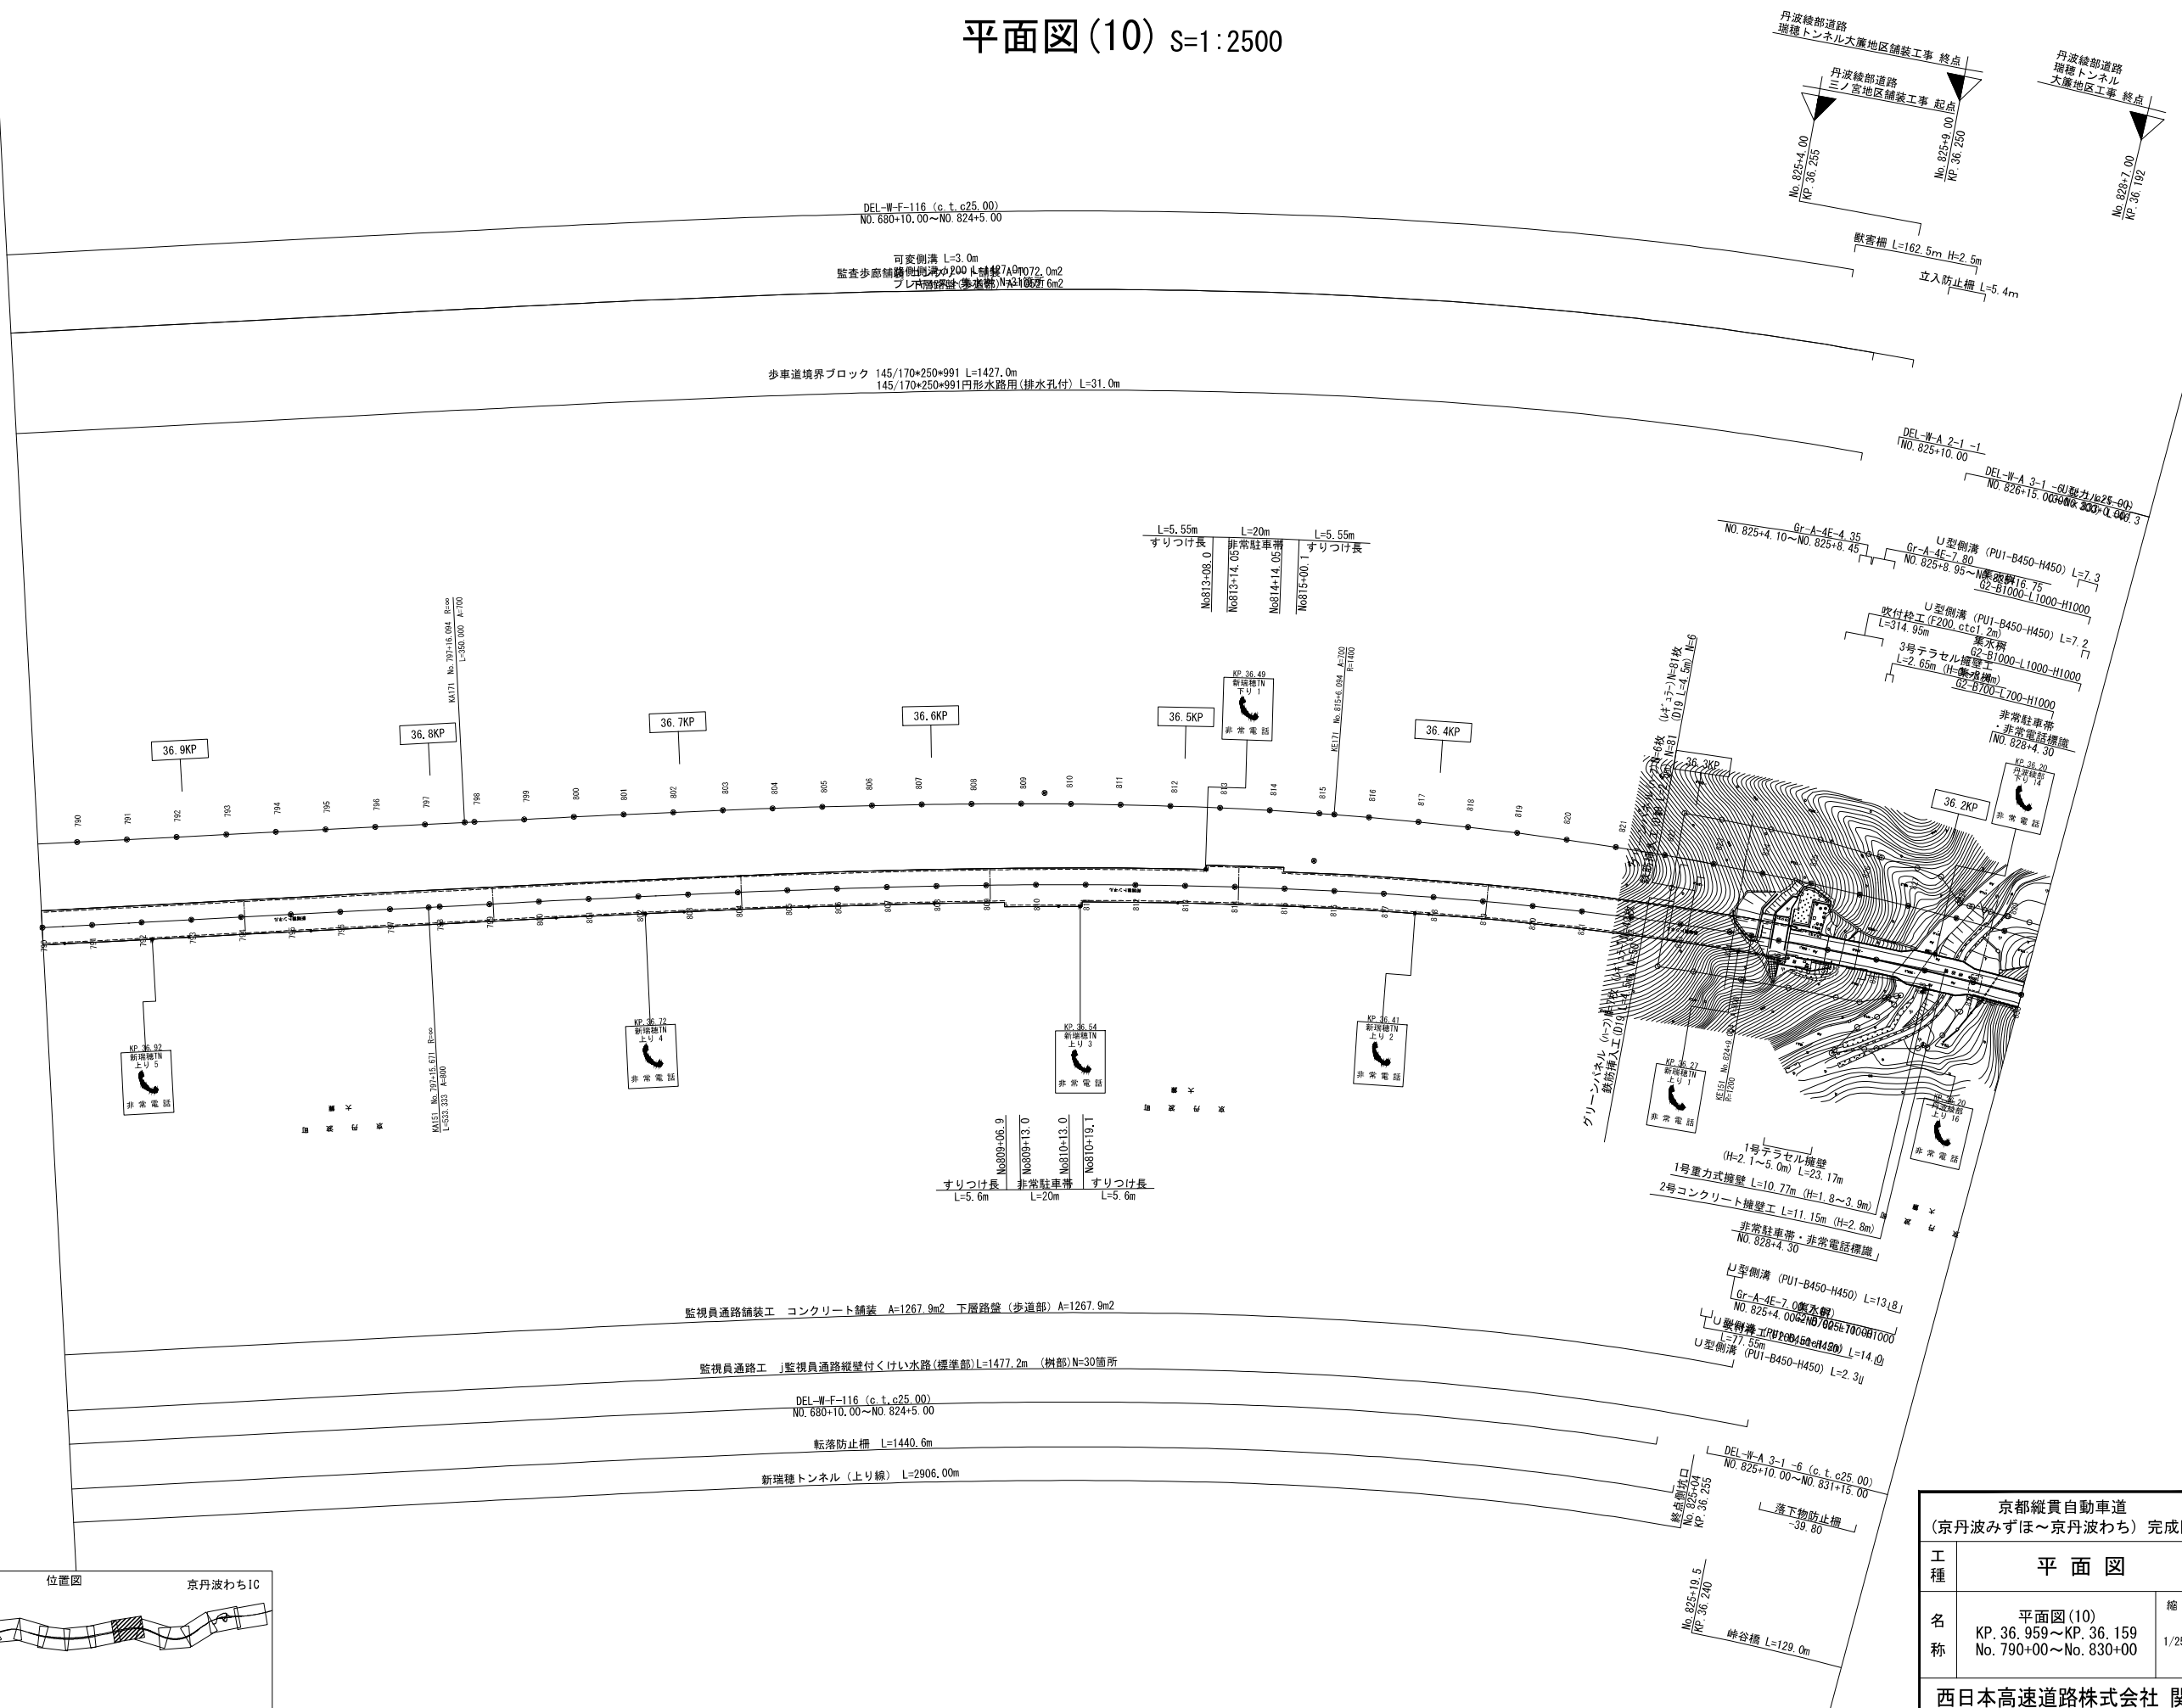


京都縦貫自動車道 (京丹波みずほ～京丹波わち) 完成図		13 6491
工種	平面図	13 18
名称	平面図 (10) KP. 36. 959～KP. 36. 159 No. 790+00～No. 830+00	縮尺 1/2500 13 18
西日本高速道路株式会社 関西支社		

平面図(11) S=1:2500

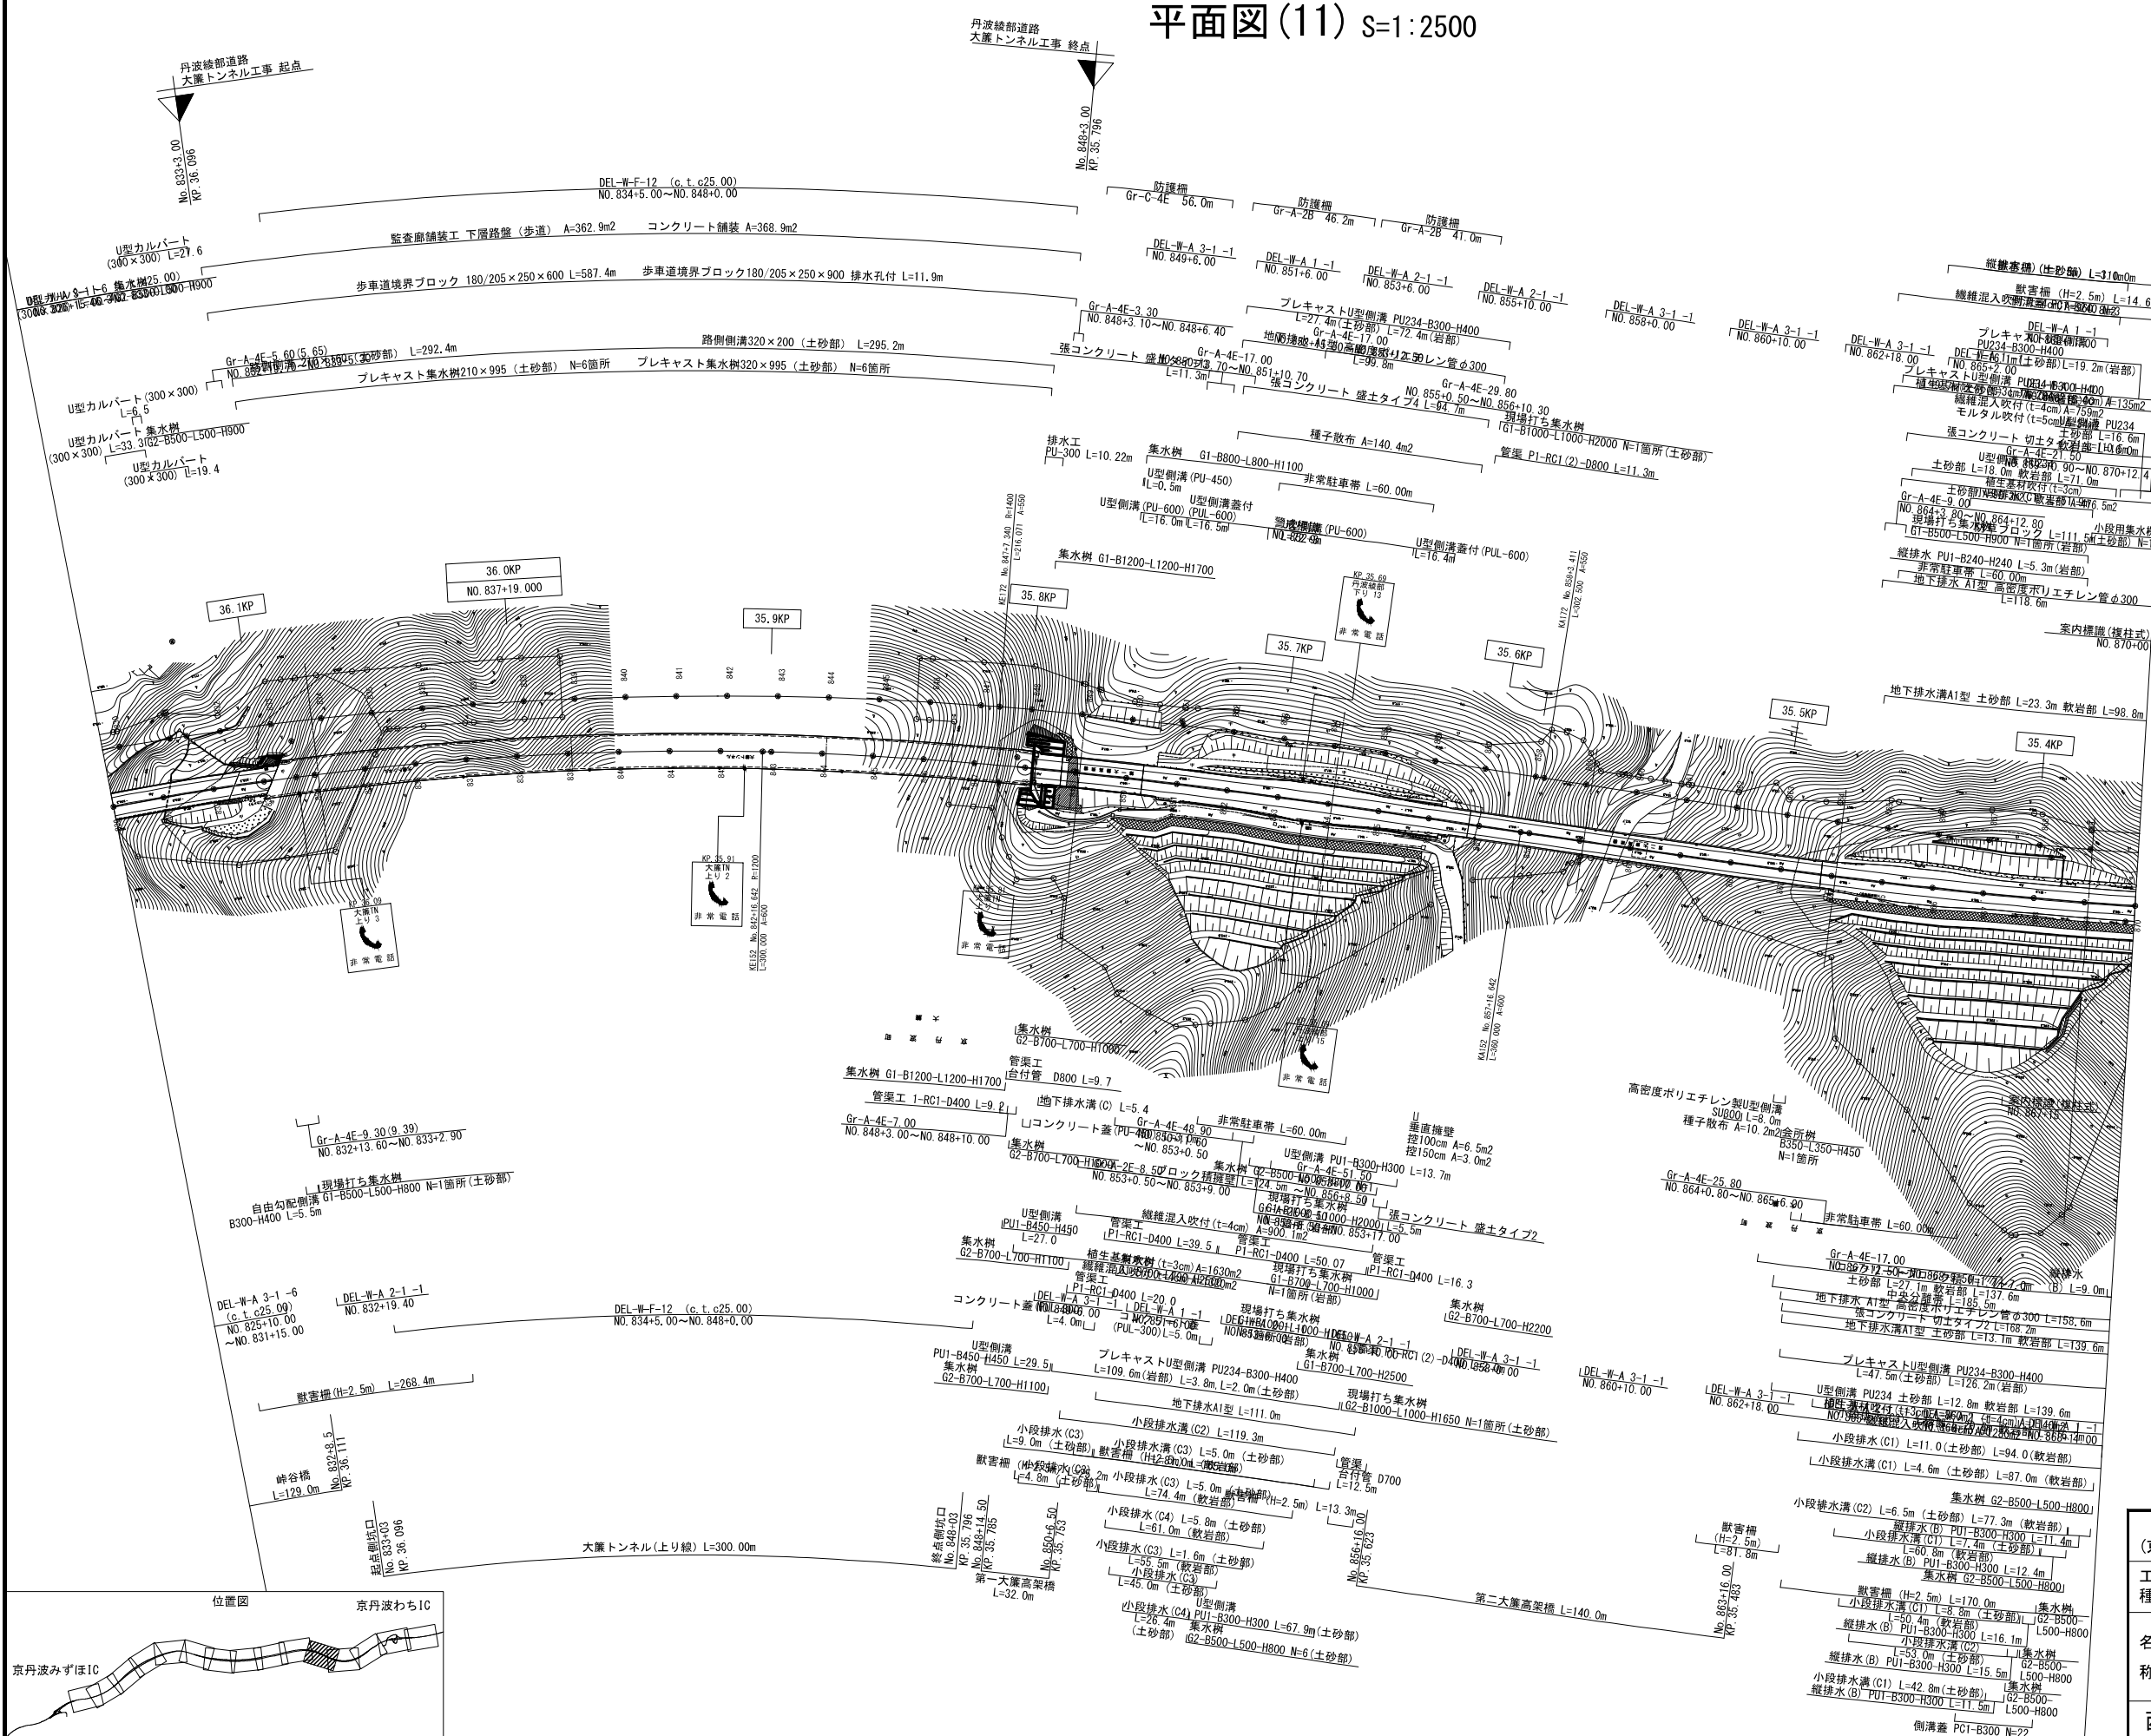


京都縦貫自動車道 (京丹波みずほ～京丹波わち) 完成図		14 6491
工種	平面図	
	14 18	
名称	平面図(11) KP. 36.159～KP. 35.359 No. 830+00～No. 870+00	
	縮尺 1/2500	14 18
西日本高速道路株式会社 関西支社		

平面図(12) S=1:2500

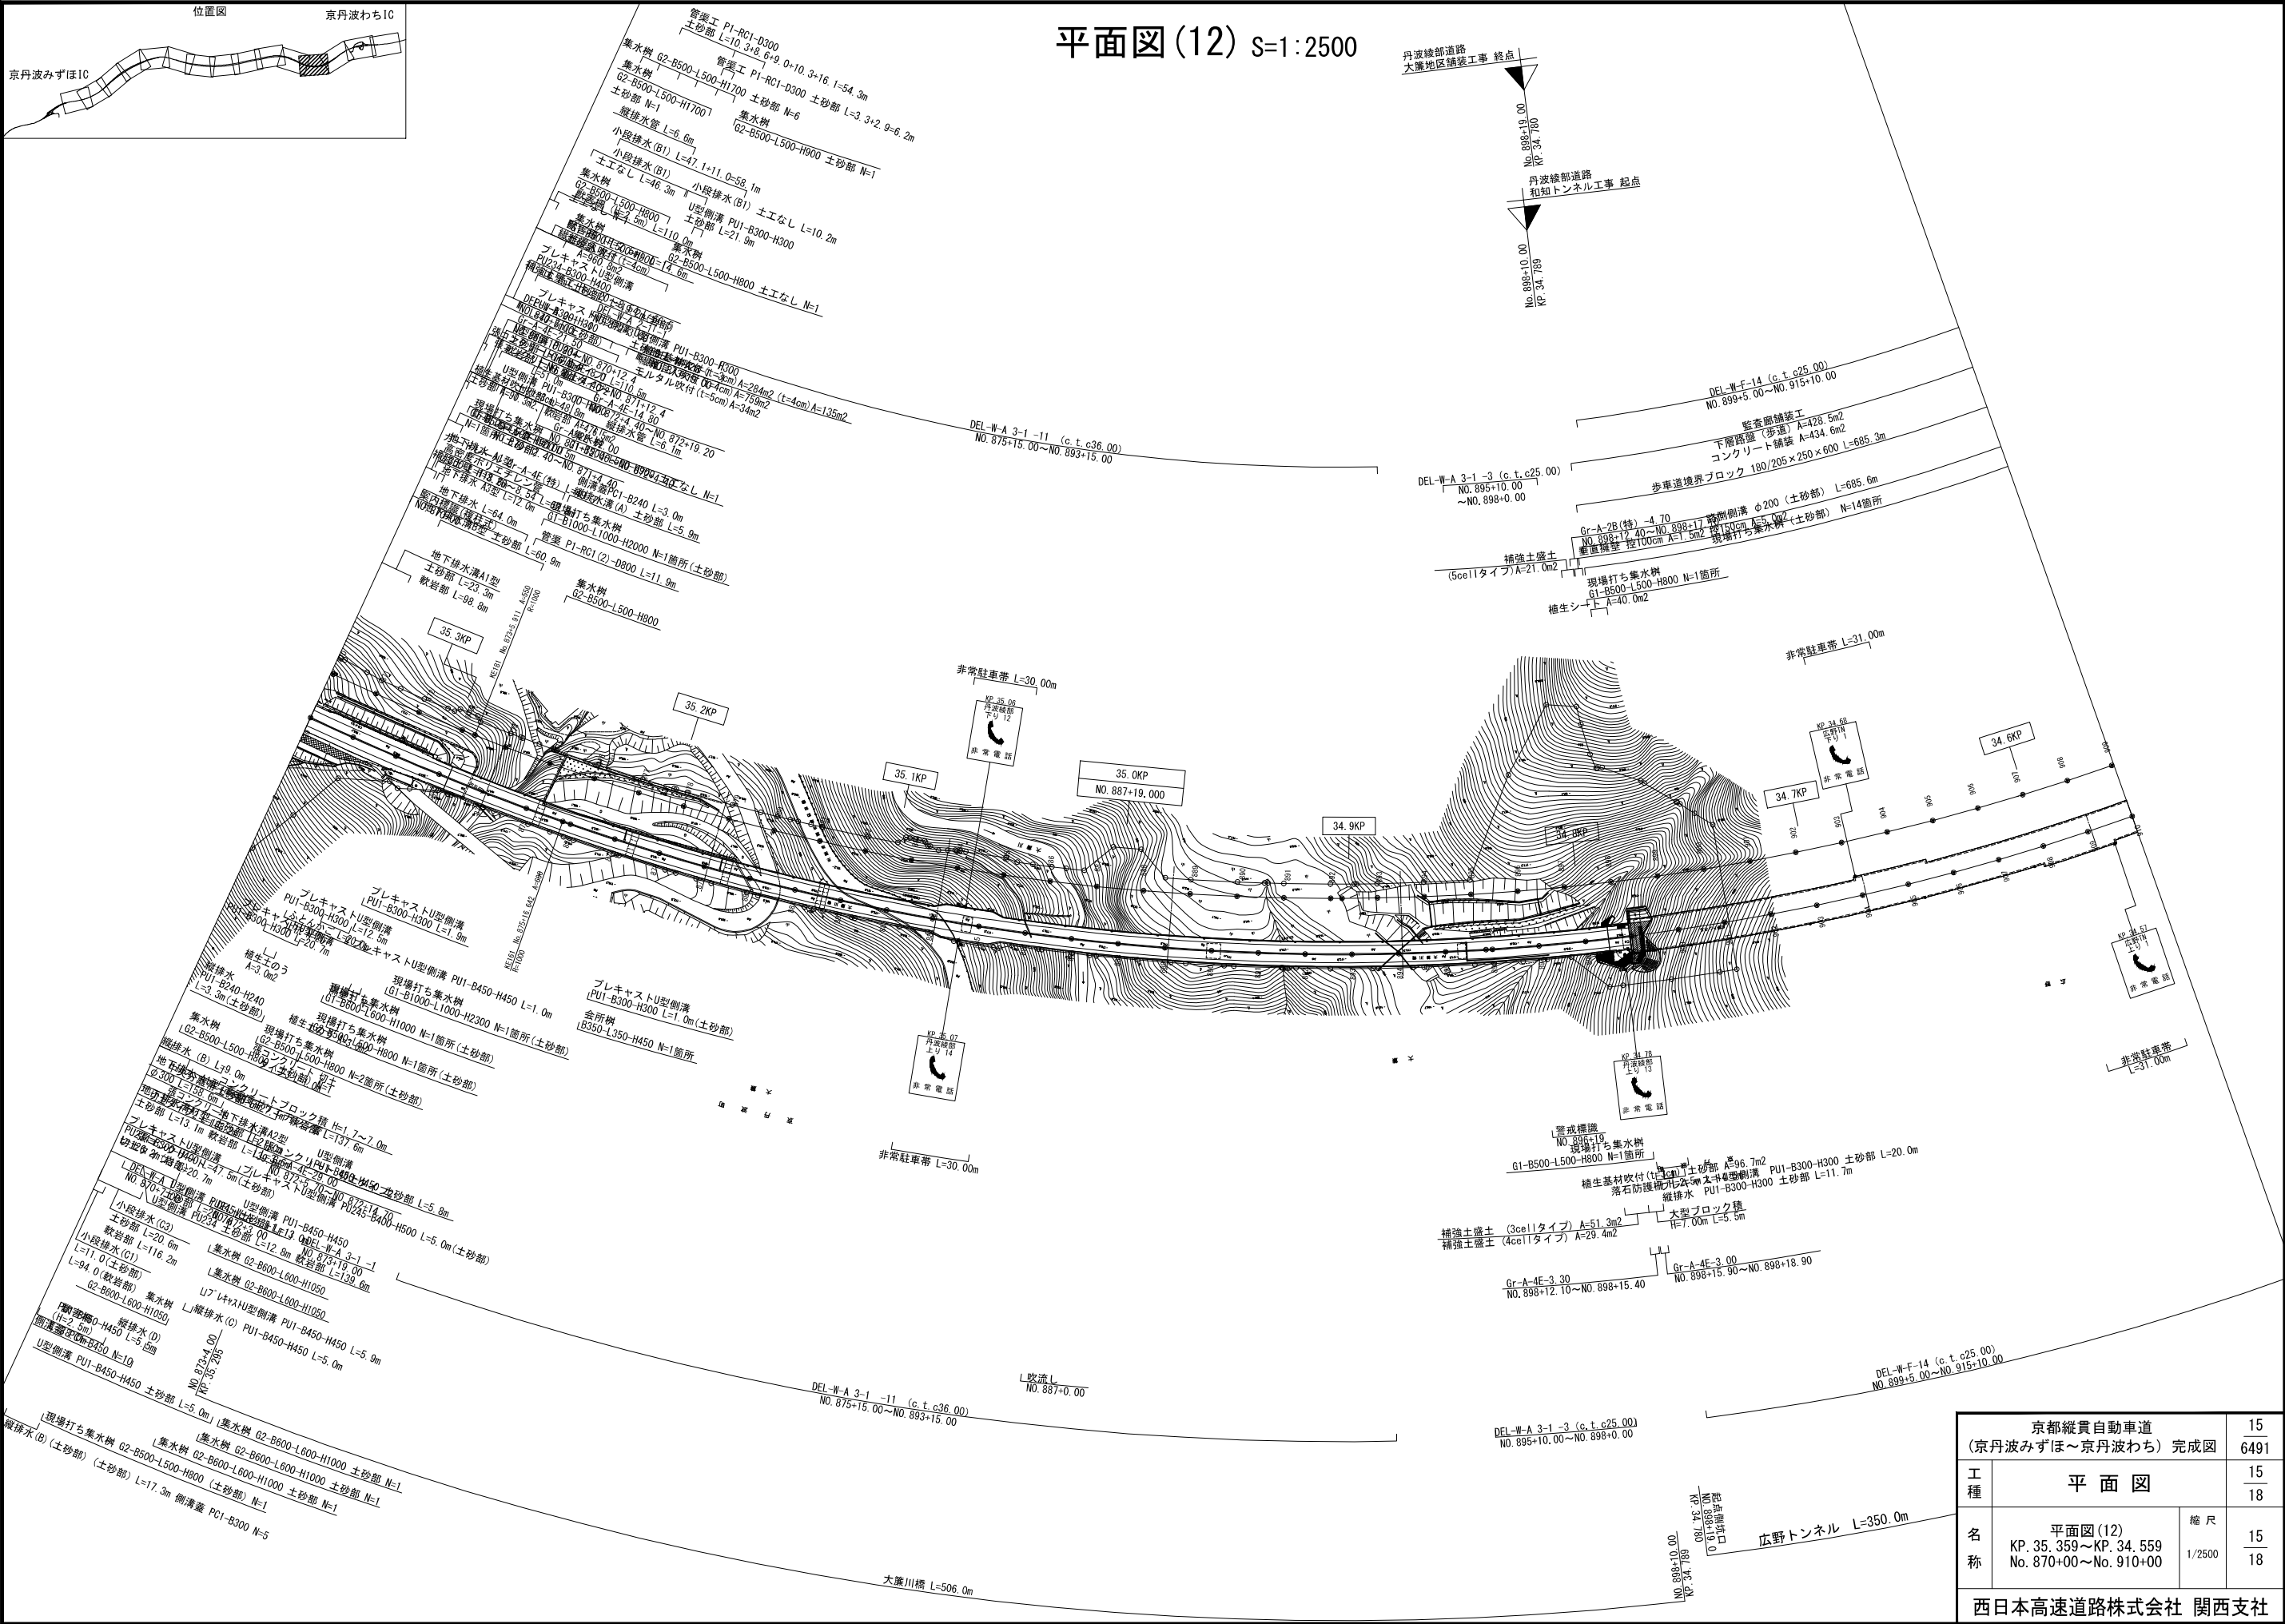



京都縦貫自動車道 (京丹波みずほ～京丹波わち) 完成図		15 6491
工種	平面図	15 18
名称	平面図(12) KP. 35.359～KP. 34.559 No. 870+00～No. 910+00	15 18
西日本高速道路株式会社 関西支社		

平面图 (13) S=1:2500

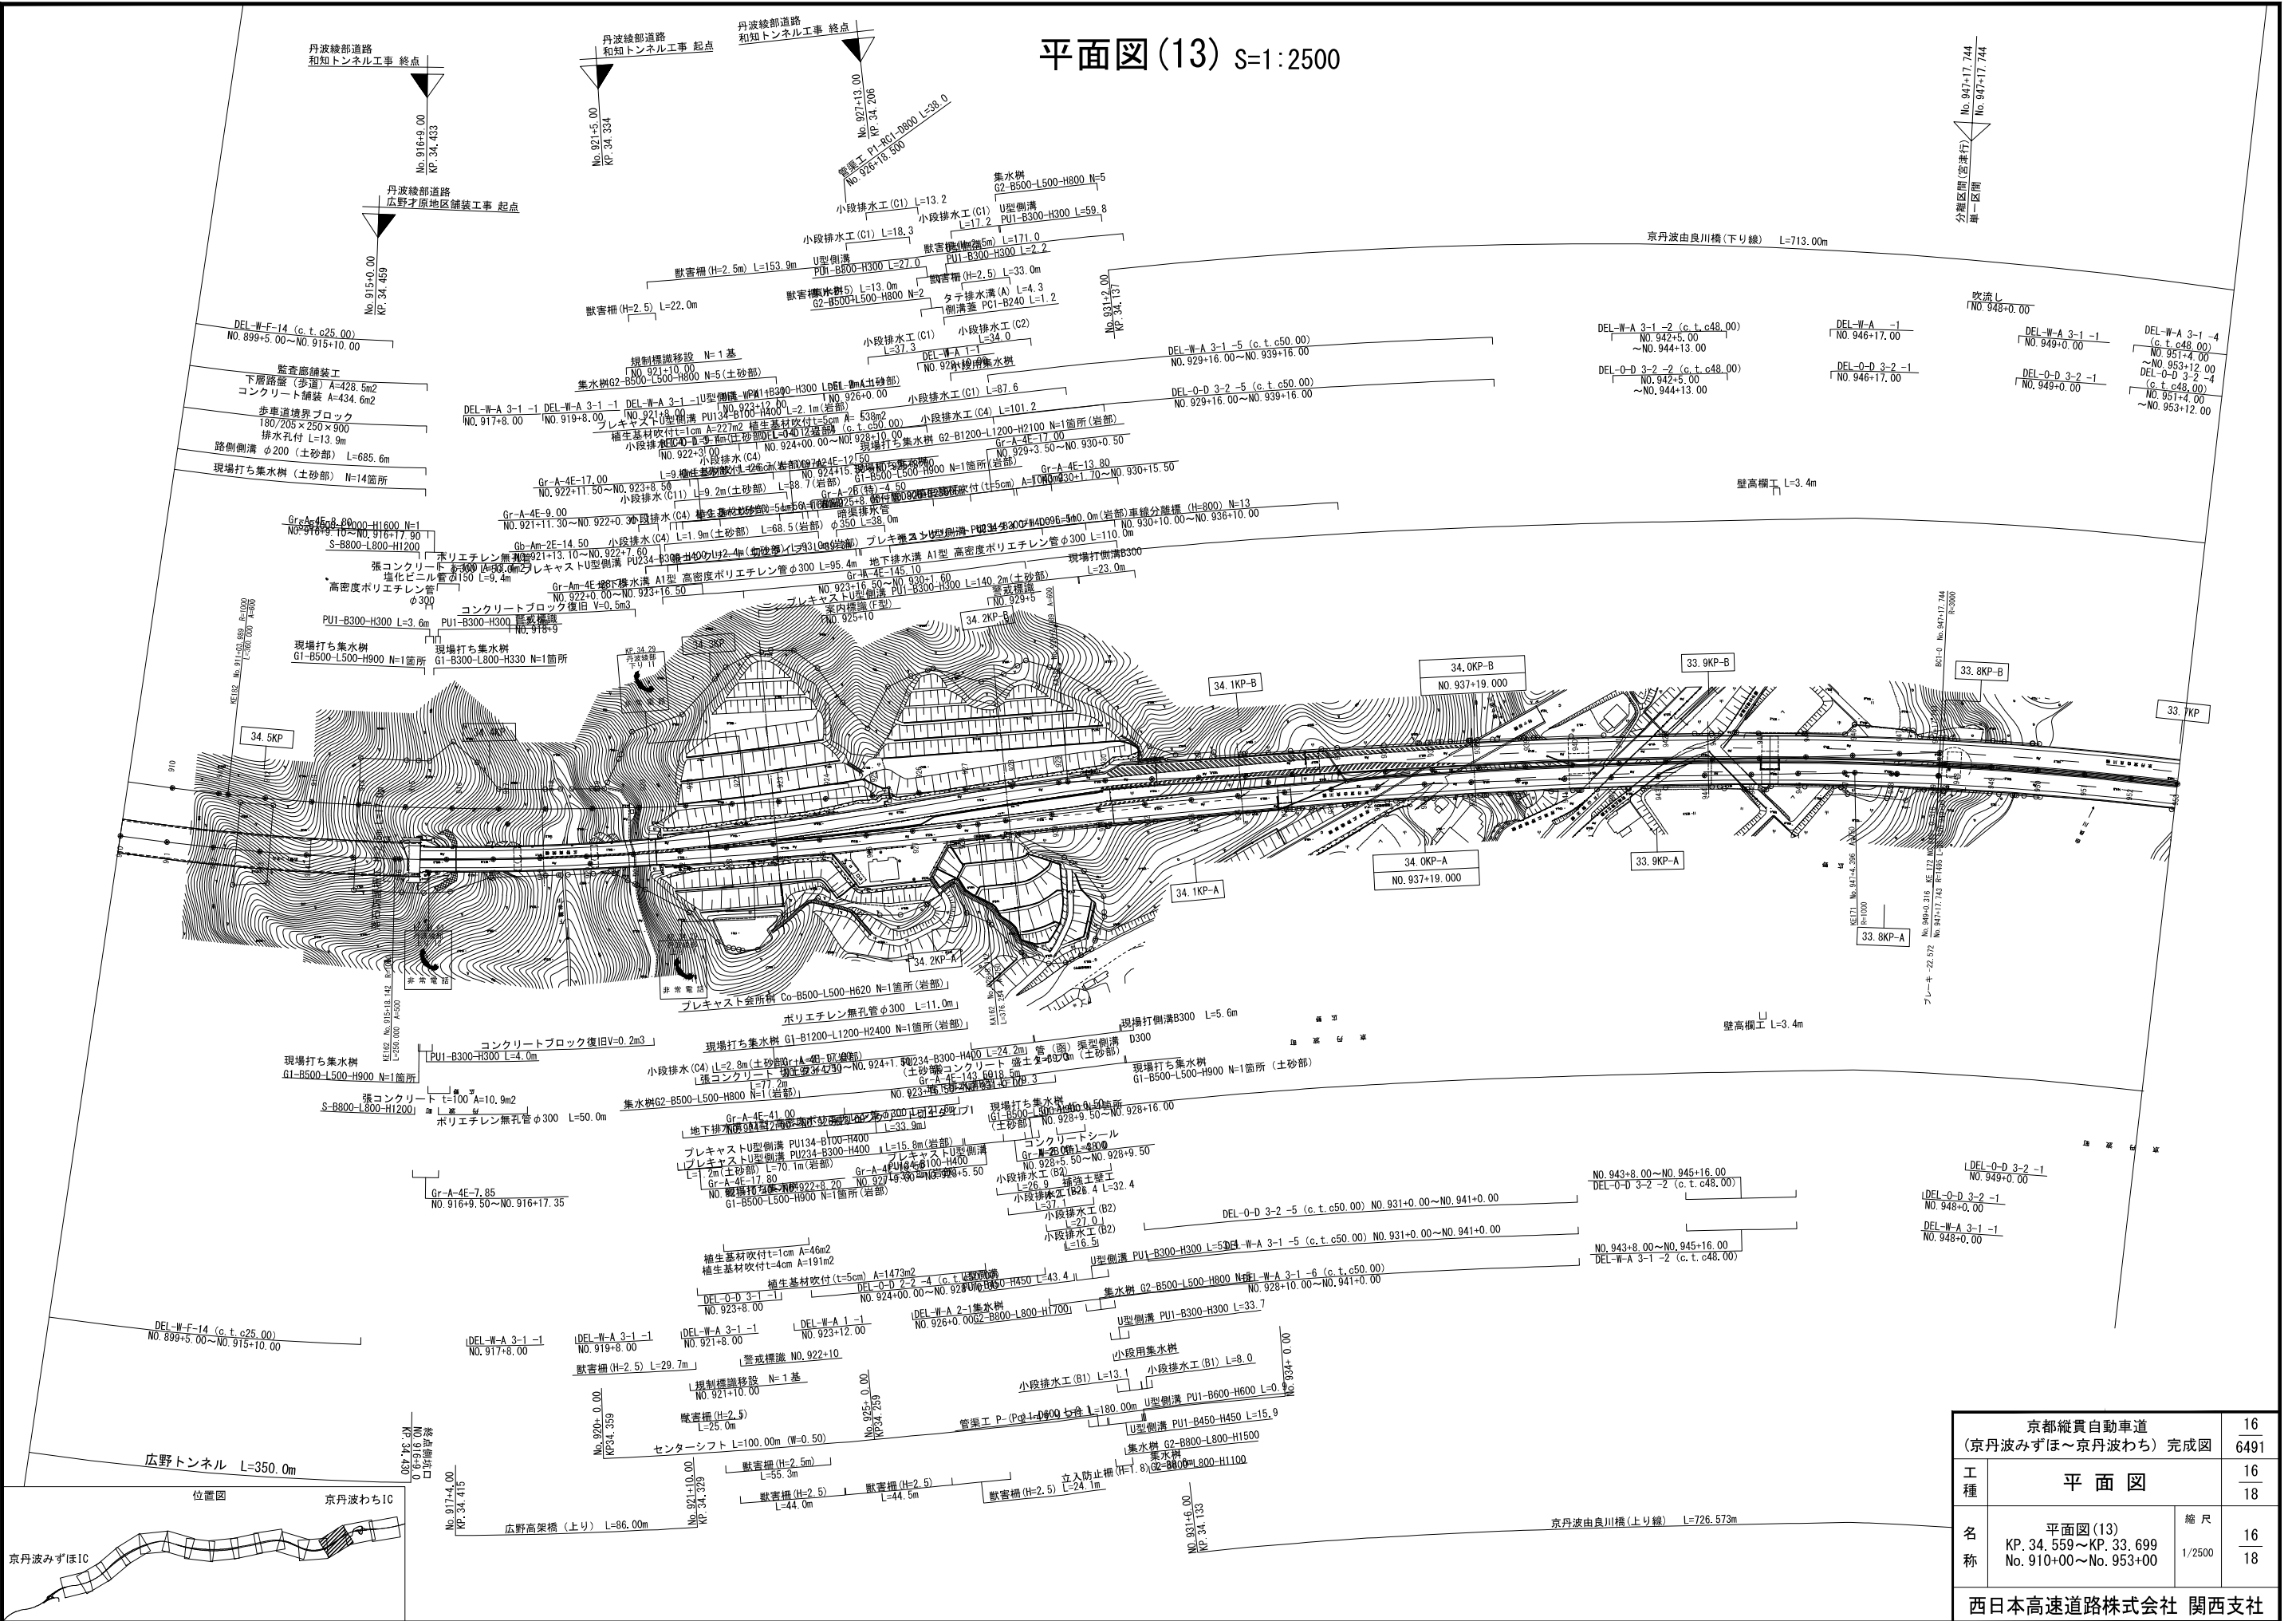



京都縦貫自動車道 (京丹波みずほ～京丹波わち) 完成図		16 6491
工 種	平 面 図	16 18
名 称	平面図(13) KP. 34. 559～KP. 33. 699 No. 910+00～No. 953+00	縮 尺 1/2500 16 18
西日本高速道路株式会社 関西支社		

平面図(14) S=1:2500

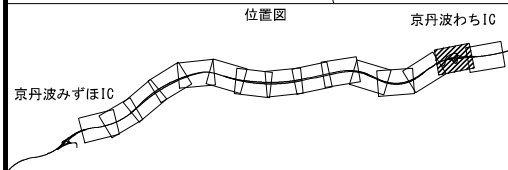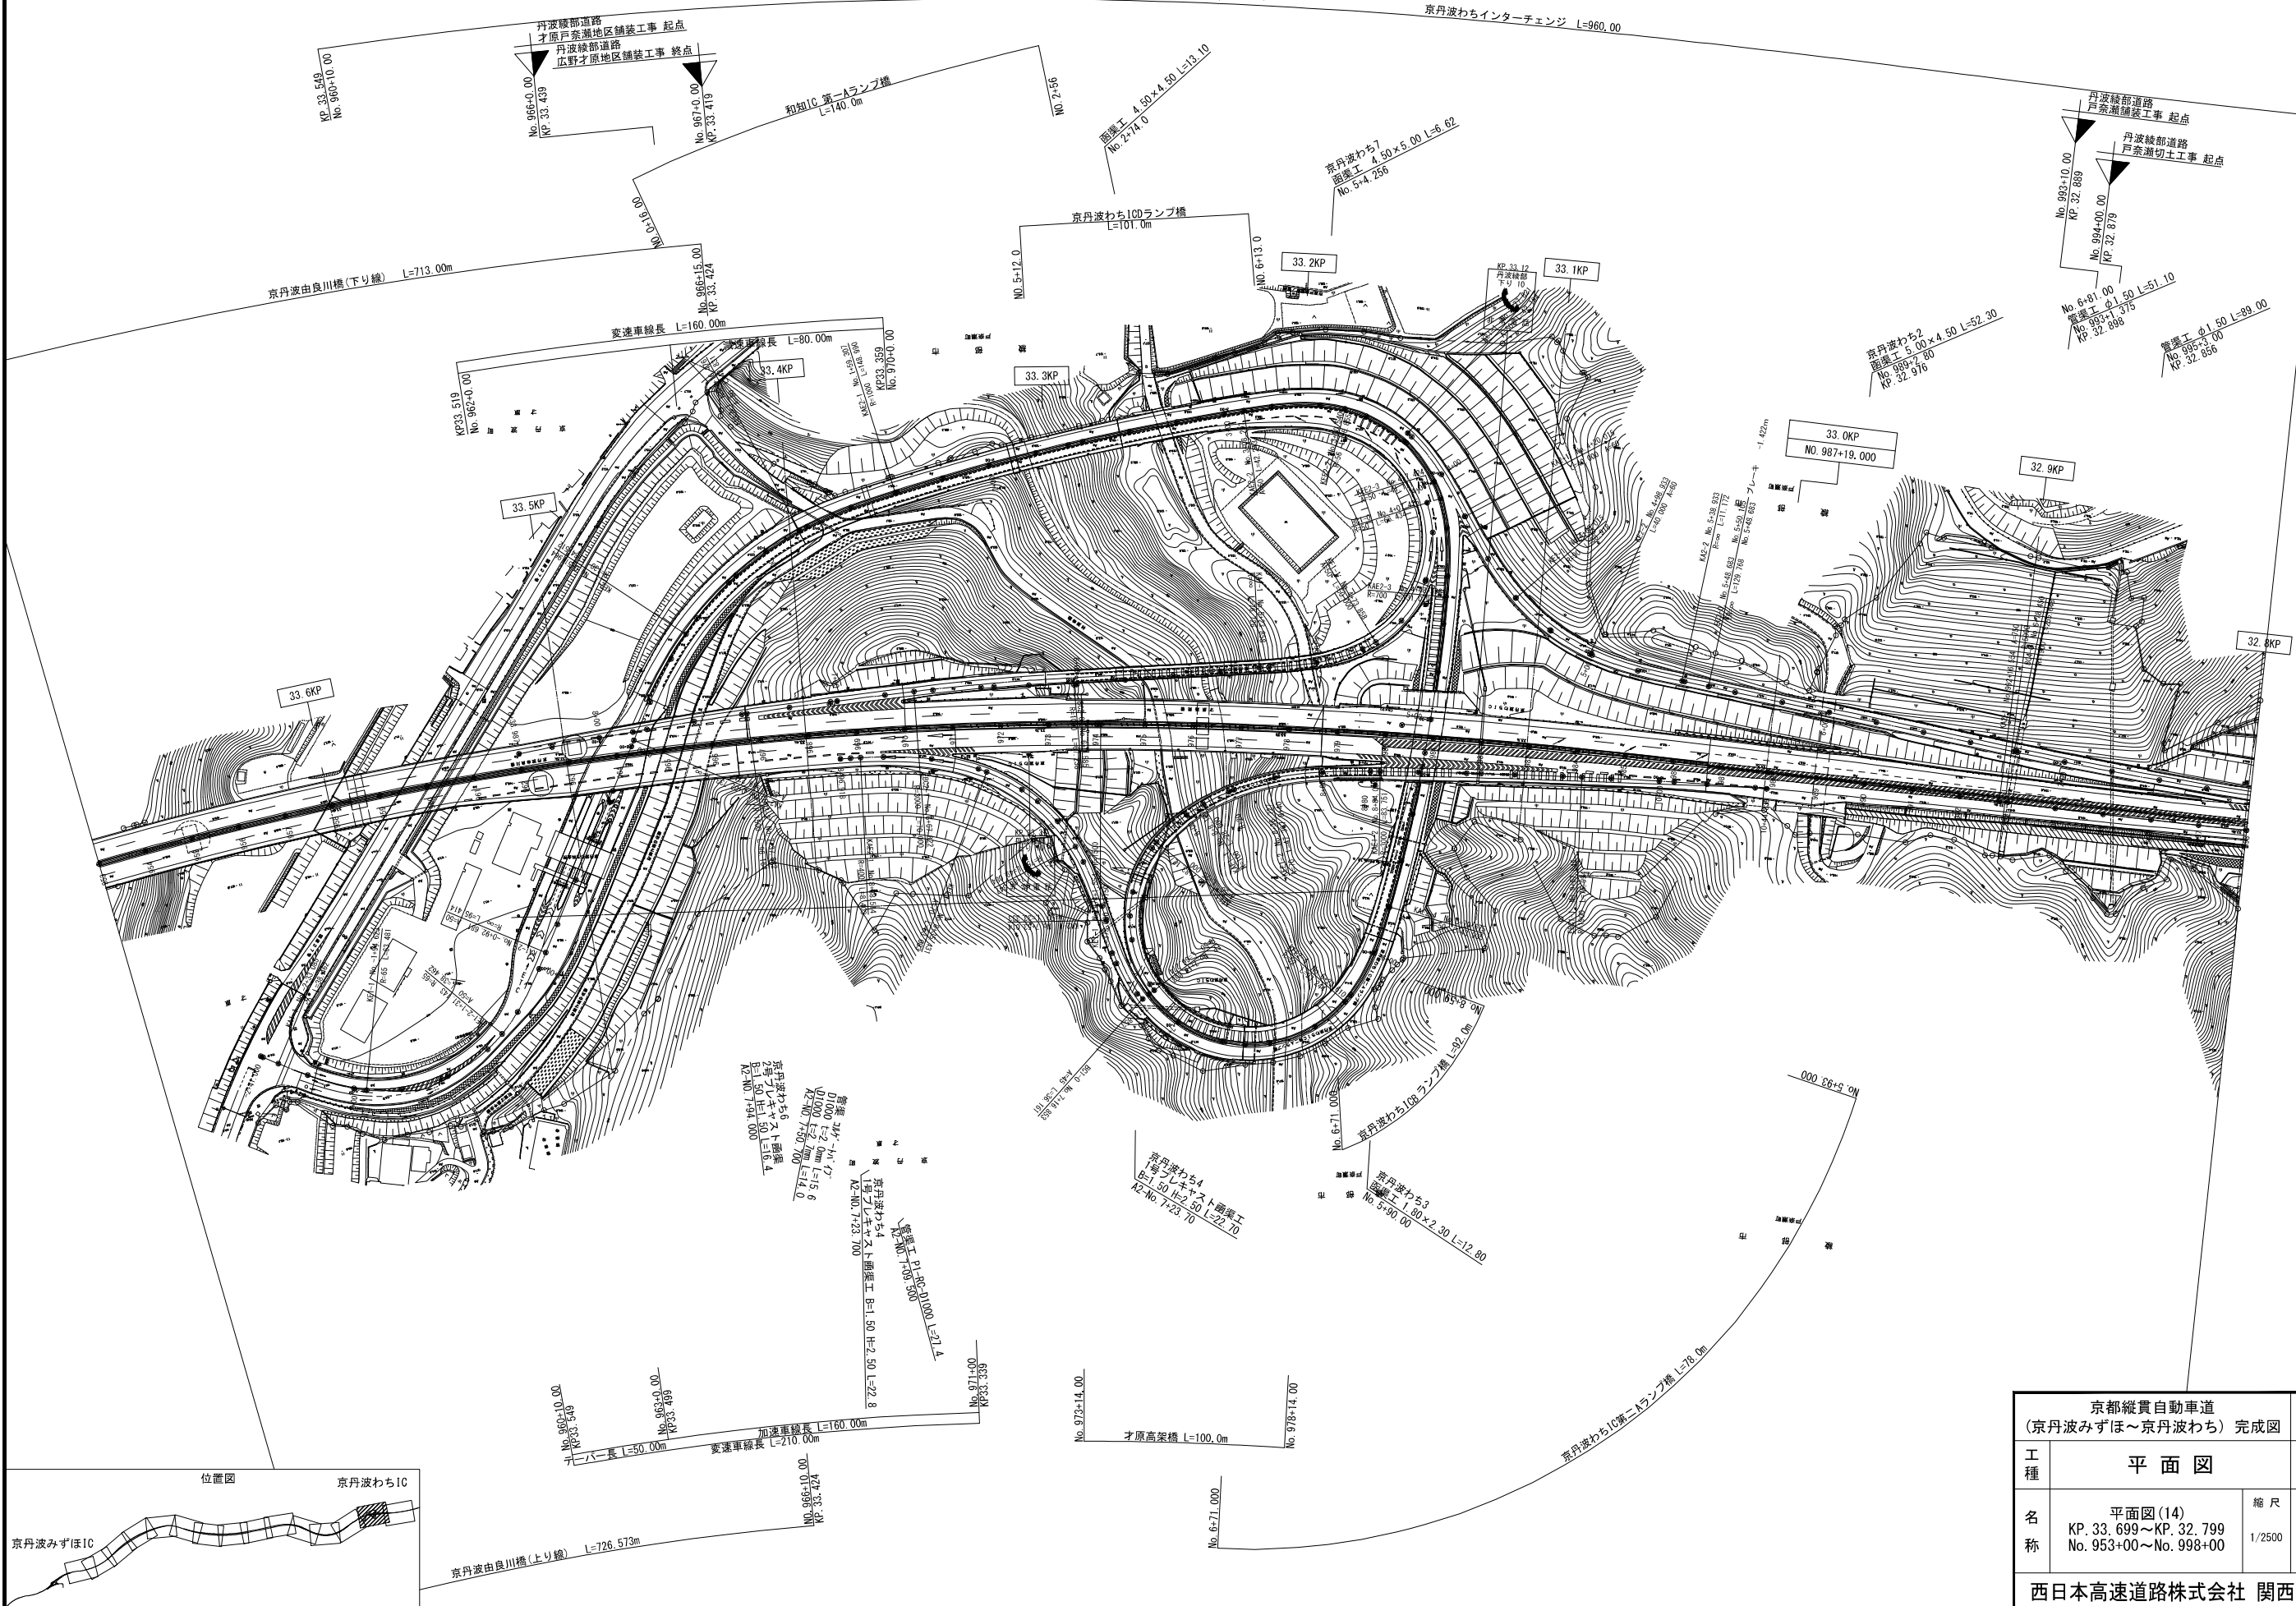



京都縦貫自動車道 (京丹波みずほ～京丹波わち) 完成図		17 6491
工種	平面図	17 18
名称	平面図(14) KP. 33.699～KP. 32.799 No. 953+00～No. 998+00	縮尺 1/2500 17 18
西日本高速道路株式会社 関西支社		

平面図(15) S=1:2500

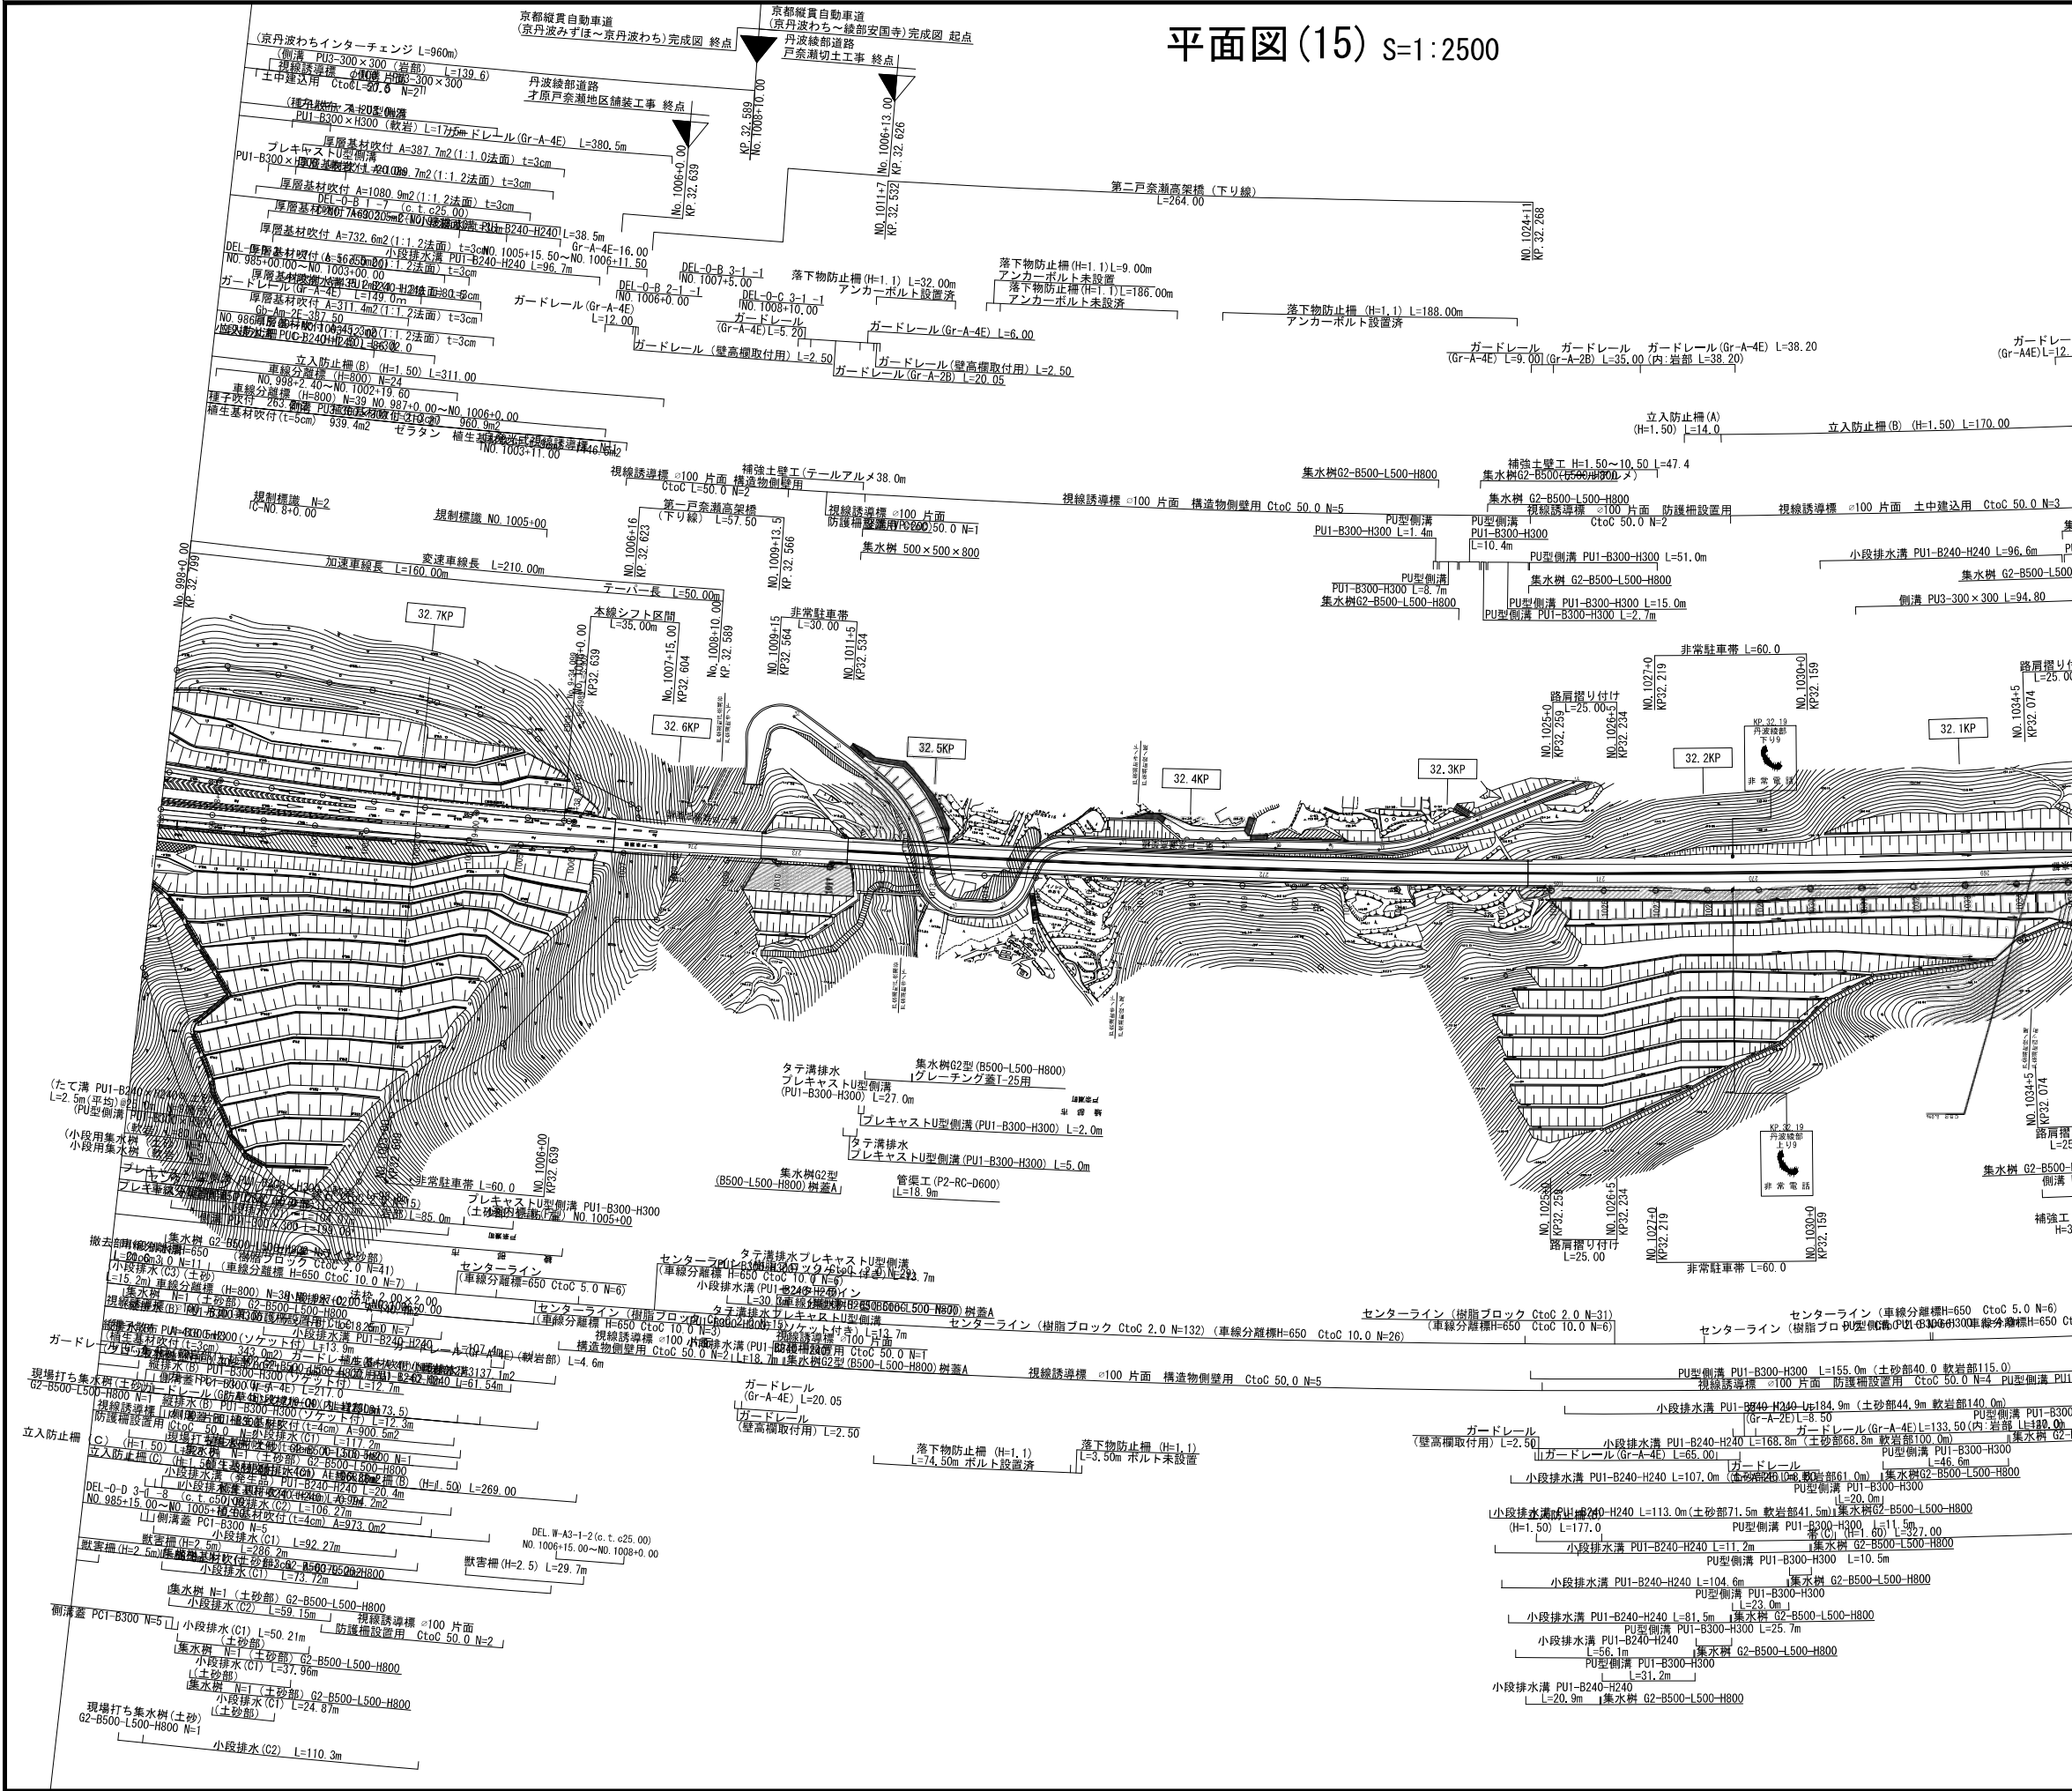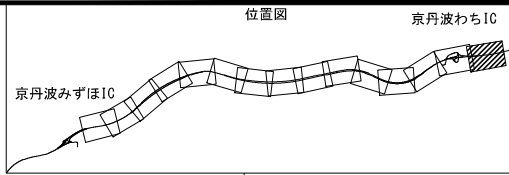


京都縦貫自動車道 (京丹波みずほ～京丹波わち) 完成図			18 6491
工 種	平 面 図		18 18
名 称	平面図(15) KP. 32. 799～KP. 31. 959 No. 998+00～No. 1040+00	縮 尺	18
		1/2500	18
西日本高速道路株式会社 関西支社			

平面图 (1) S=1:2500

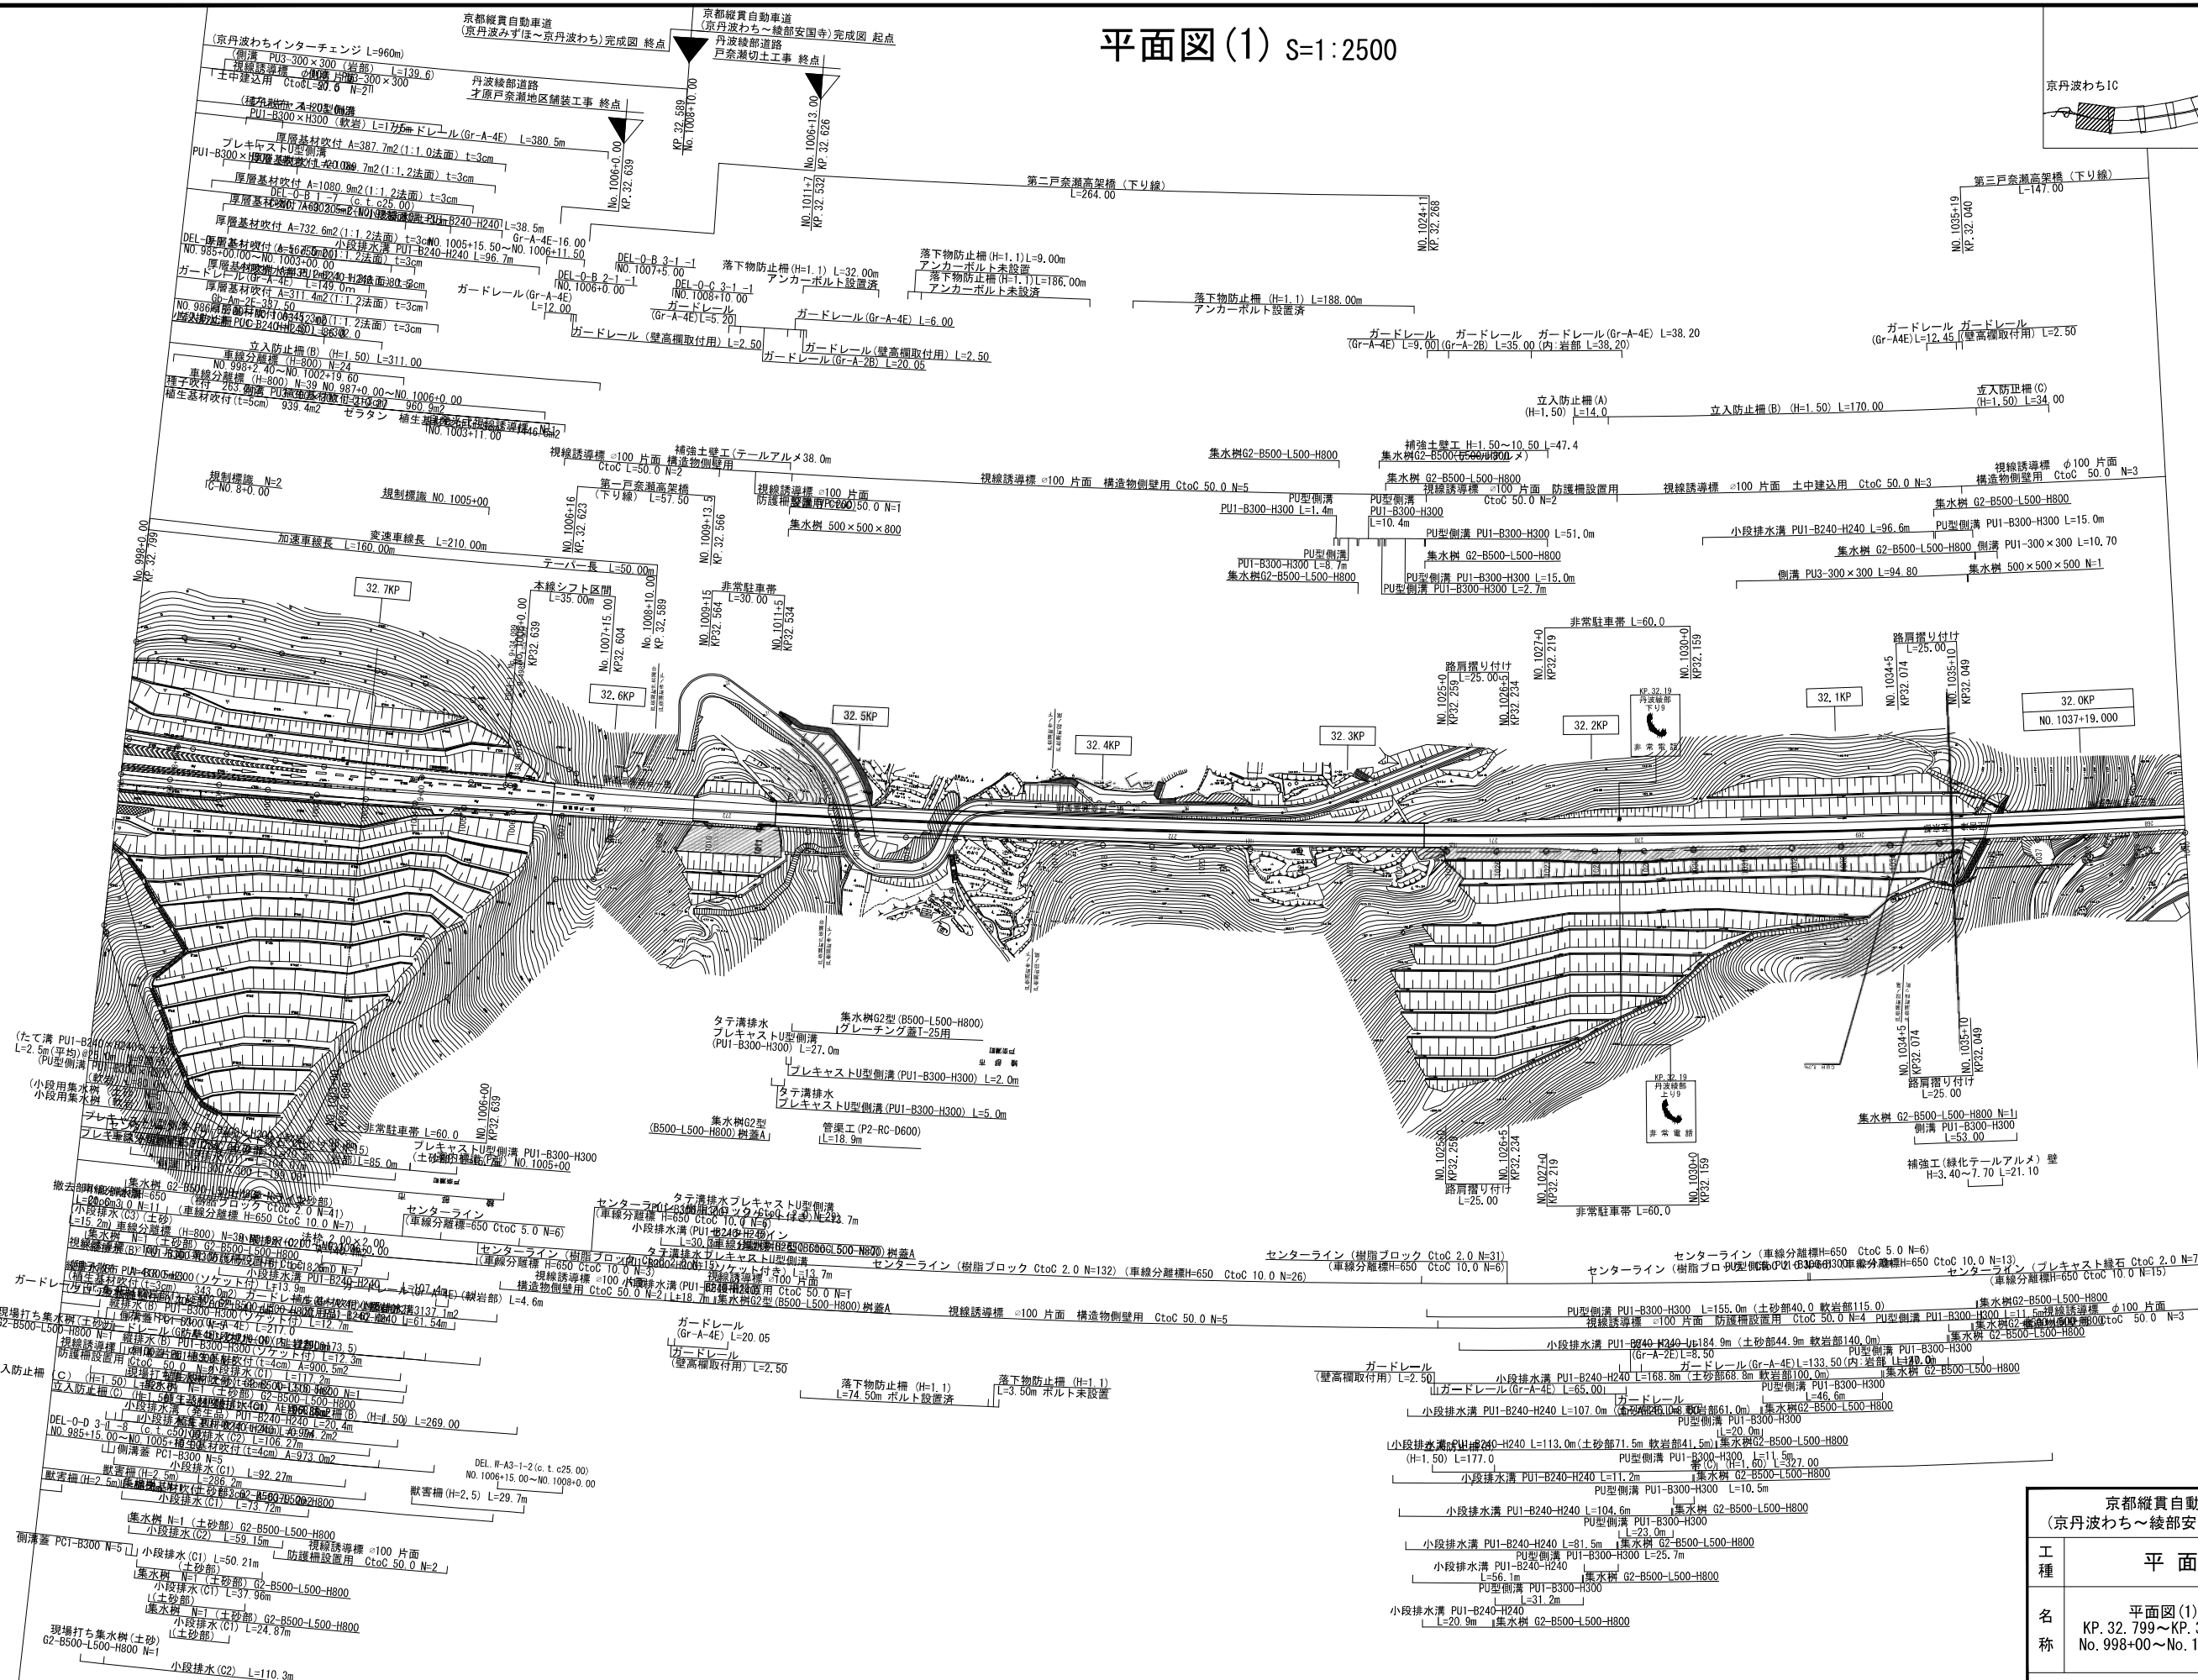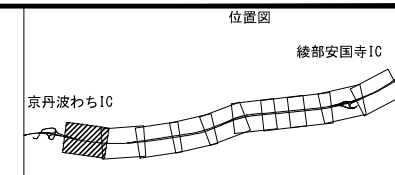


京都縦貫自動車道 (京丹波わち～綾部安国寺) 完成図		4 2896
工 種	平 面 図	4 13
名 称	平面図(1) KP. 32. 799～KP. 31. 959 No. 998+00～No. 1040+00	縮 尺 1/2500 4 13
西日本高速道路株式会社 関西支社		

平面図(2) S=1:2500

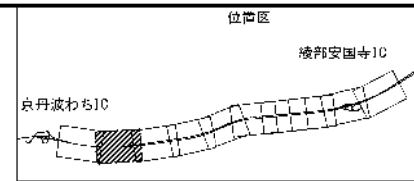

京都縦貫自動車道 (京丹波わち〜綾部安国寺) 完成図		5 2896
工種	平面図	5 13
名称	平面図(2) KP. 31. 959〜KP. 31. 159 No. 1040+00〜No. 1080+00	5 13
西日本高速道路株式会社 関西支社		


平面图 (3) S=1:2500

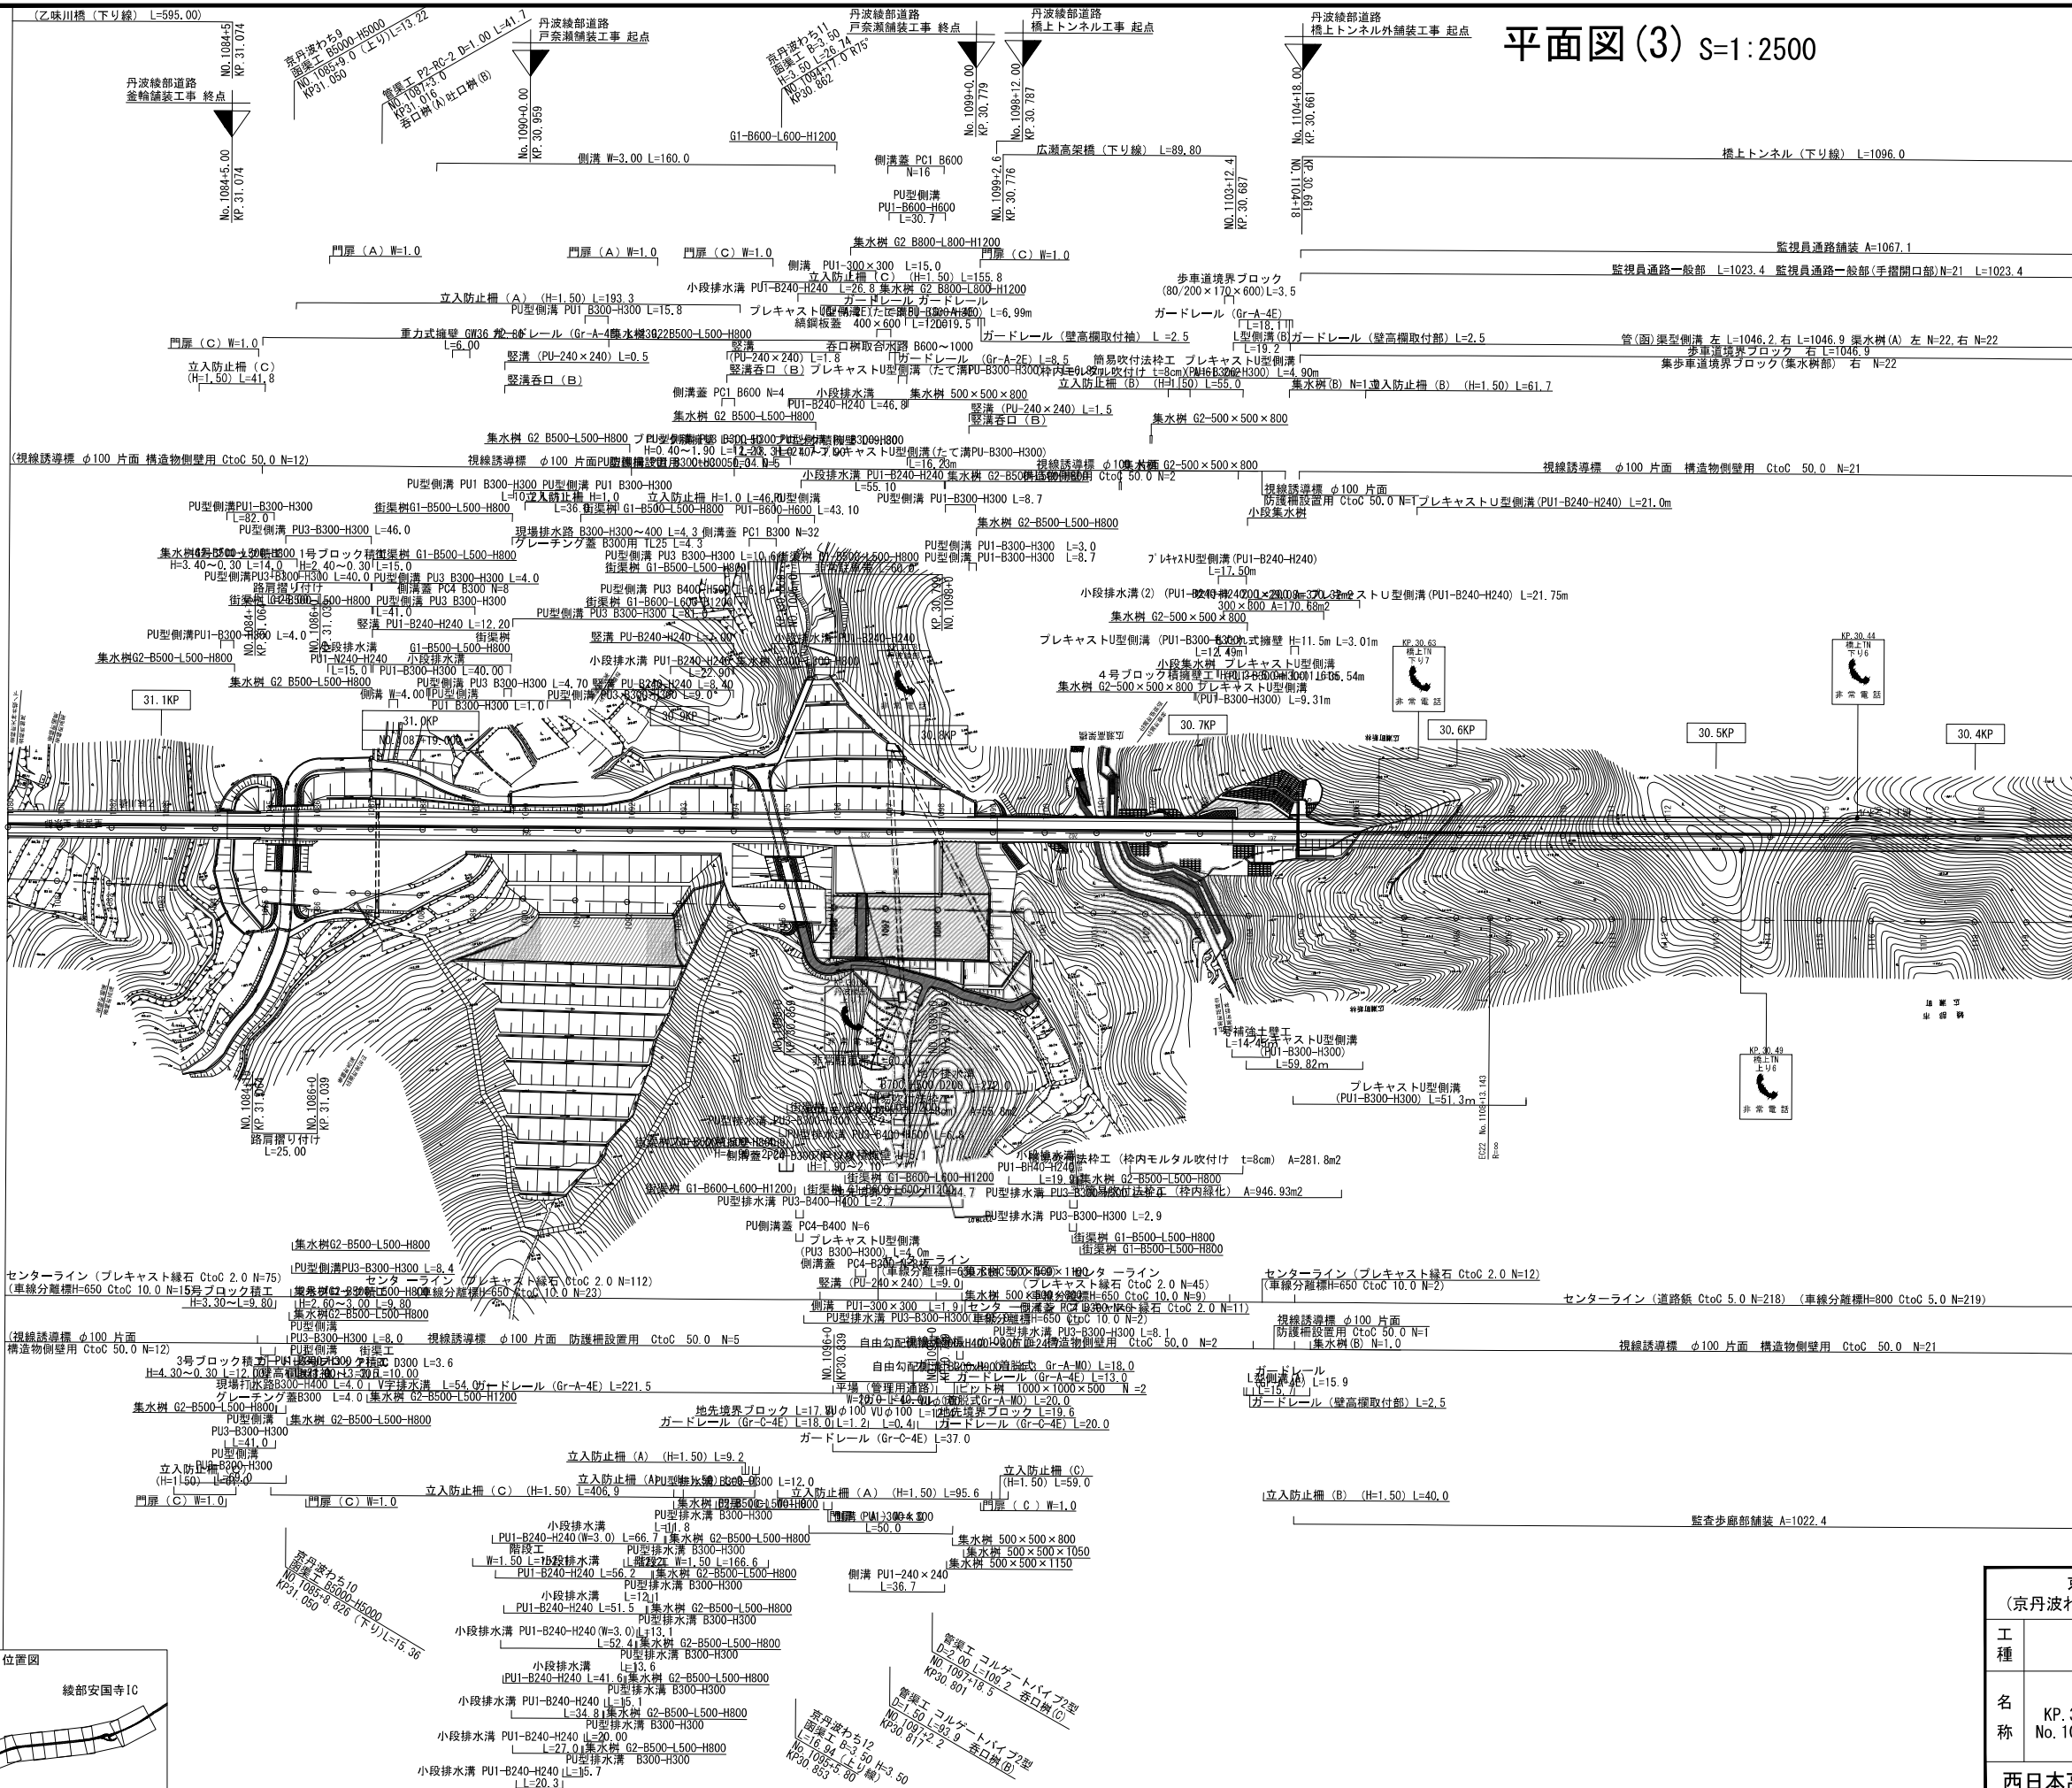

京都縦貫自動車道 (京丹波わち～綾部安国寺) 完成図		6 2896
工 種	平 面 図	6 13
名 称	平面図(3) KP. 31. 159～KP. 30. 359 No. 1080+00～No. 1120+00	縮 尺 1/2500 6 13
西日本高速道路株式会社 関西支社		



丹波緑部道路
橋上トンネル外舗装工事 終点

No. 1156+12.00
KP. 29.627

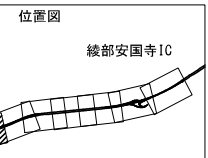



京都縦貫自動車道 (京丹波わち～綾部安国寺) 完成図		$\frac{7}{2896}$
工種	平面図	$\frac{7}{13}$
名称	平面図(4) KP. 30. 359～KP. 29. 559 No. 1120+00～No. 1160+00	縮尺 1/2500 $\frac{7}{13}$
西日本高速道路株式会社 関西支社		

平面図(5) S=1:2500

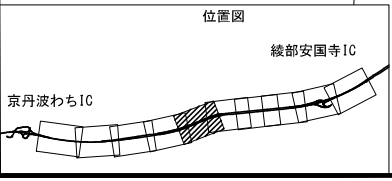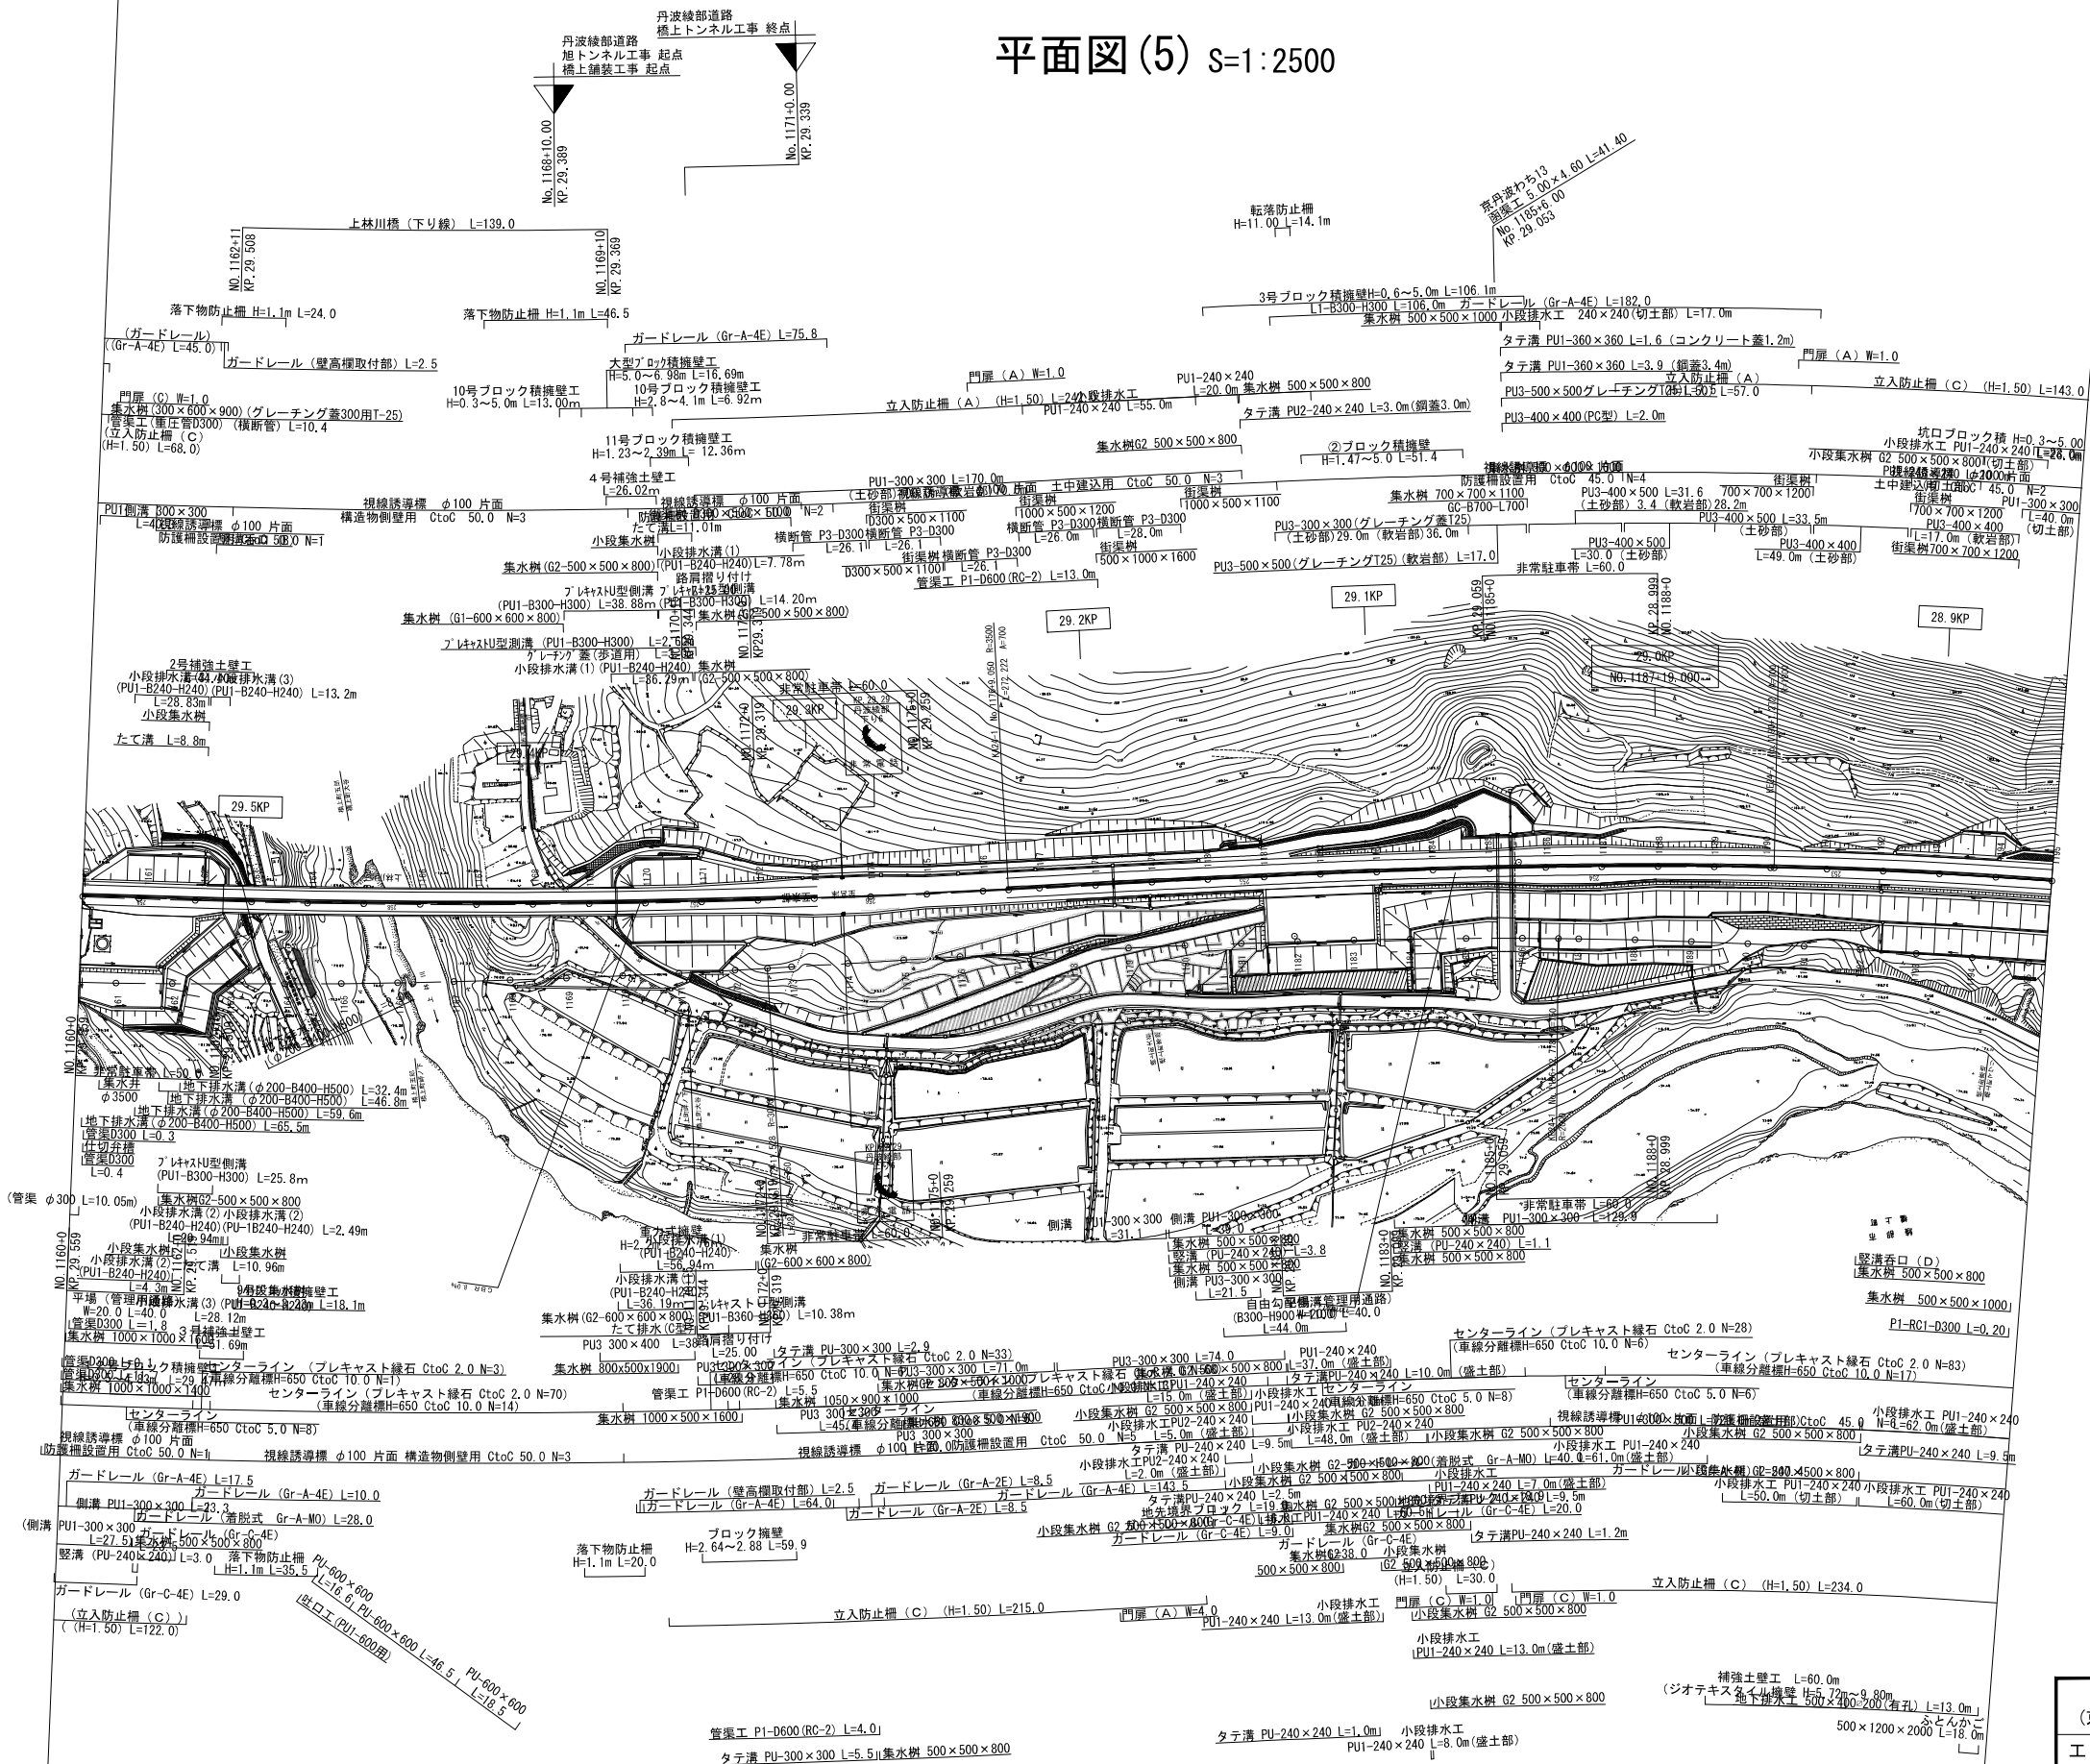



京都縦貫自動車道 (京丹波わち～綾部安国寺) 完成図		8 2896
工種	平面図	8 13
名称	平面図(5) KP. 29.559～KP. 28.859 No. 1160+00～No. 1195+00	縮尺 1/2500 8 13
西日本高速道路株式会社 関西支社		

平面図(6) S=1:2500

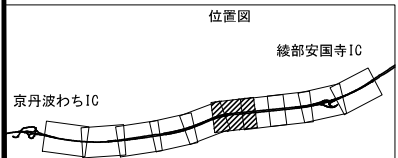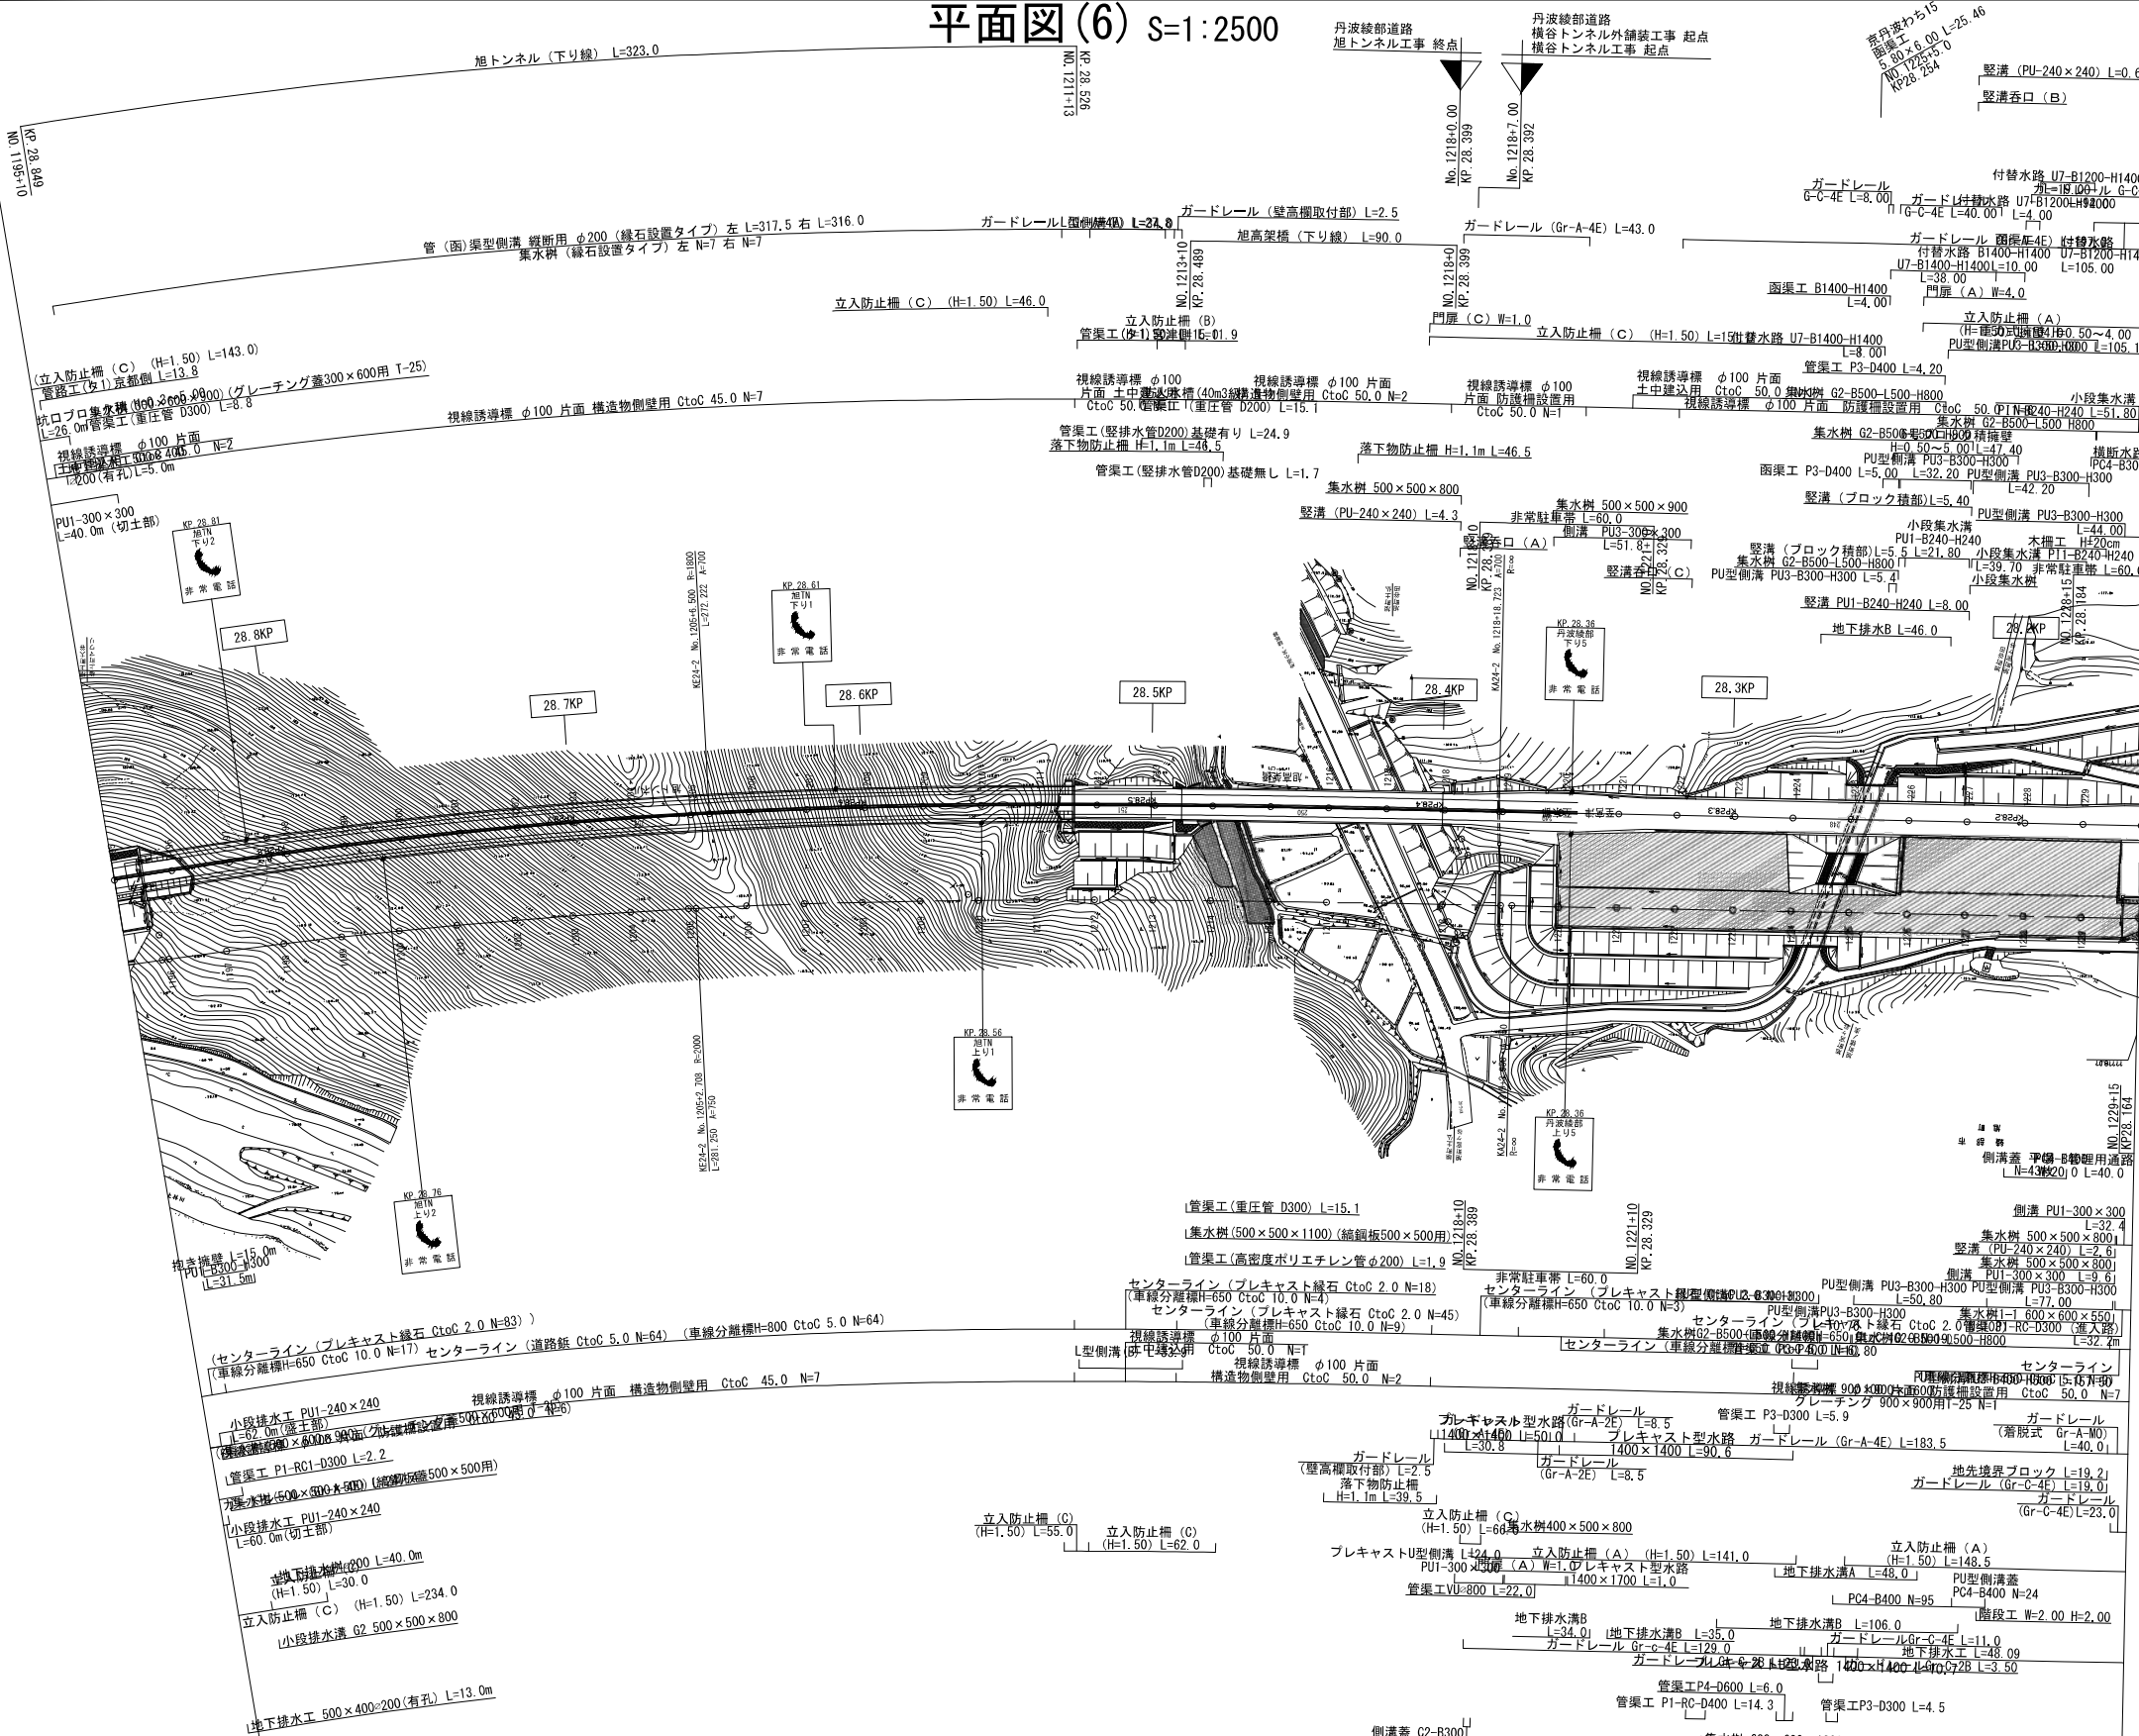



京都縦貫自動車道 (京丹波わち～綾部安国寺) 完成図		9 2896
工 種	平 面 図	
	縮 尺 1/2500	
名 称	平面図(6) KP. 28. 859～KP. 28. 159 No. 1195+00～No. 1230+00	
	西日本高速道路株式会社 関西支社	

平面図(7) S=1:2500

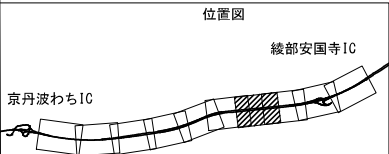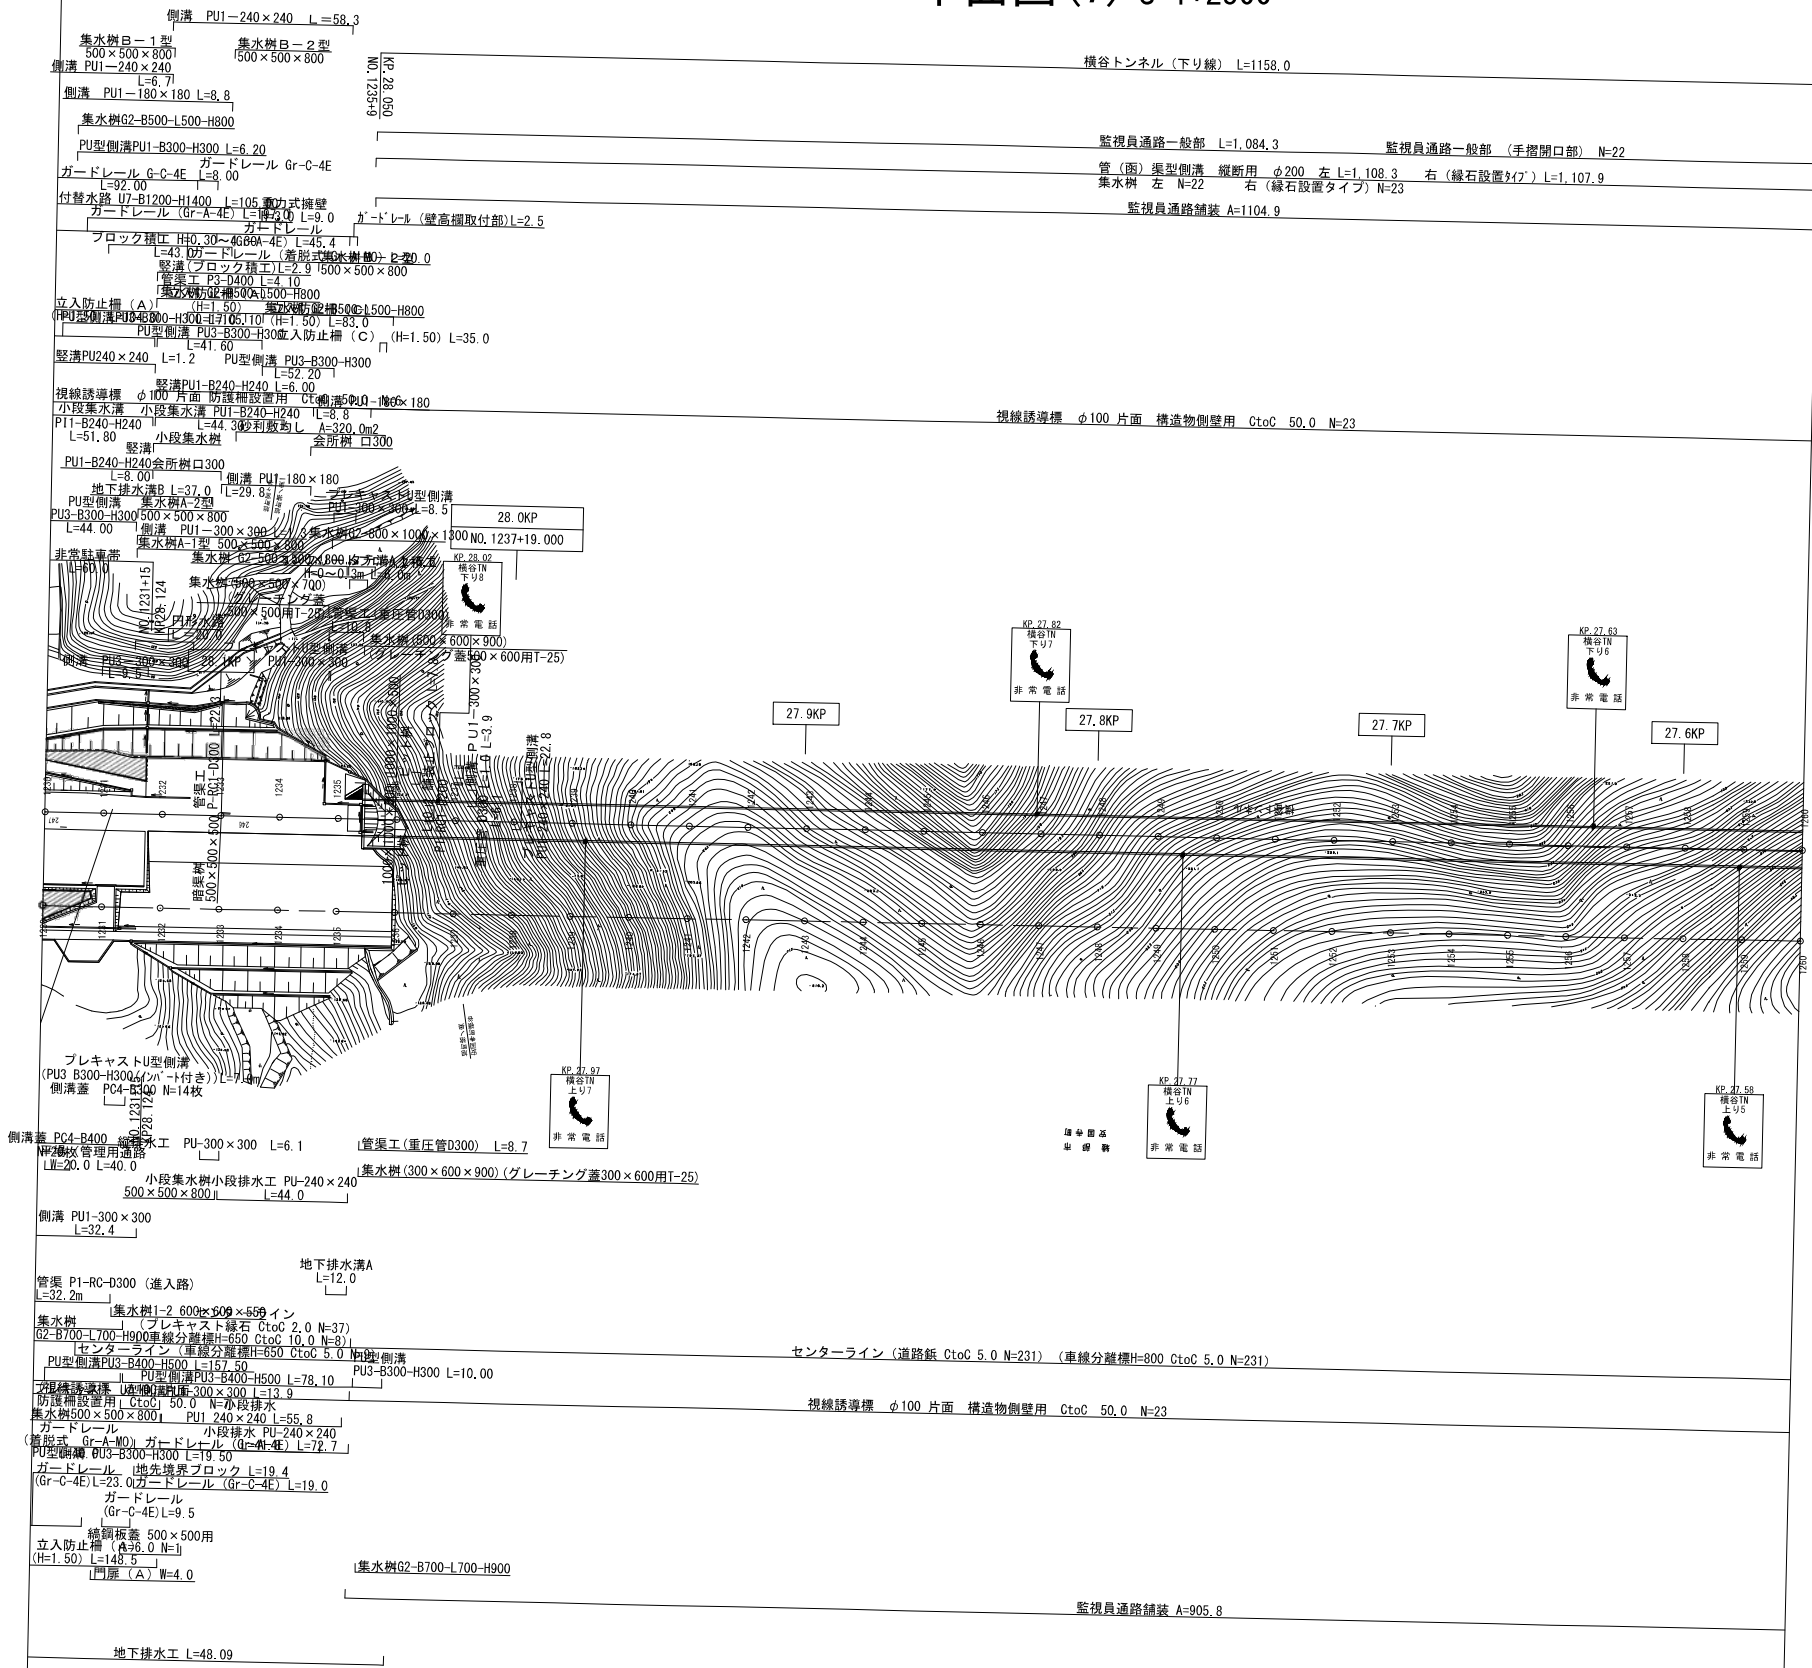



京都縦貫自動車道 (京丹波わち～綾部安国寺) 完成図			10 2896
工種	平面図		10 13
名称	平面図(7) KP. 28.159～KP. 27.559 No. 1230+00～No. 1260+00	縮尺 1/2500	10 13
西日本高速道路株式会社 関西支社			

平面图 (8) S=1:2500

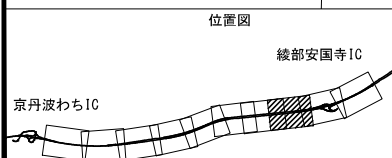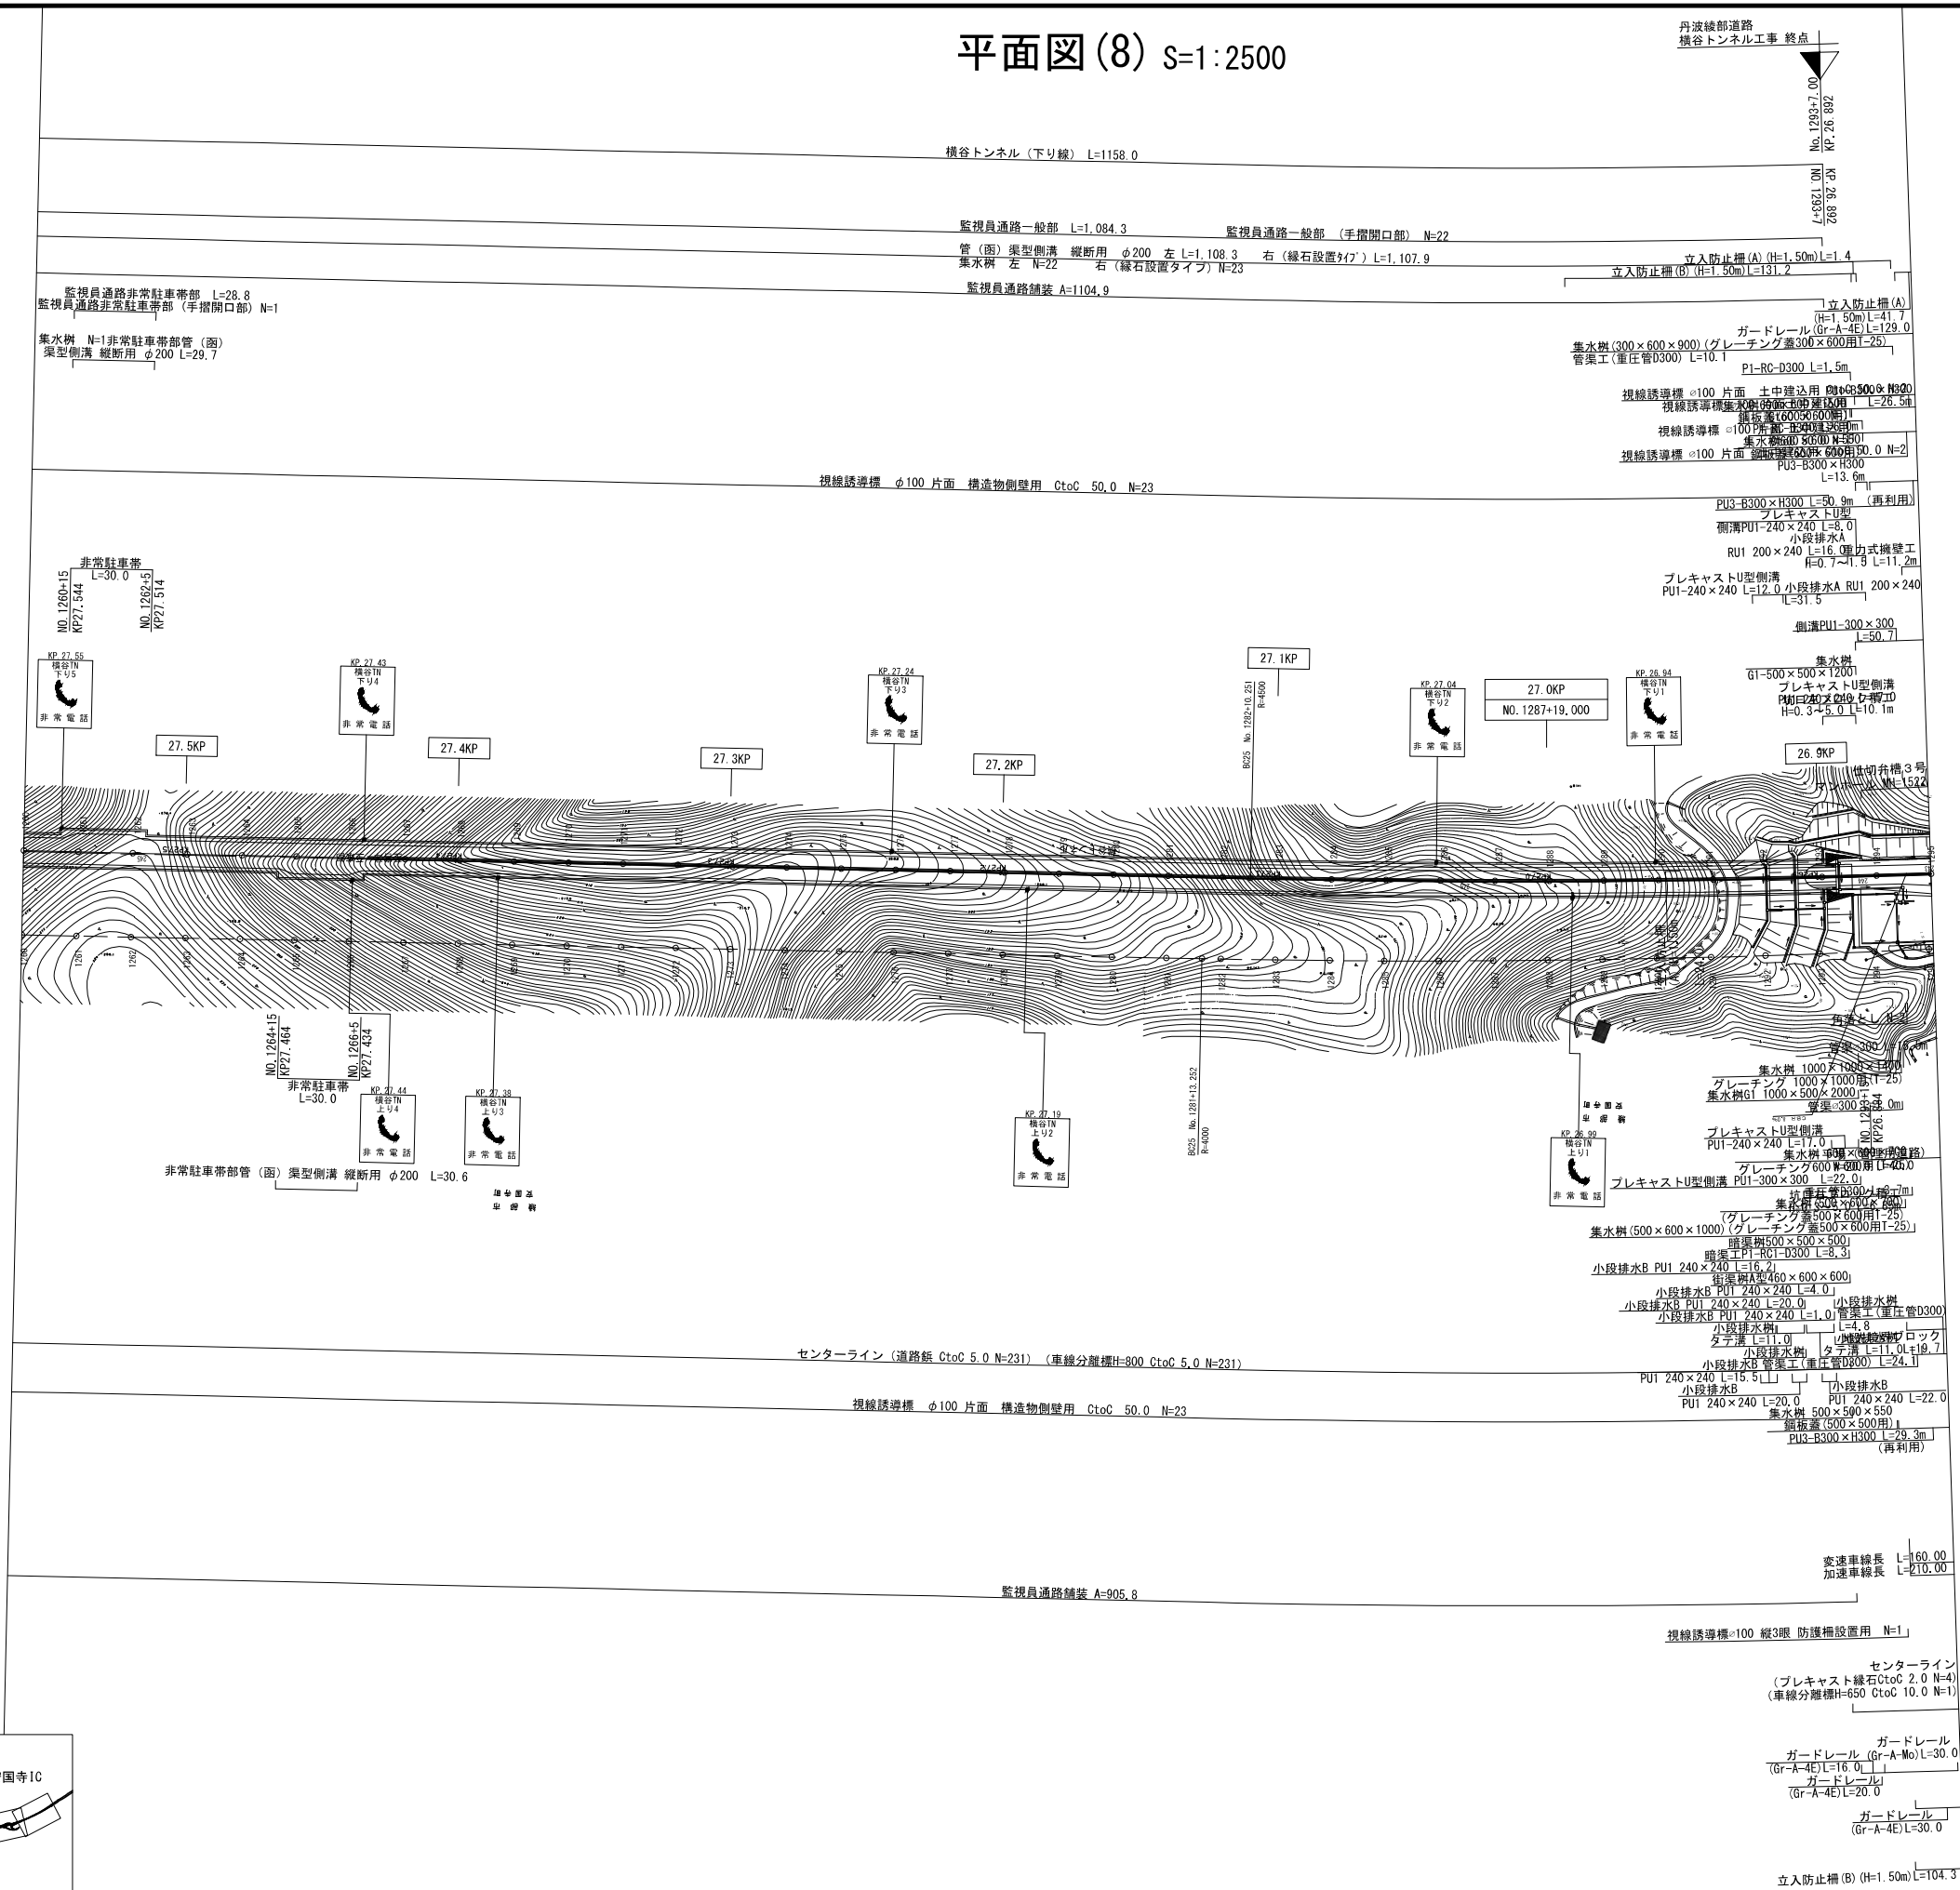


京都縦貫自動車道 (京丹波わち〜綾部安国寺) 完成図		11 2896
工 種	平 面 図	11 13
名 称	平面図(8) KP. 27. 559〜KP. 26. 859 No. 1260+00〜No. 1295+00	縮 尺 1/2500 11 13
西日本高速道路株式会社 関西支社		

平面図(9) S=1:2500

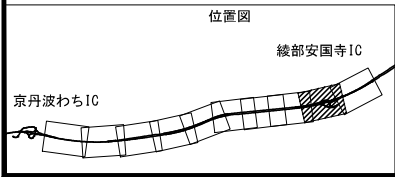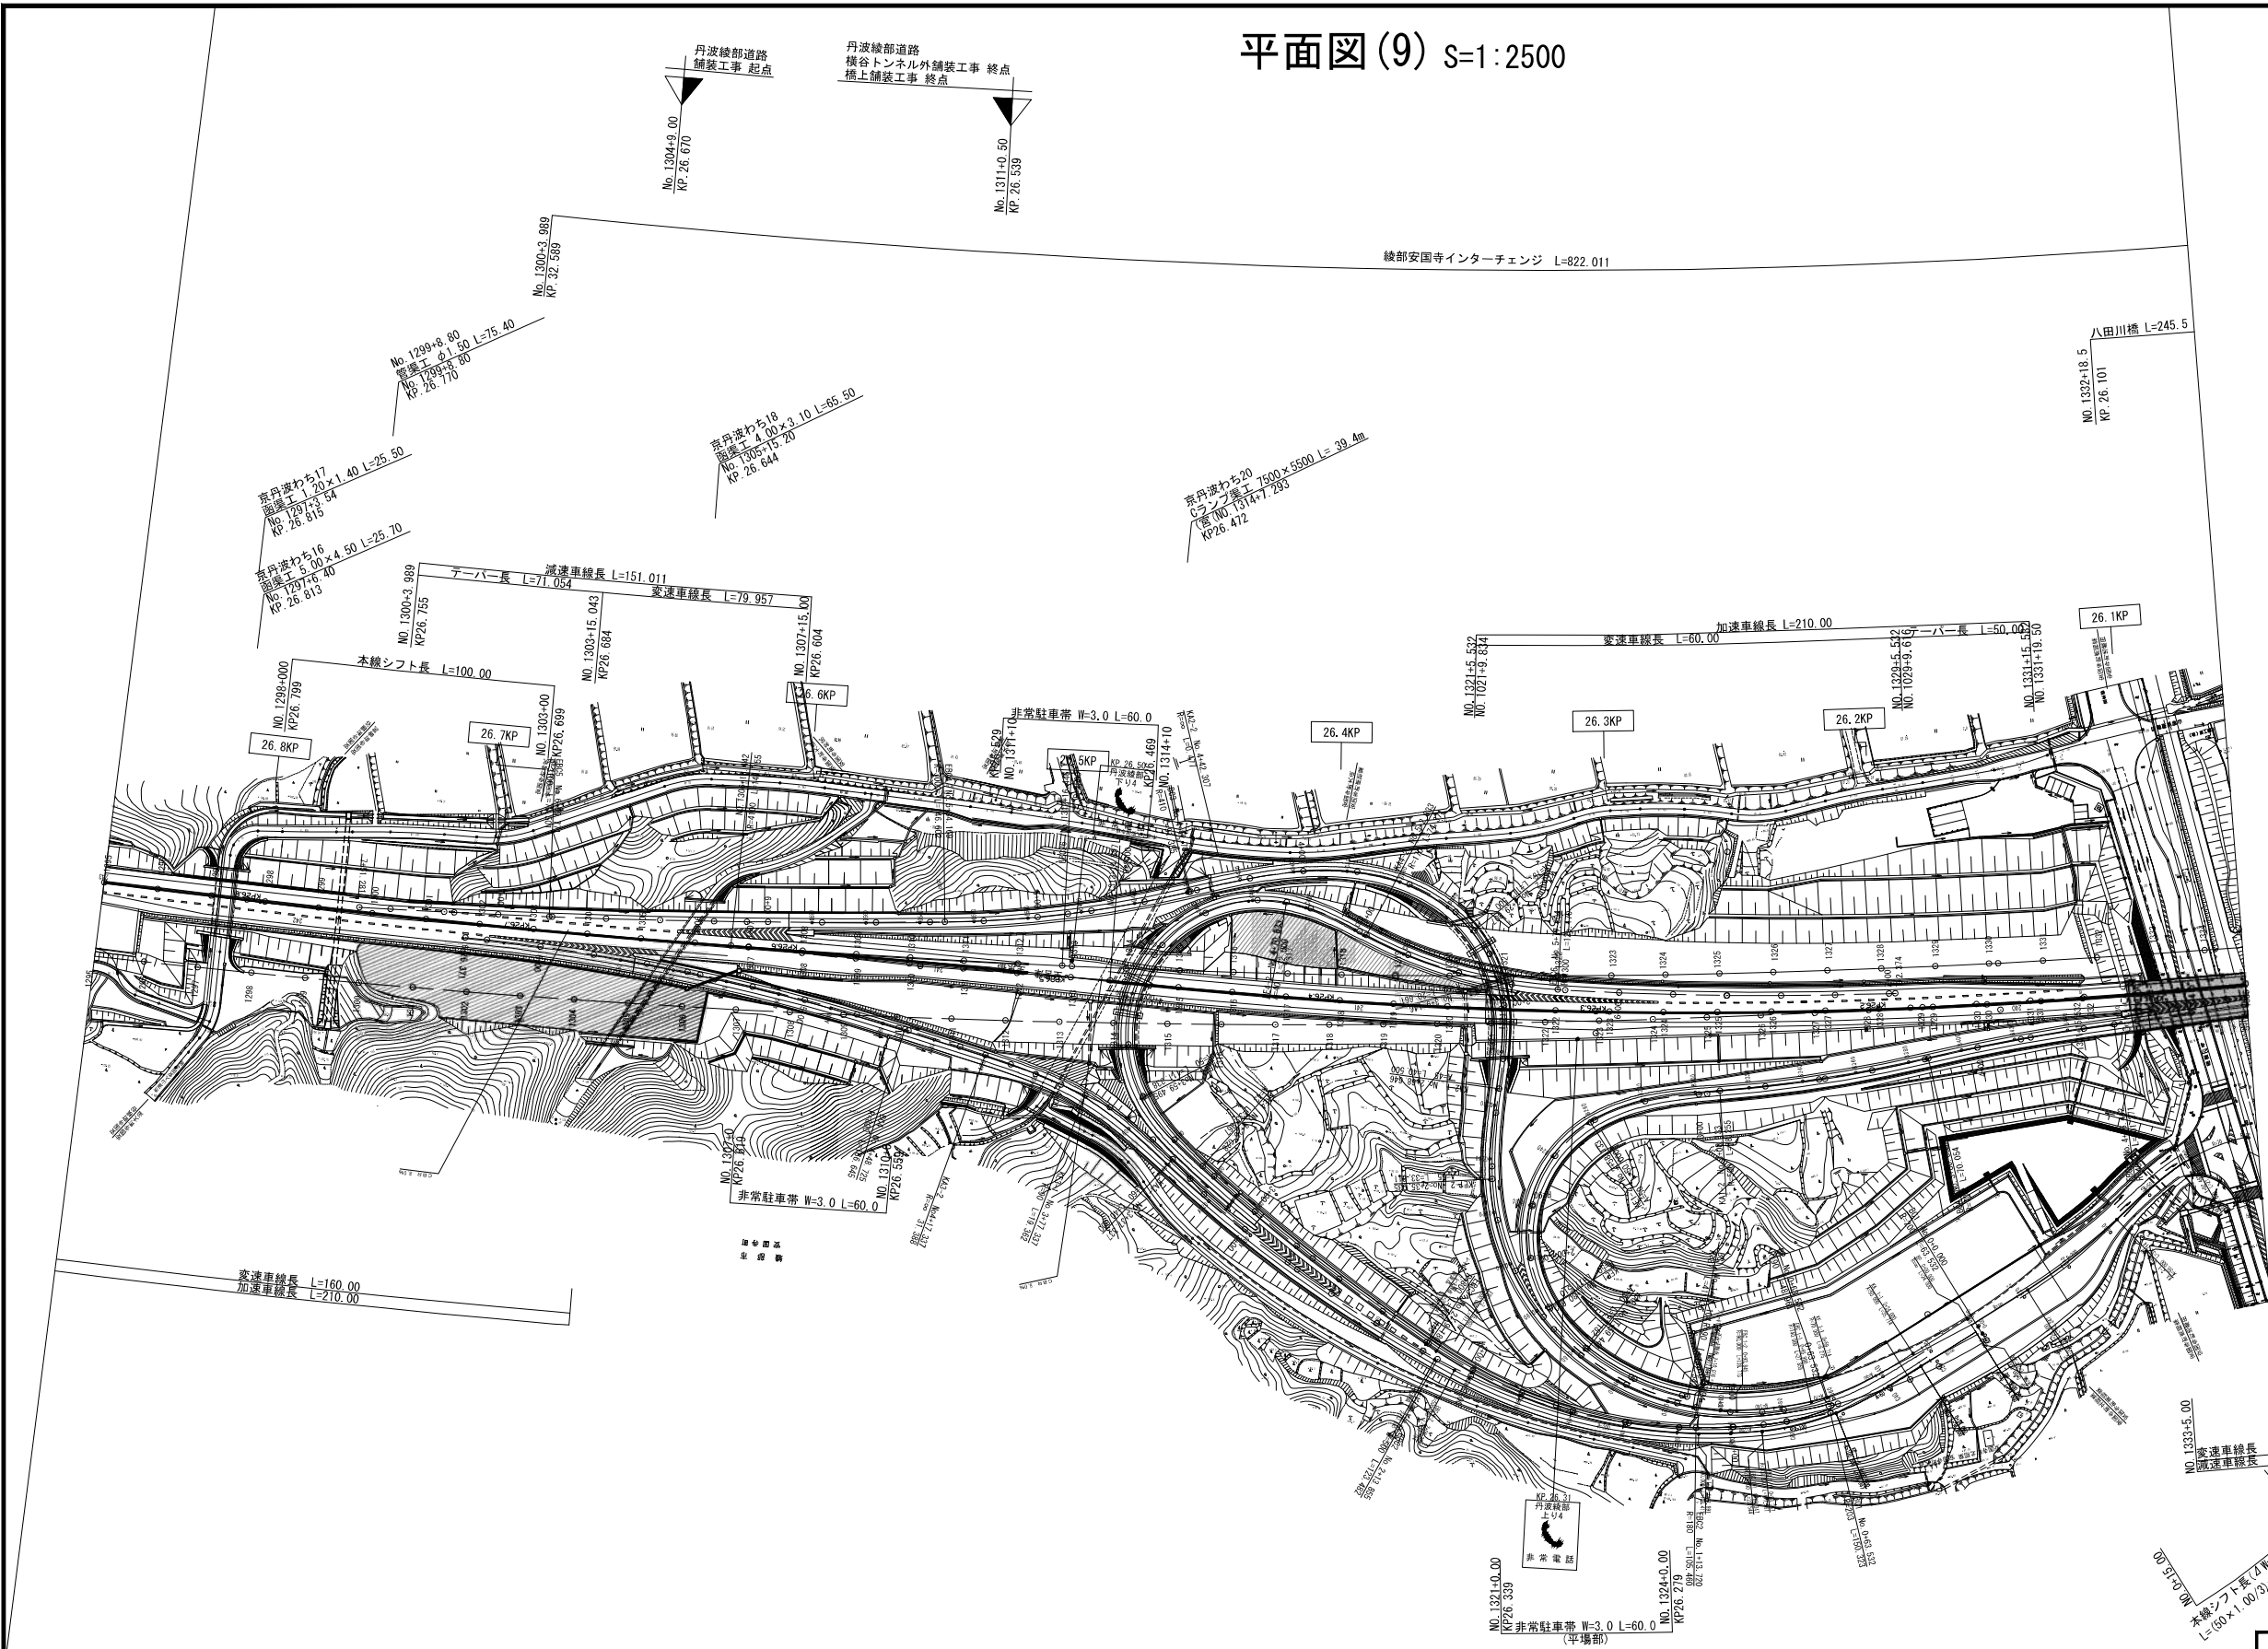


京都縦貫自動車道 (京丹波わち～綾部安国寺) 完成図		12 2896
工種	平面図	12 13
名称	平面図(9) KP. 26.859～KP. 26.059 No. 1295+00～No. 1335+00	縮尺 1/2500 12 13
西日本高速道路株式会社 関西支社		

平面図(10) S=1:2500

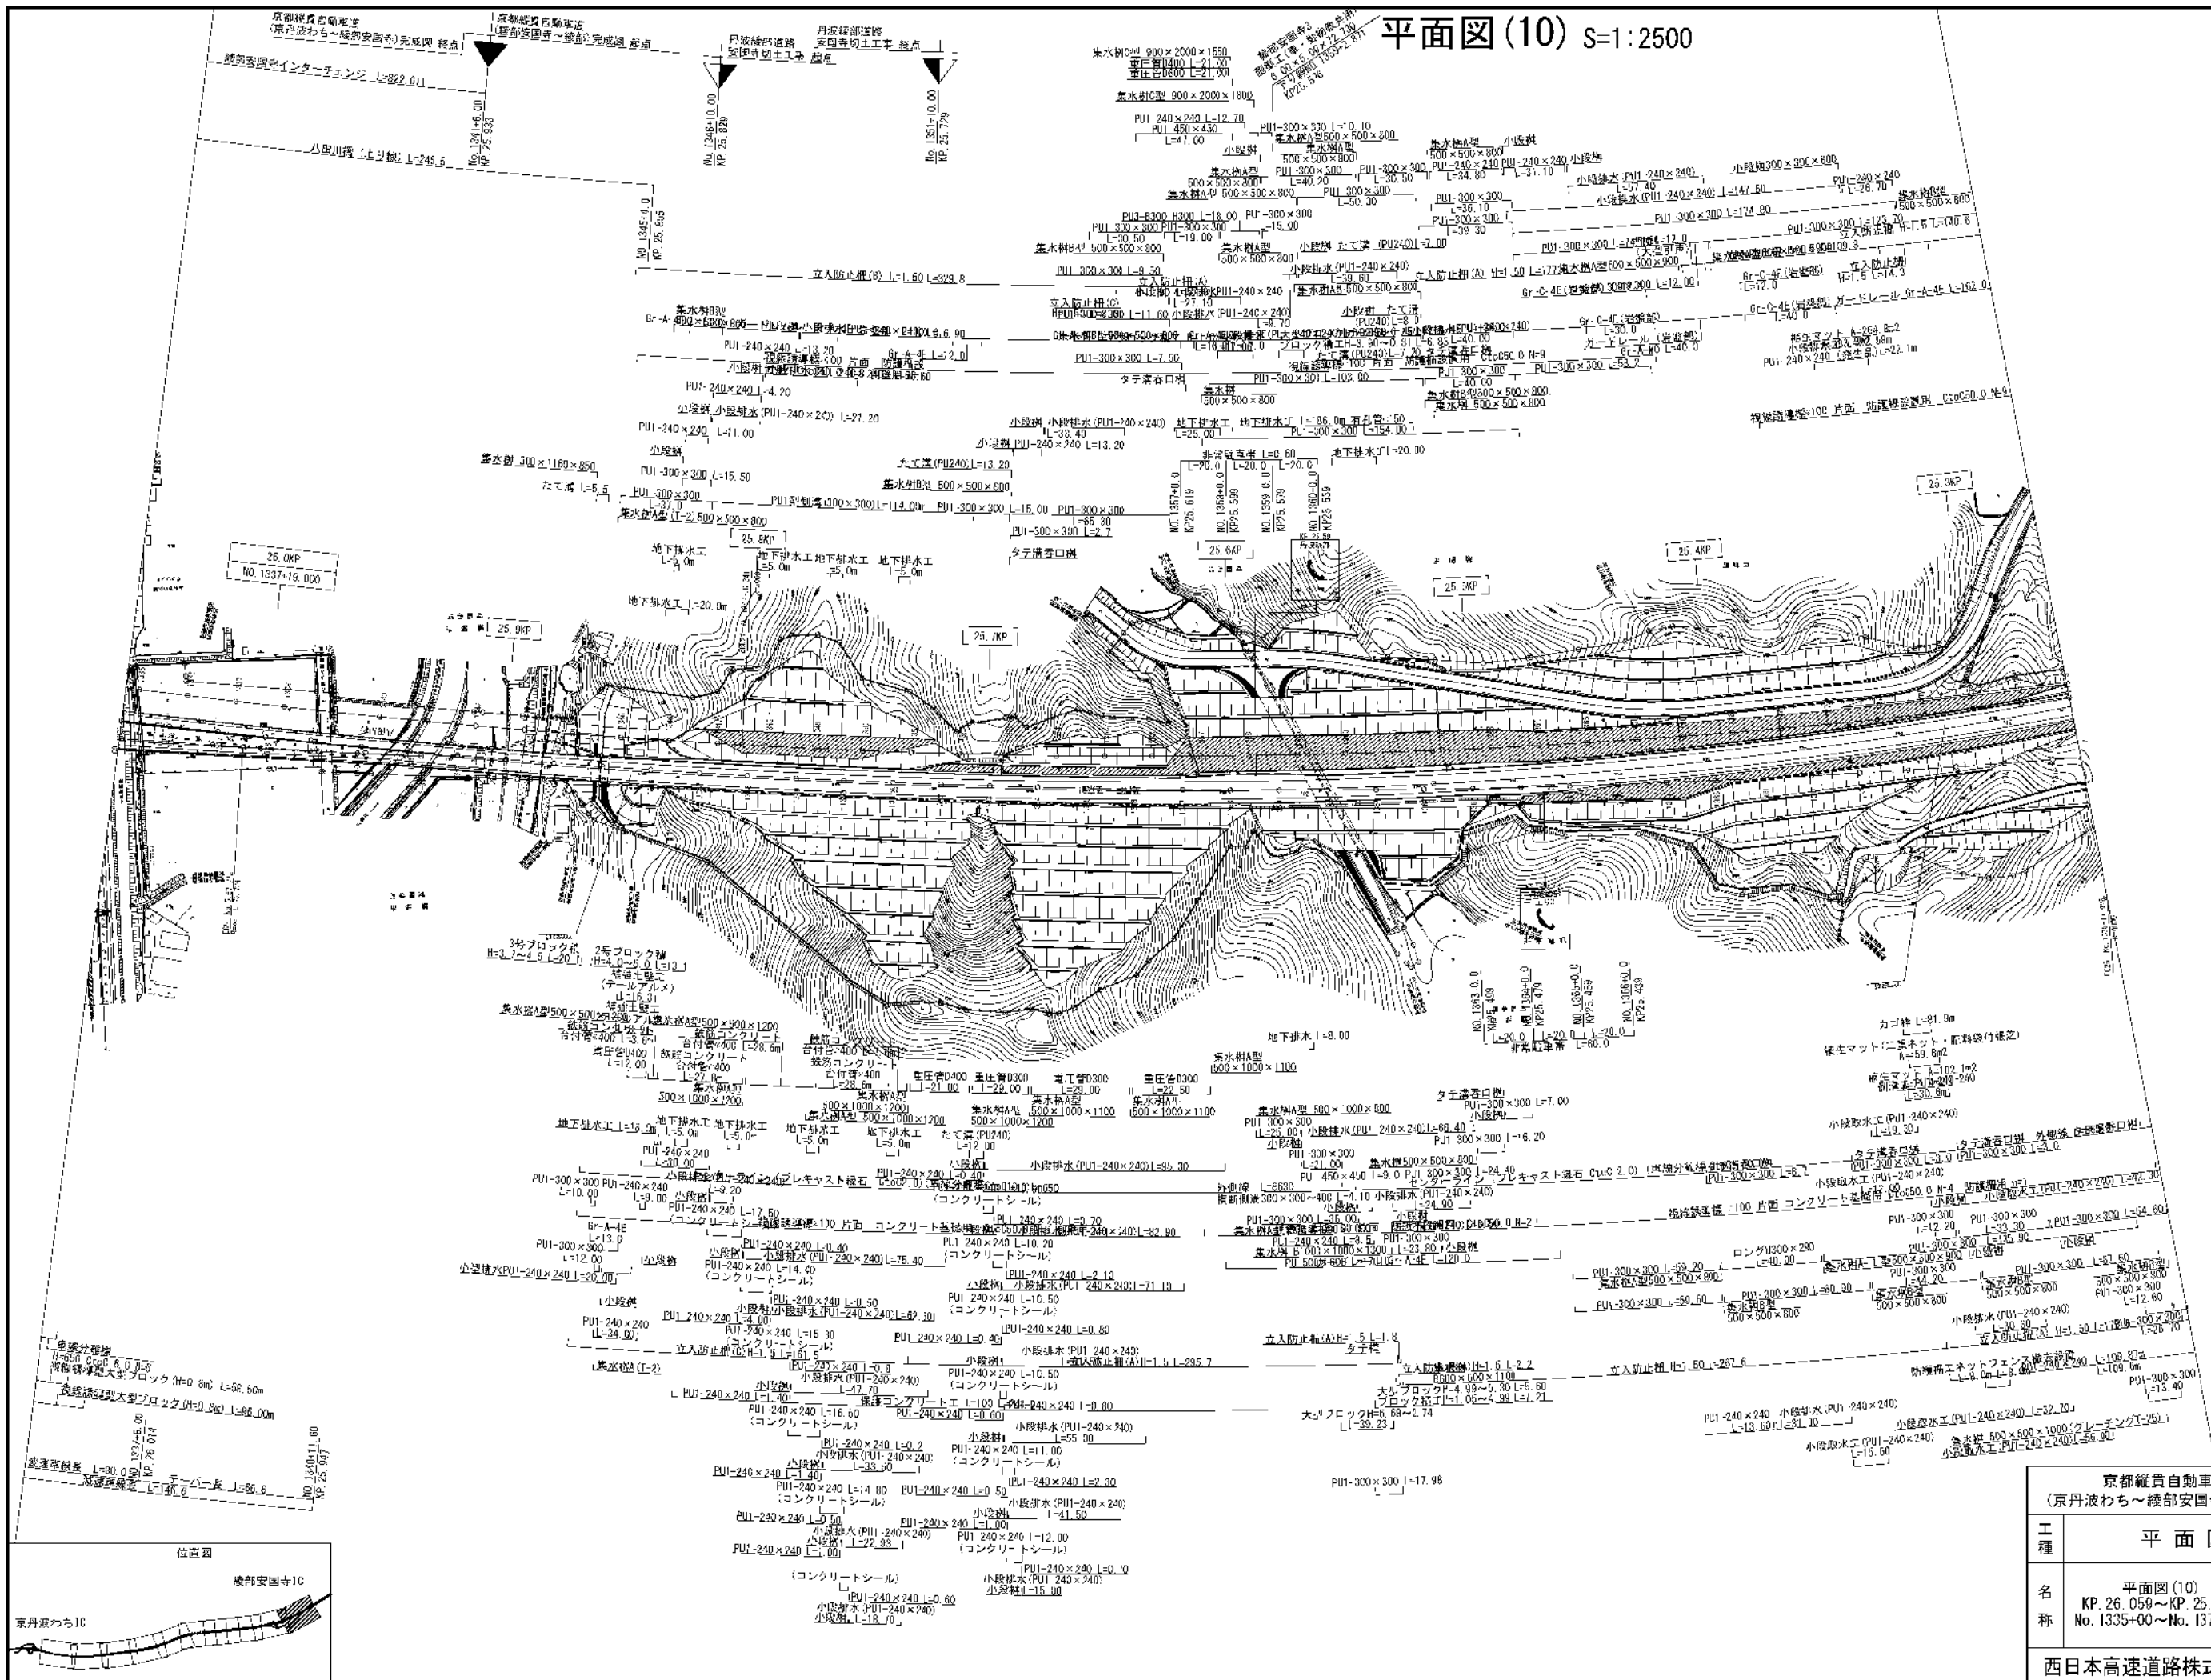


京都縦貫自動車道 (京丹波わち～鞍部安国寺) 完成図		13 2896
工種	平面図	13 13
名称	平面図(10) KP. 26.059～KP. 25.259 No. 1335+00～No. 1375+00	13
	縮尺 1/2500	13
西日本高速道路株式会社 関西支社		

平面図(1) S=1:2500

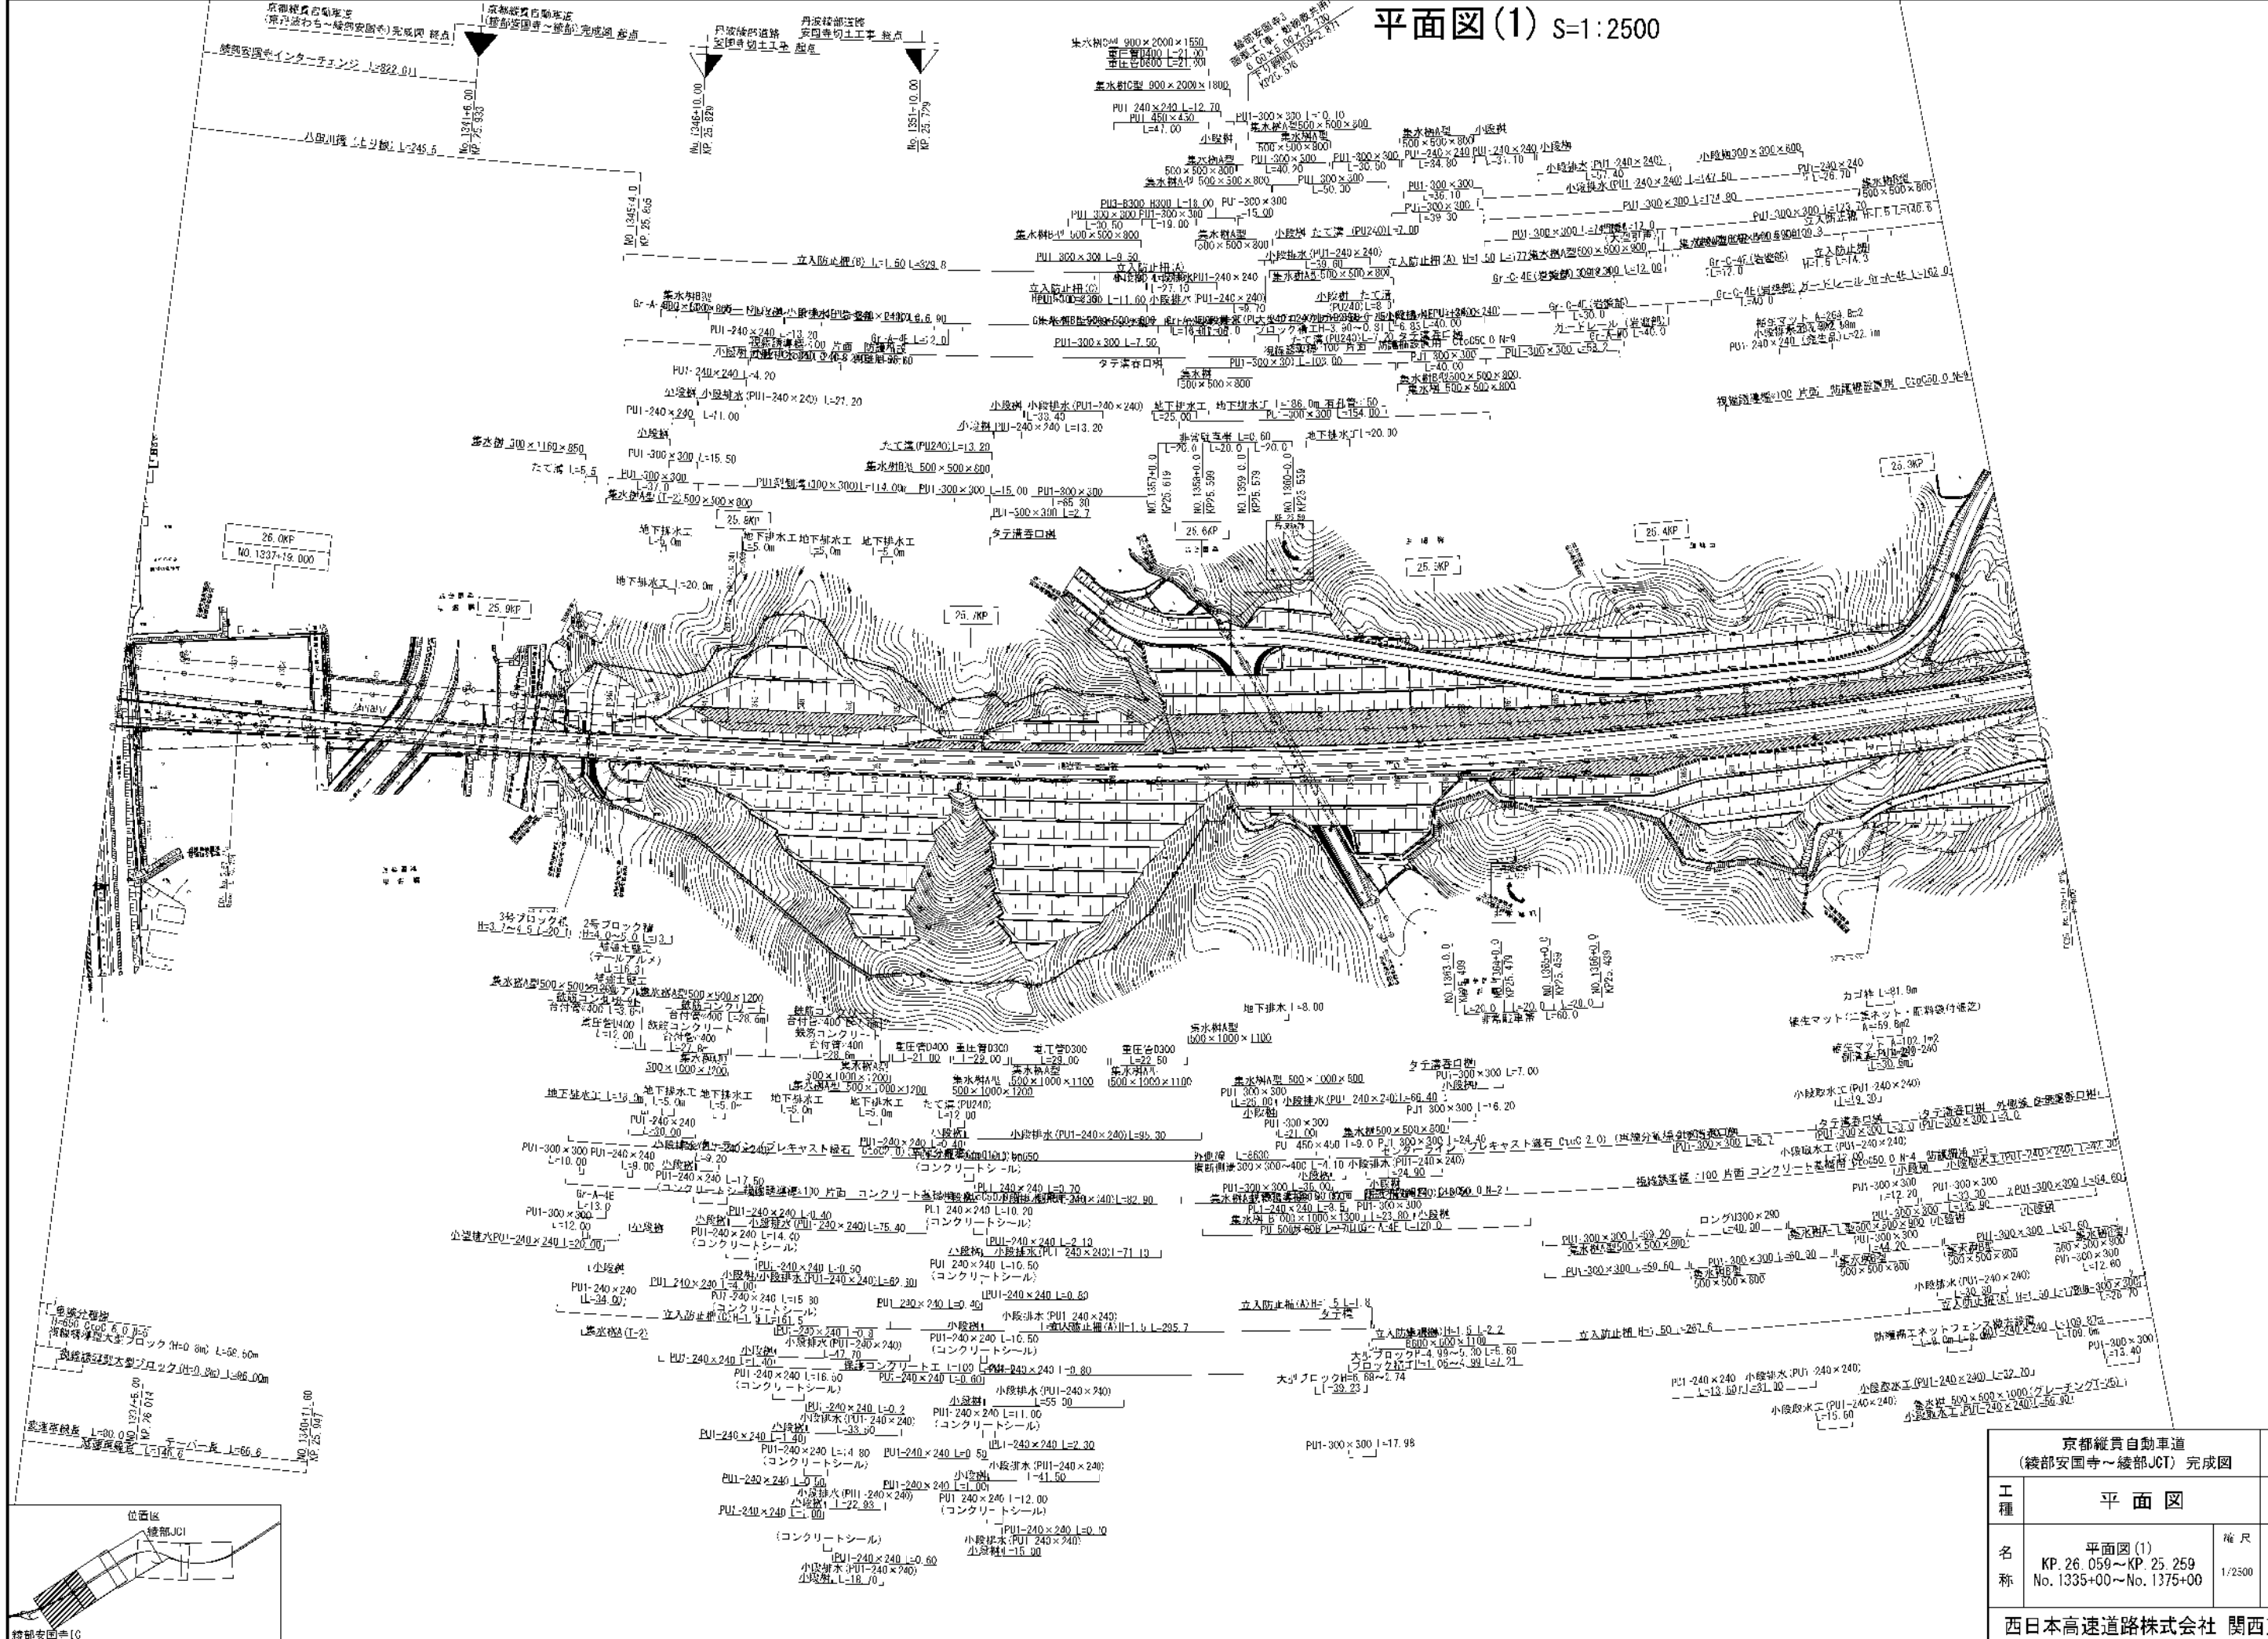



京都縦貫自動車道 (綾部安国寺～綾部JCT) 完成図		4 1717
工種	平面図	4 8
名称	平面図(1) KP. 26.059～KP. 25.259 No. 1335+00～No. 1375+00	4 8 1/2500
西日本高速道路株式会社 関西支社		

平面图 (2) S=1:2500

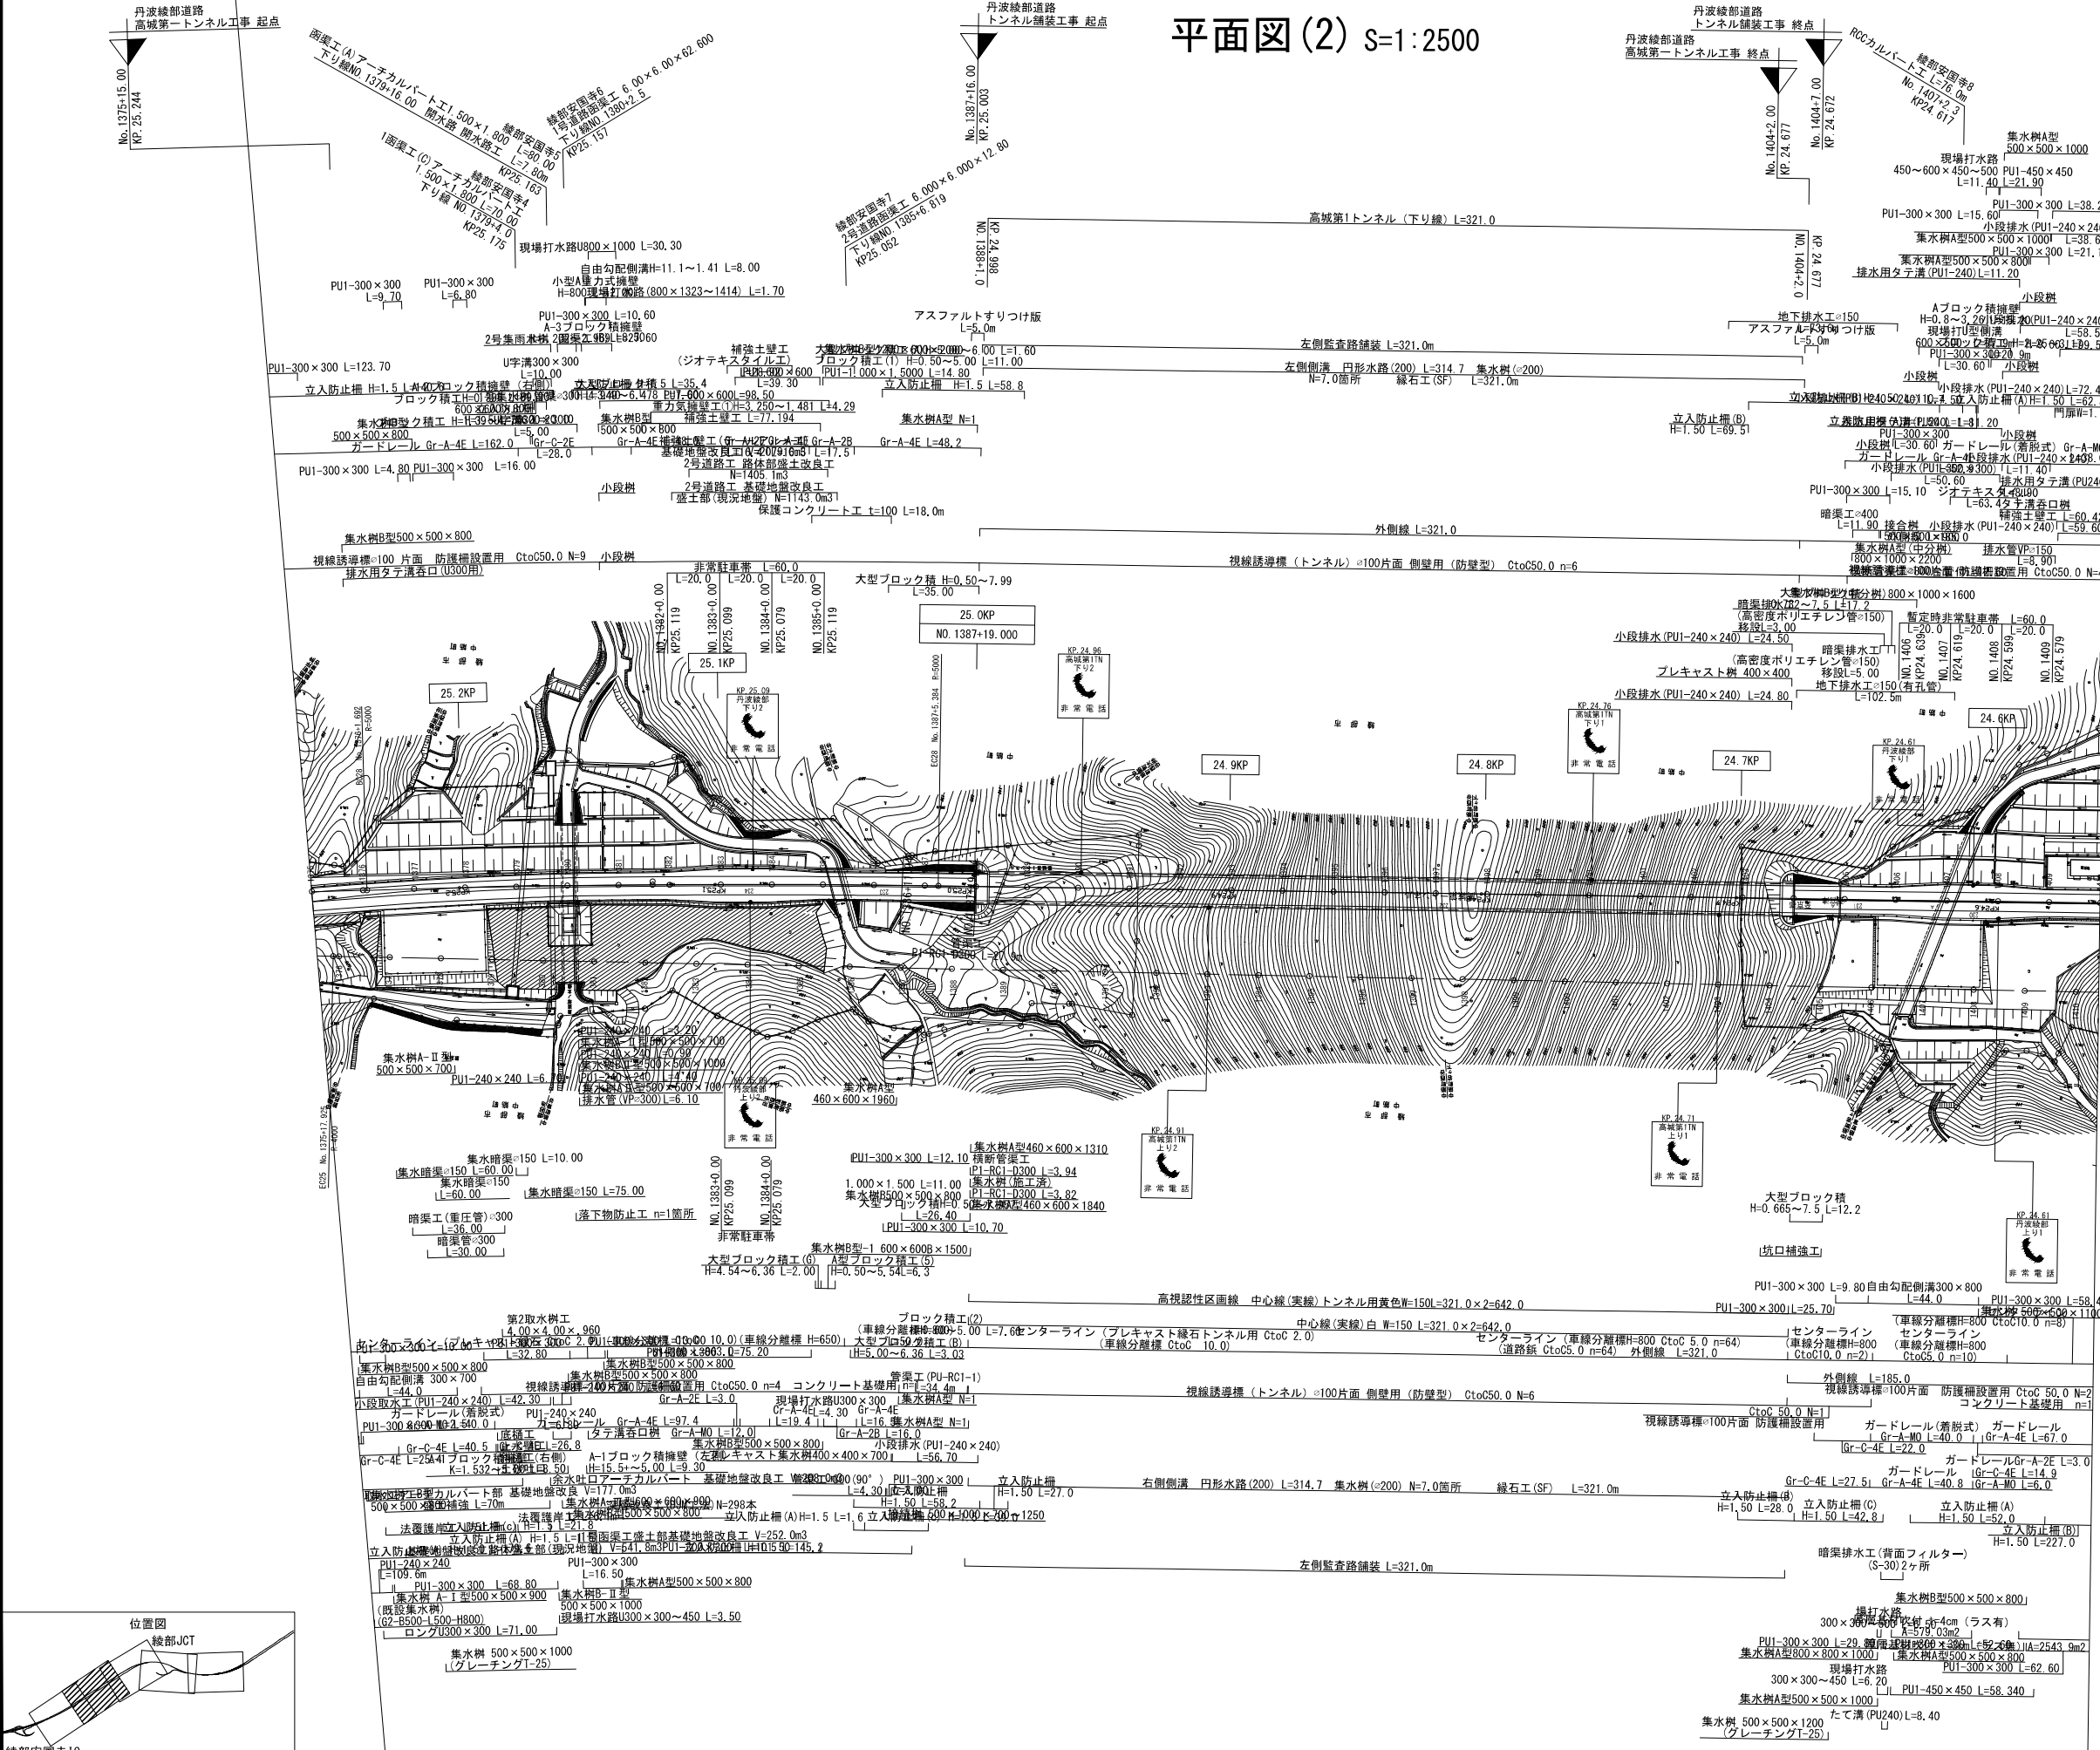


京都縦貫自動車道 (綾部安国寺～綾部JCT) 完成図		5 1717
工種	平面図	5 8
名称	平面図(2) KP. 25. 259～KP. 24. 559 No. 1375+00～No. 1410+00	縮尺 1/2500 5 8
西日本高速道路株式会社 關西支社		

平面图 (3) S=1:2500

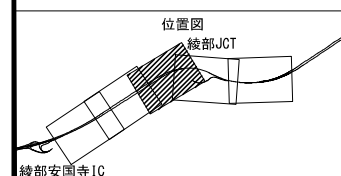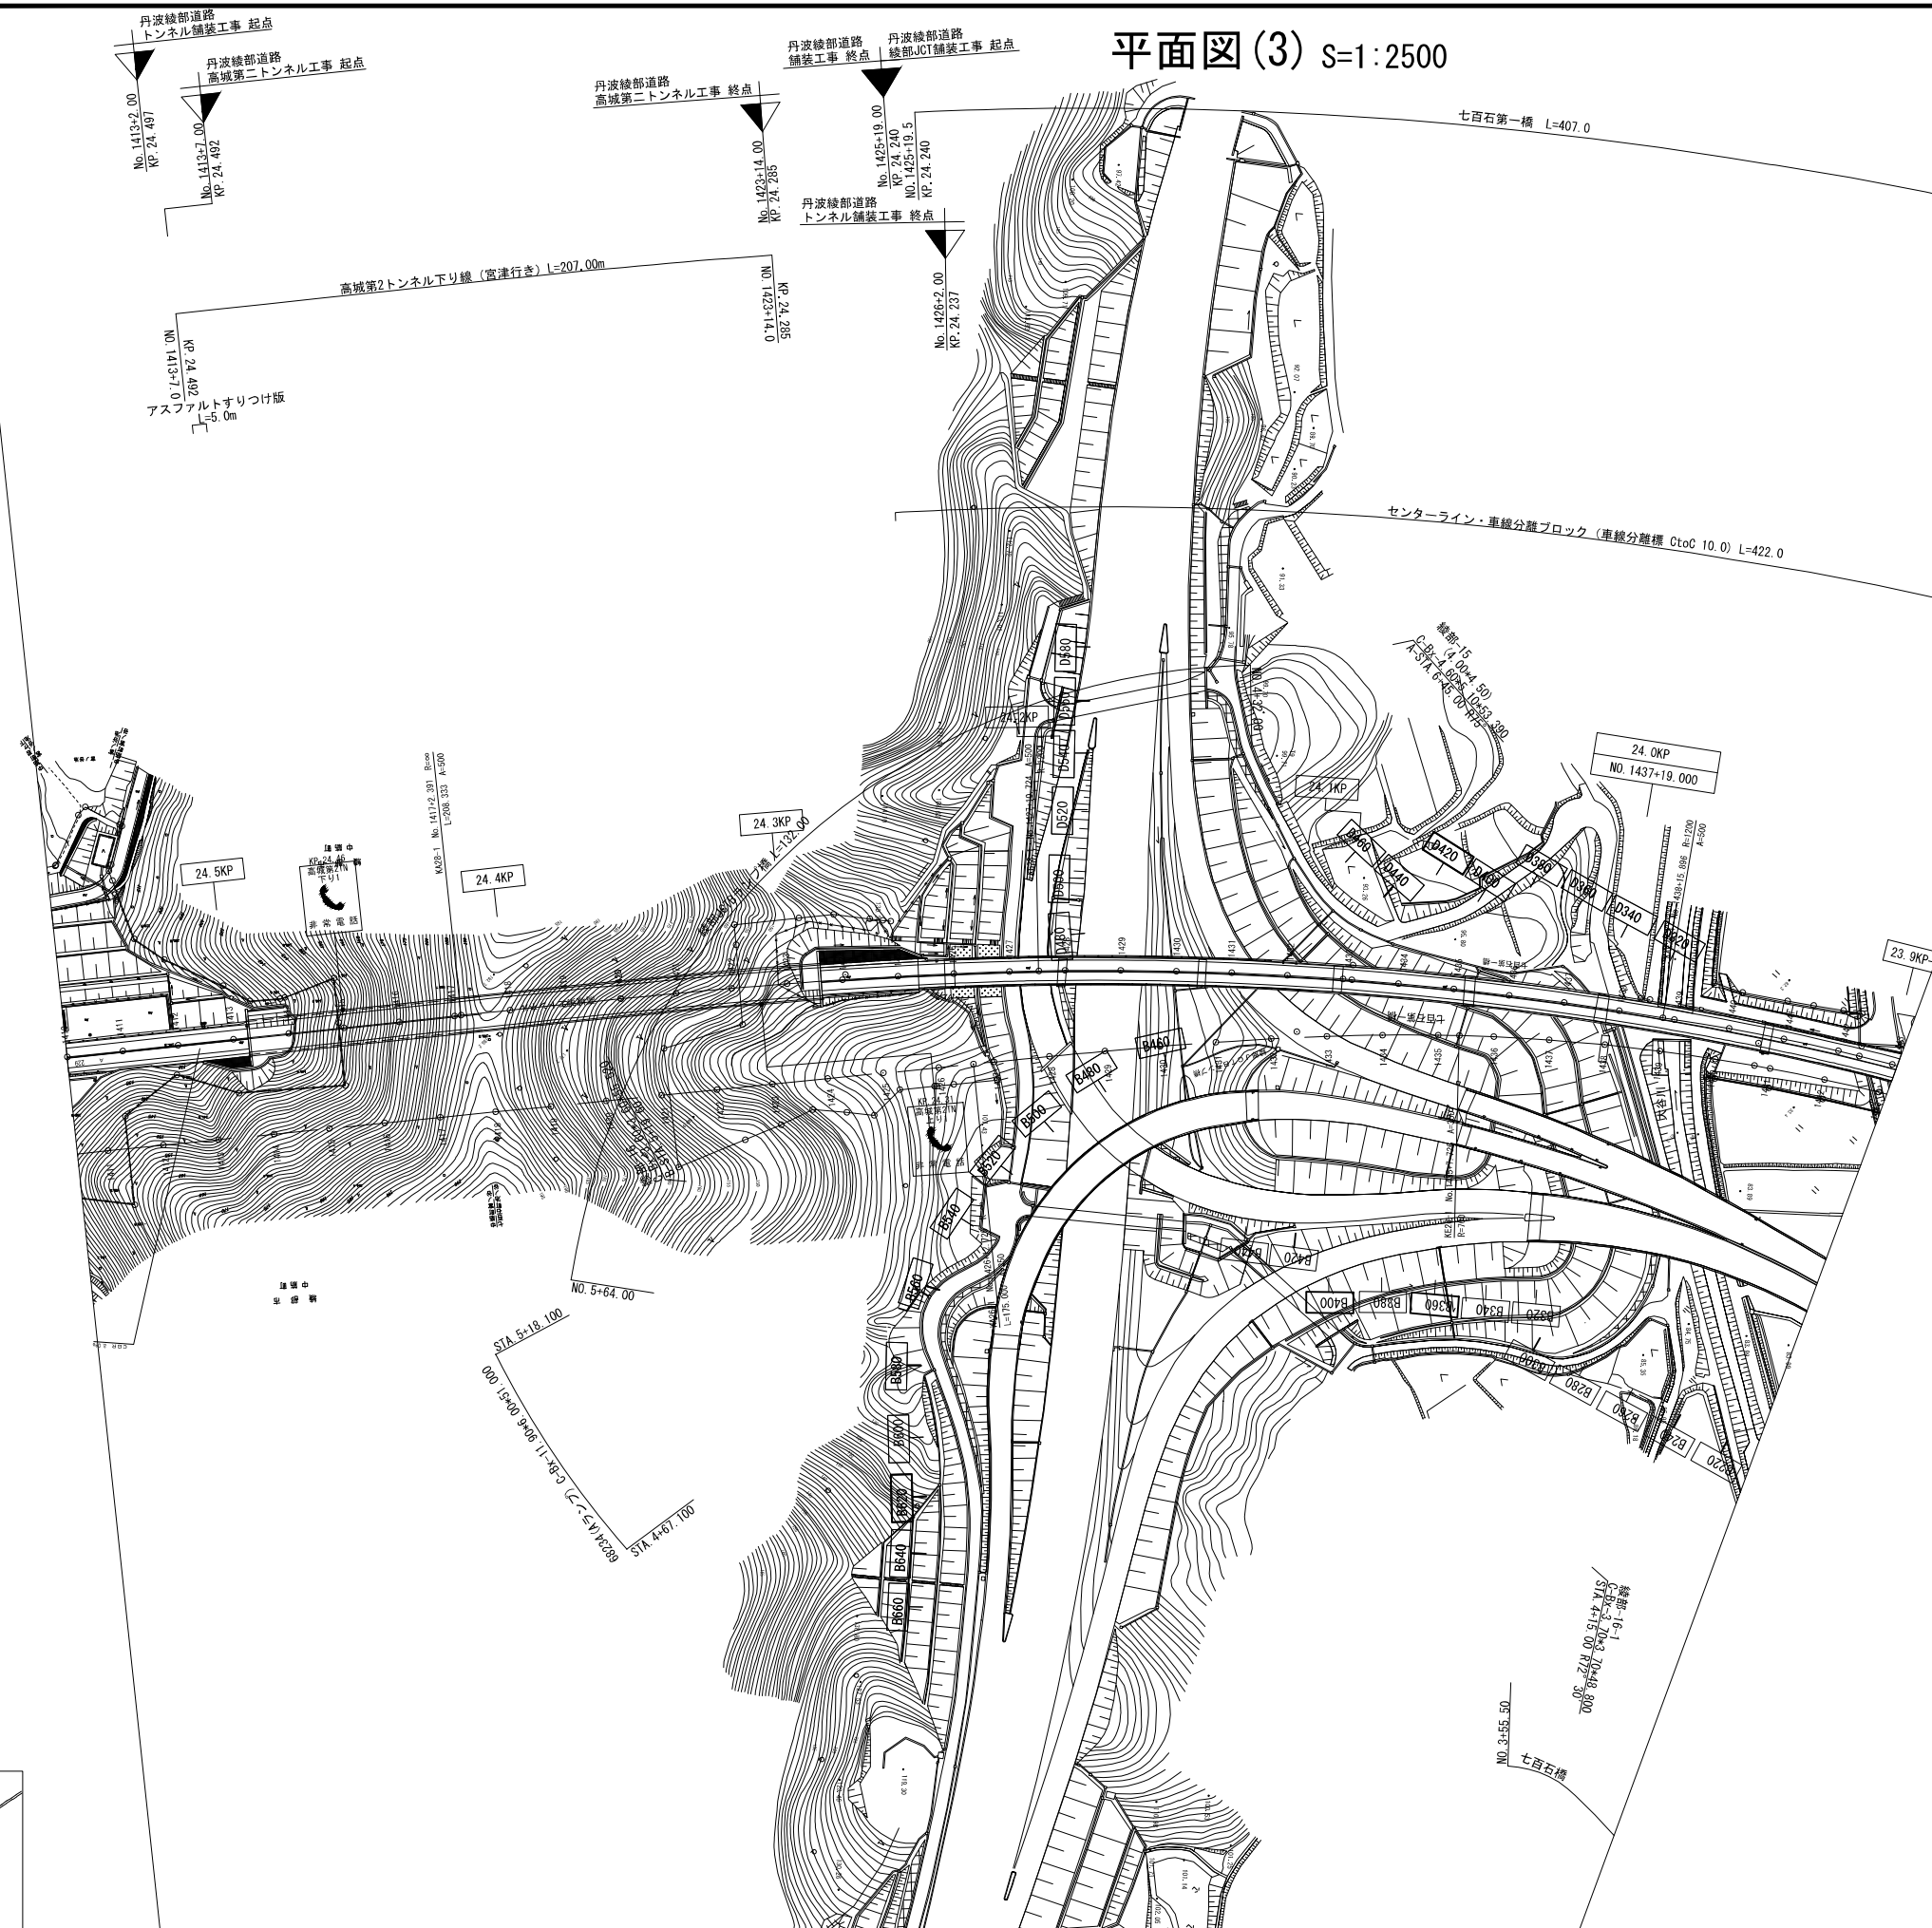


京都縦貫自動車道 (綾部安国寺～綾部JCT) 完成図		$\frac{6}{1717}$
工種	平面図	$\frac{6}{8}$
名称	平面図(3) KP. 24. 559～KP. 23. 899 No. 1410+00～No. 1443+00	縮尺 1/2500 $\frac{6}{8}$
西日本高速道路株式会社 関西支社		


平面図(4) S=1:2500

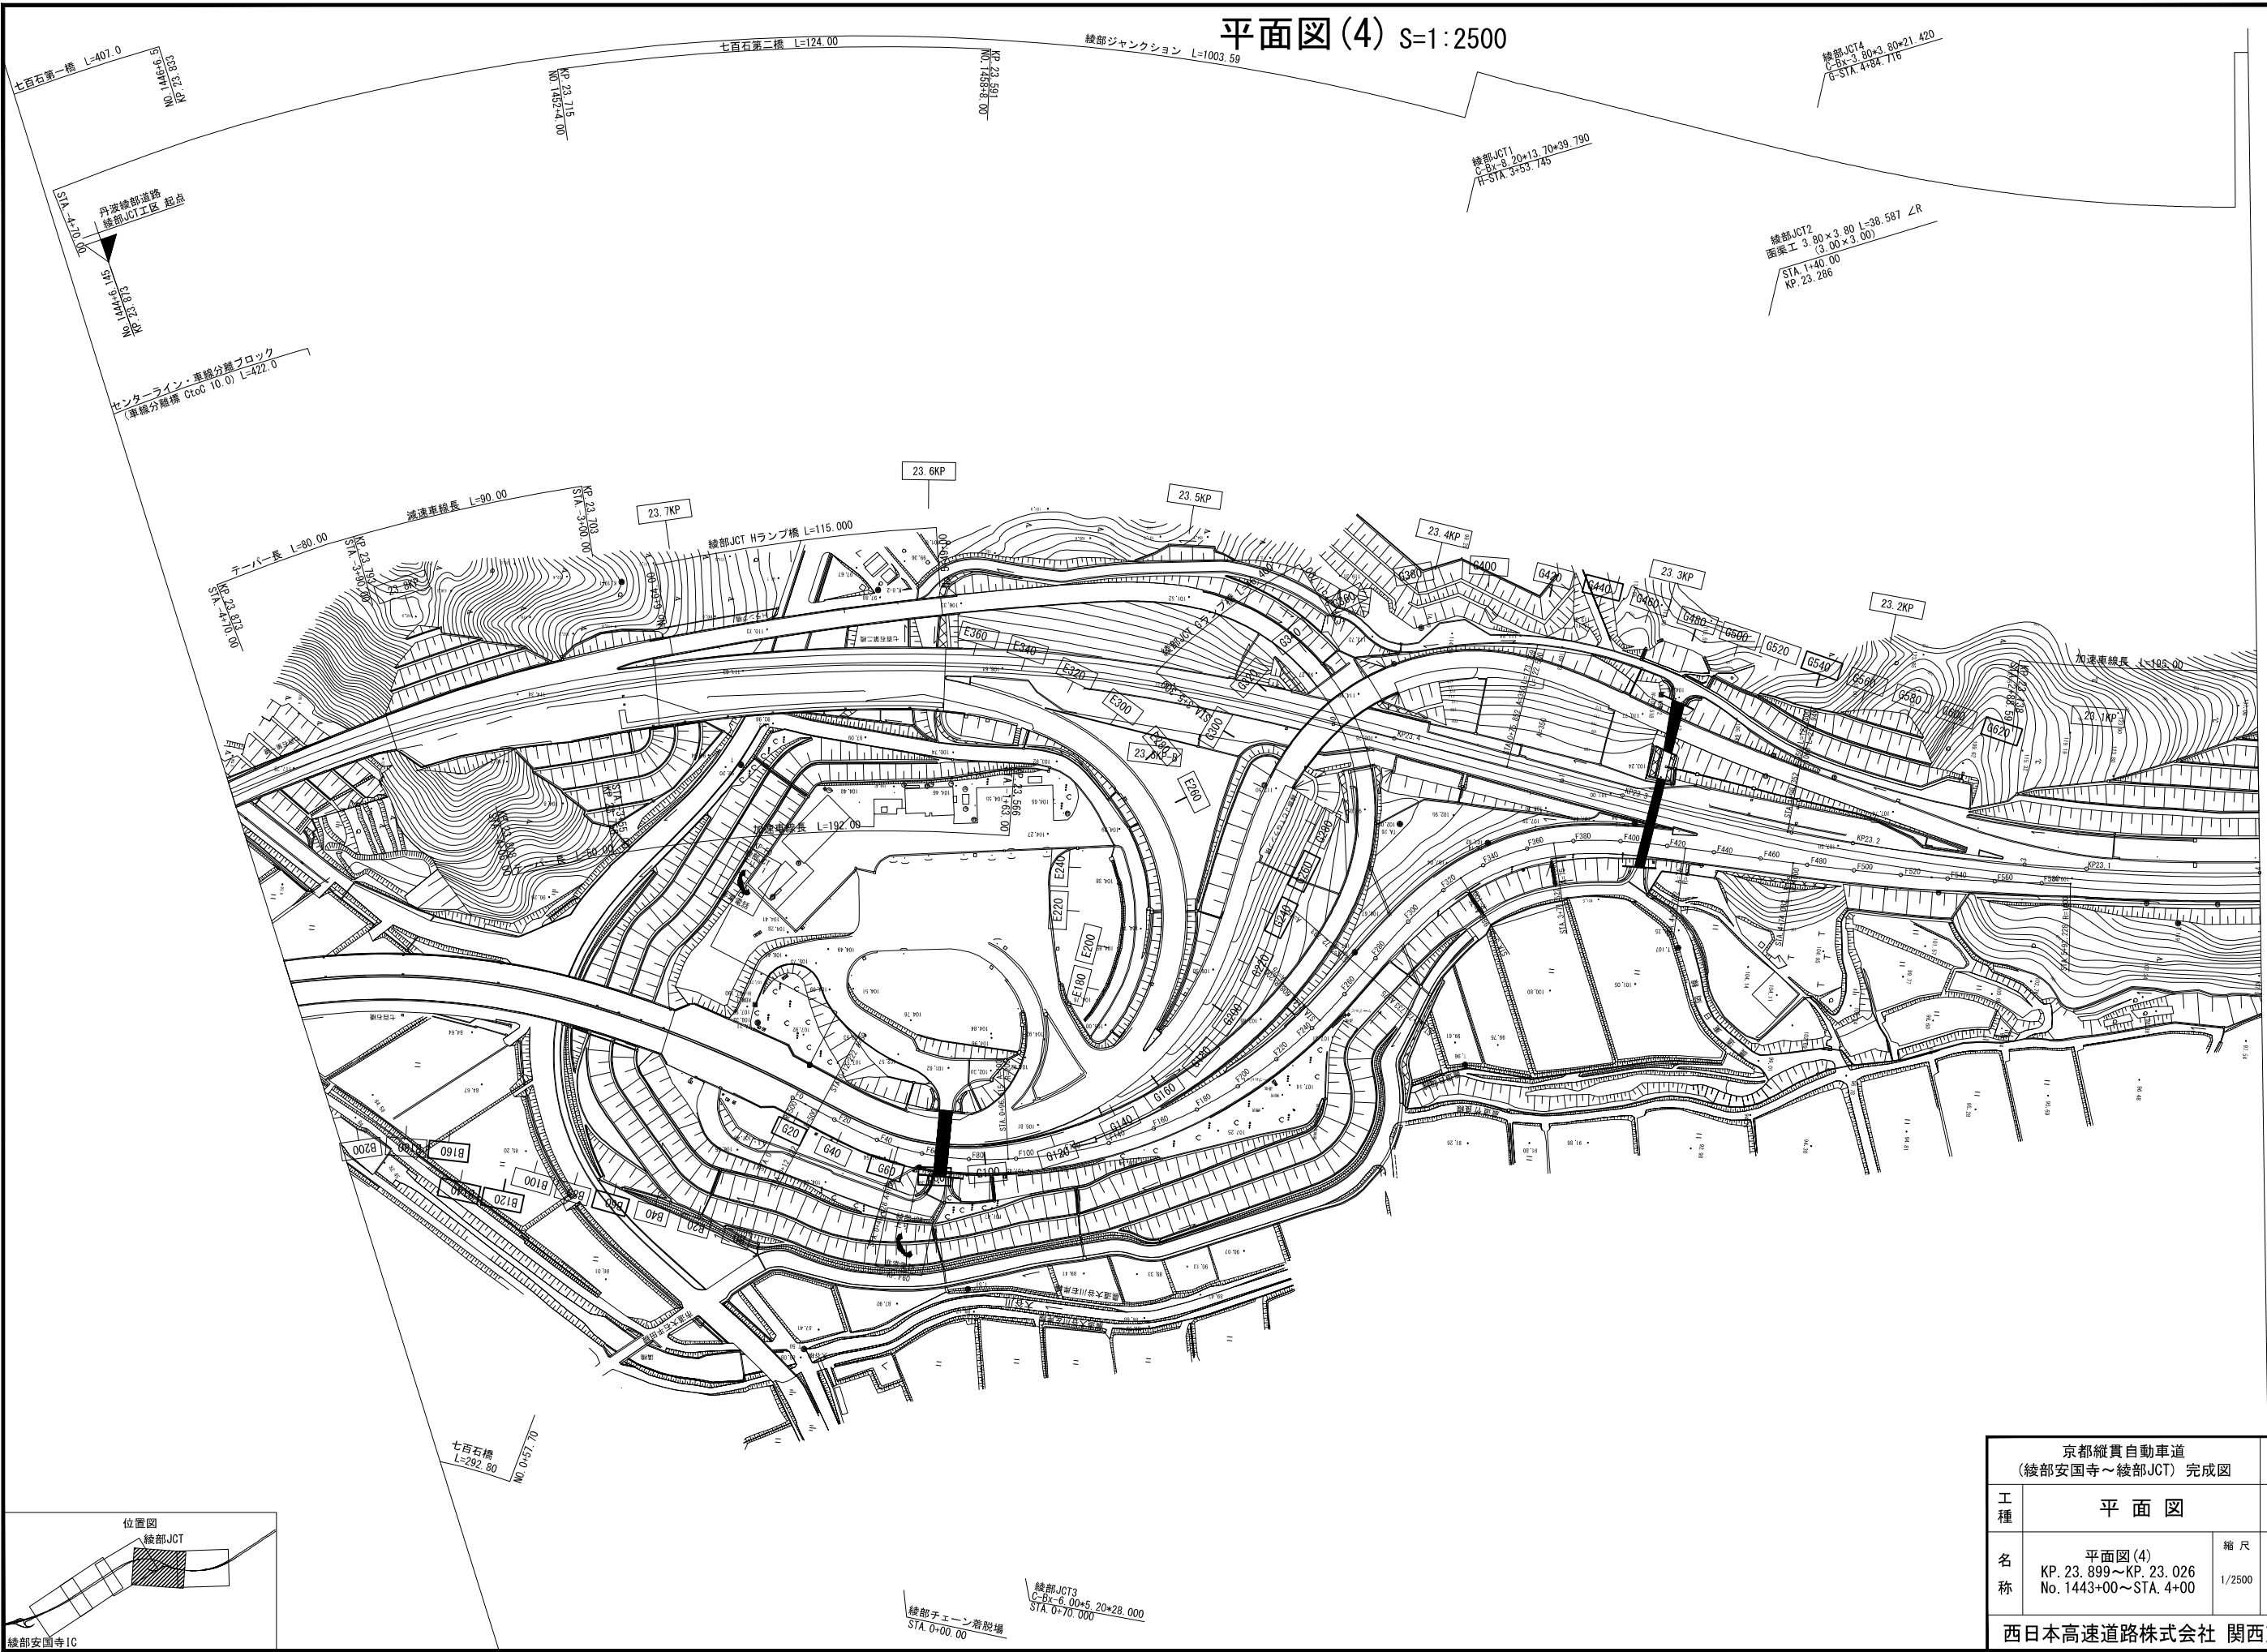

京都縦貫自動車道 (綾部安国寺～綾部JCT) 完成図			7 1717
工種	平面図		7 8
名称	平面図(4) KP. 23.899～KP. 23.026 No. 1443+00～STA. 4+00	縮尺 1/2500	7 8
西日本高速道路株式会社 関西支社			

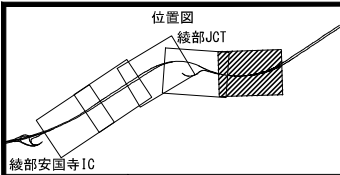


平面図(5) S=1:2500

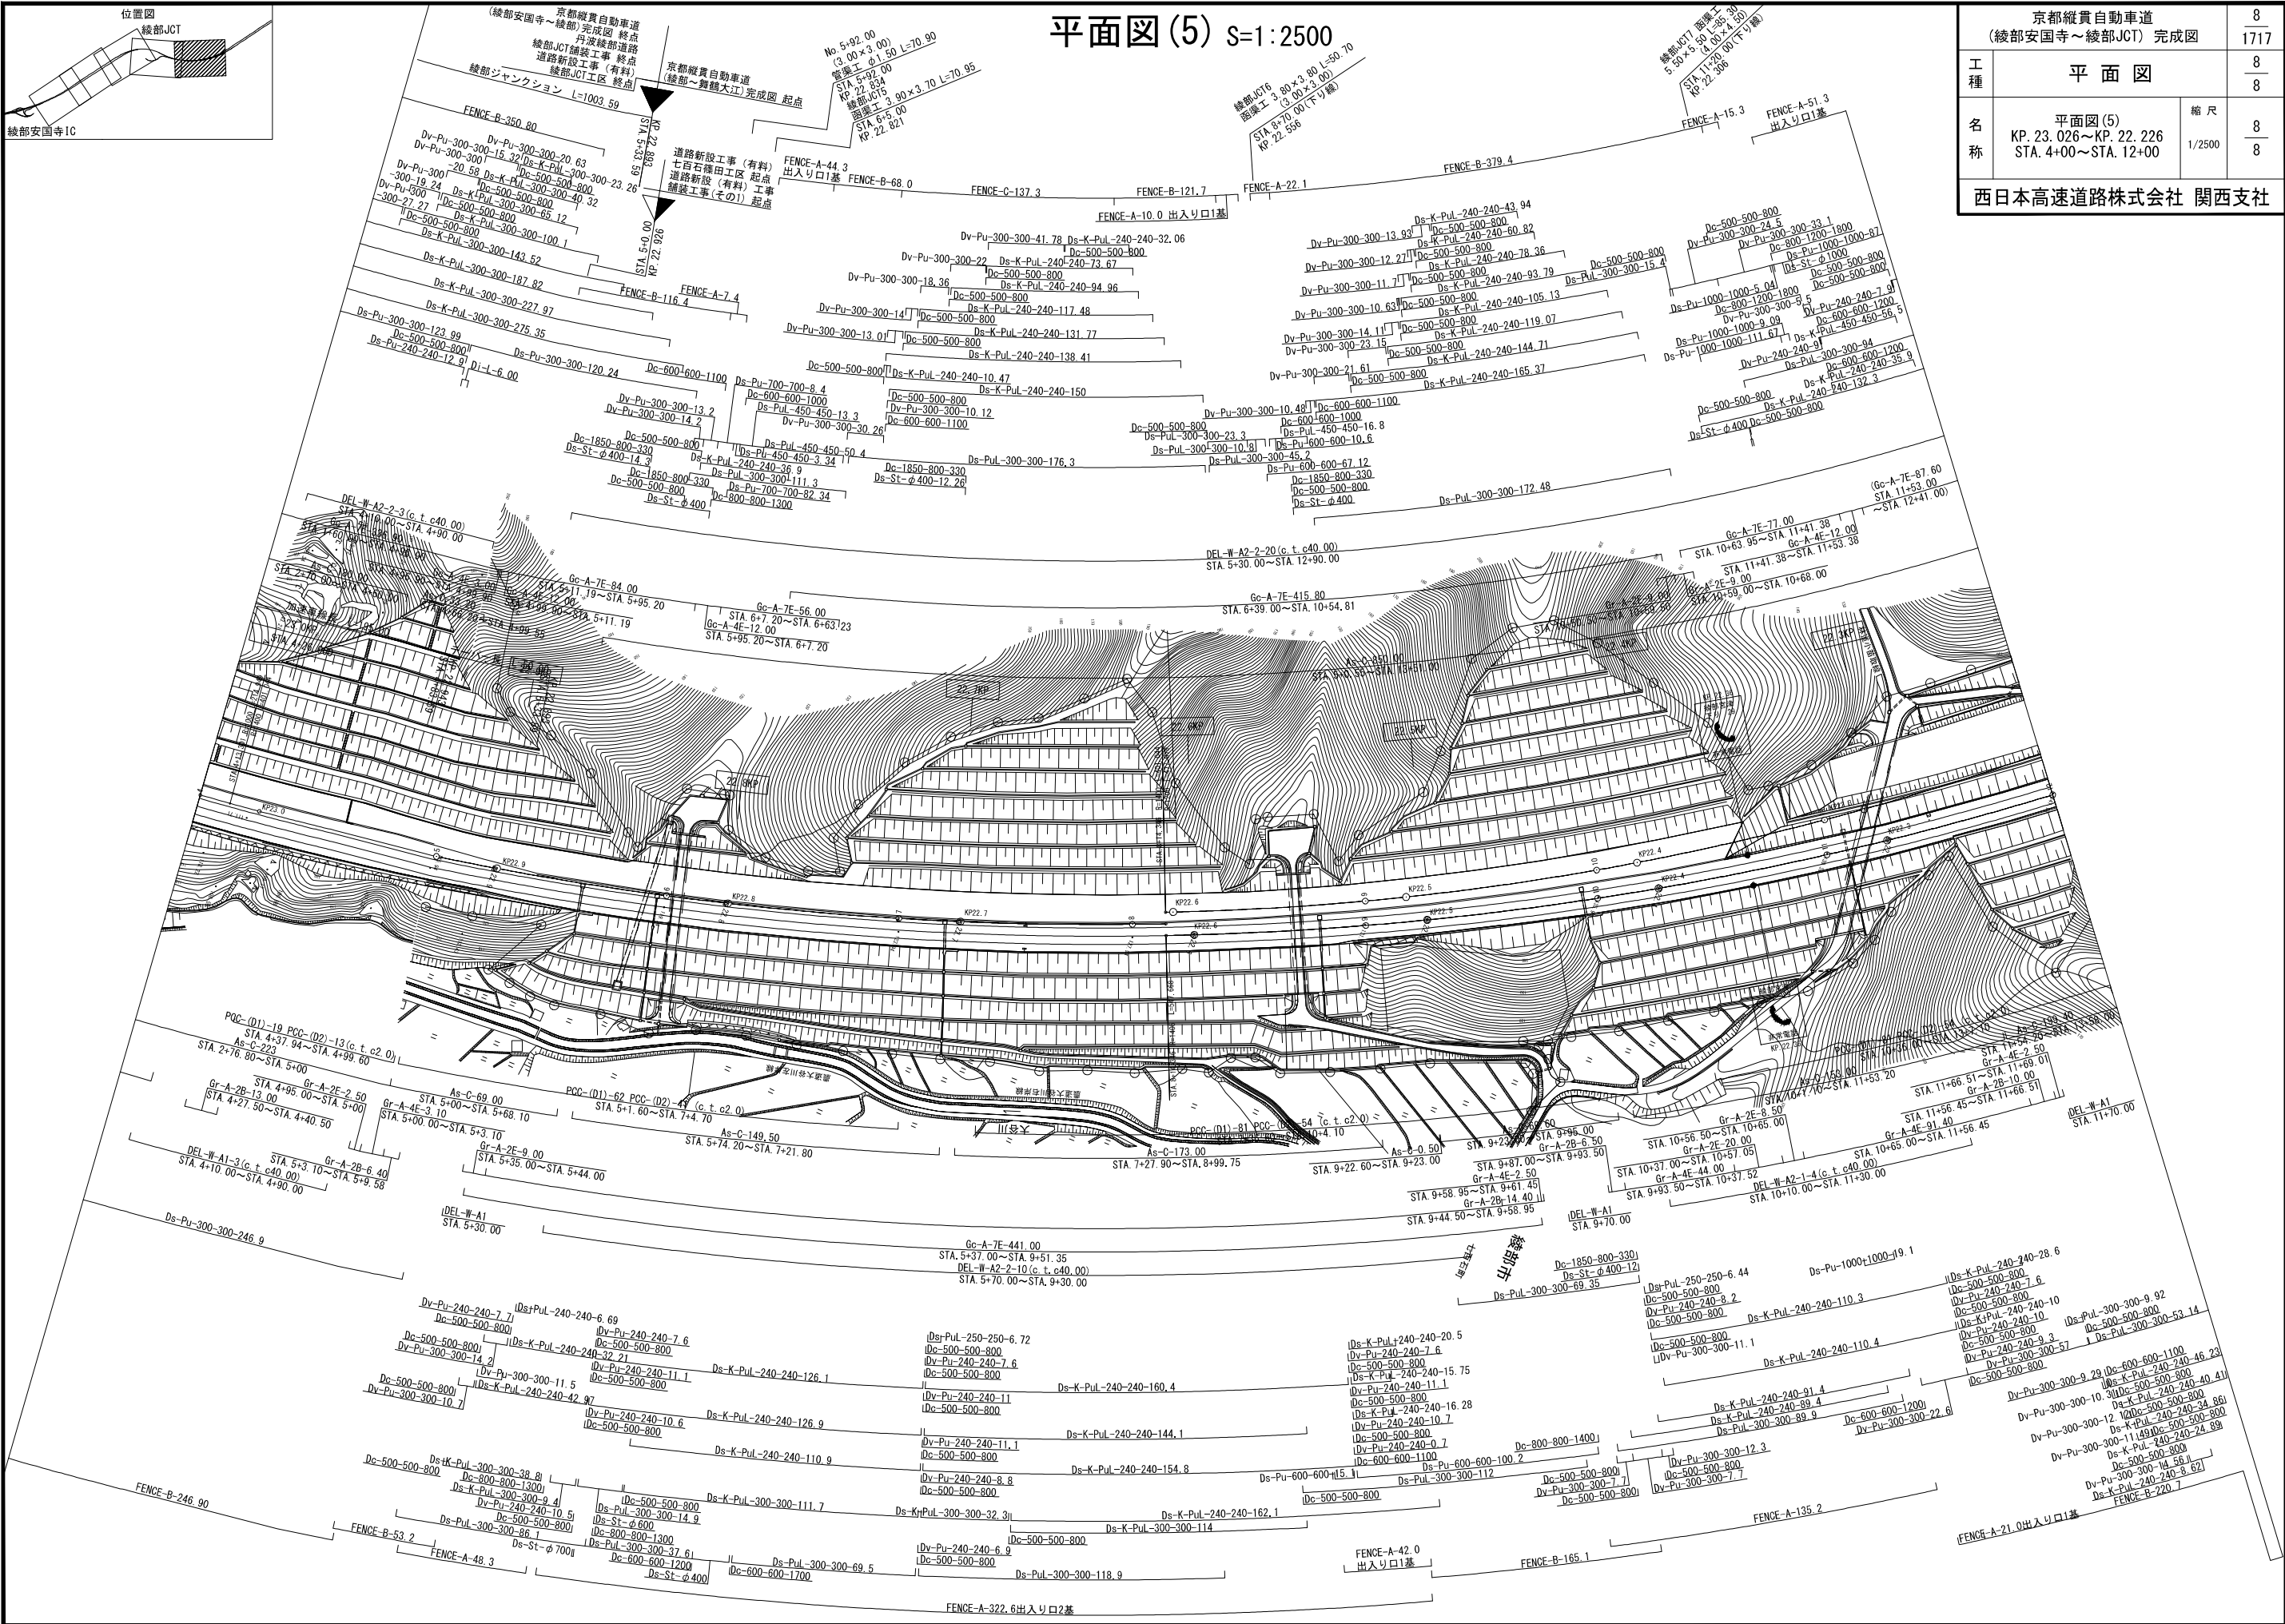


京都縦貫自動車道 (綾部安国寺～綾部JCT) 完成図		8 1717
工種	平面図	8 8
名称	平面図(5) KP. 23.026～KP. 22.226 STA. 4+00～STA. 12+00	縮尺 1/2500 8 8
西日本高速道路株式会社 関西支社		

平面図(1) S=1:2500

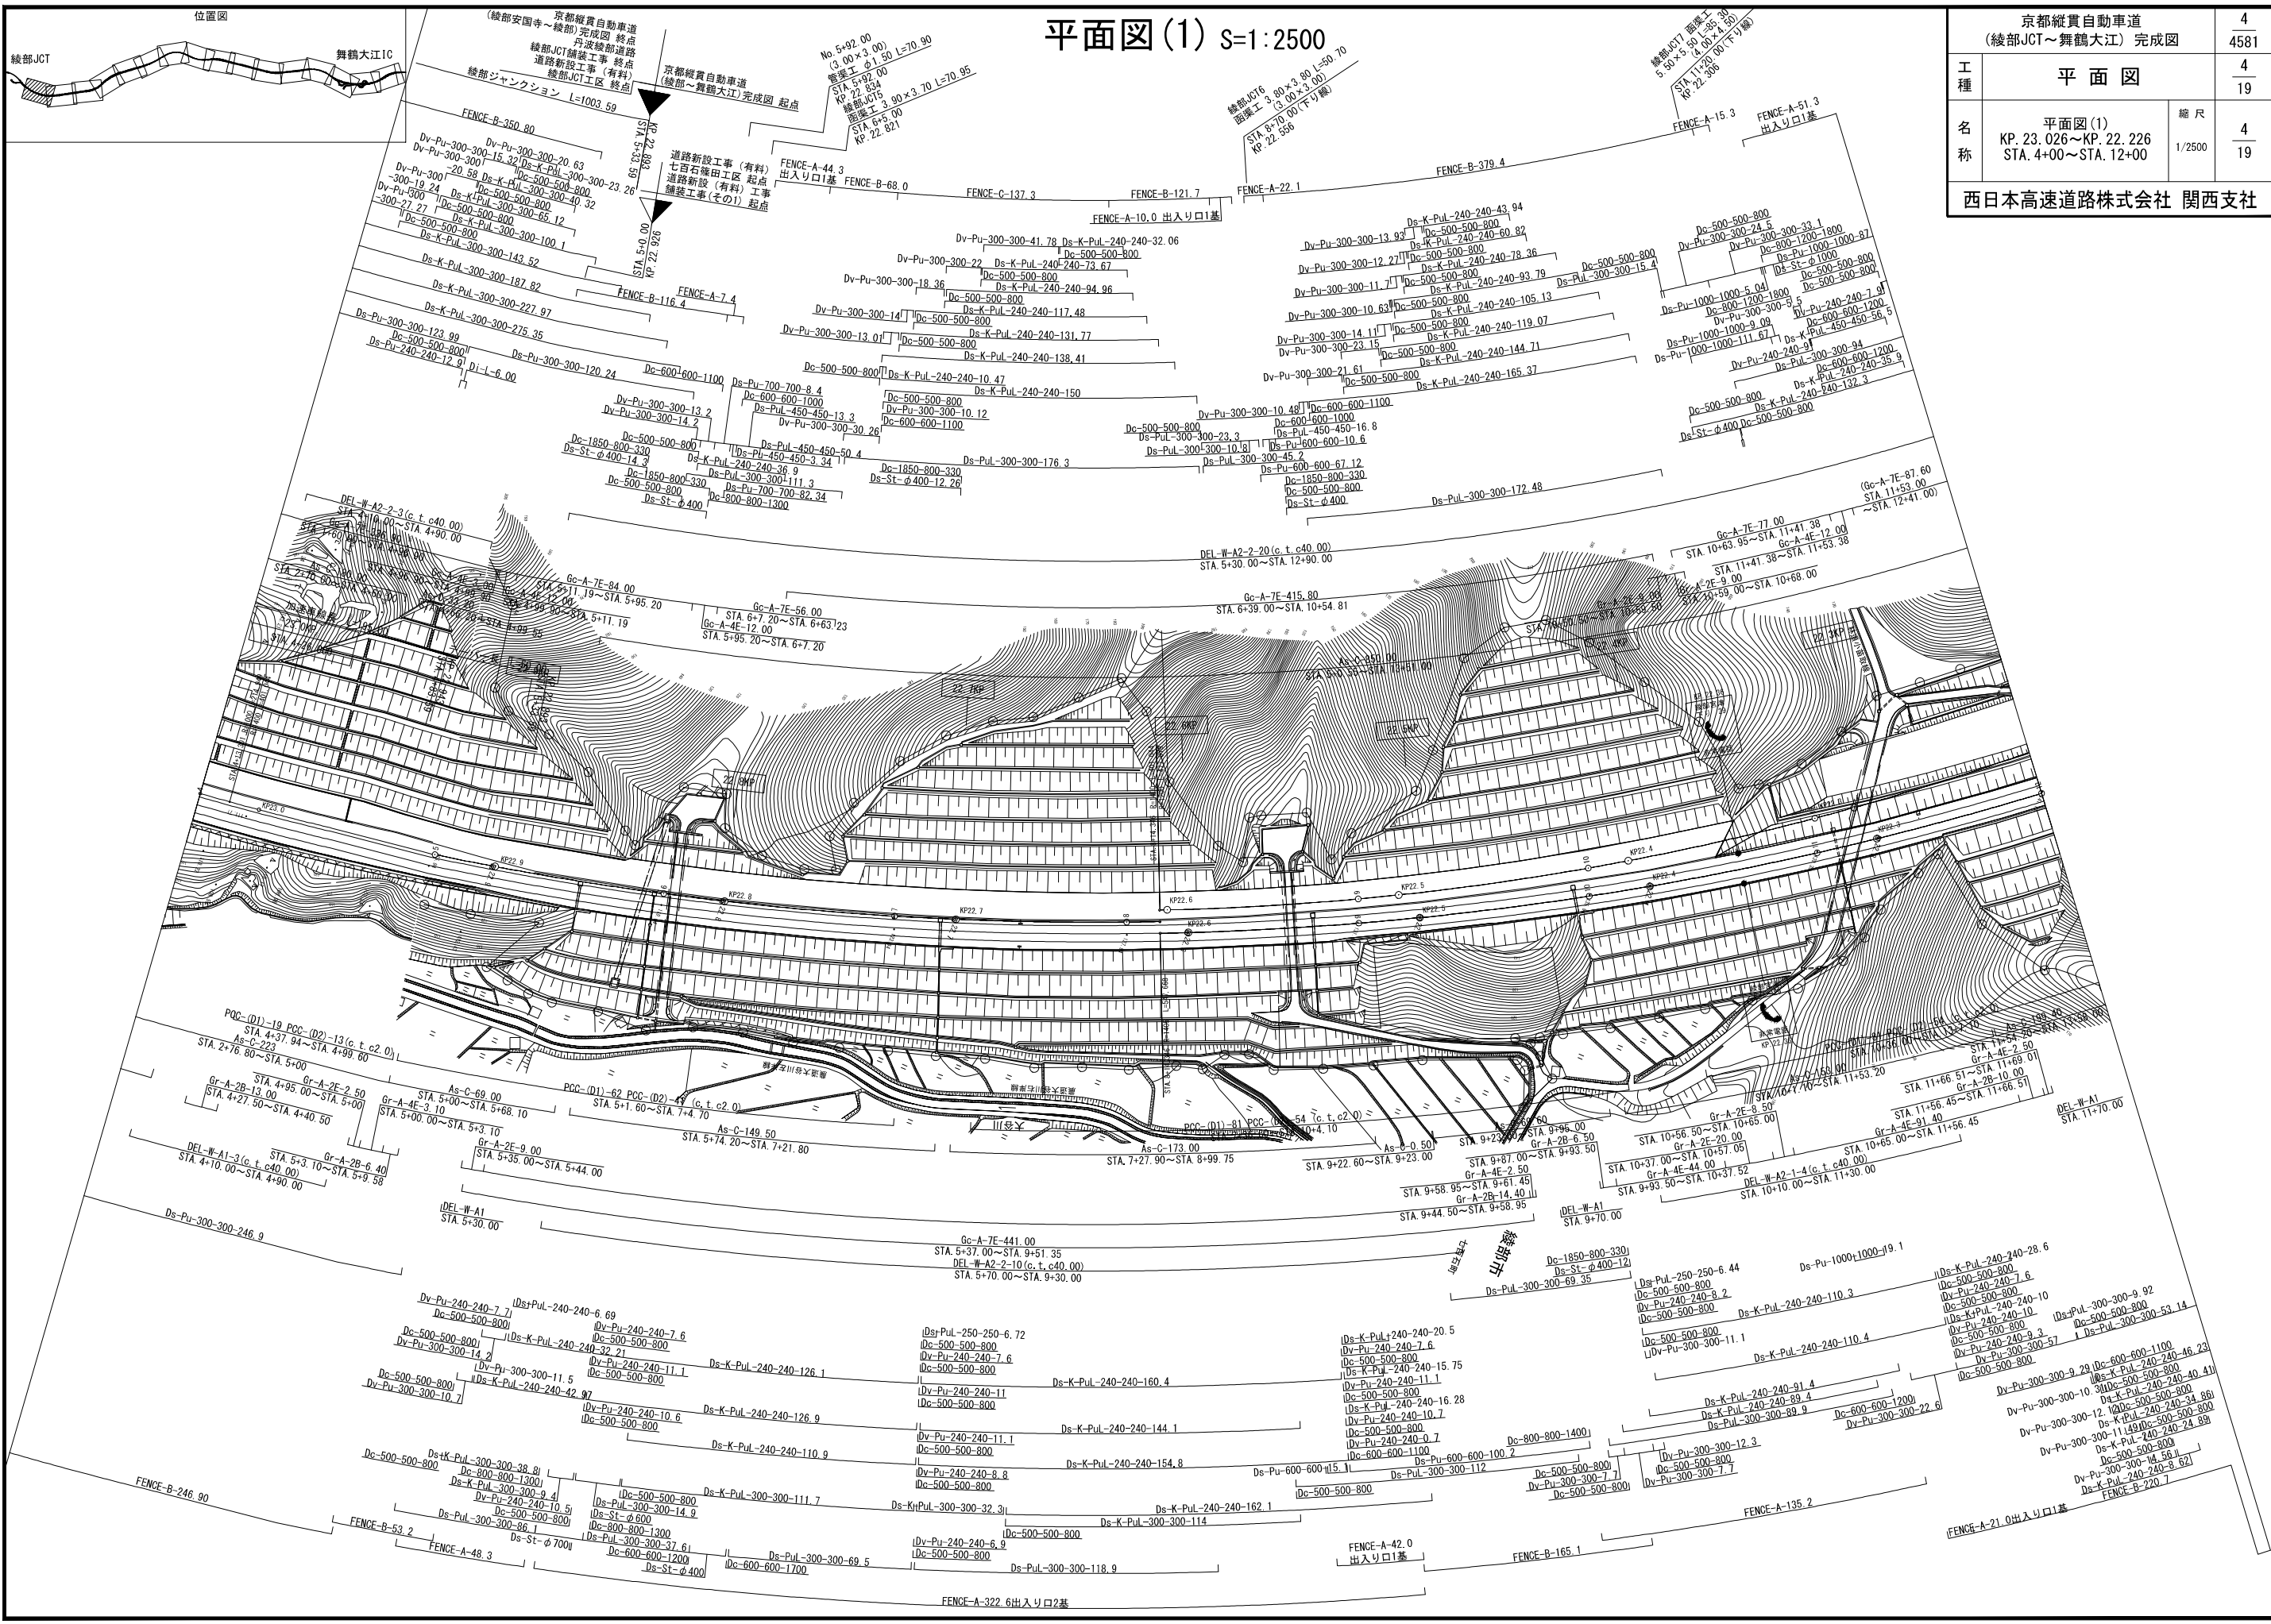


京都縦貫自動車道 (綾部JCT～舞鶴大江) 完成図		4 4581
工種	平面図	4 19
名称	平面図(1) KP. 23.026～KP. 22.226 STA. 4+00～STA. 12+00	縮尺 1/2500 4 19
西日本高速道路株式会社 関西支社		

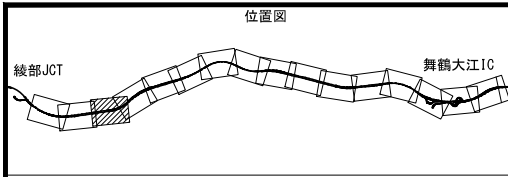


道路新設工事（有料）
別所第1工区 起点

平面図(3) S=1:2500

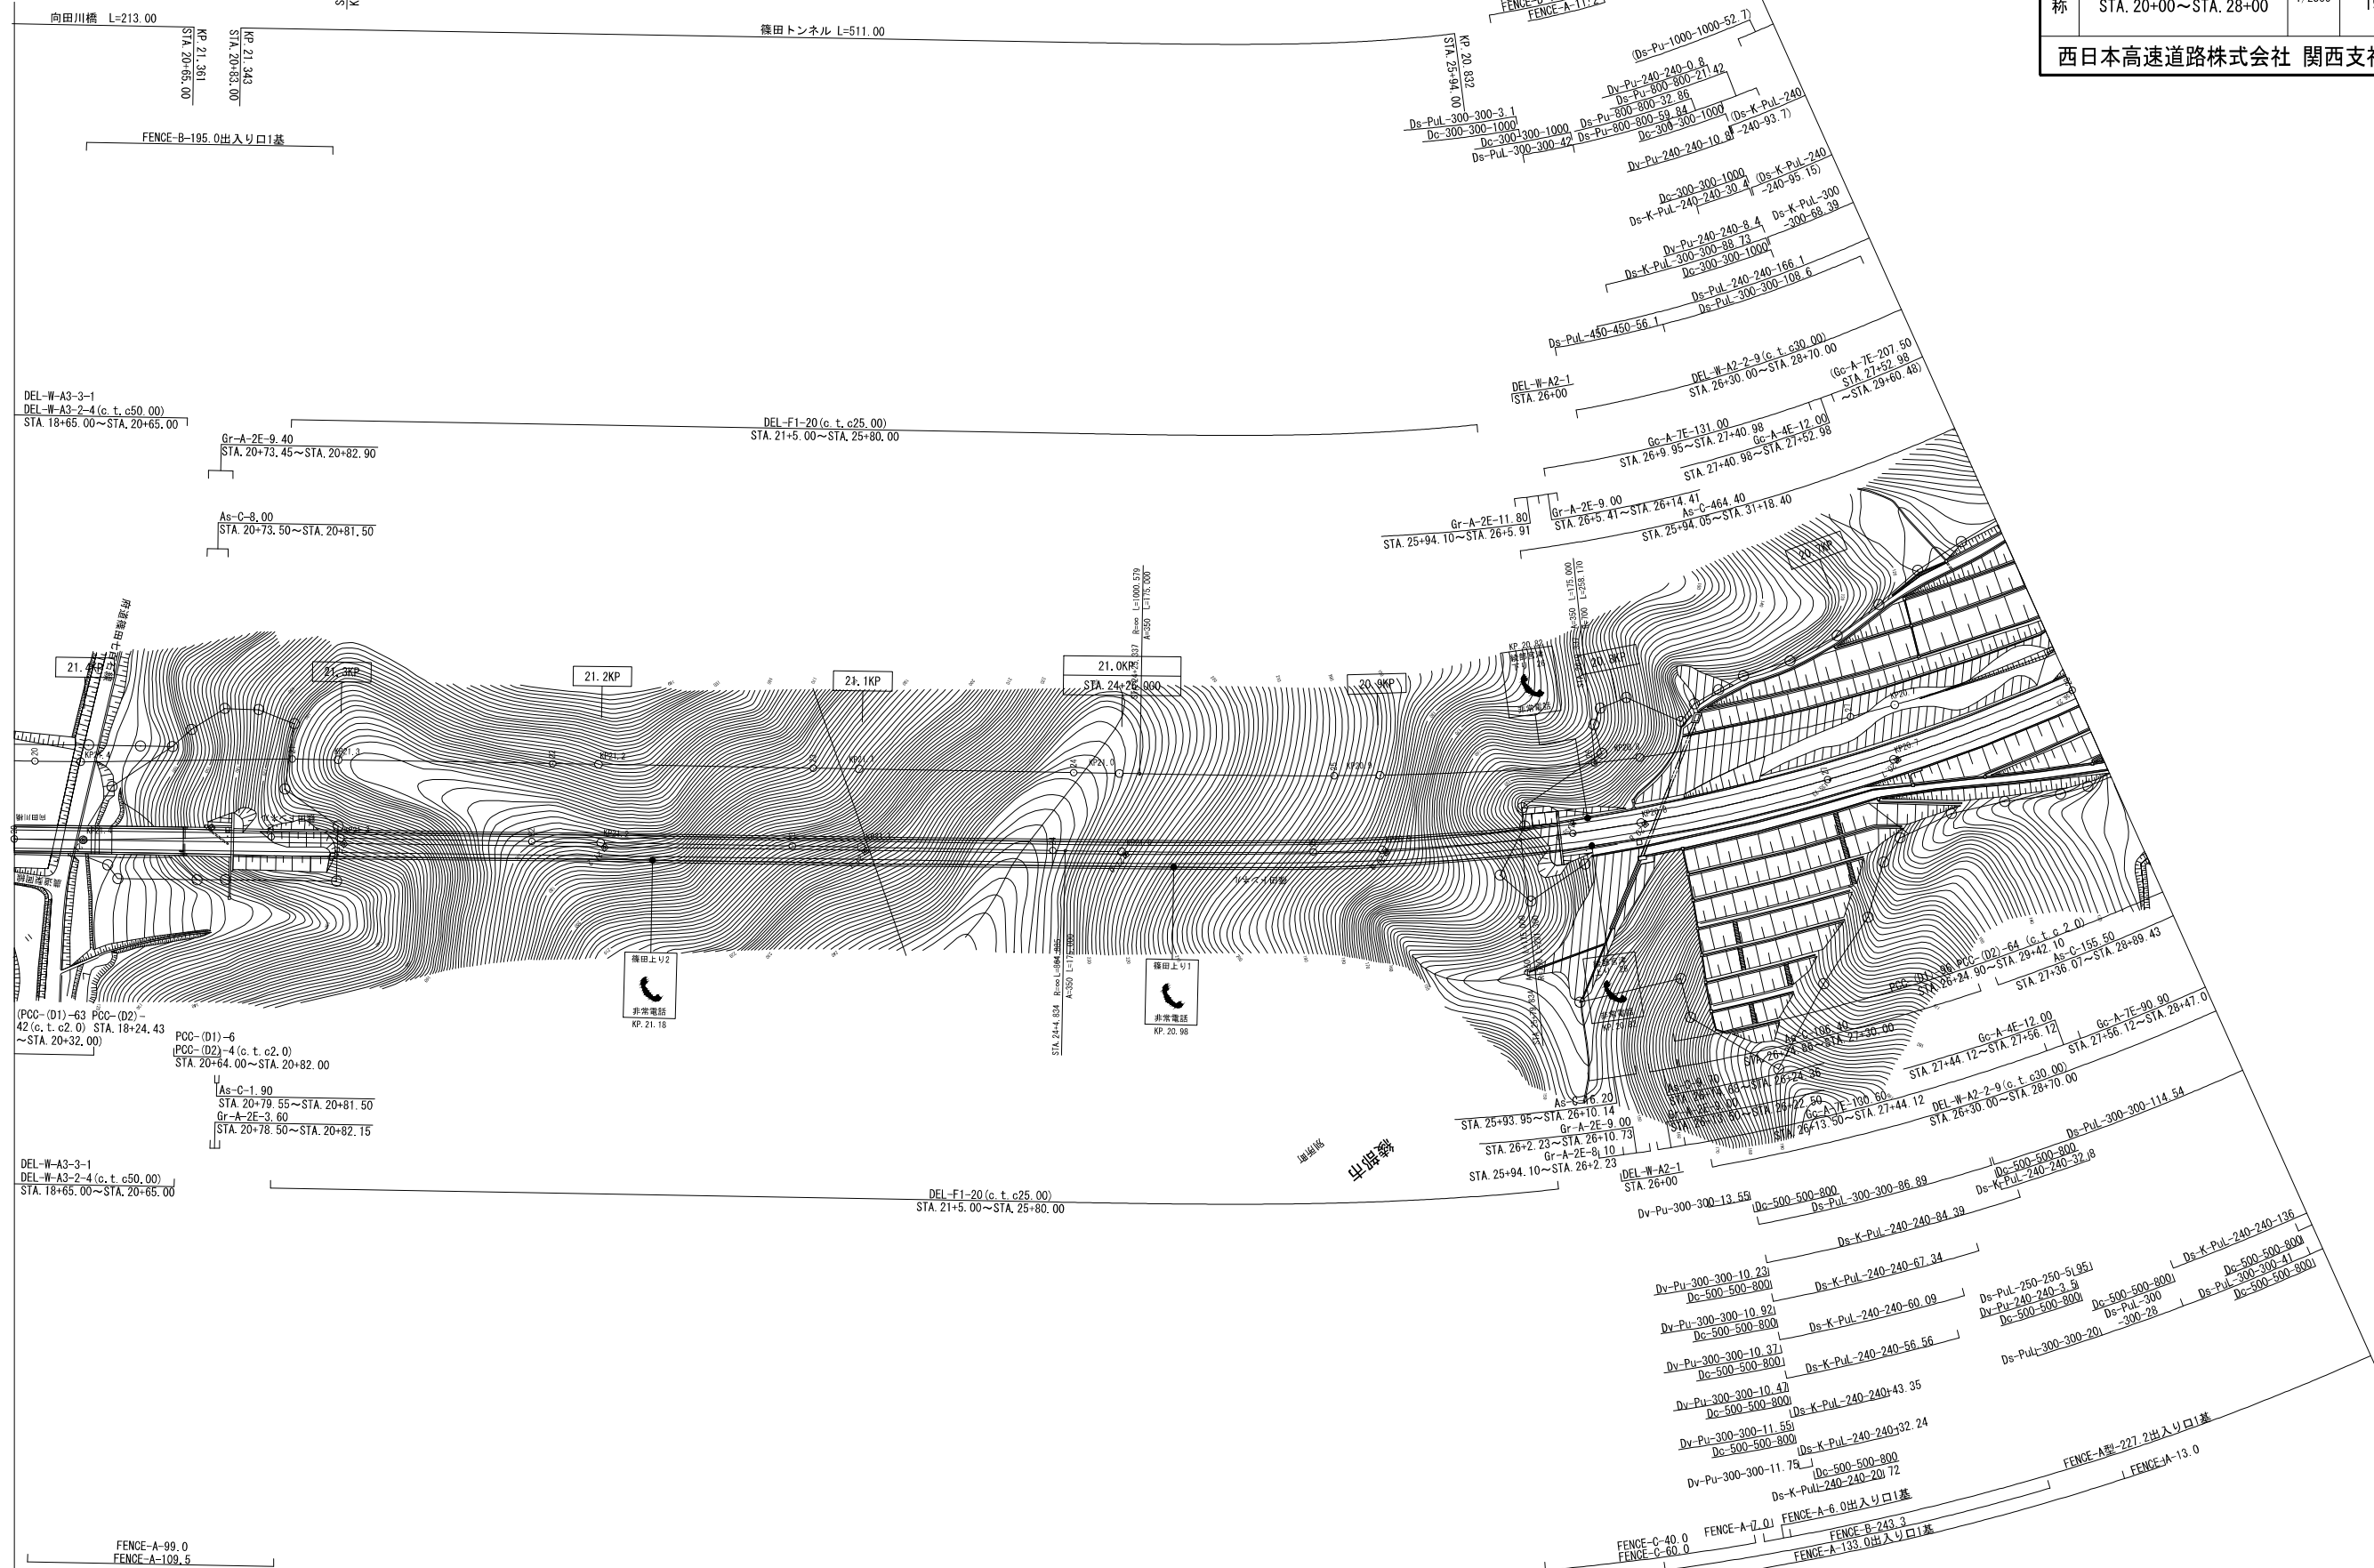



京都縦貫自動車道 (綾部JCT～舞鶴大江) 完成図		6 4581
工種	平面図	6 19
名称	平面図(3) KP. 41.426～KP. 20.626 STA. 20+00～STA. 28+00	縮尺 1/2500 6 19
西日本高速道路株式会社 関西支社		

平面図(4) S=1:2500

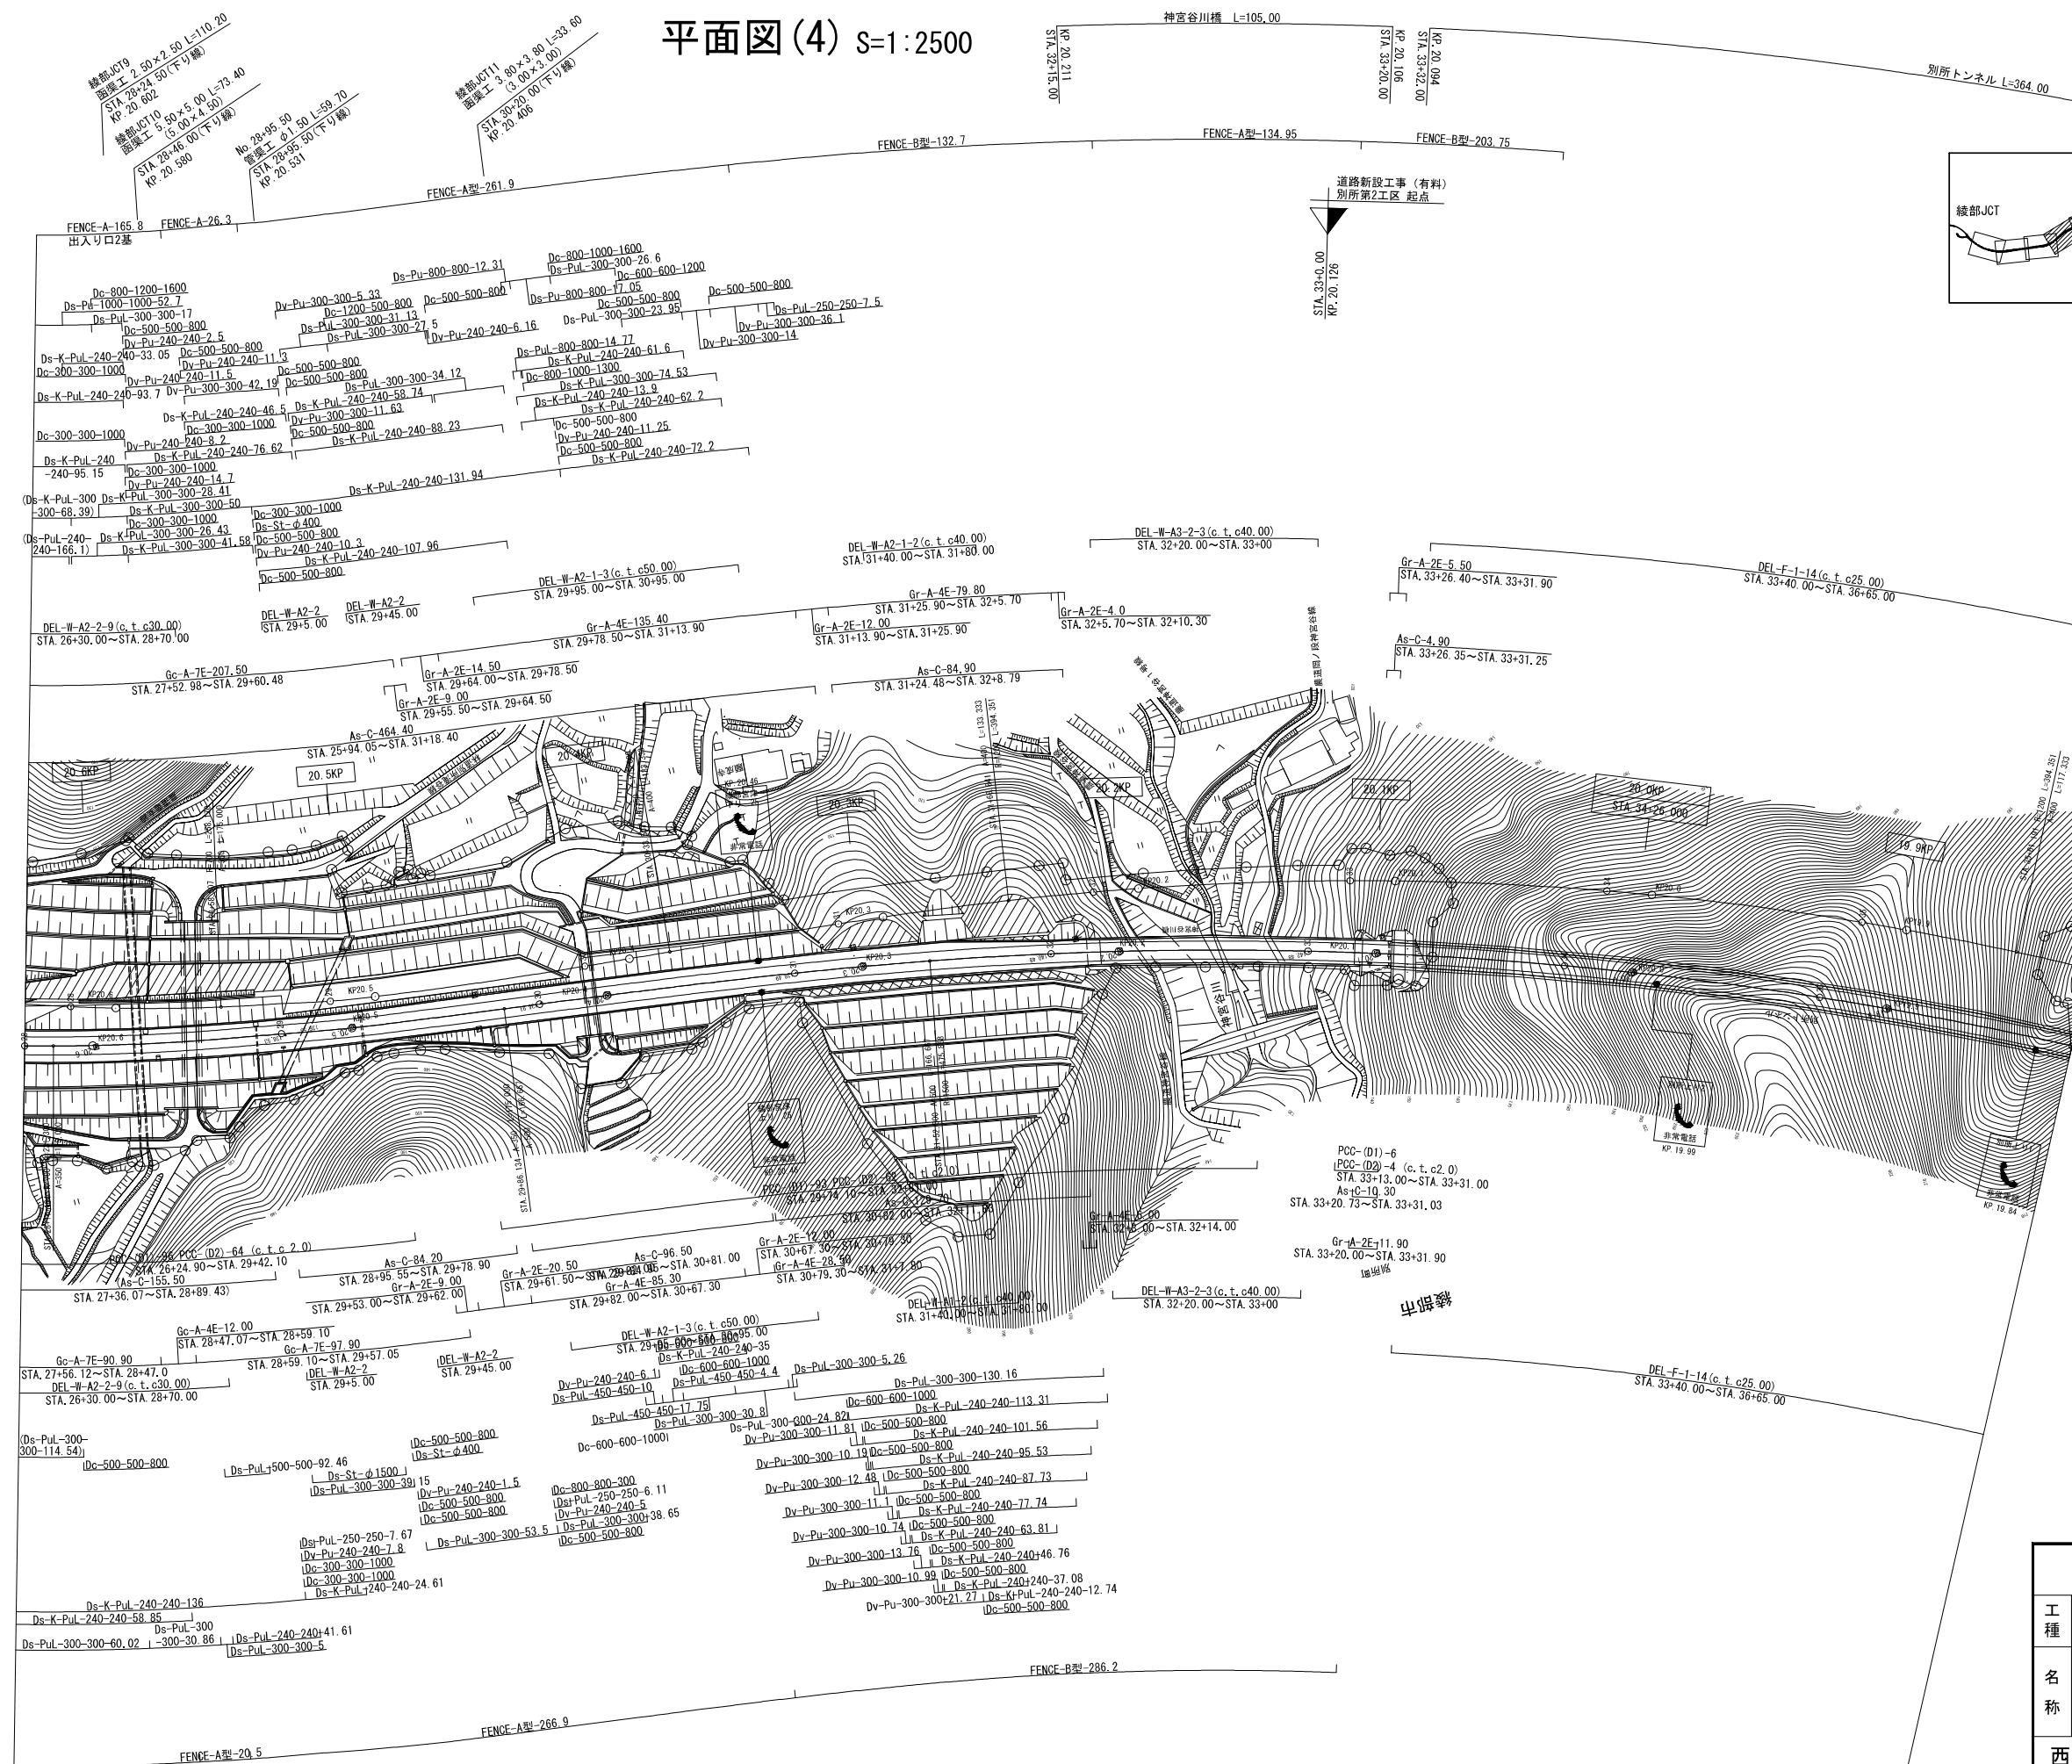

京都縦貫自動車道 (綾部JCT～舞鶴大江) 完成図		7 4581
工種	平面図	7 19
名称	平面図(4) KP. 60. 626～KP. 19. 826 STA. 28+00～STA. 36+00	縮尺 1/2500 7 19
西日本高速道路株式会社 関西支社		


平面図(5) S=1:2500

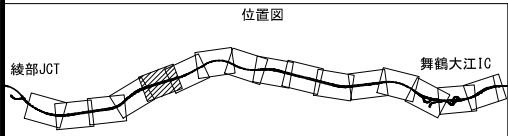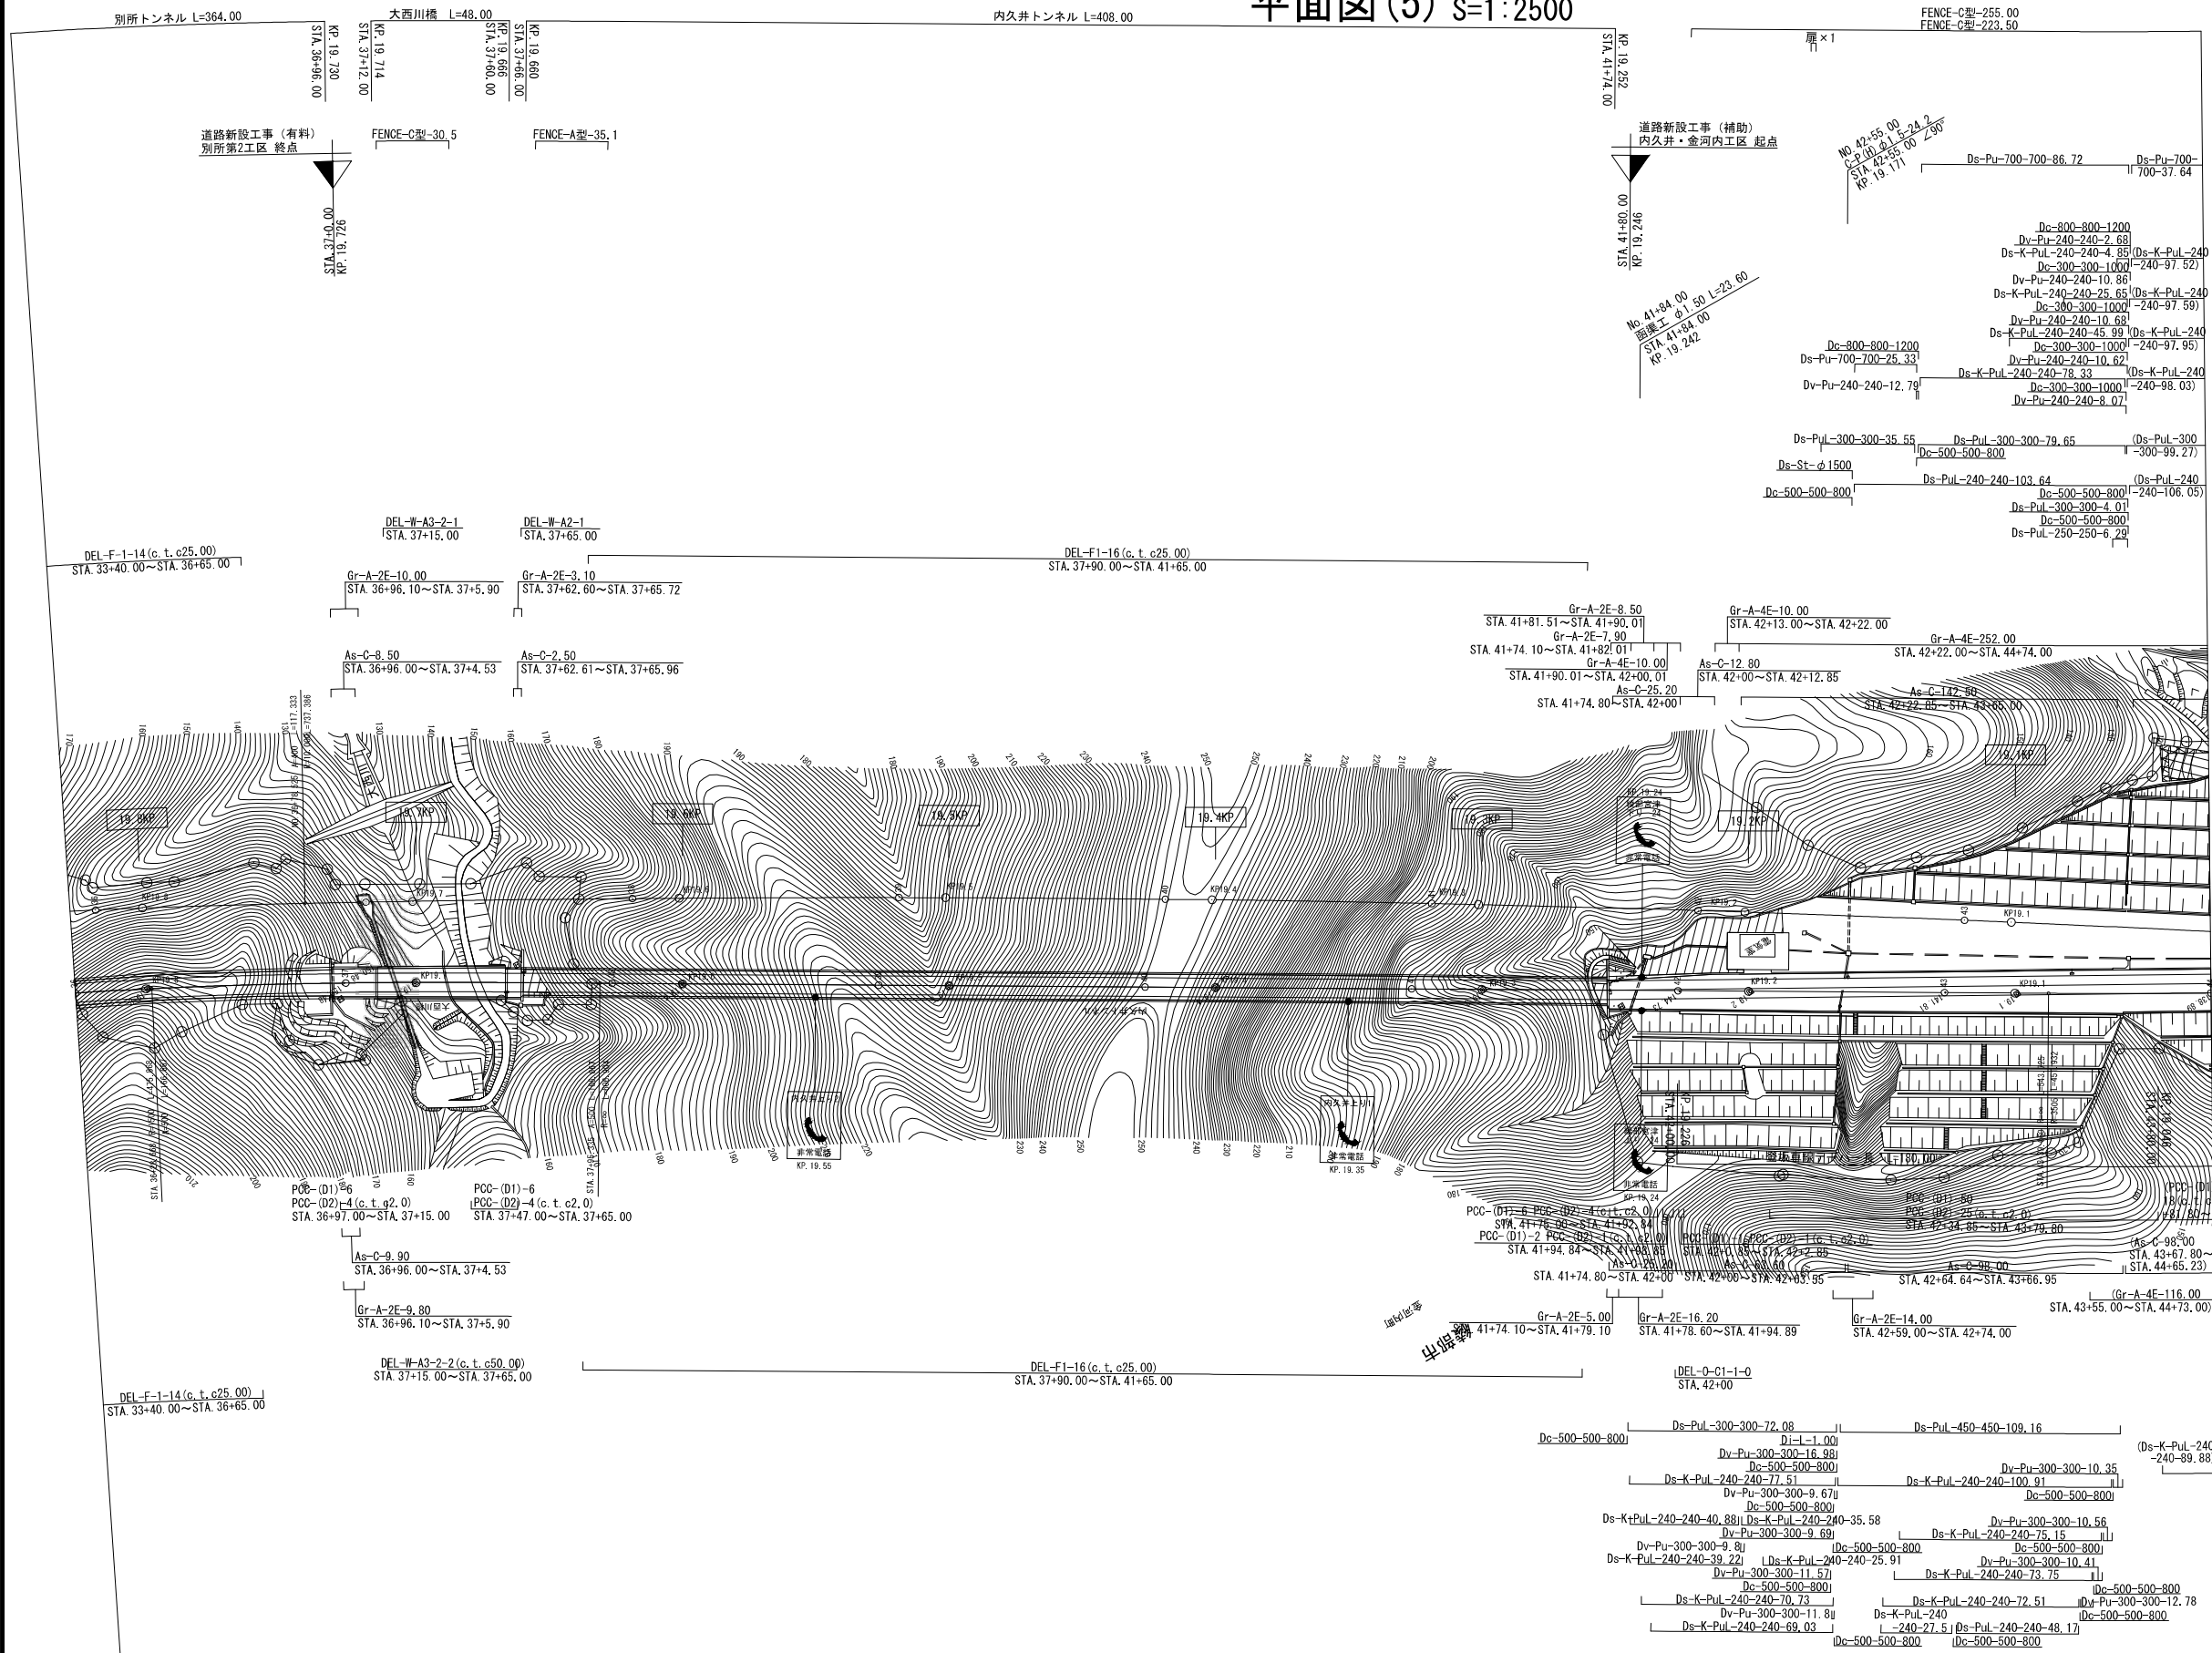



京都縦貫自動車道 (綾部JCT～舞鶴大江) 完成図		8 4581
工種	平面図	8 19
名称	平面図(5) KP. 79.826～KP. 19.026 STA. 36+00～STA. 44+00	縮尺 1/2500 8 19
西日本高速道路株式会社 関西支社		

平面図(6) s=1:2500

工種	平面図	9 19
名称	平面図(6) KP. 19.026～KP. 18.218 STA. 44+00～STA. 52+00	縮尺 1/2500 9 19
西日本高速道路株式会社 関西支社		

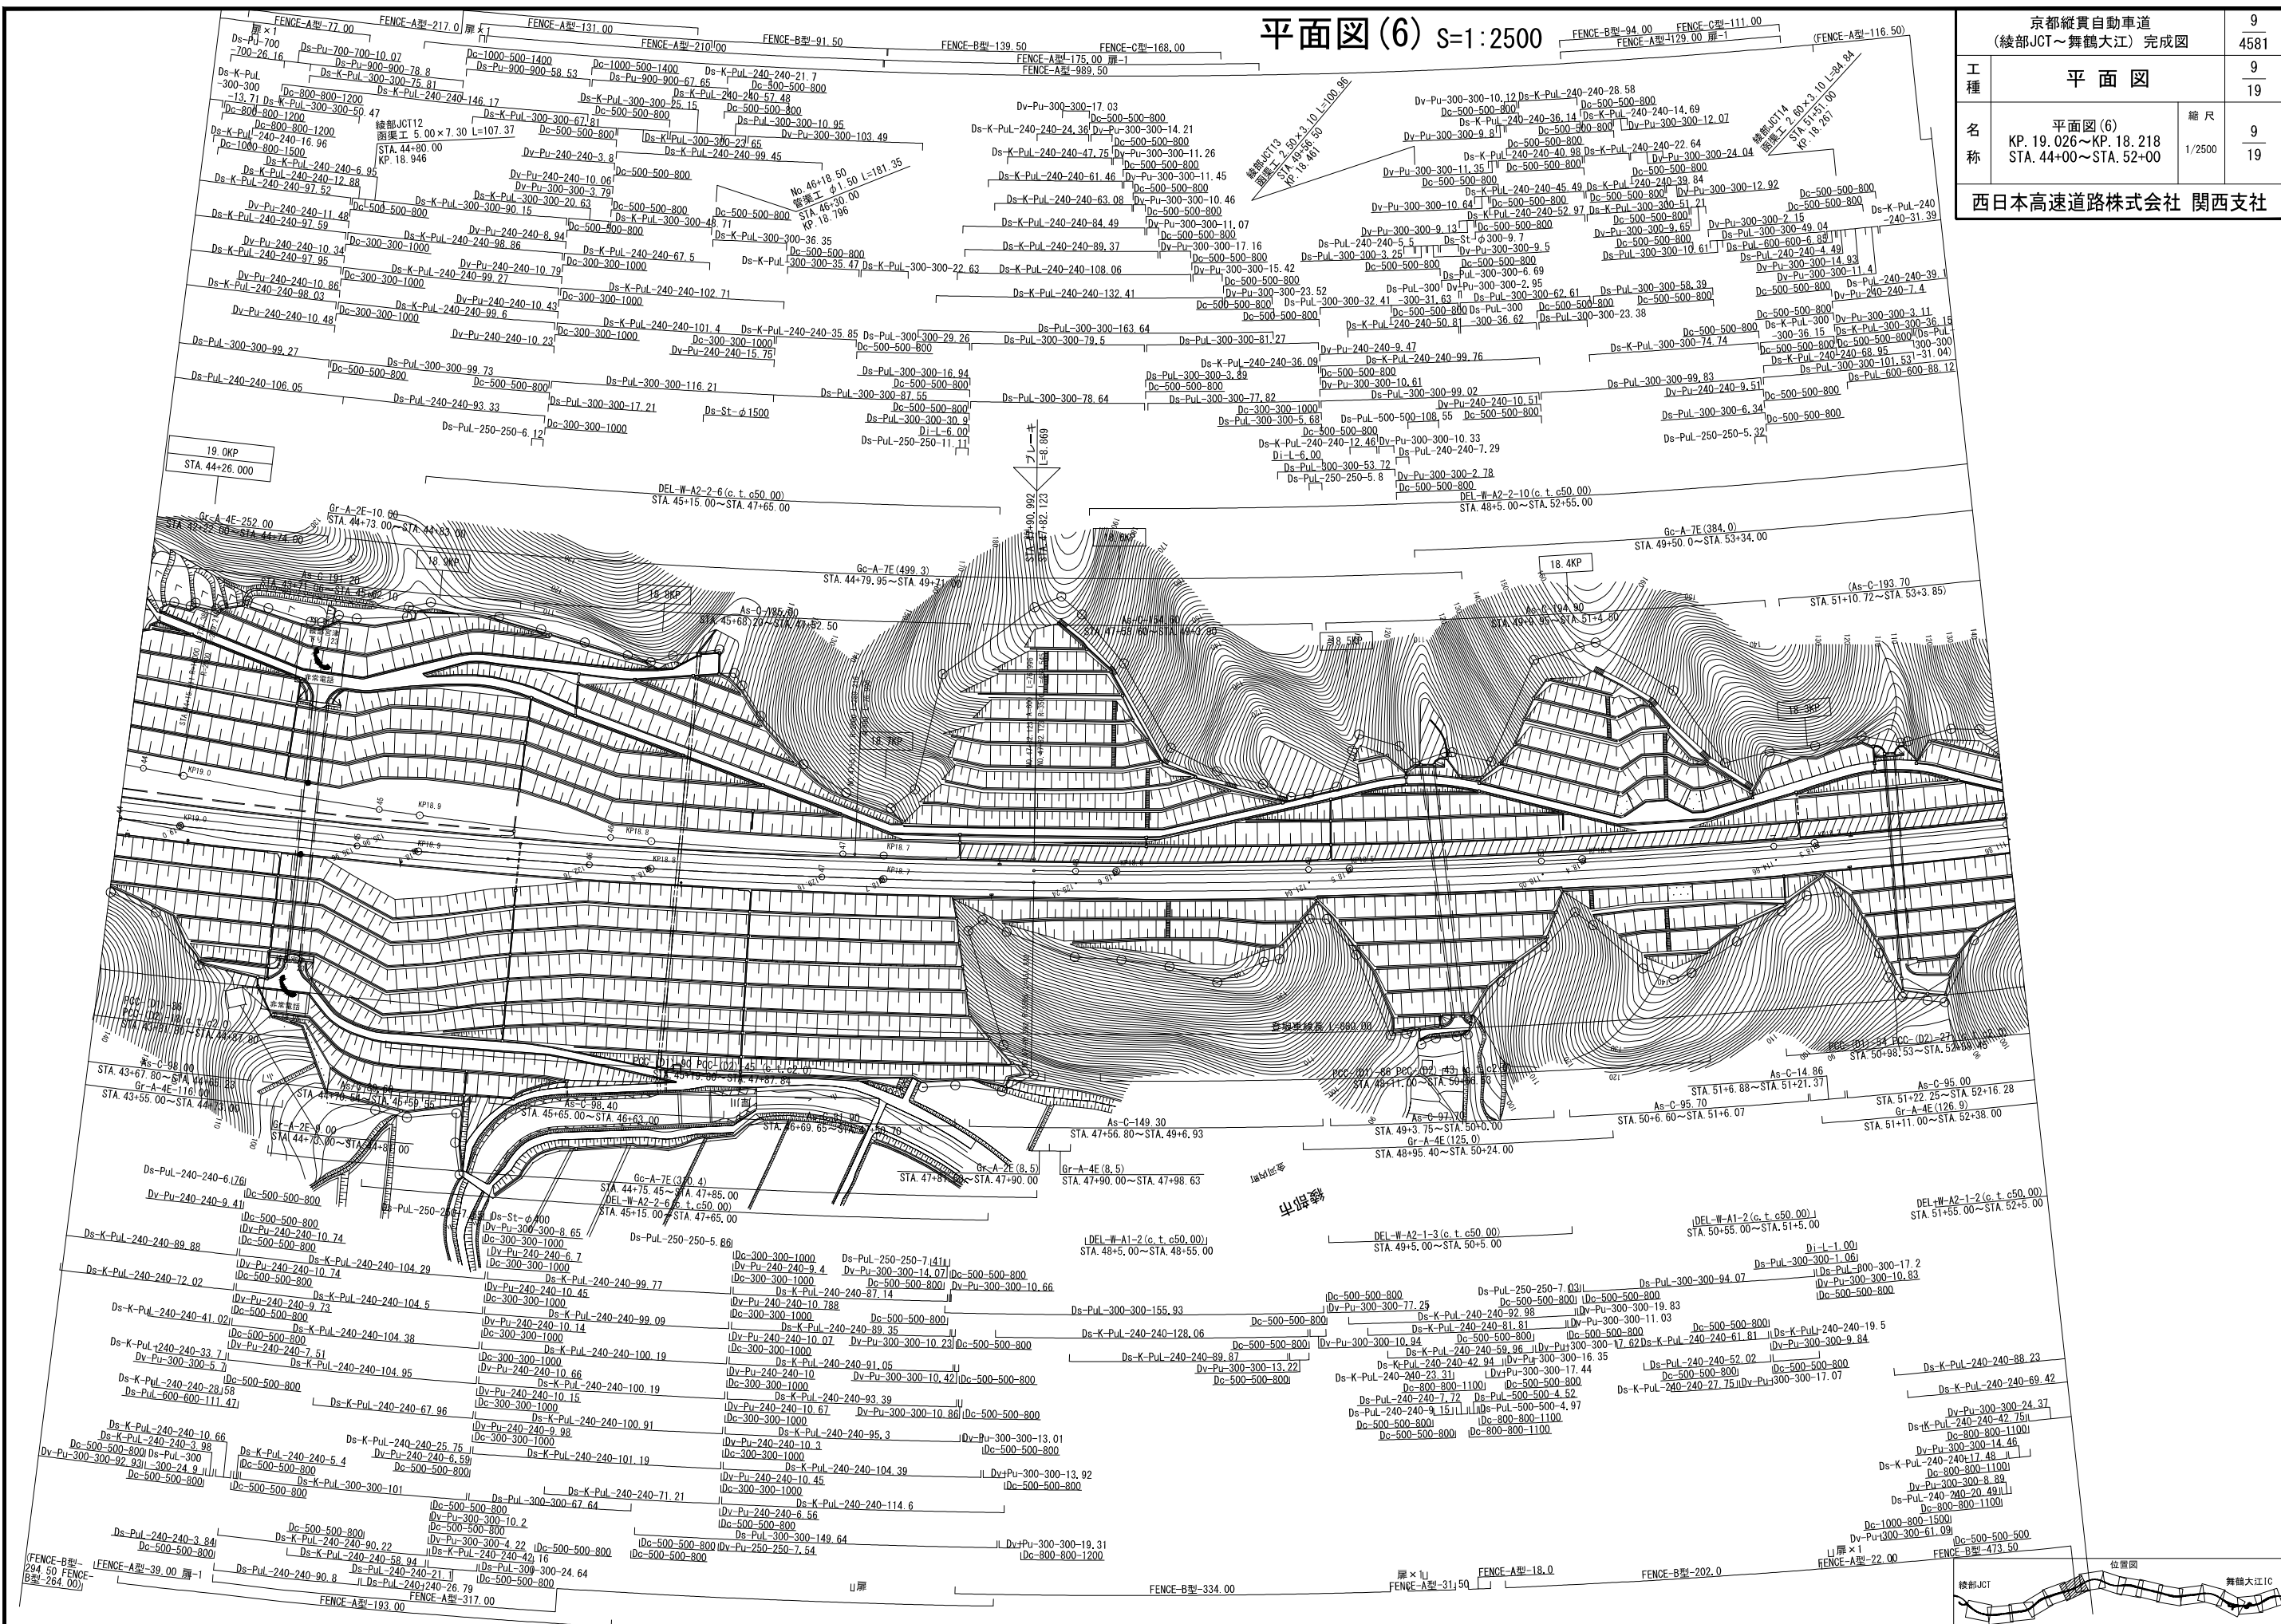


平面图 (7) S=1:2500

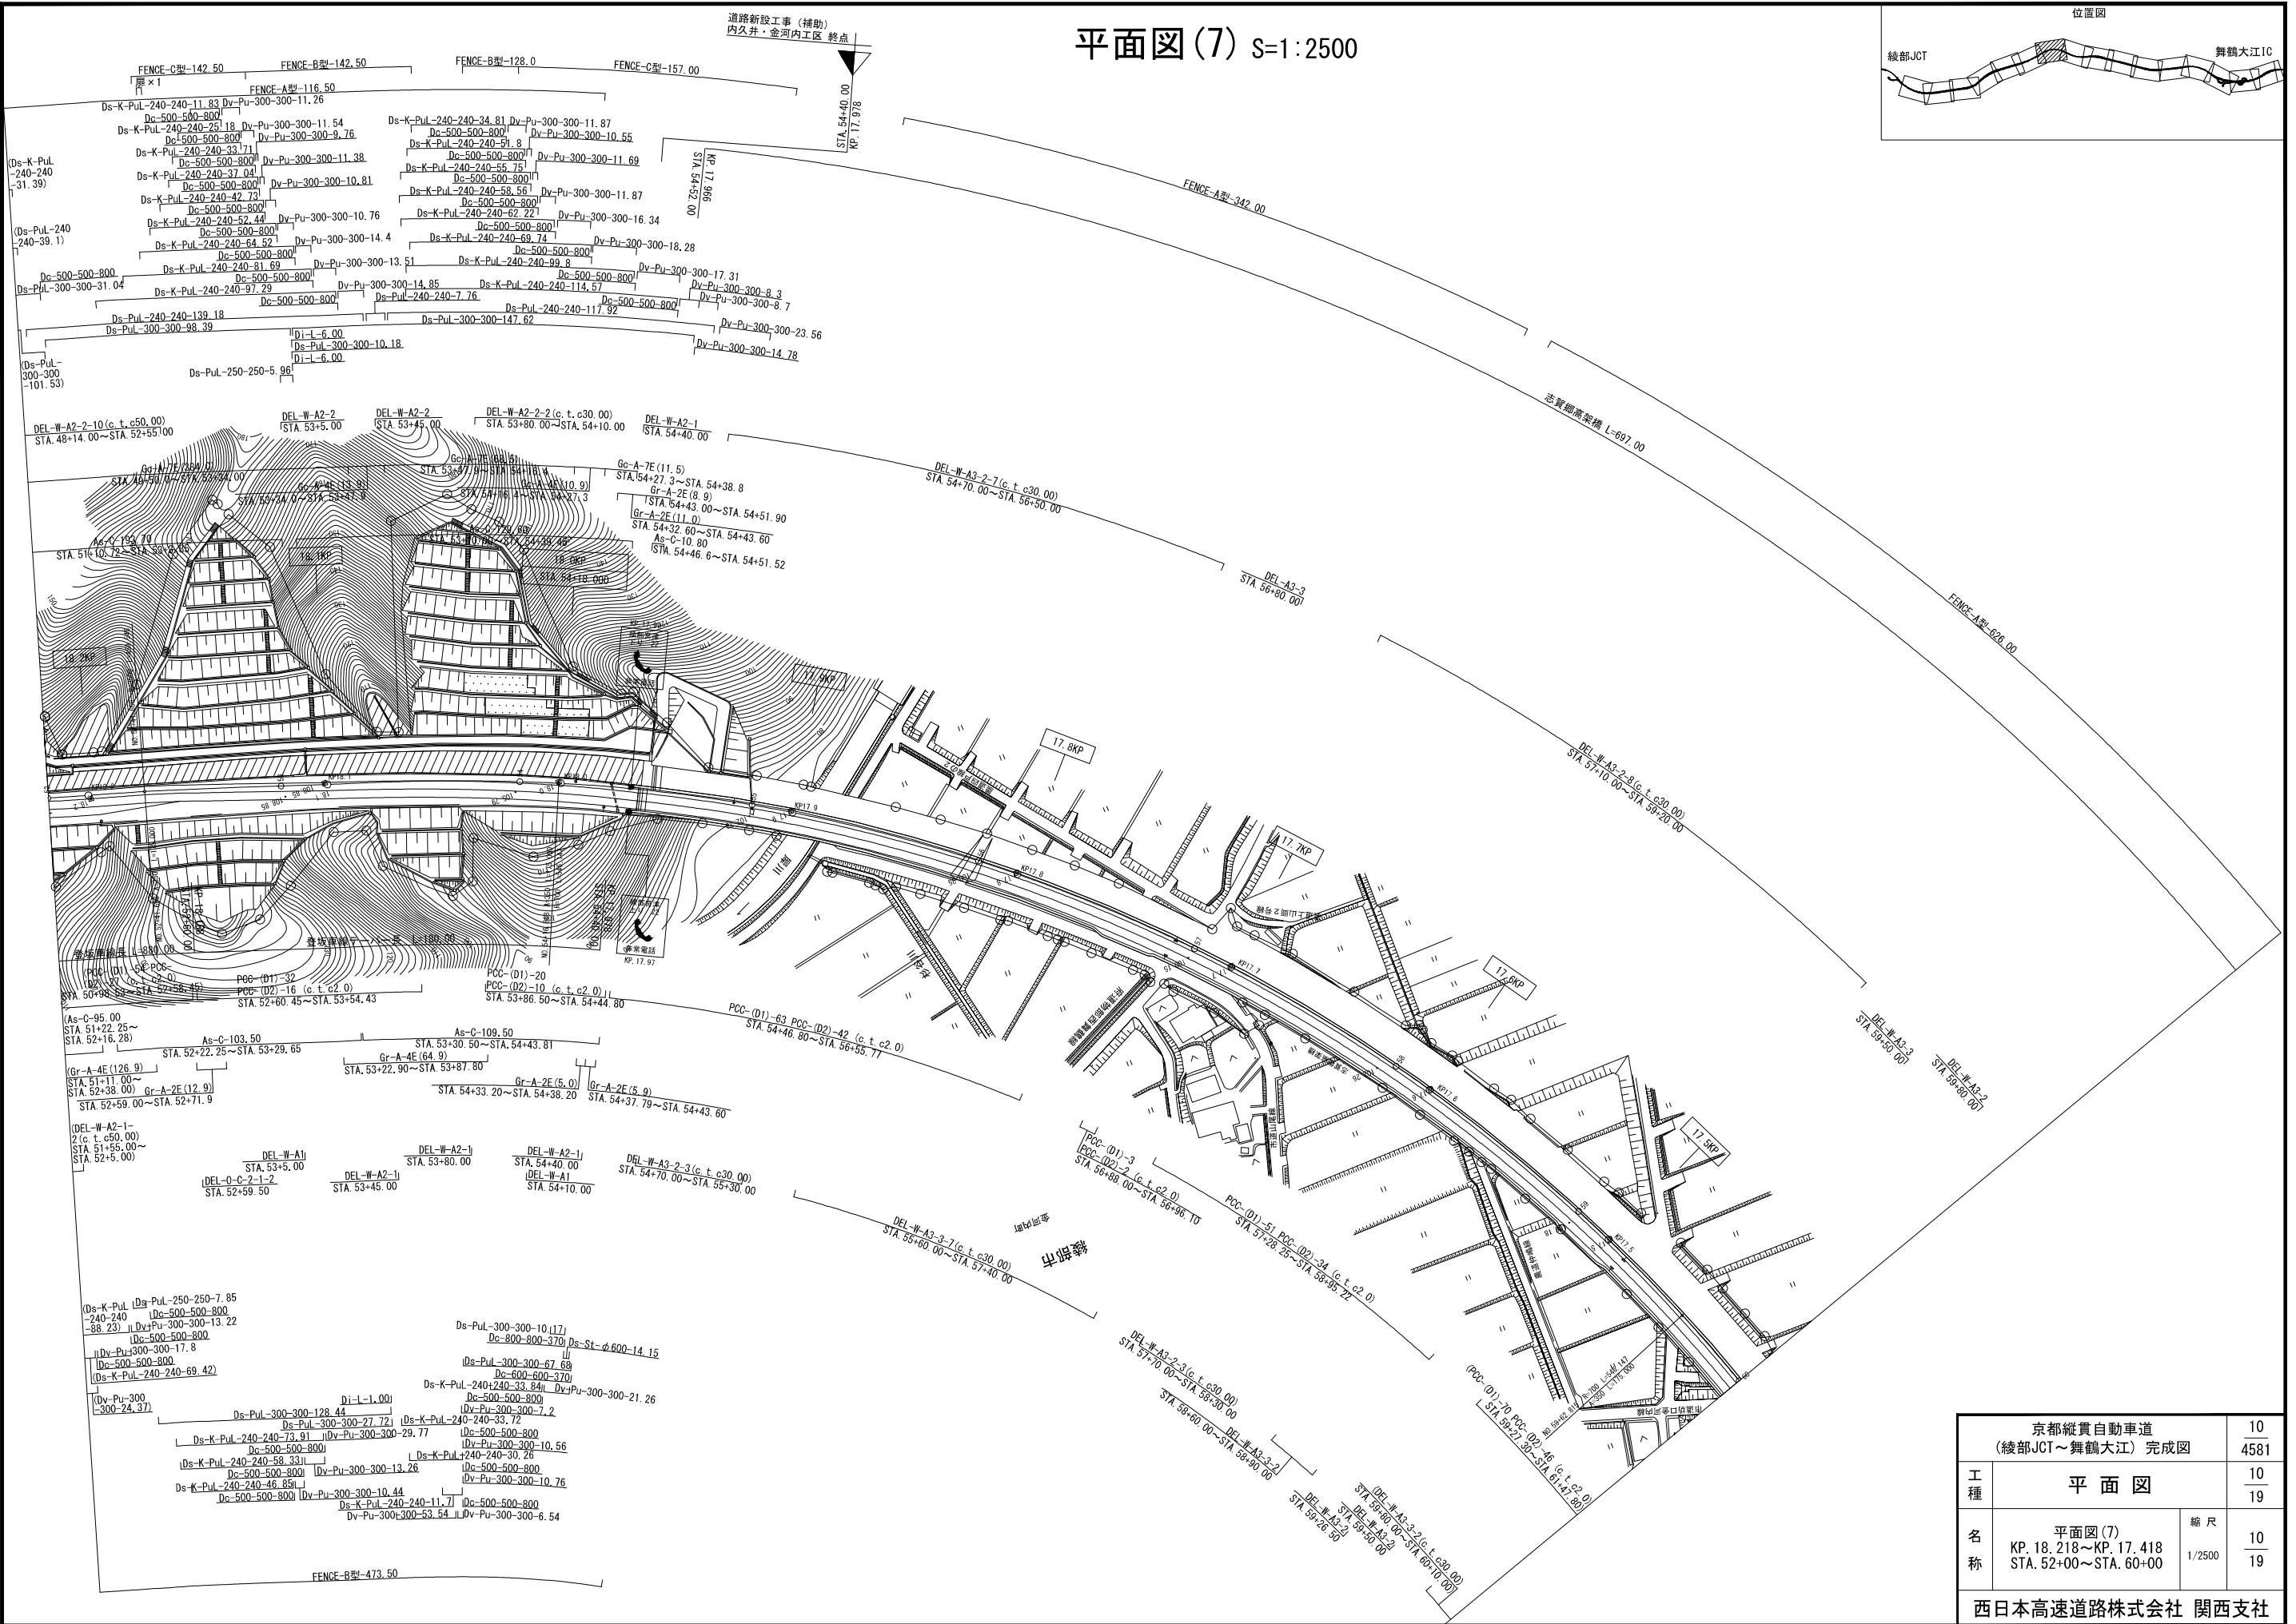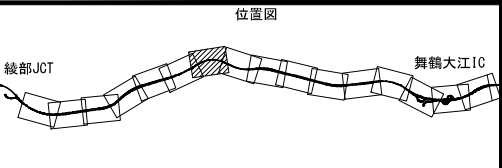



京都縦貫自動車道 (綾部JCT～舞鶴大江) 完成図			10 4581
工種	平面図		10 19
名称	平面図(7) KP. 18. 218～KP. 17. 418 STA. 52+00～STA. 60+00	縮尺 1/2500	10 19
西日本高速道路株式会社 關西支社			

平面図(8) S=1:2500

京都縦貫自動車道 (綾部JCT～舞鶴大江) 完成図		11 4581
工種	平面図	11 19
名称	平面図(8) KP. 17.418～KP. 16.618 STA. 60+00～STA. 68+00	縮尺 1/2500 11 19
西日本高速道路株式会社 関西支社		


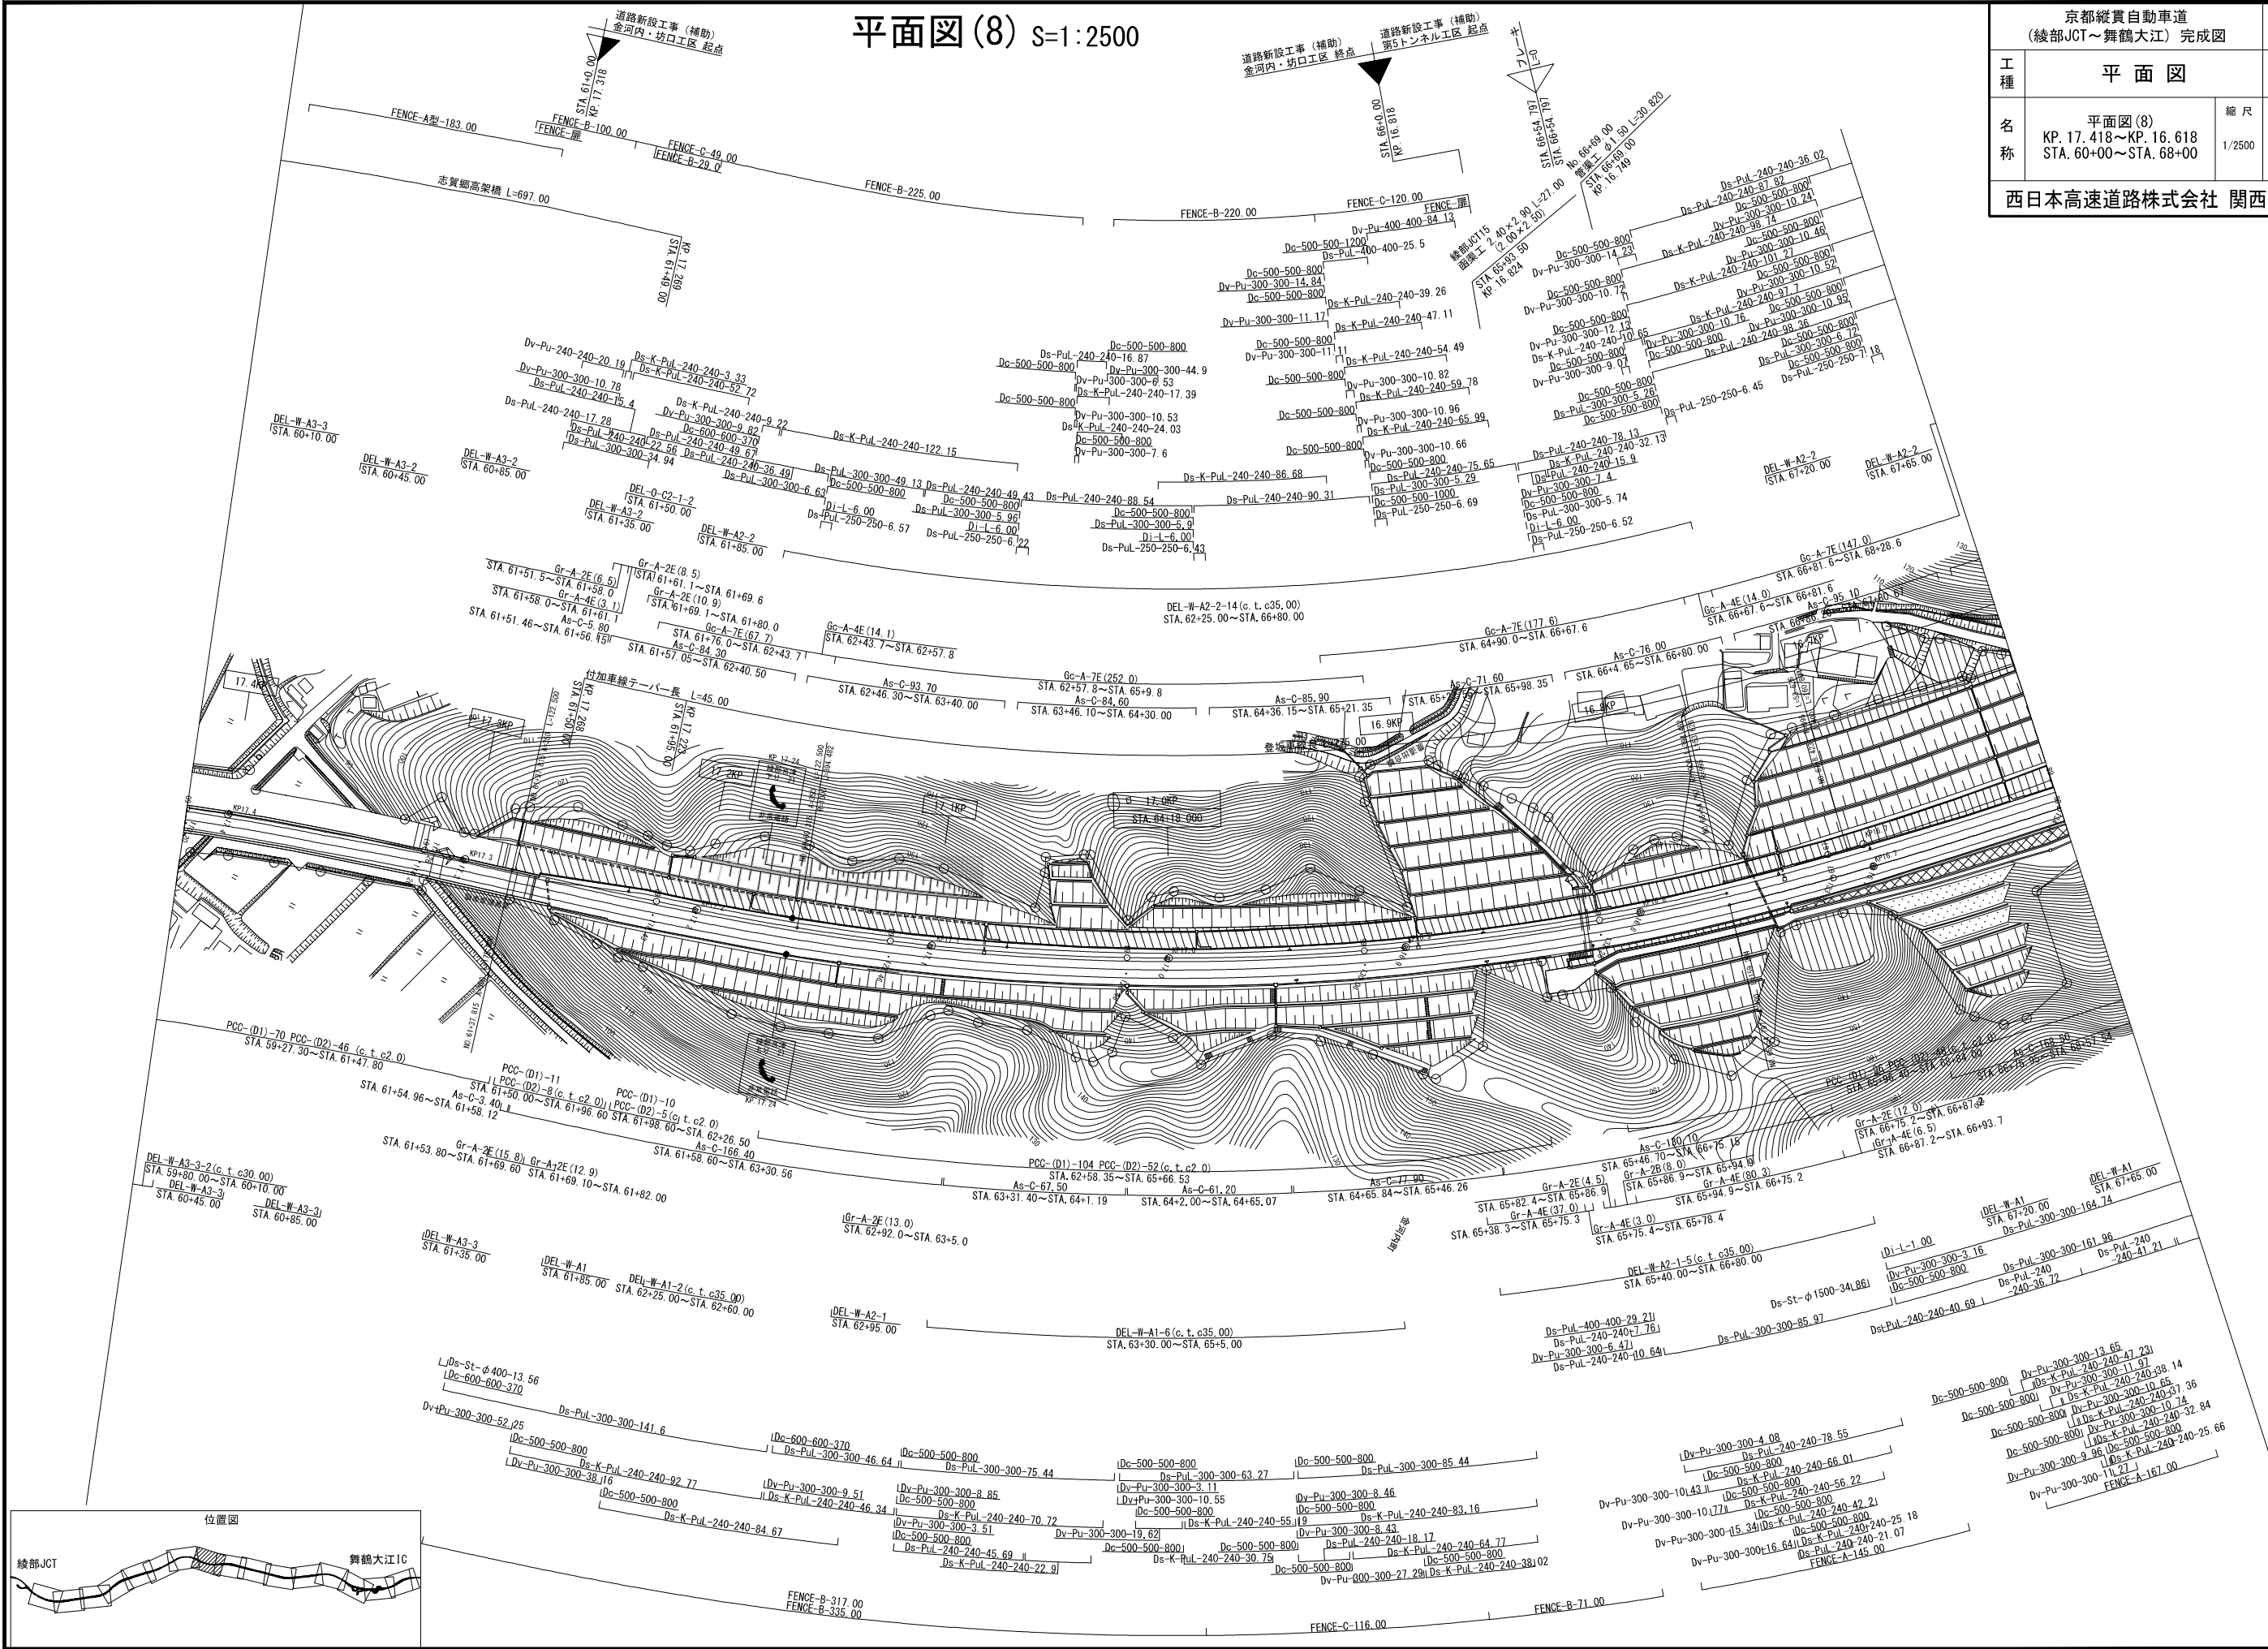


平面图 (9) S=1:2500

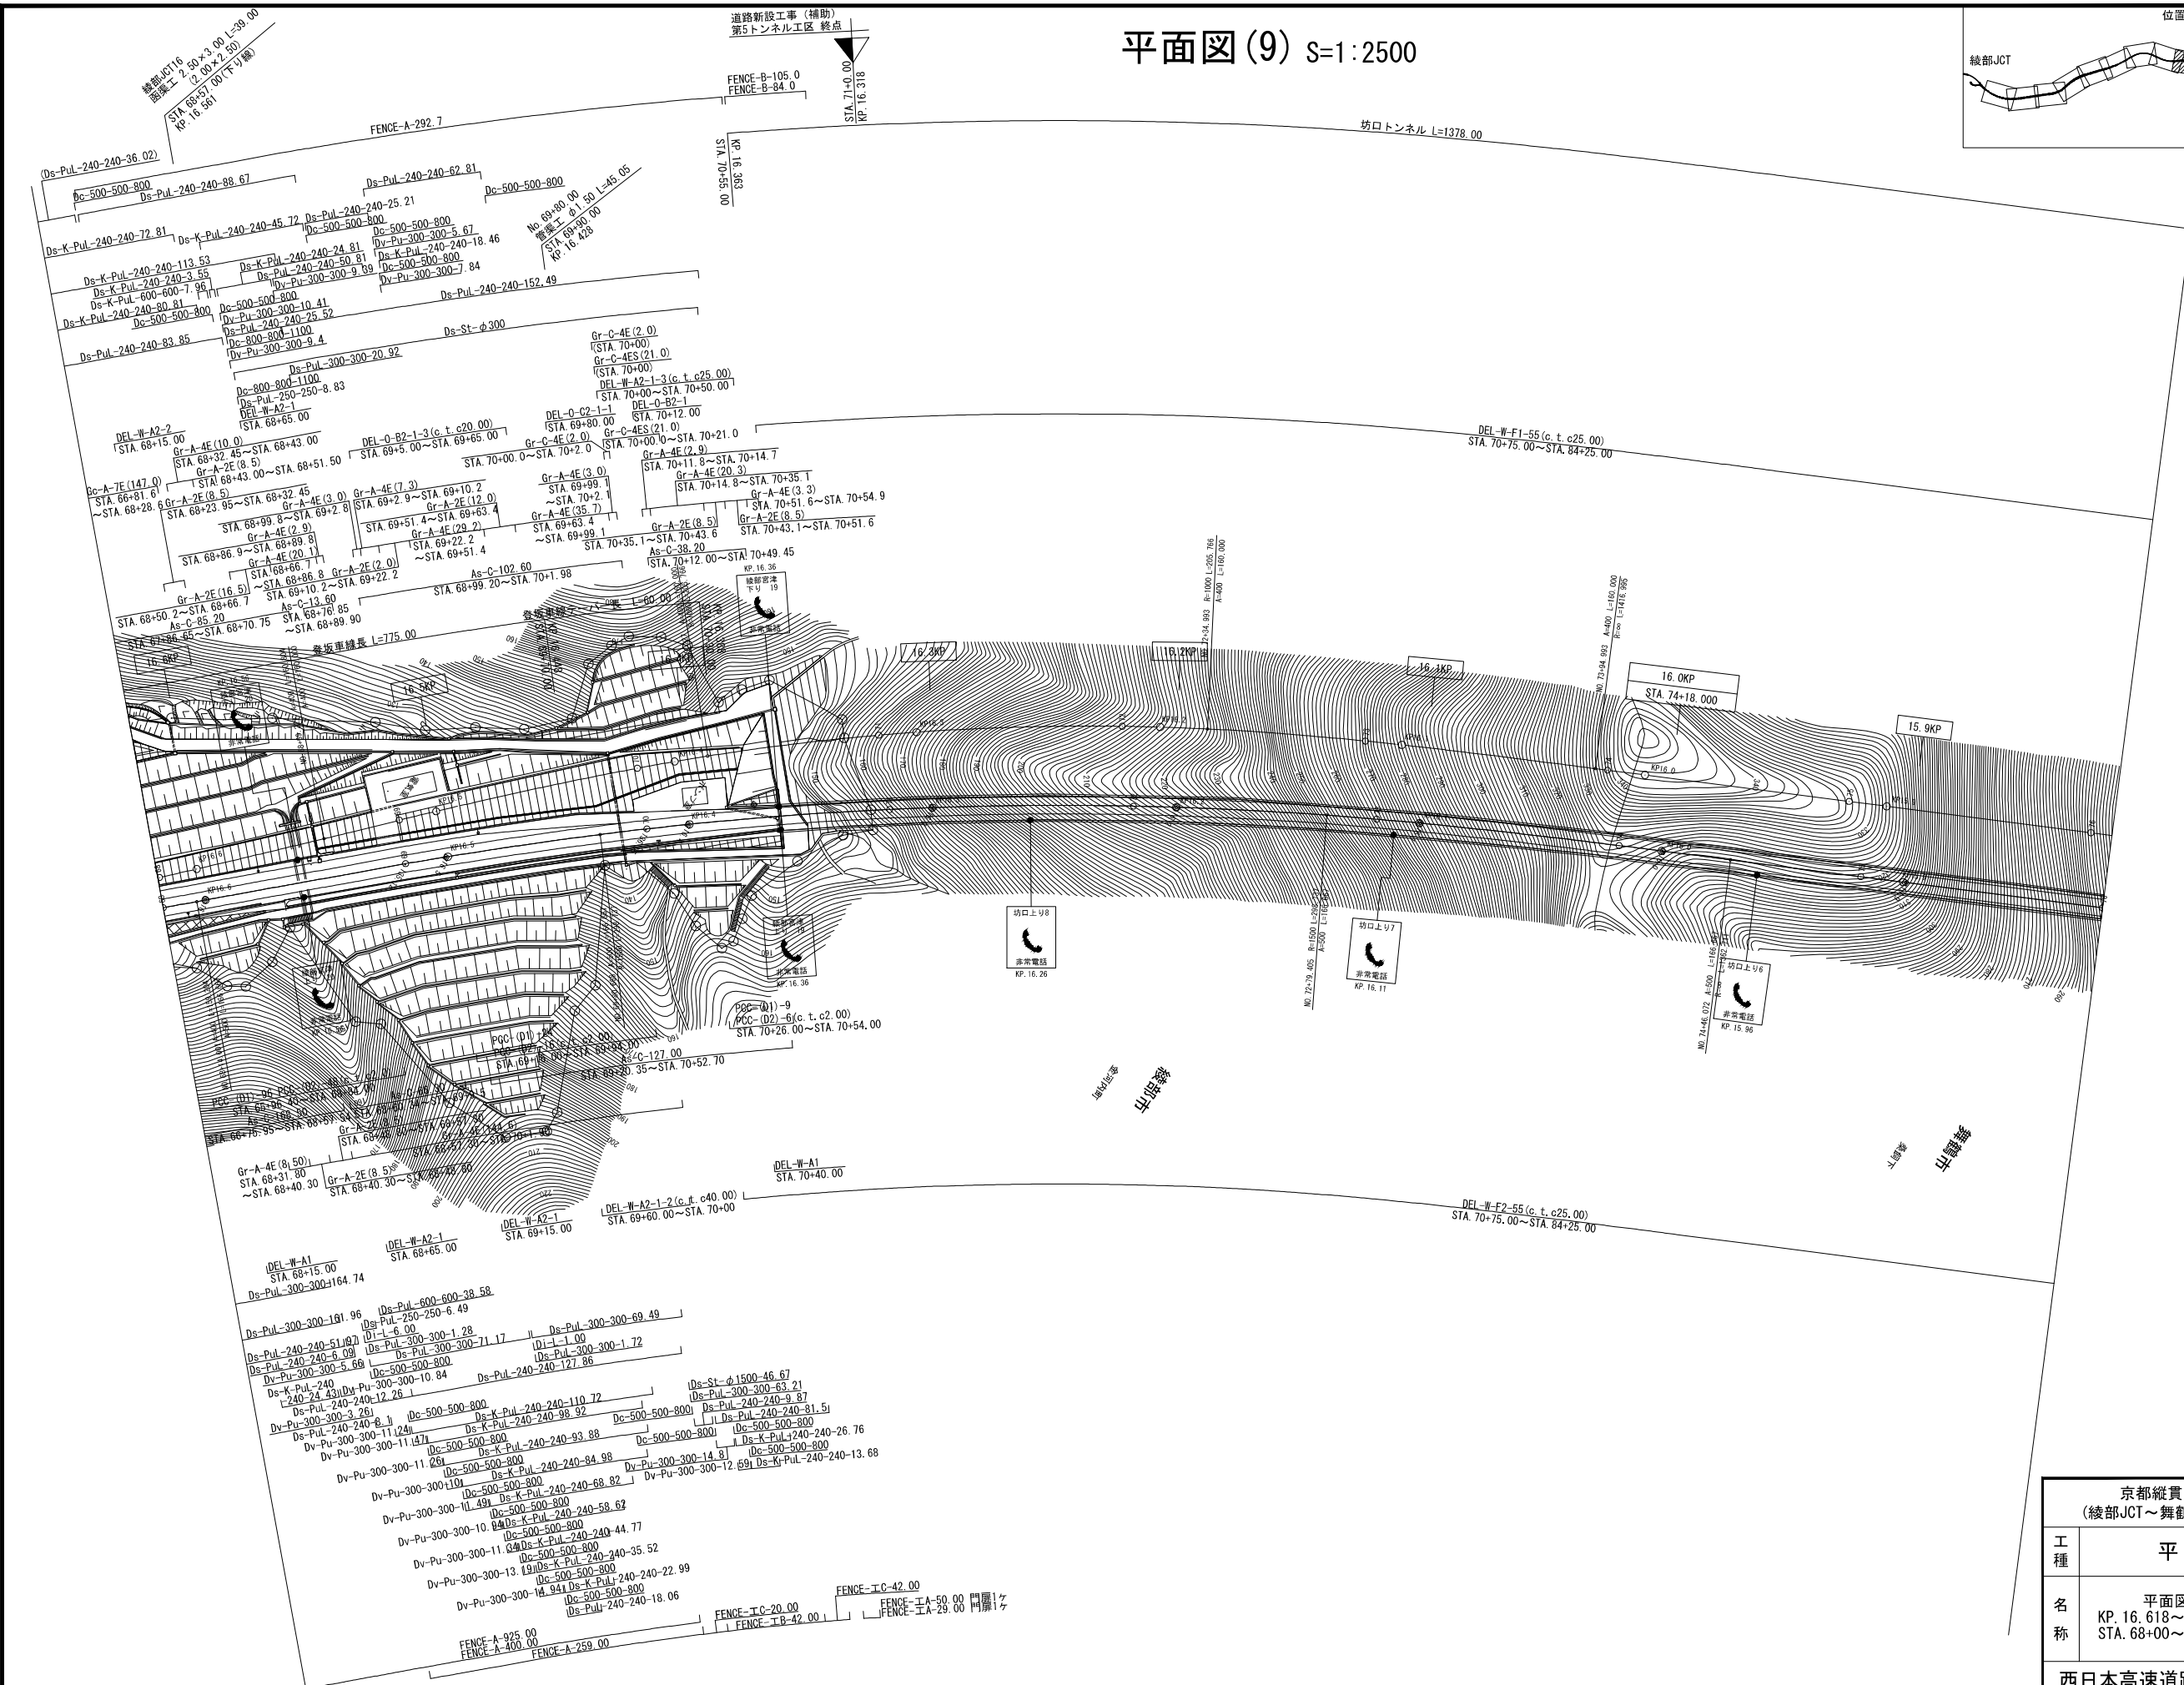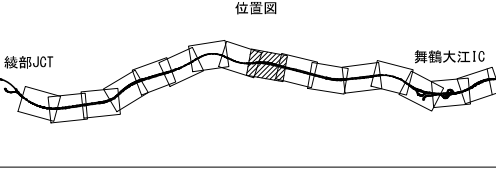


京都縦貫自動車道 (綾部JCT～舞鶴大江) 完成図		12 4581
工種	平面図	12 19
名称	平面図(9) KP. 16.618～KP. 15.818 STA. 68+00～STA. 76+00	縮尺 1/2500 12 19
西日本高速道路株式会社 関西支社		

平面図(10) S=1:2500

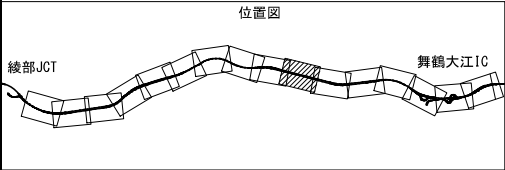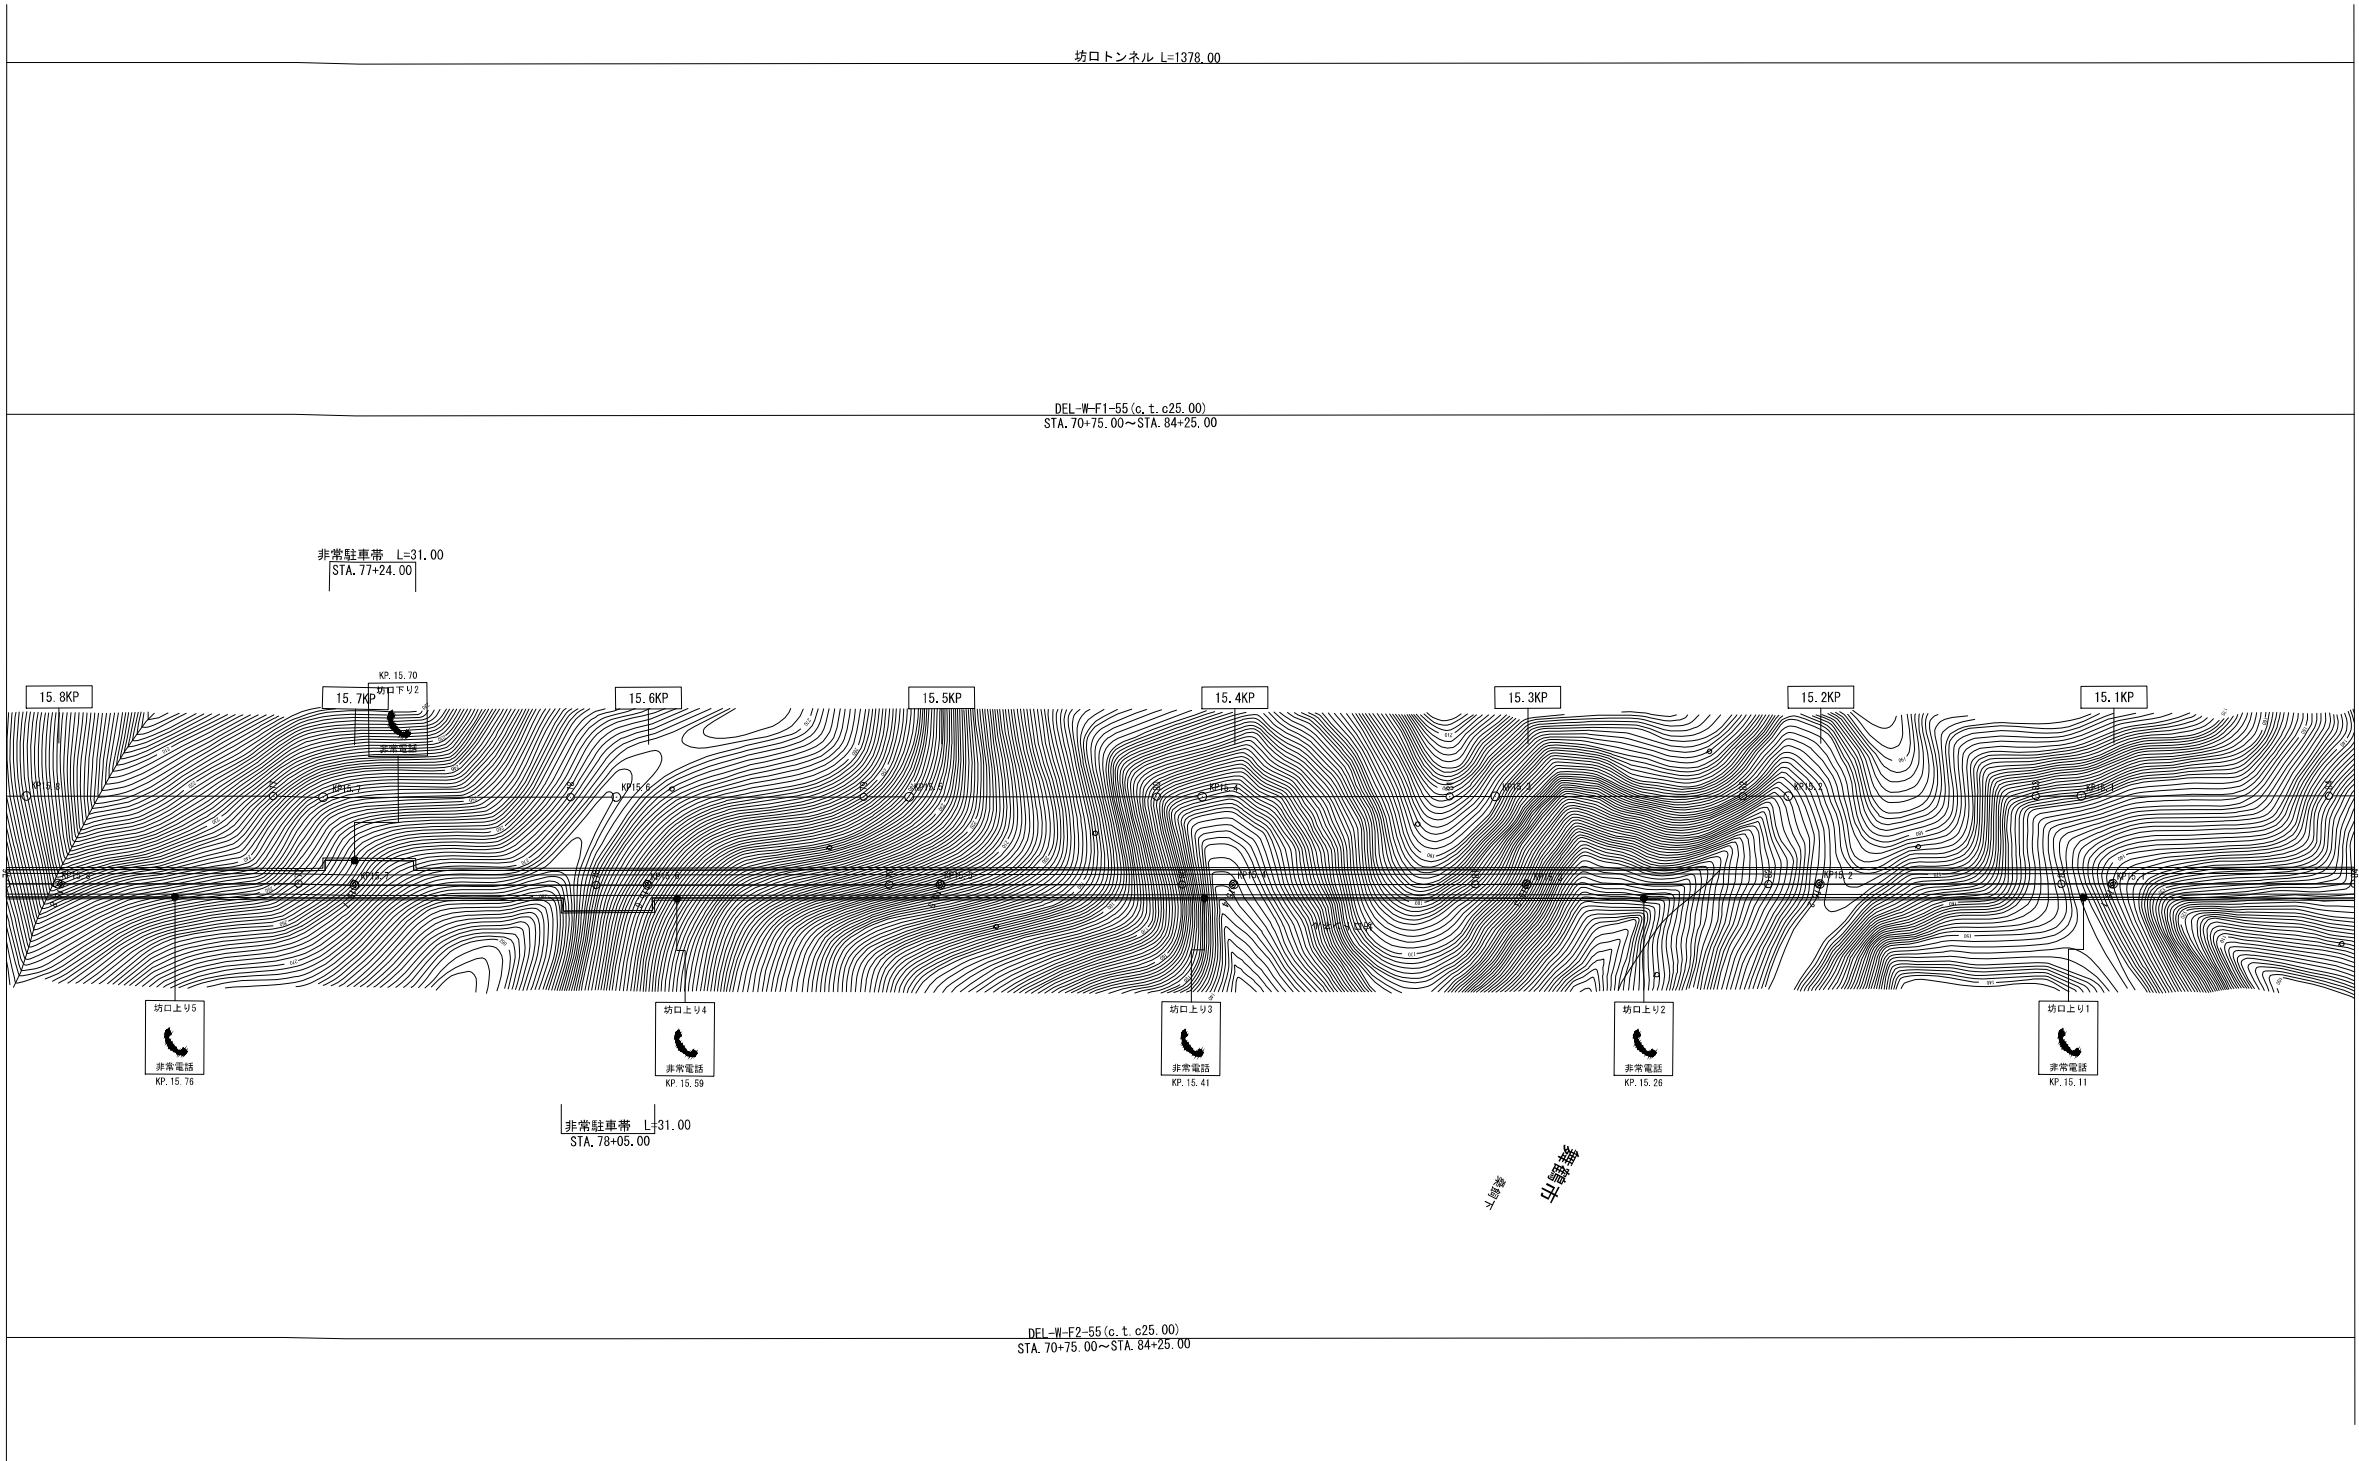


京都縦貫自動車道 (綾部JCT~舞鶴大江) 完成図		13 4581
工種	平面図	13 19
名称	平面図(10) KP. 15.818~KP. 15.018 STA. 76+00~STA. 84+00	縮尺 1/2500 13 19
西日本高速道路株式会社 関西支社		

平面图 (11) S=1:2500

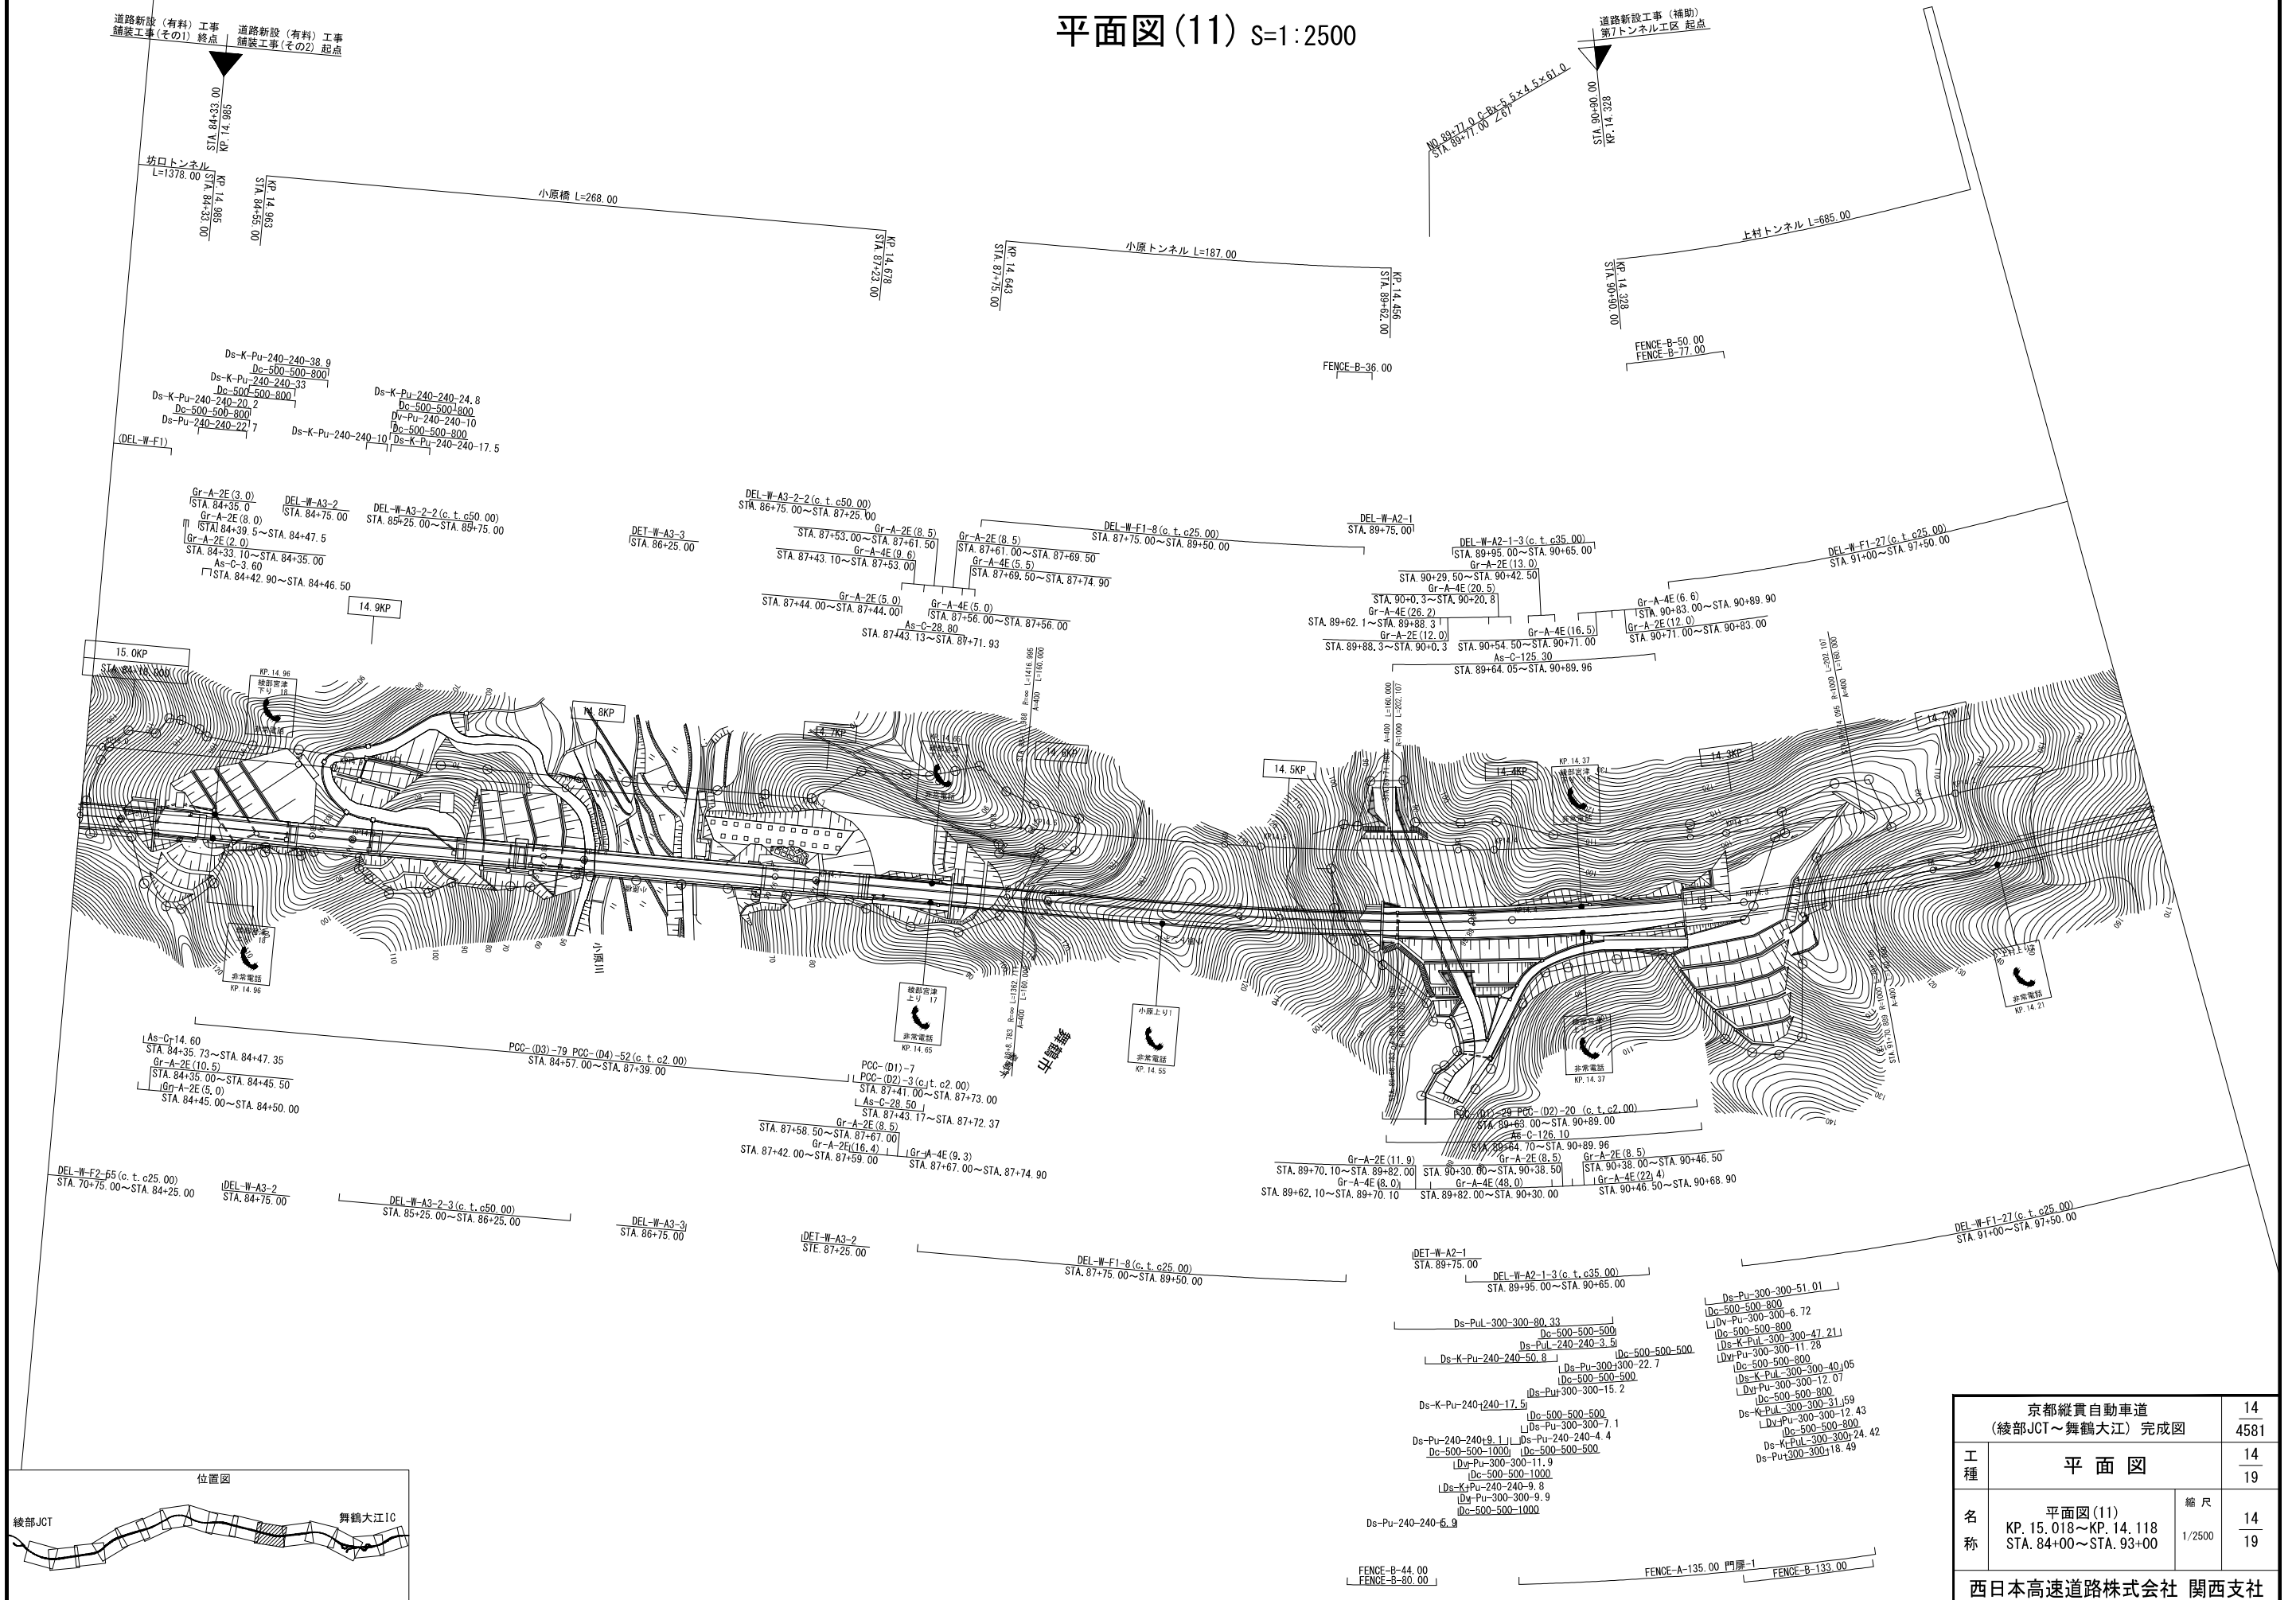


京都縦貫自動車道 (綾部JCT～舞鶴大江) 完成図		14 4581
工 種	平 面 図	14 19
名 称	平面図(11) KP. 15. 018～KP. 14. 118 STA. 84+00～STA. 93+00	縮 尺 1/2500 14 19
西日本高速道路株式会社 関西支社		

平面図(12) S=1:2500


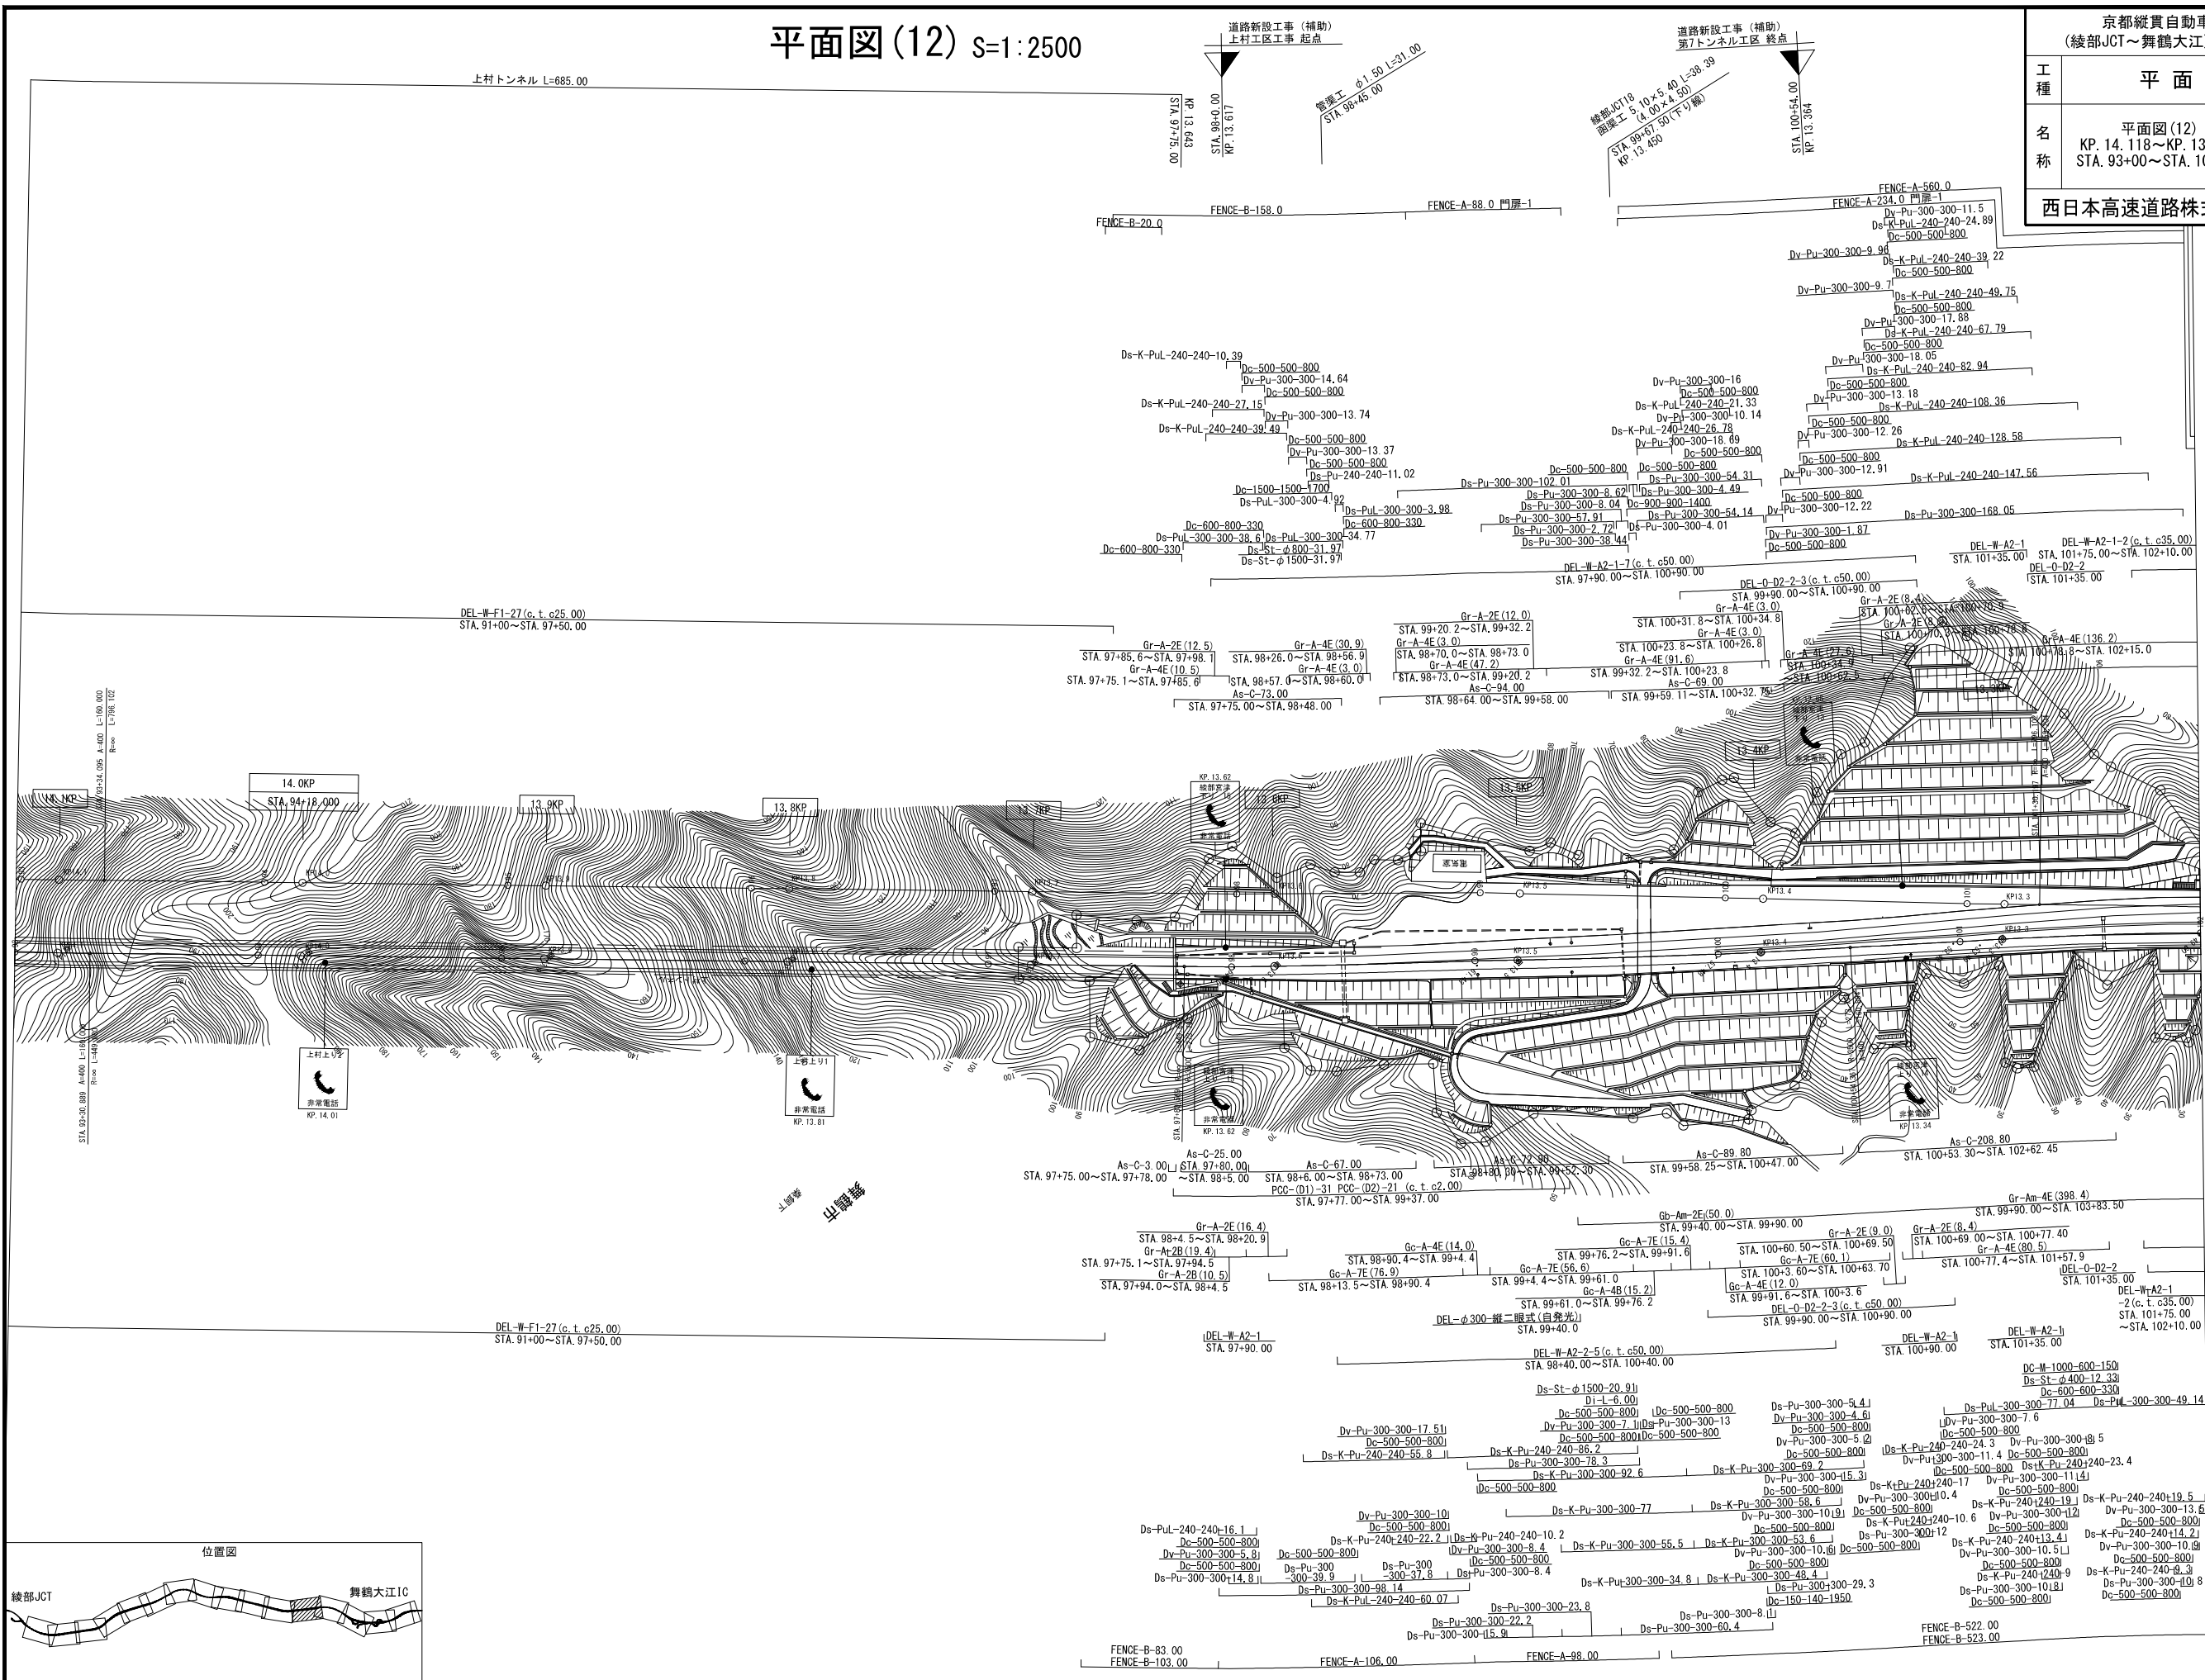


京都縦貫自動車道 (綾部JCT～舞鶴大江) 完成図		15 4581
工種	平面図	15 19
名称	平面図(12) KP. 14.118～KP. 13.218 STA. 93+00～STA. 102+00	縮尺 1/2500 15 19
西日本高速道路株式会社 関西支社		

平面图 (13) S=1:2500

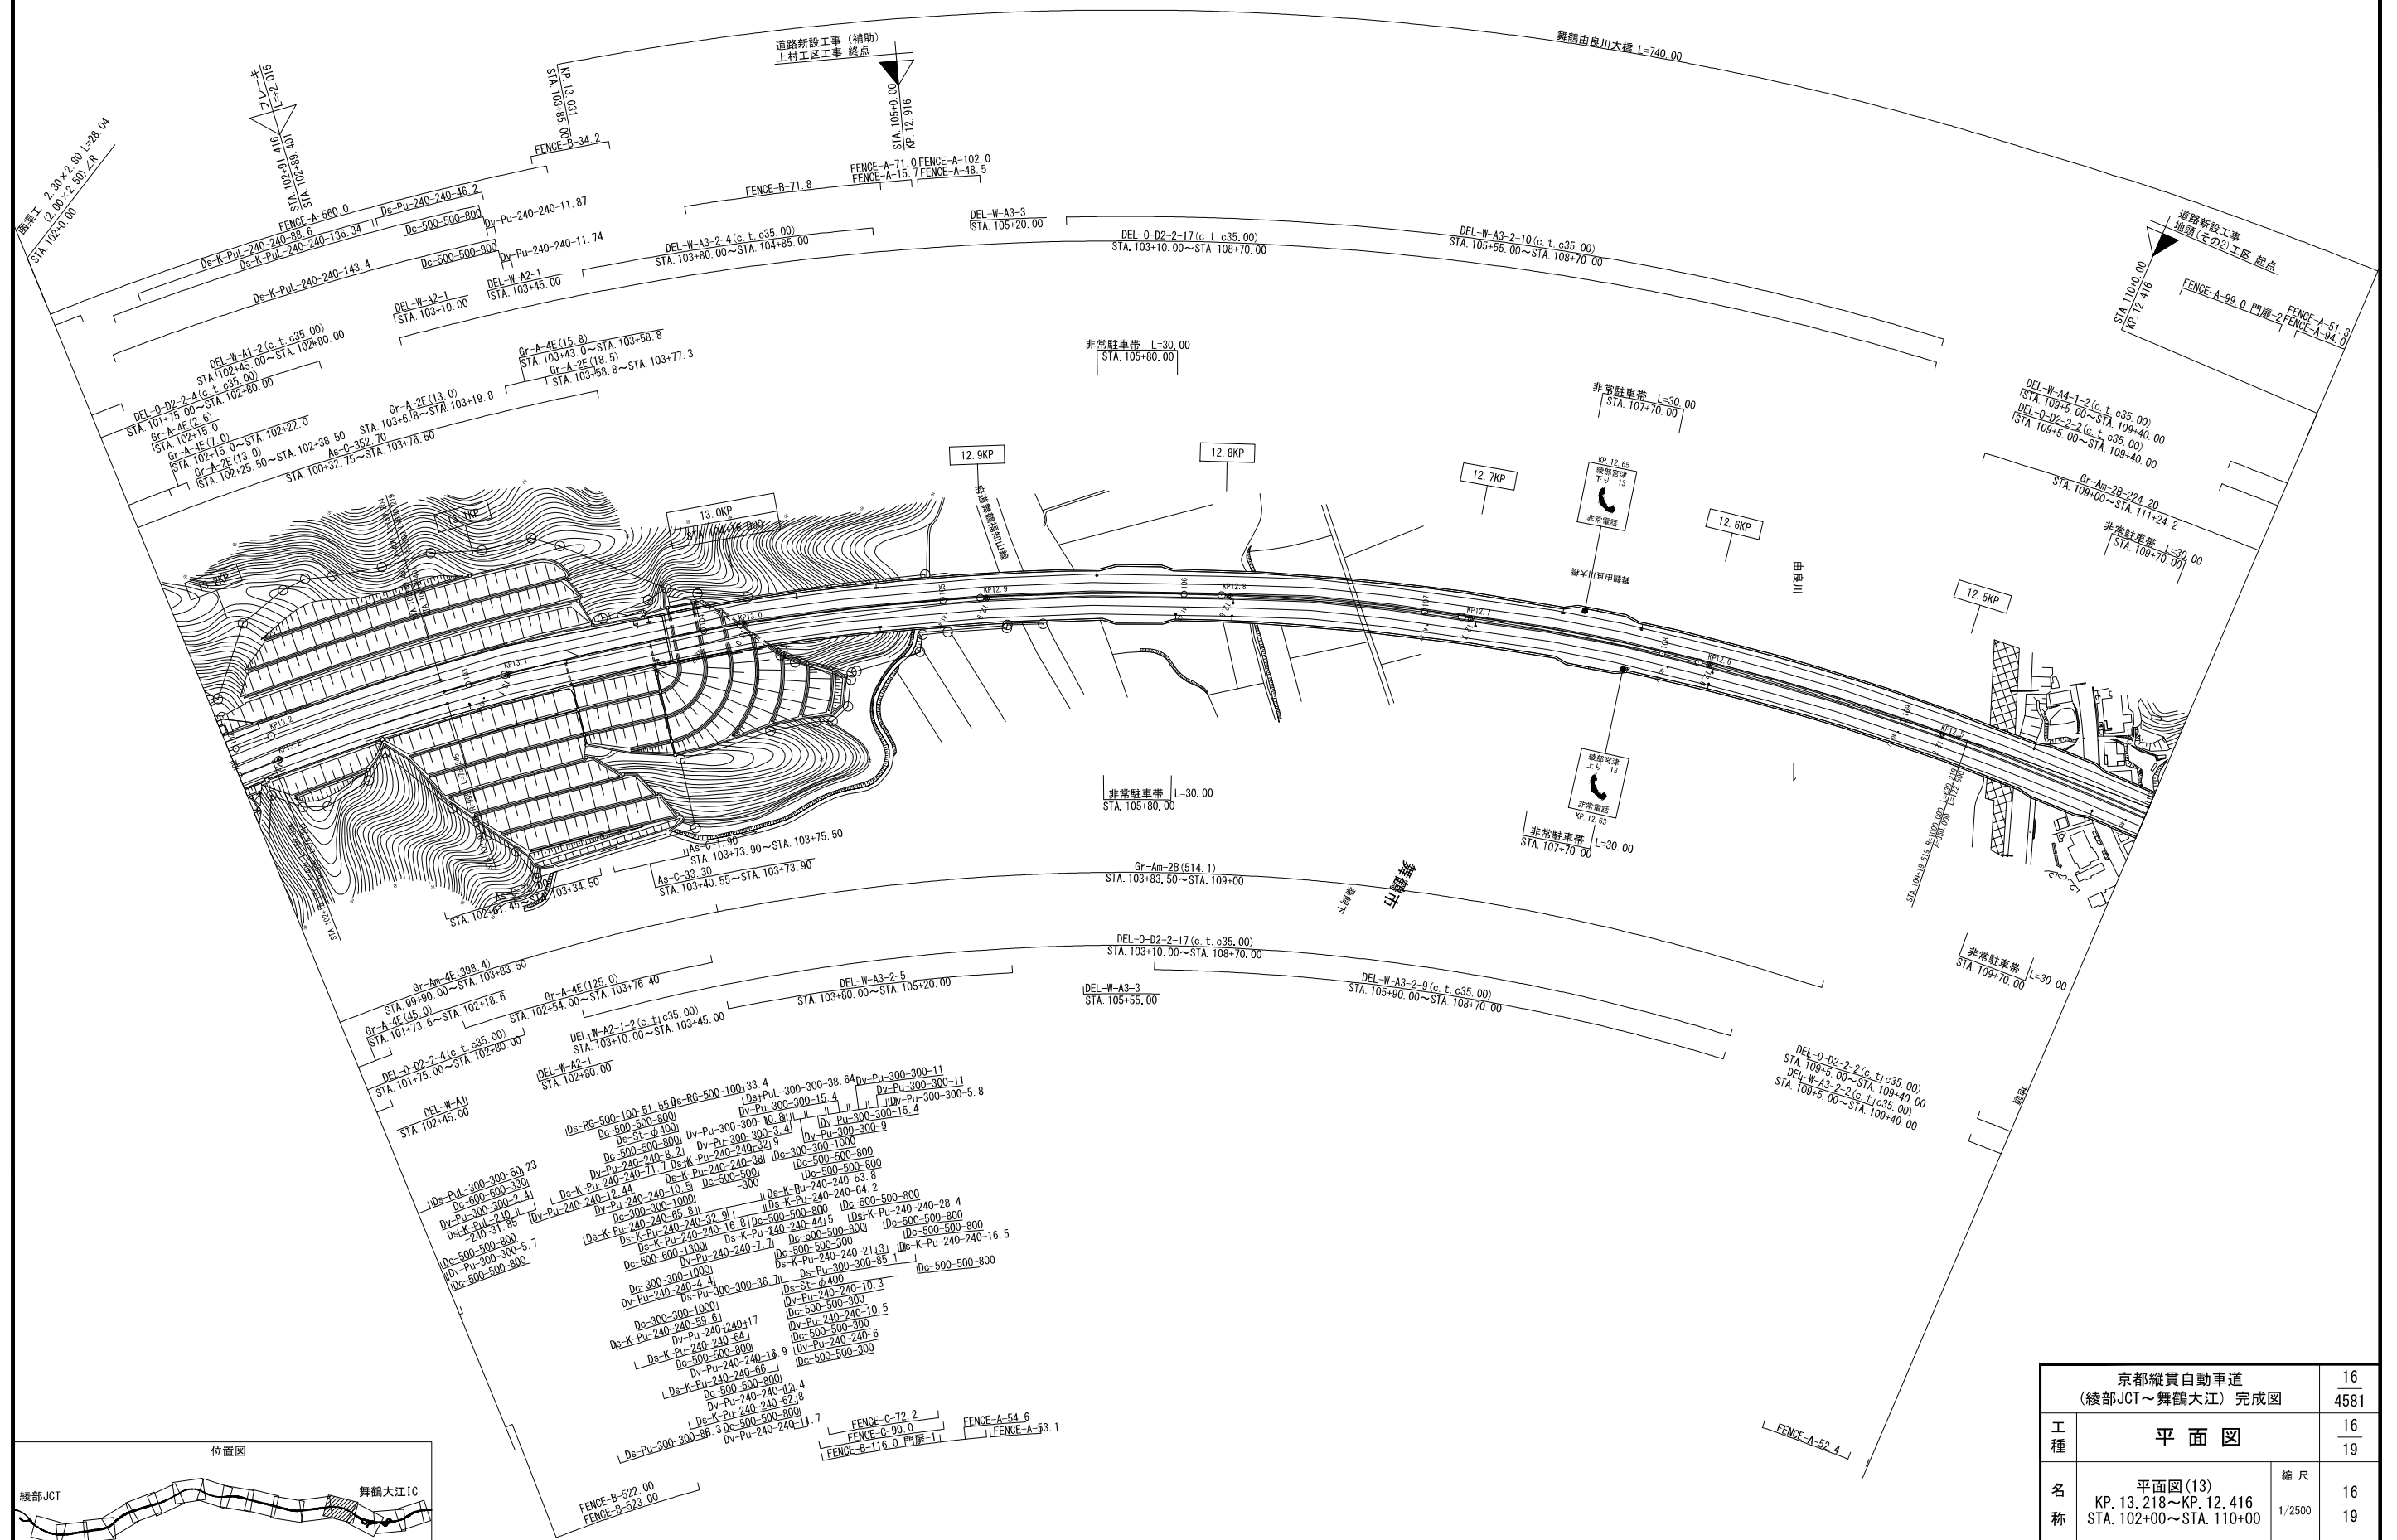


京都縦貫自動車道 (綾部JCT～舞鶴大江) 完成図		16 45/81
工 種	平 面 図	16 19
名 称	平面図 (13) KP. 13. 218～KP. 12. 416 STA. 102+00～STA. 110+00	縮 尺 1/2500 16 19
西日本高速道路株式会社 関西支社		

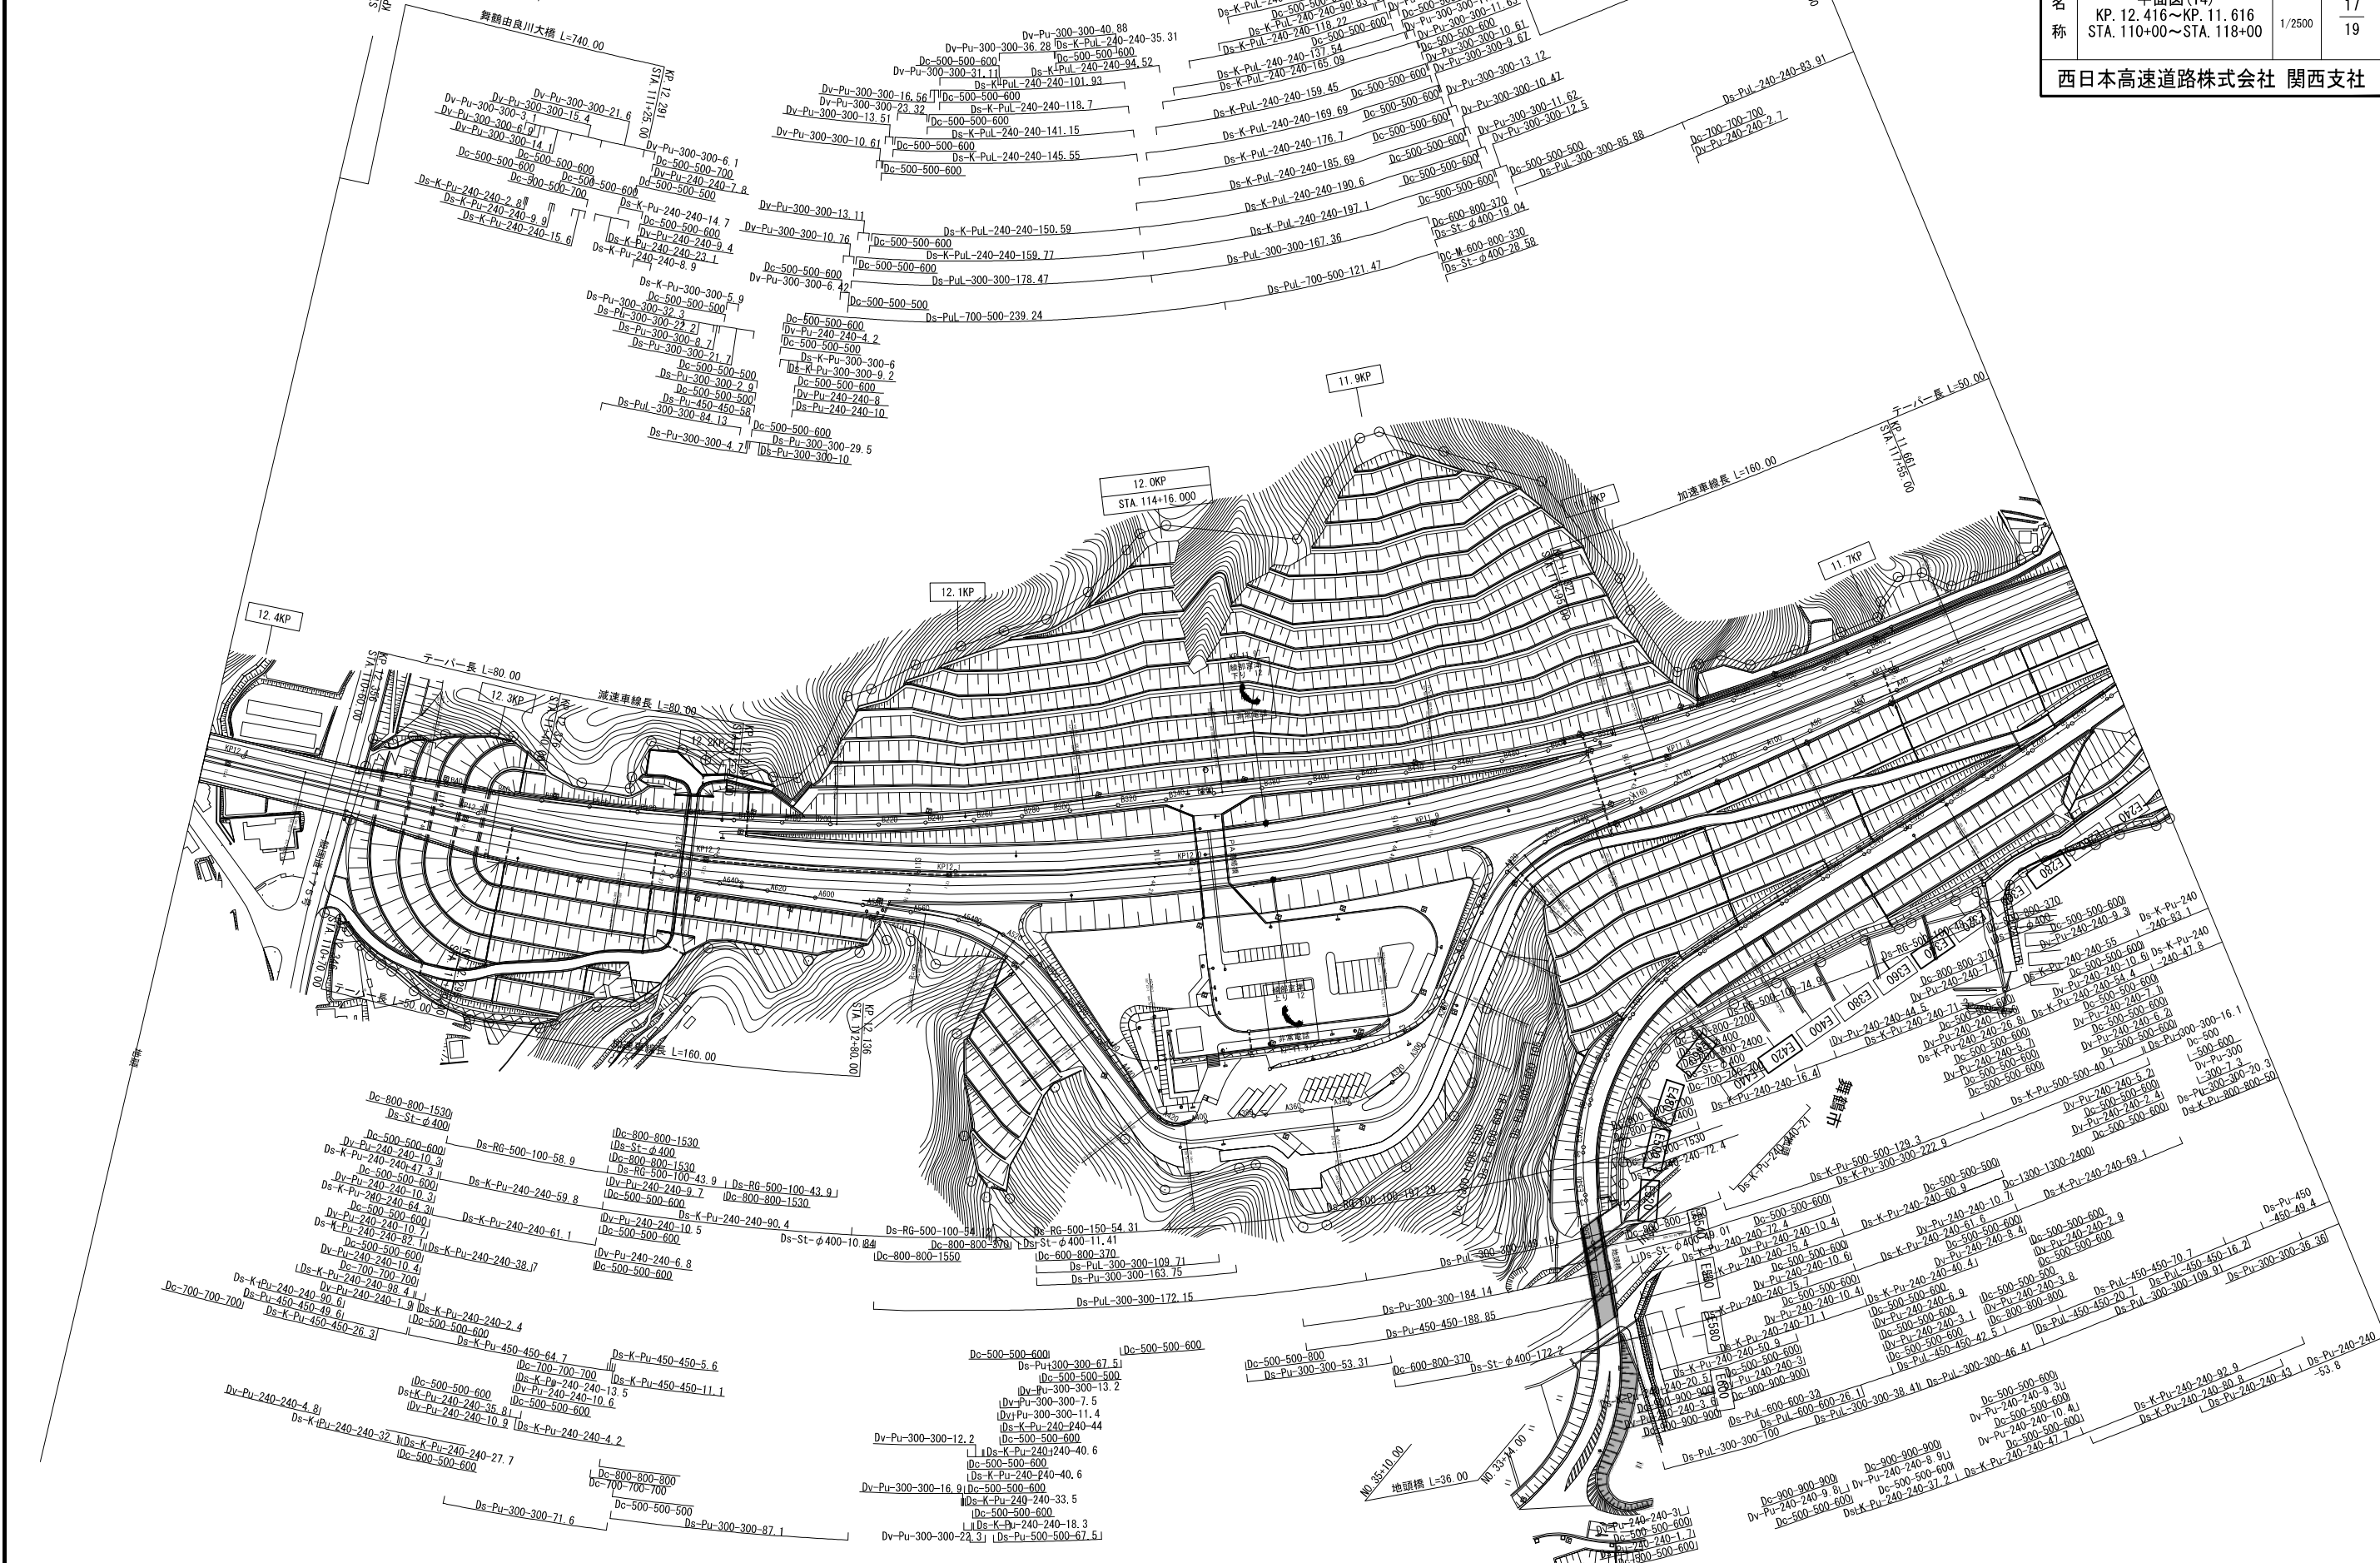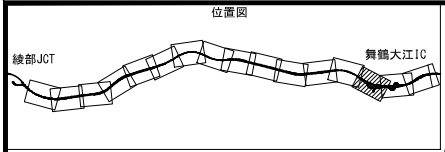


平面図(14) S=1:2500


京都縦貫自動車道 (綾部JCT～舞鶴大江) 完成図		17 4581
工種	平面図	17 19
名称	平面図(14) KP. 12.416～KP. 11.616 STA. 110+00～STA. 118+00	縮尺 1/2500 17 19
西日本高速道路株式会社 関西支社		

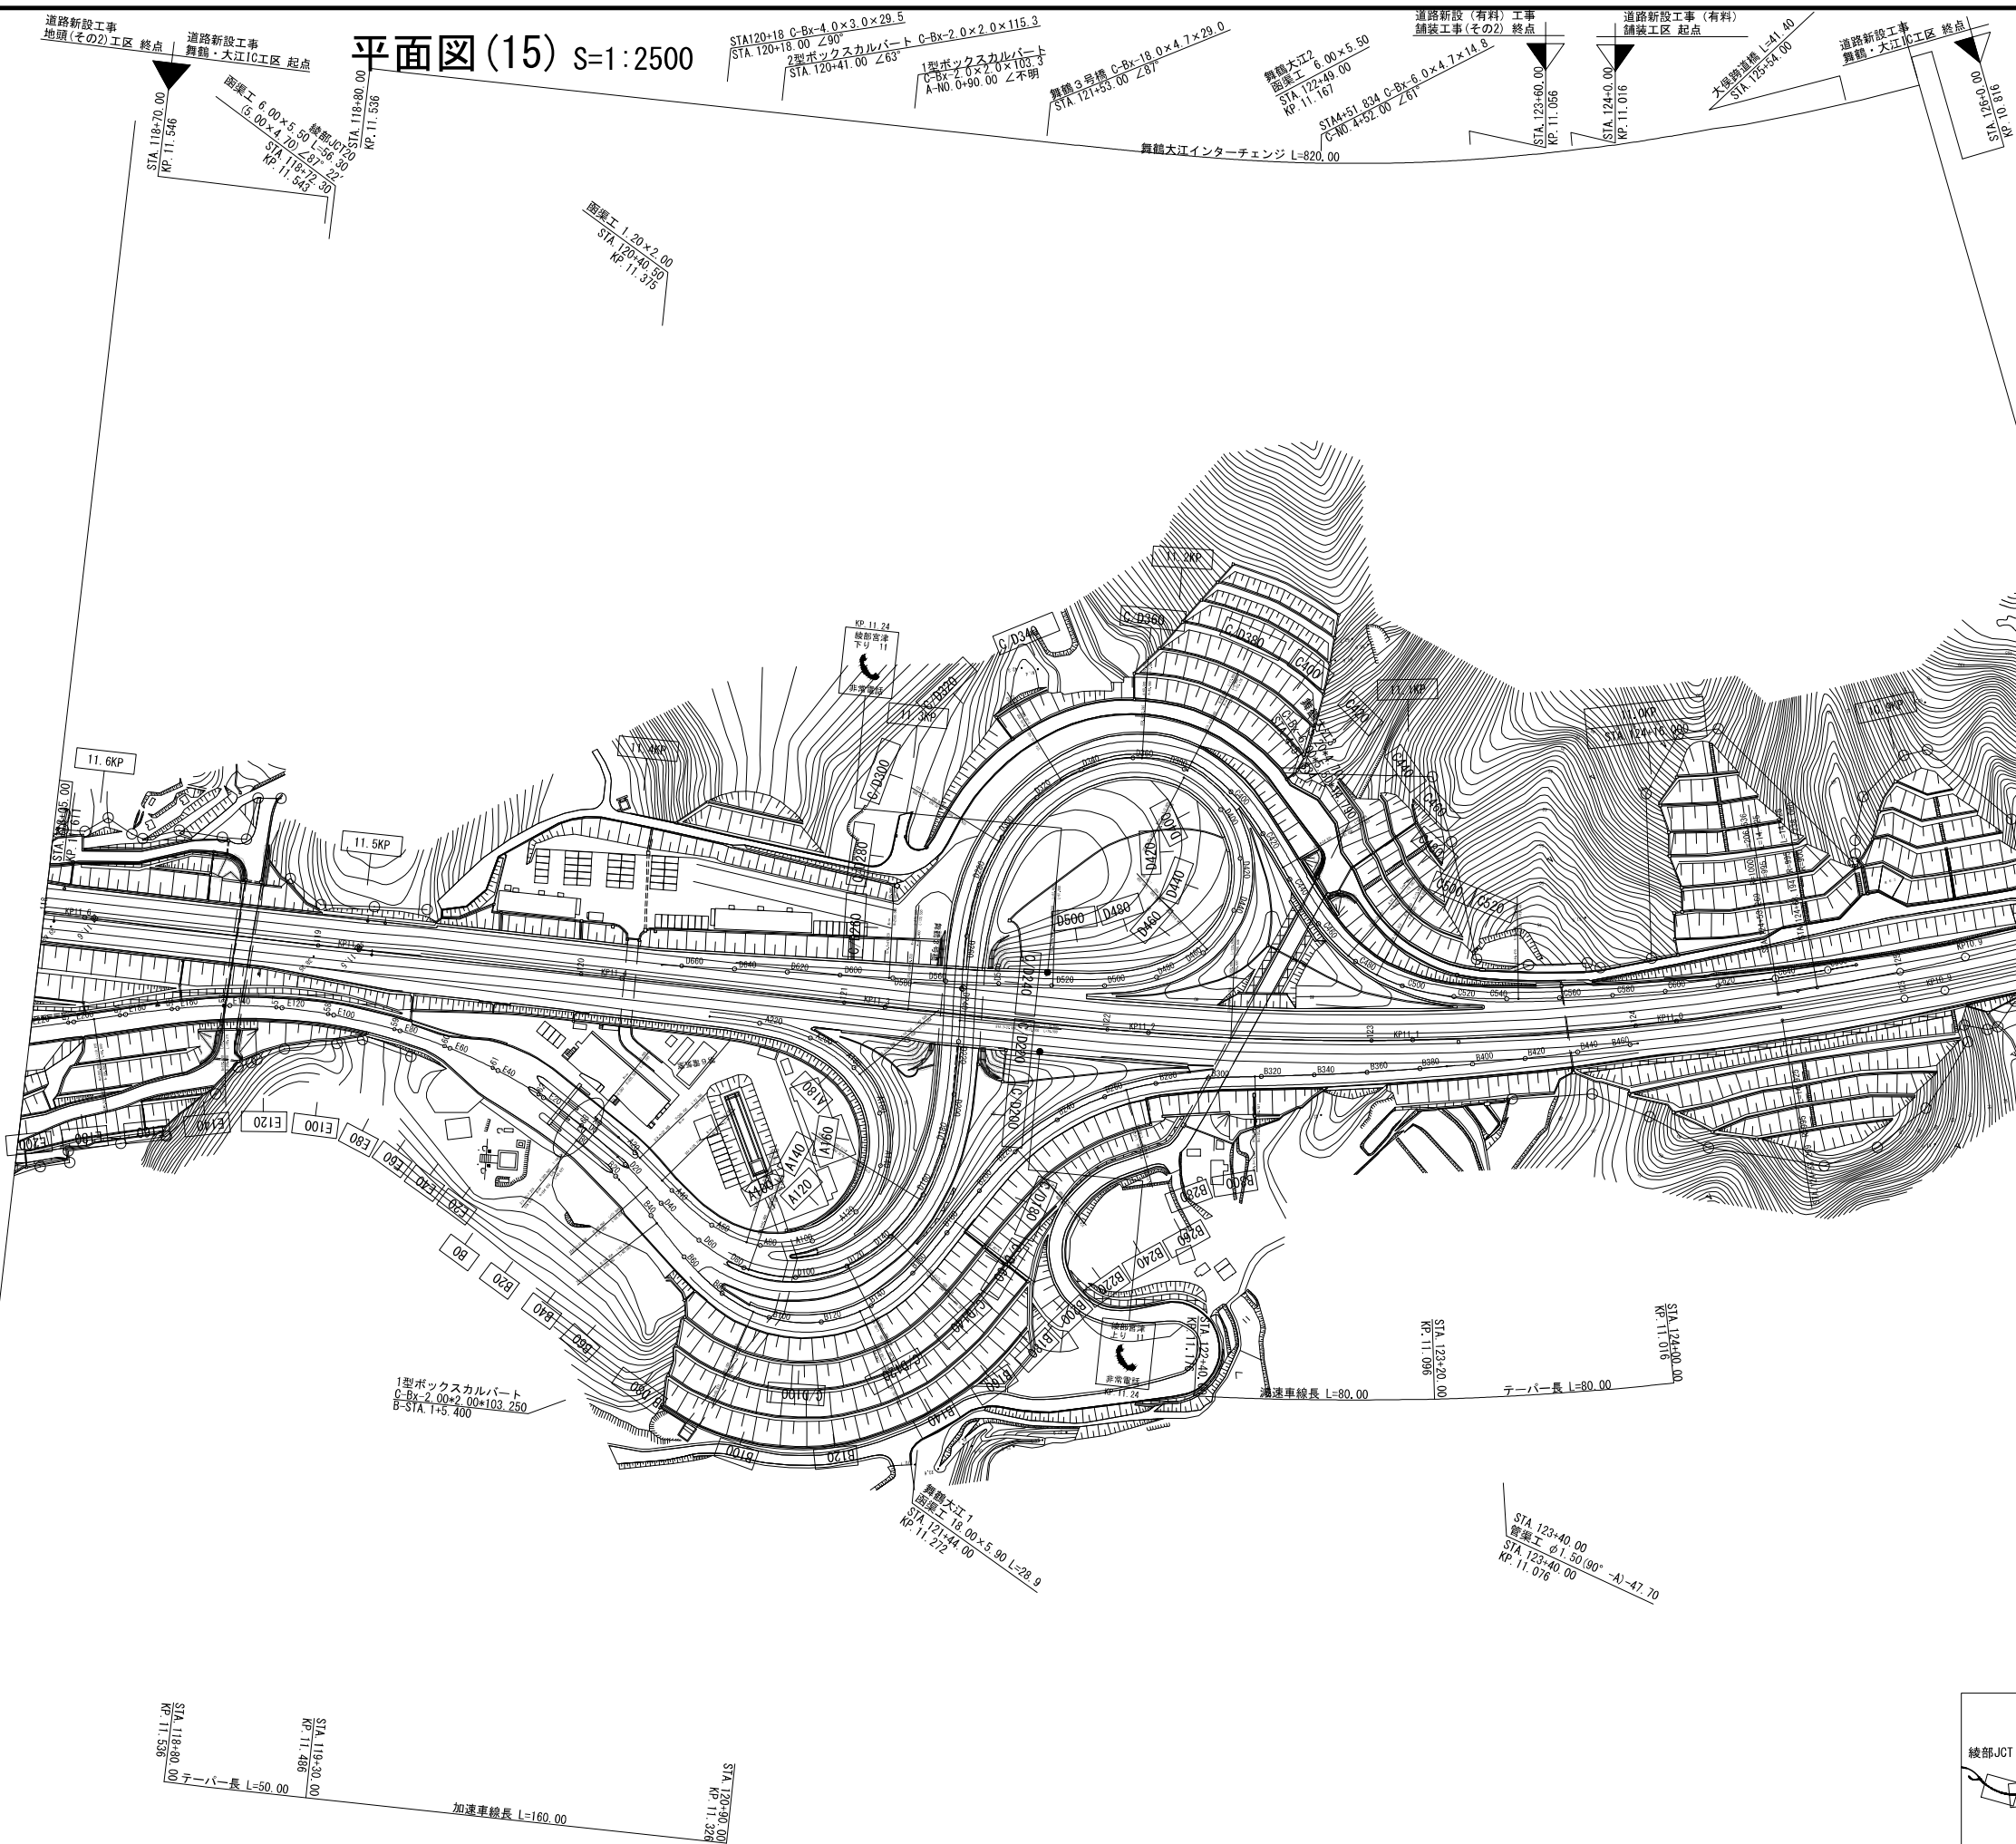

京都縦貫自動車道 (綾部JCT～舞鶴大江) 完成図			18 4581
工 種	平 面 図		18 19
名 称	平面図(15) KP. 11. 616～KP. 10. 816 STA. 118+00～STA. 126+00	縮 尺 1/2500	18 19
西日本高速道路株式会社 関西支社			

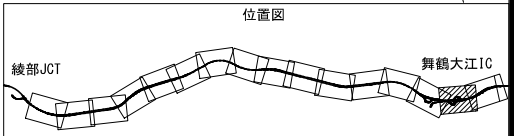


平面図(16) S=1:2500

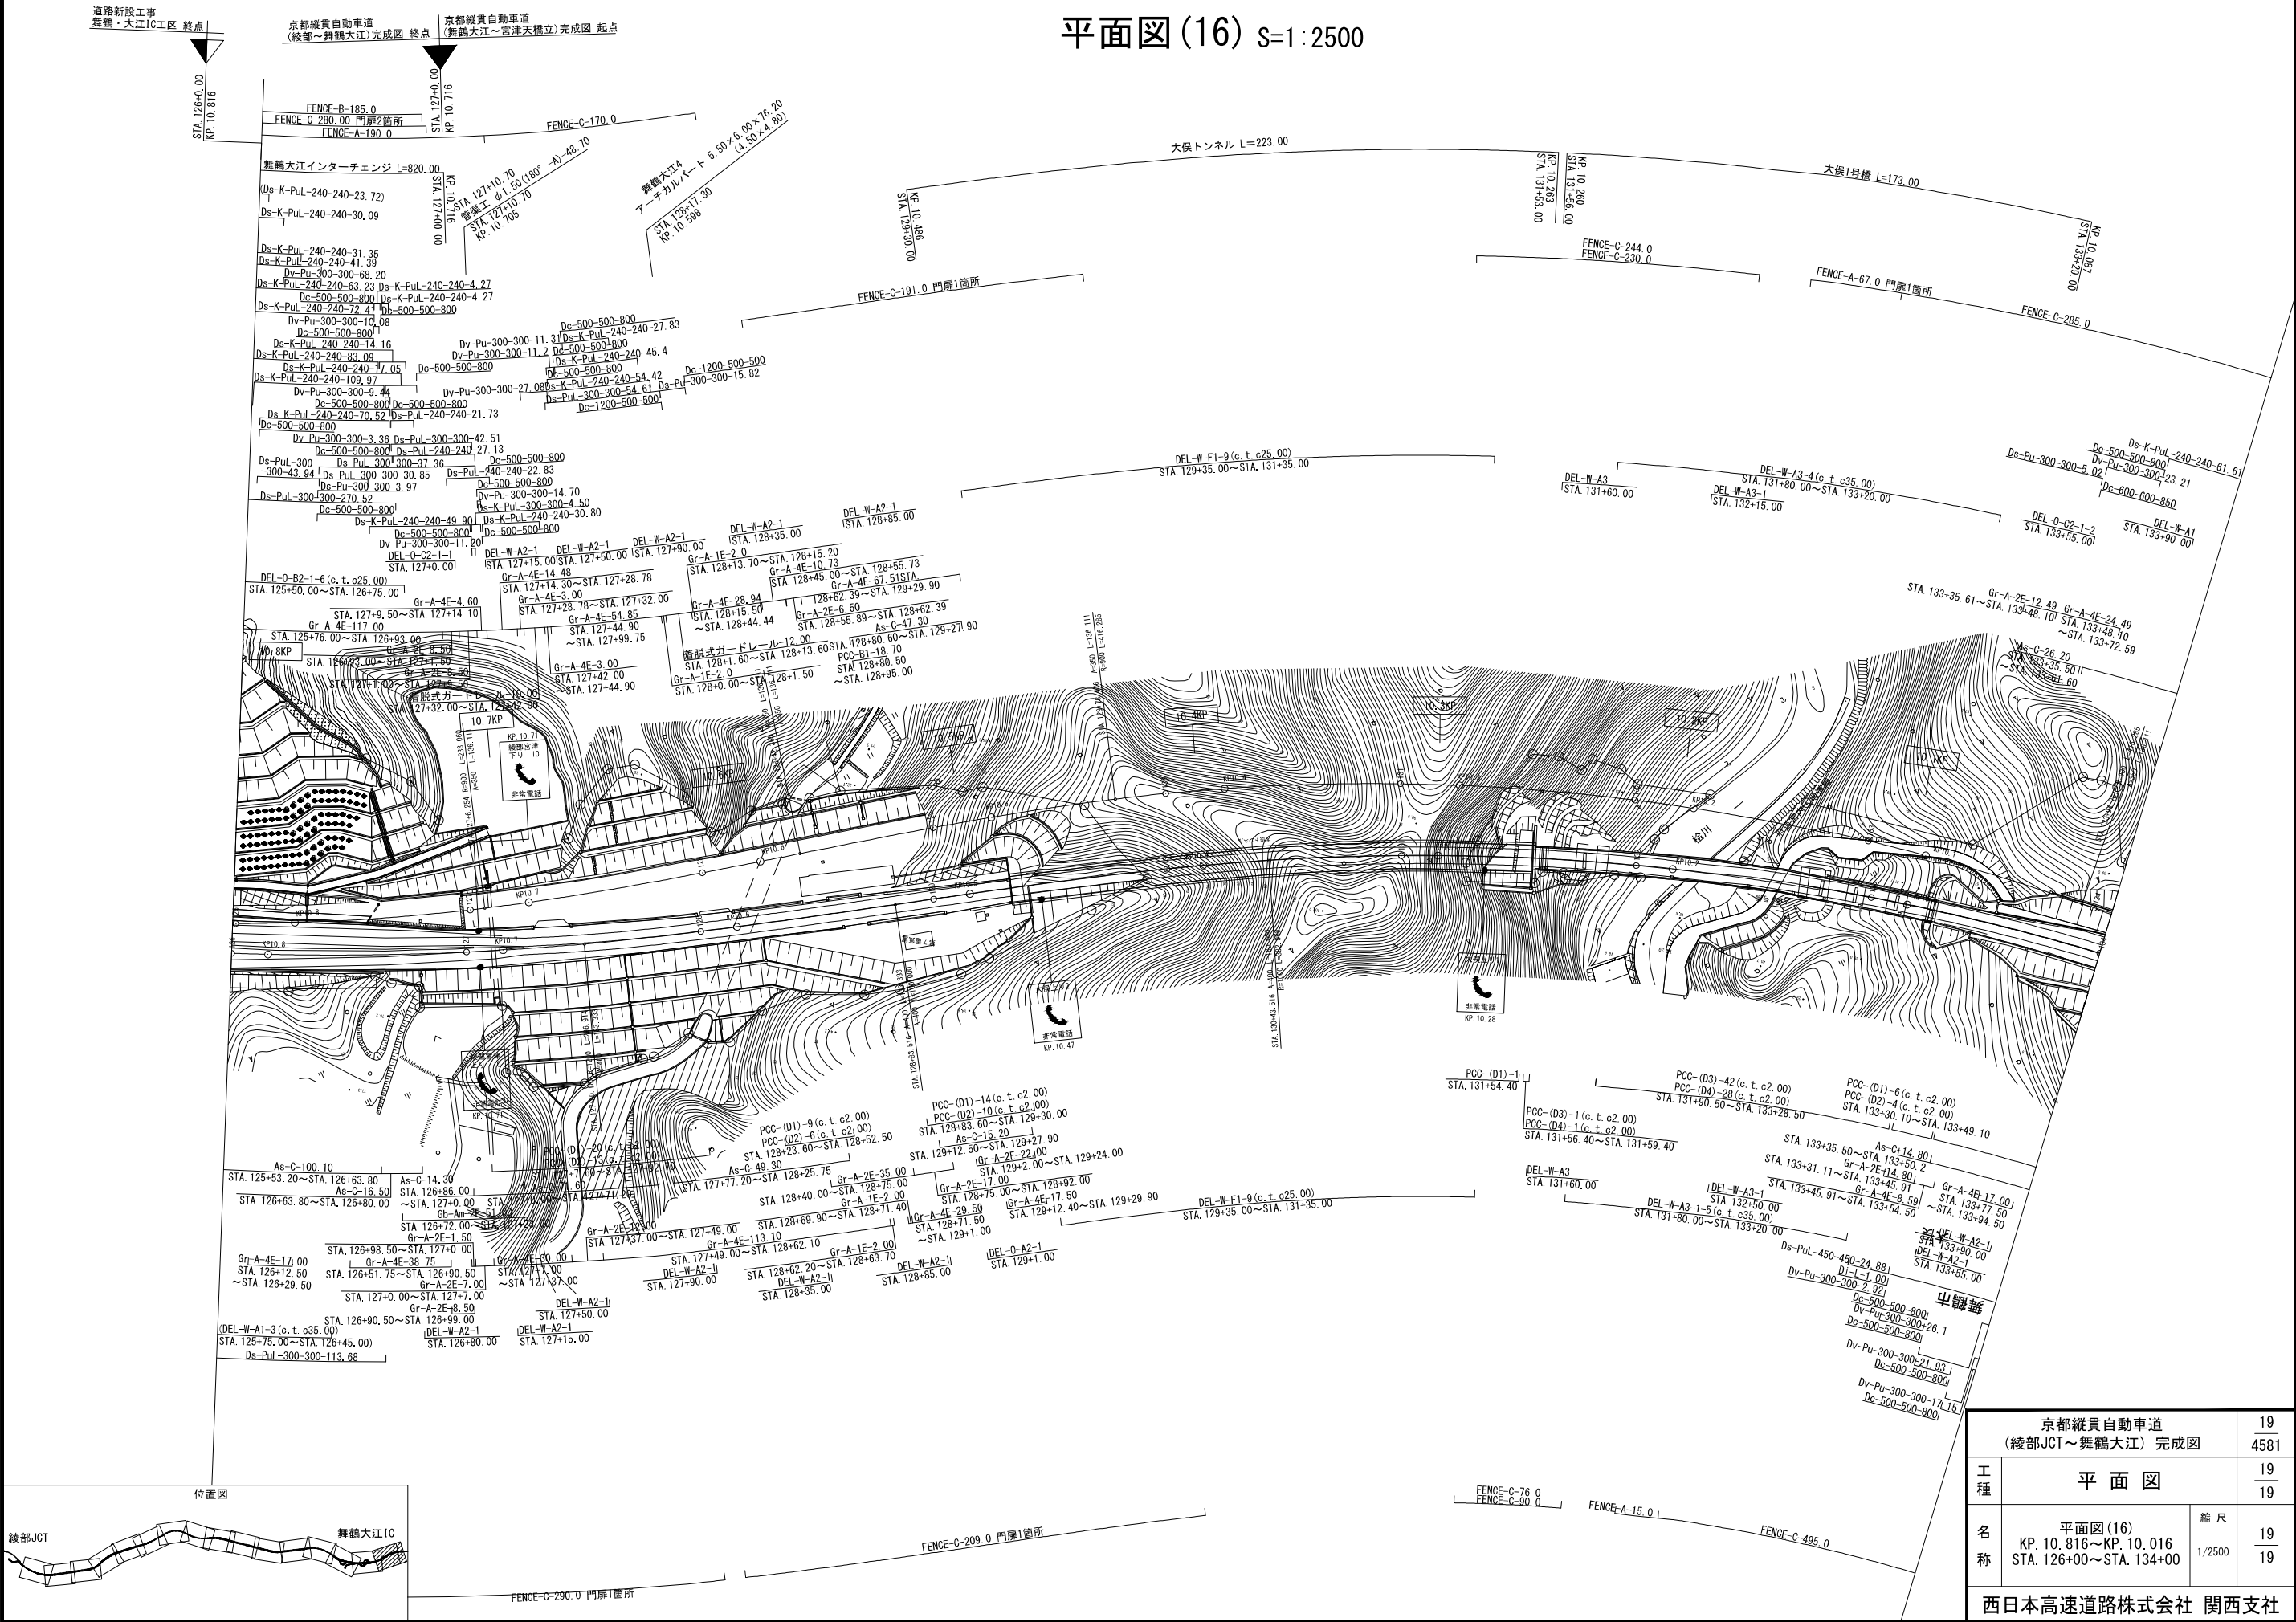



京都縦貫自動車道 (綾部JCT～舞鶴大江) 完成図		19
平面図		4581
工種	平面図(16) KP. 10.816～KP. 10.016 STA. 126+00～STA. 134+00	19
名称	縮尺 1/2500	19
西日本高速道路株式会社 関西支社		

平面図(1) S=1:2500

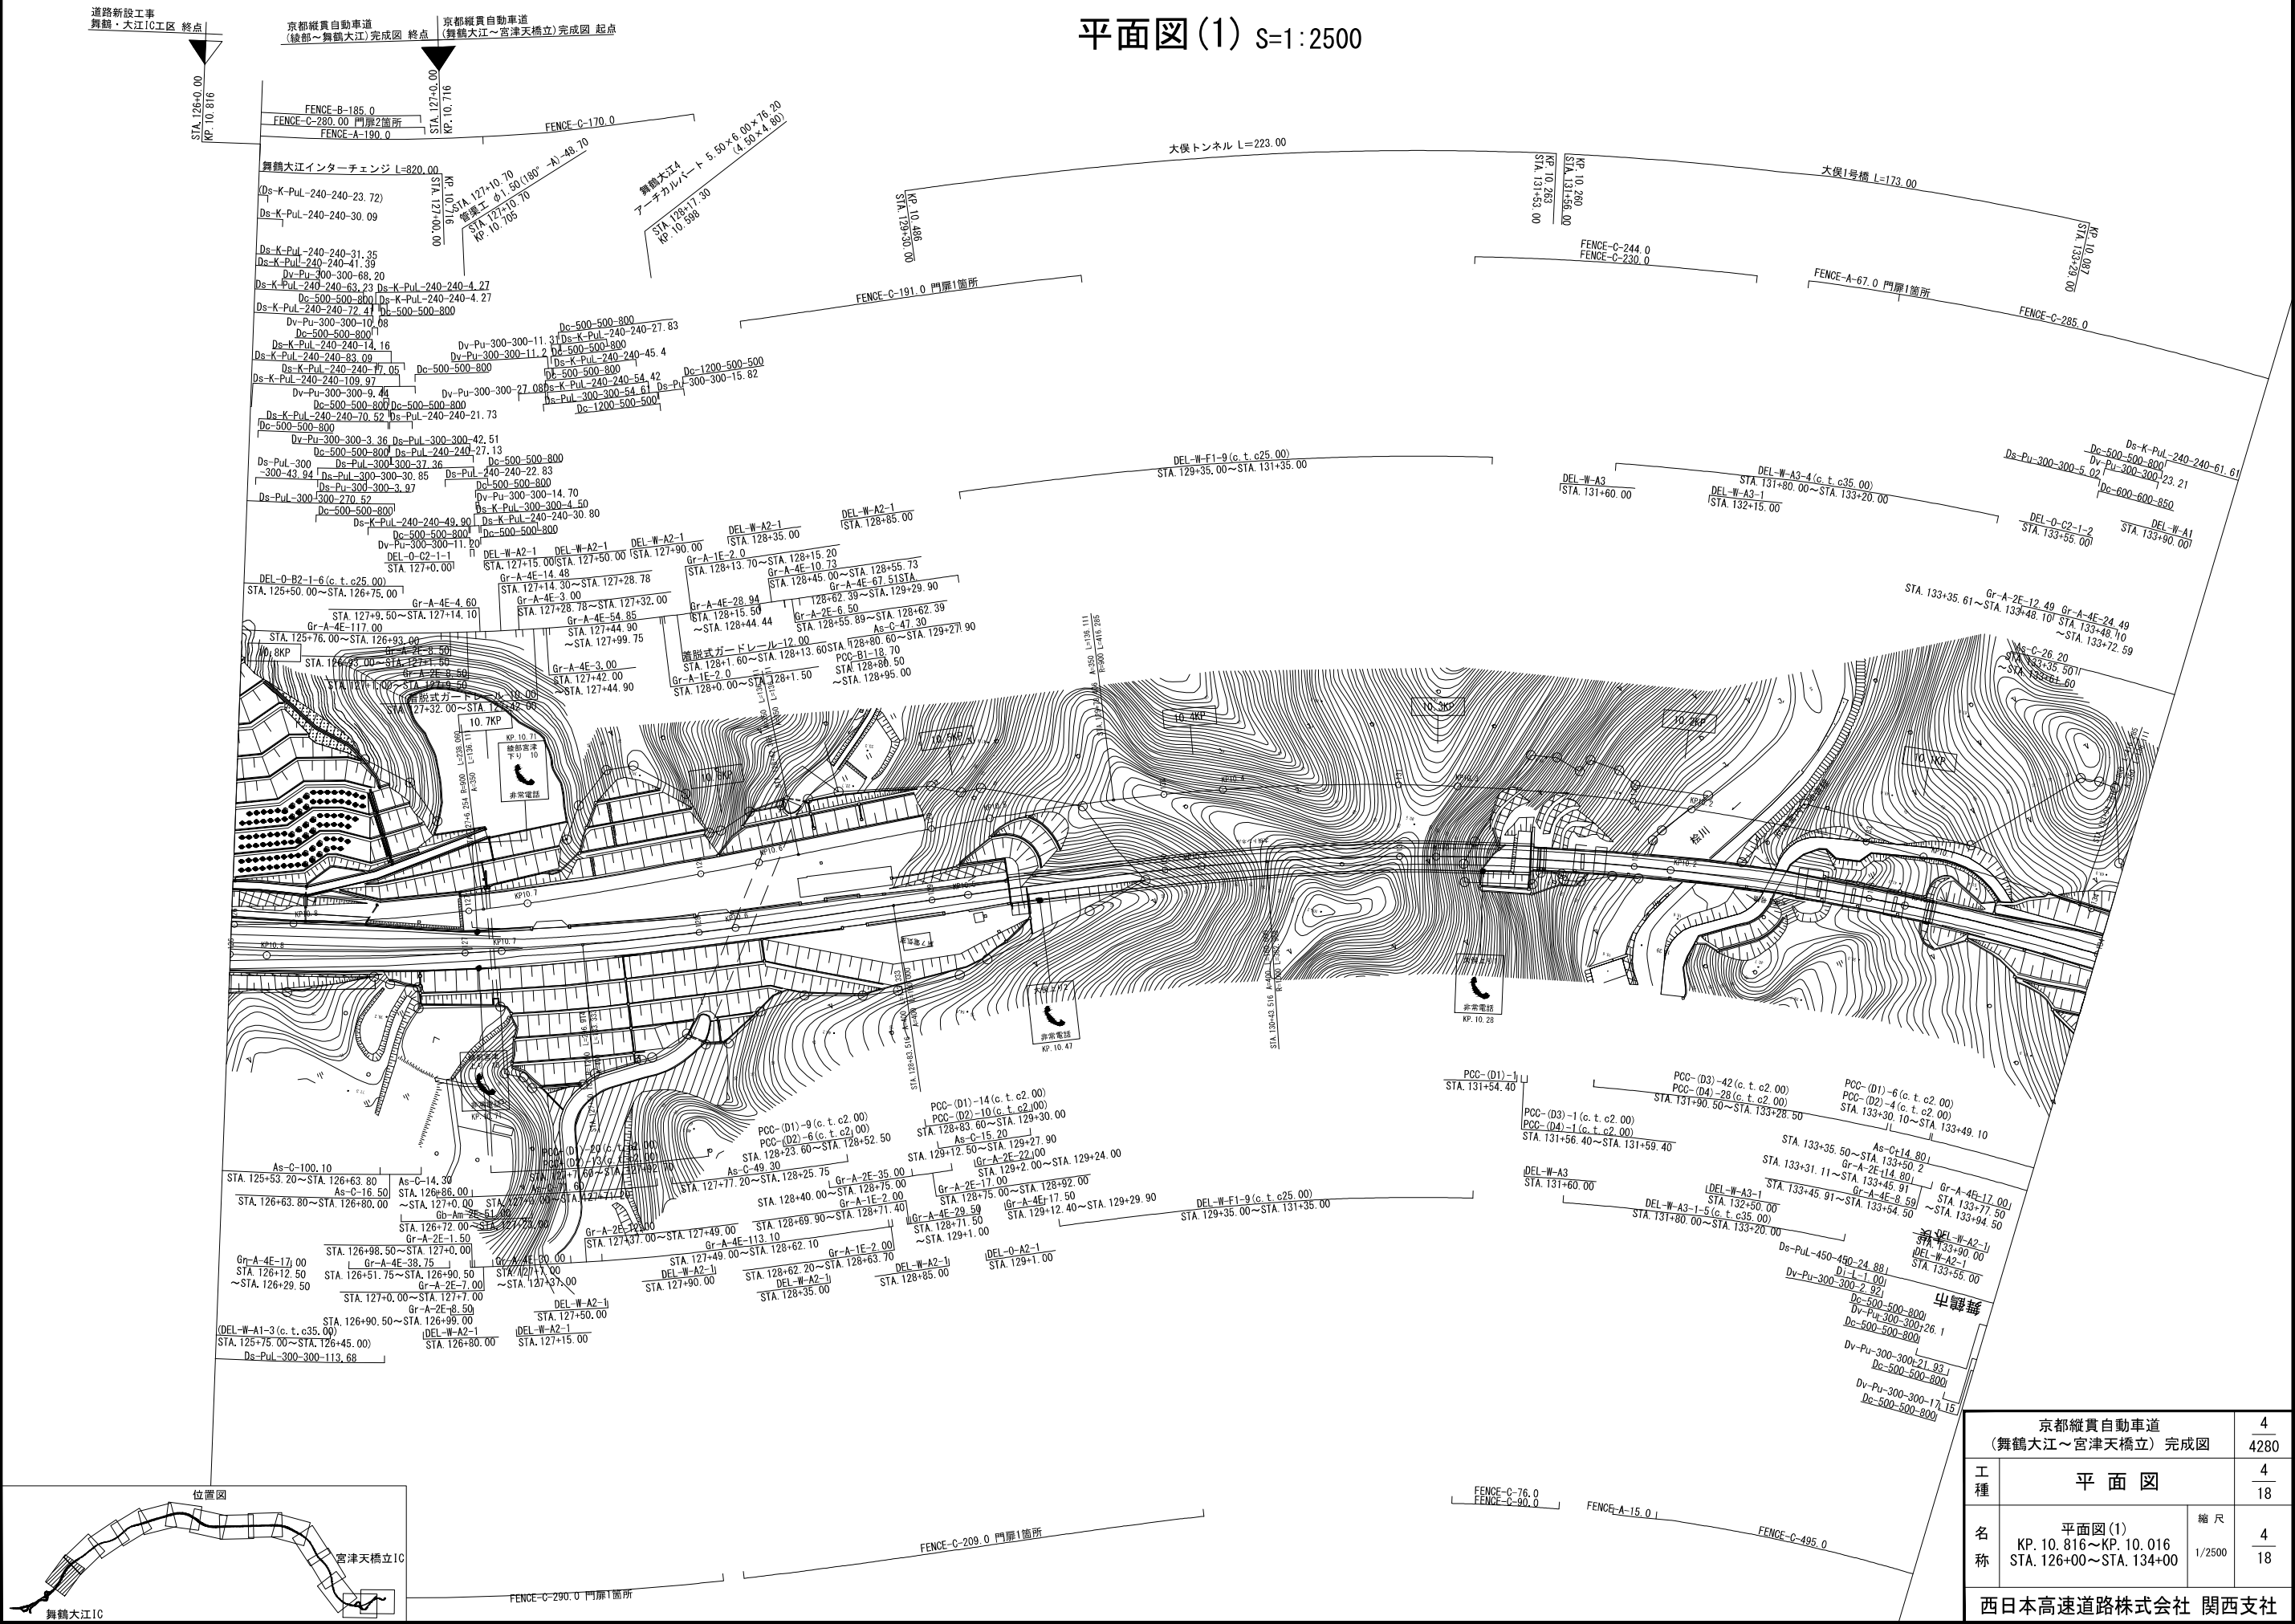



京都縦貫自動車道 (舞鶴大江～宮津天橋立) 完成図		4 4280
工種	平面図	4 18
名称	平面図(1) KP. 10.816～KP. 10.016 STA. 126+00～STA. 134+00	縮尺 1/2500 4 18
西日本高速道路株式会社 関西支社		

平面図(2) S=1:2500

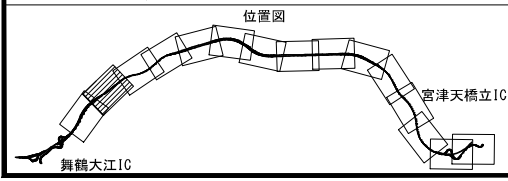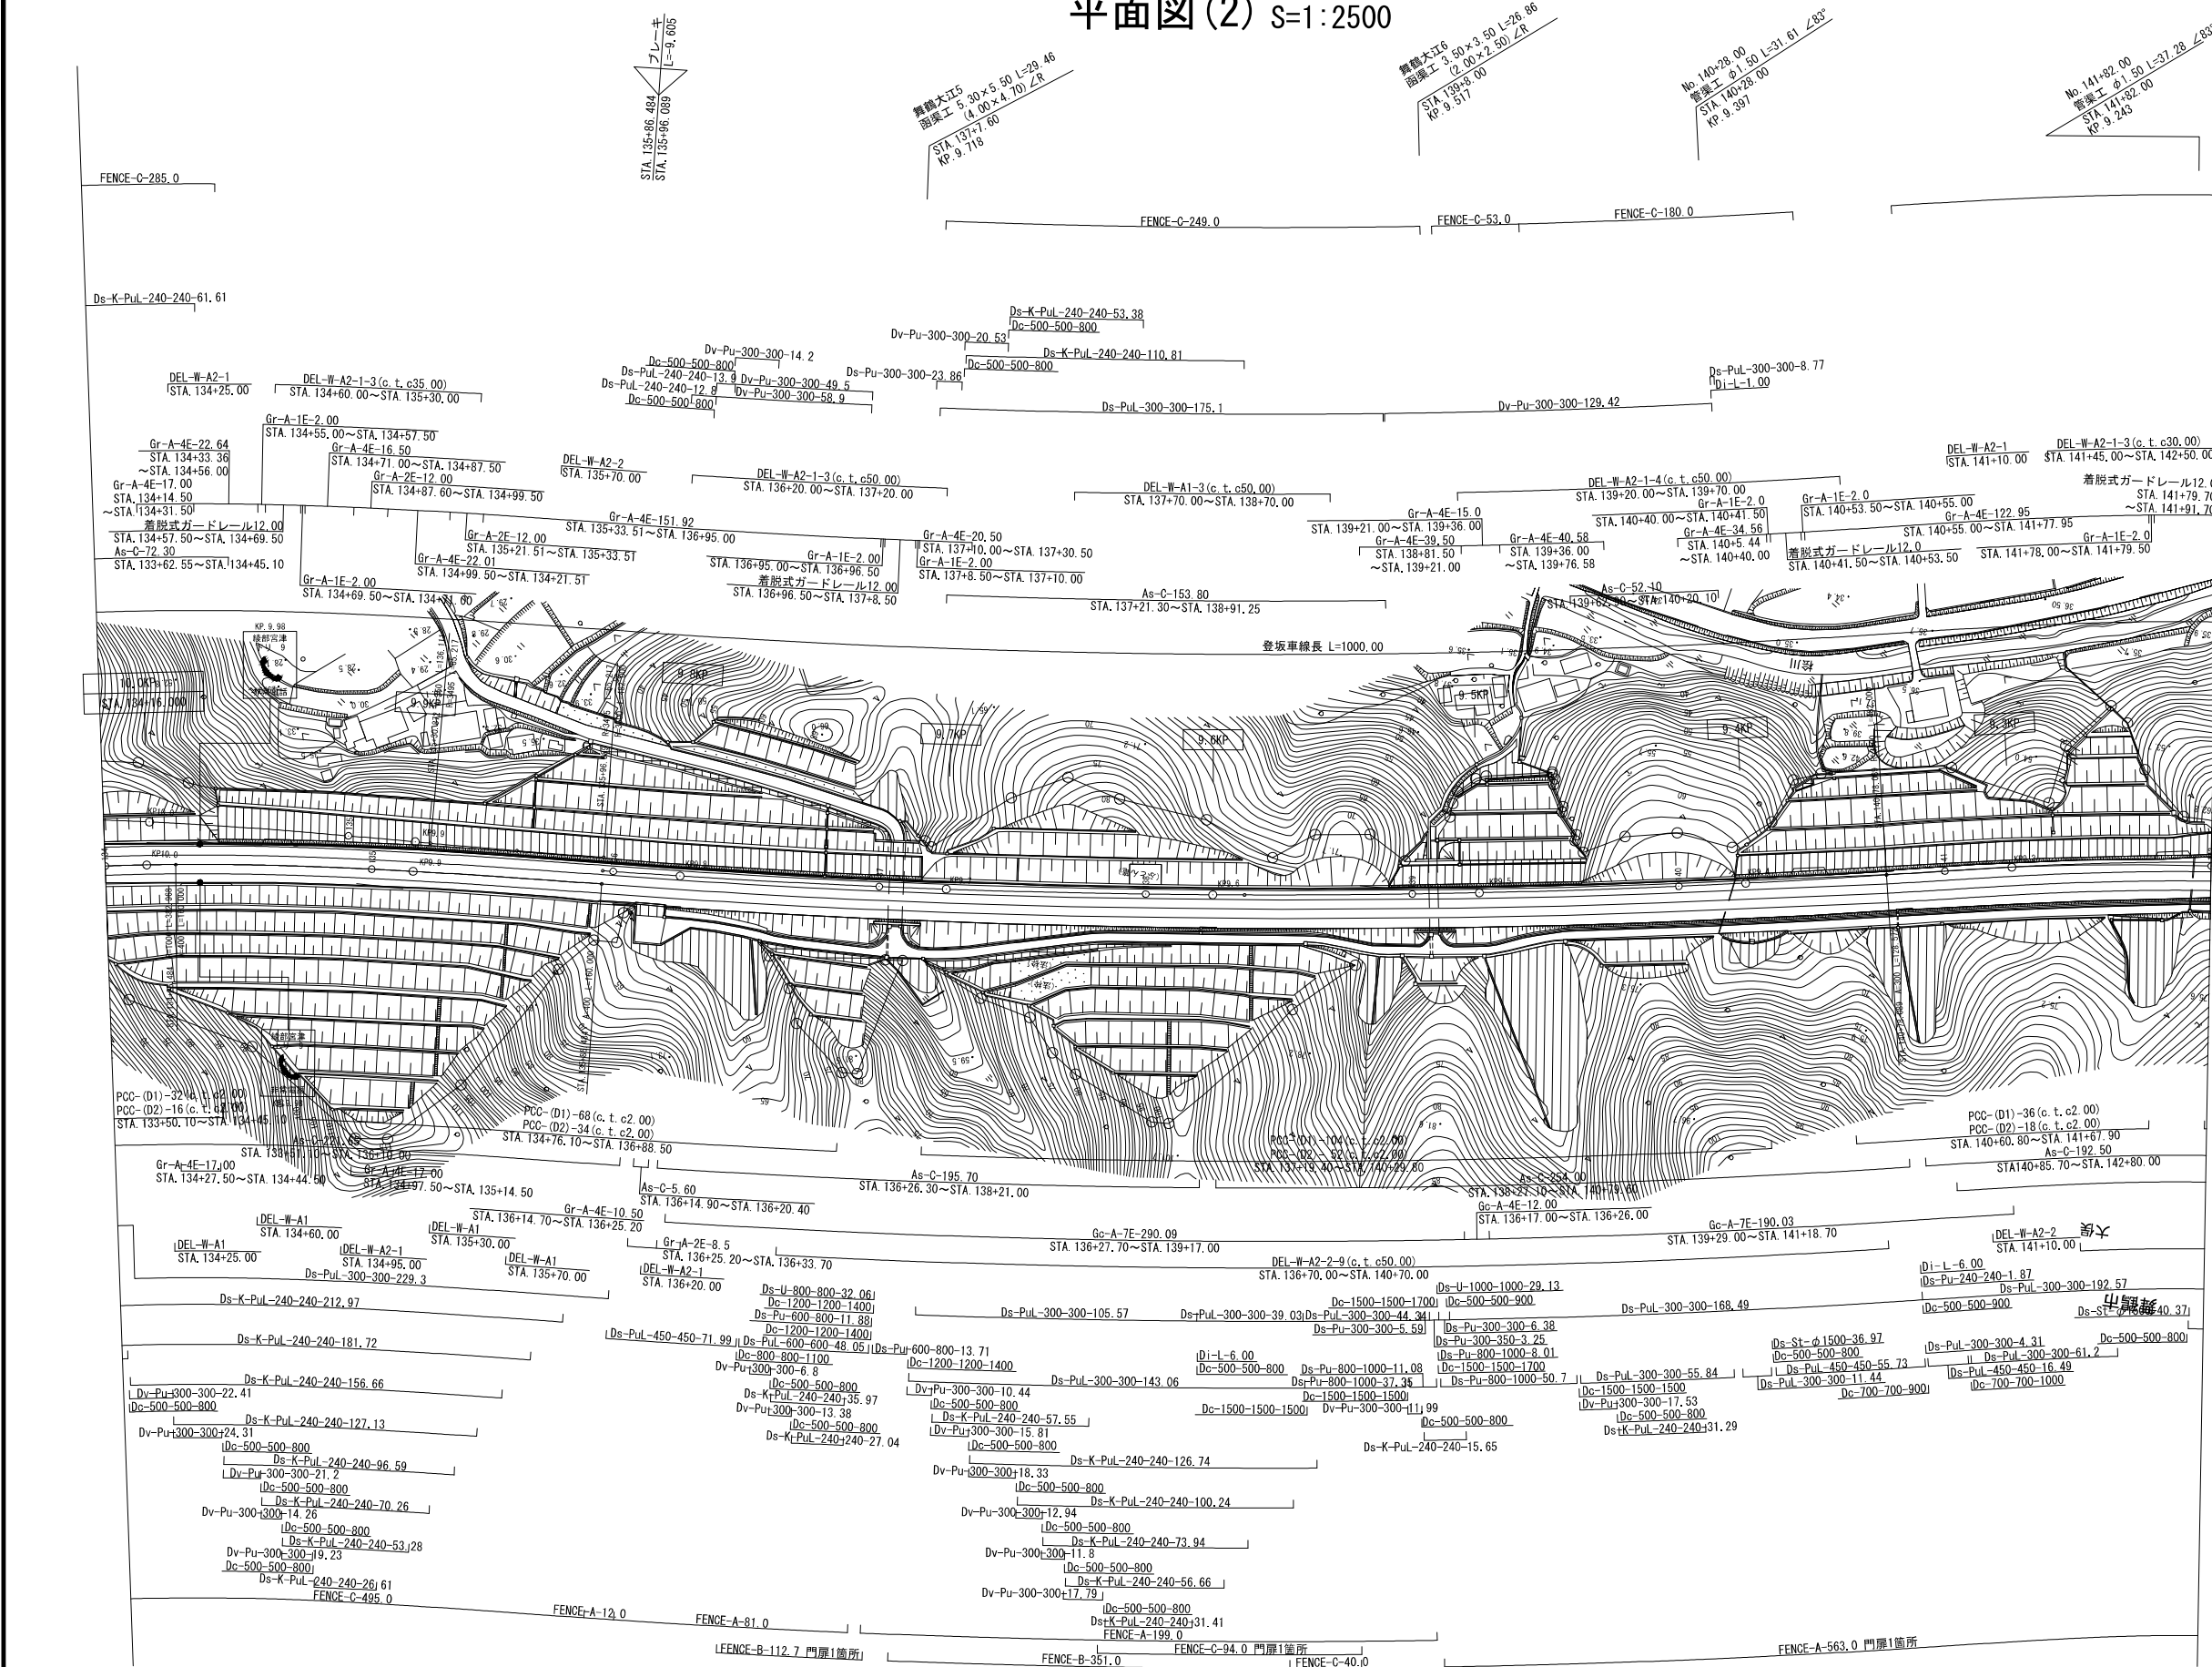


京都縦貫自動車道 (舞鶴大江～宮津天橋立) 完成図			5 4280
工種	平面図		5 18
名称	平面図(2) KP. 10.016～KP. 9.225 STA. 134+00～STA. 142+00	縮尺 1/2500	5 18
西日本高速道路株式会社 関西支社			

平面図(3) S=1:2500

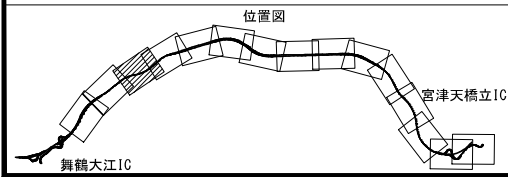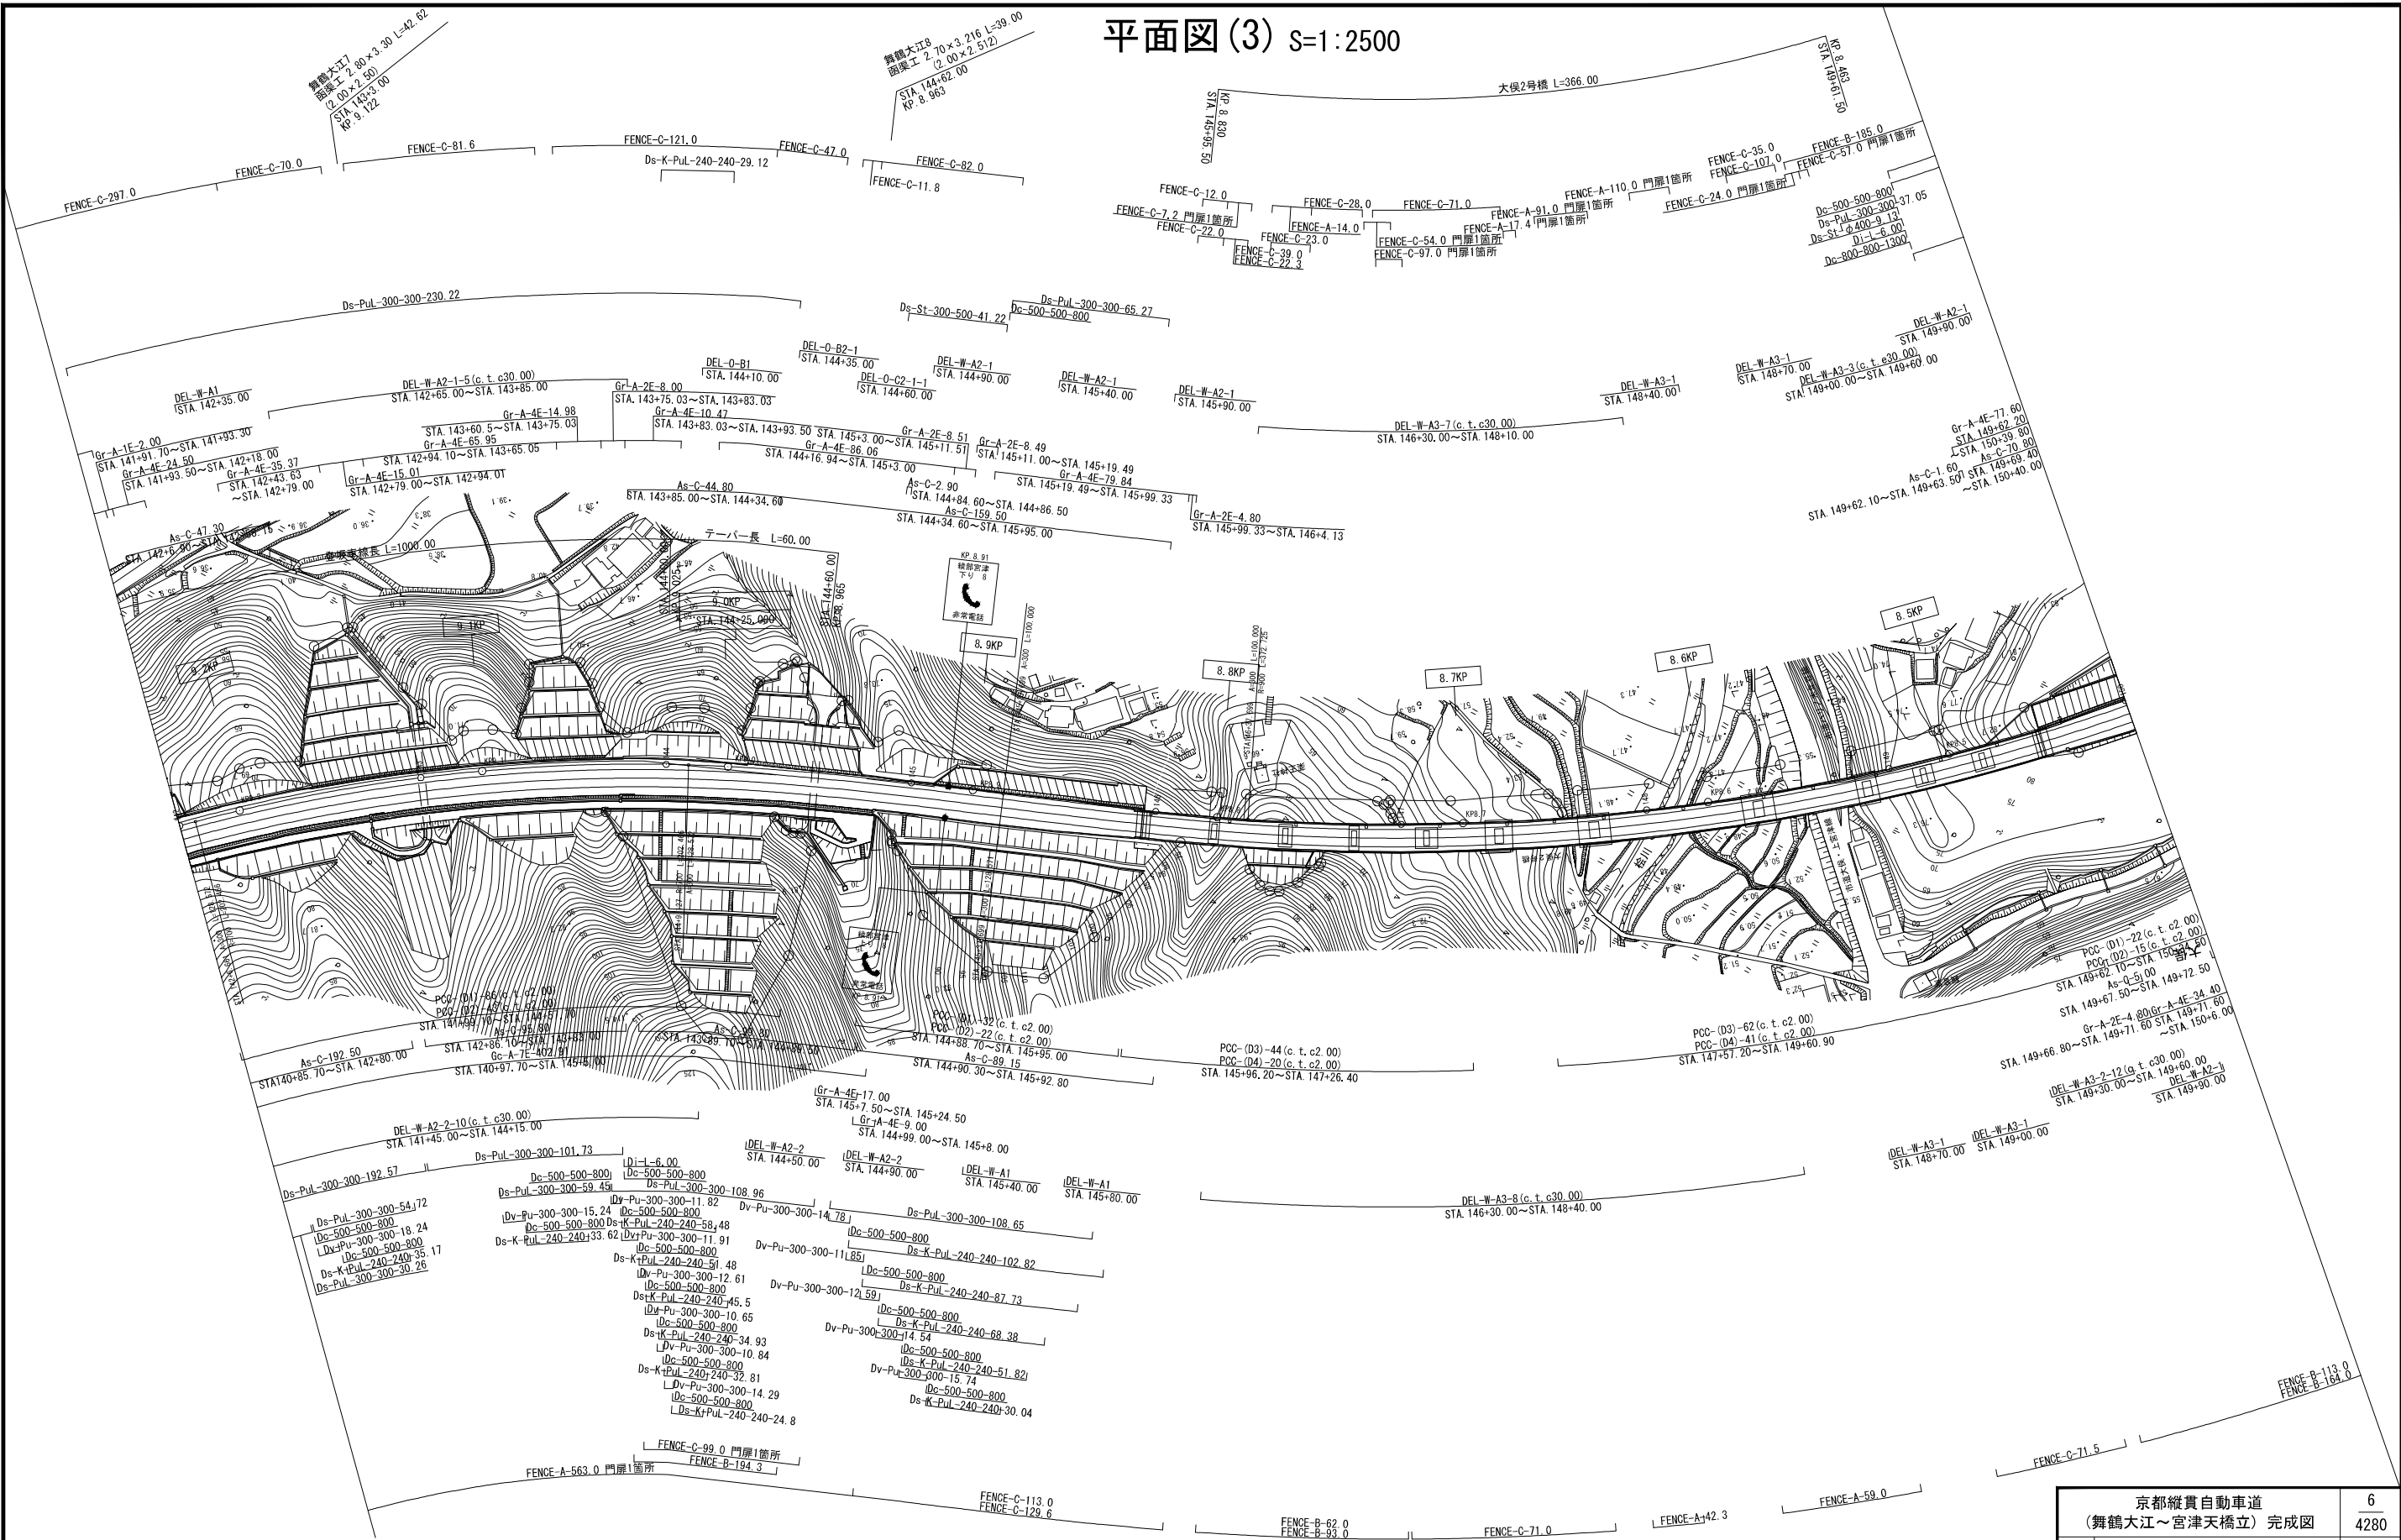


京都縦貫自動車道 (舞鶴大江～宮津天橋) 完成図		6 4280
工種	平面図	6 18
名称	平面図(3) KP. 9.225～KP. 8.425 STA. 142+00～STA. 150+00	縮尺 1/2500 6 18
西日本高速道路株式会社 関西支社		

平面図(4) S=1:2500


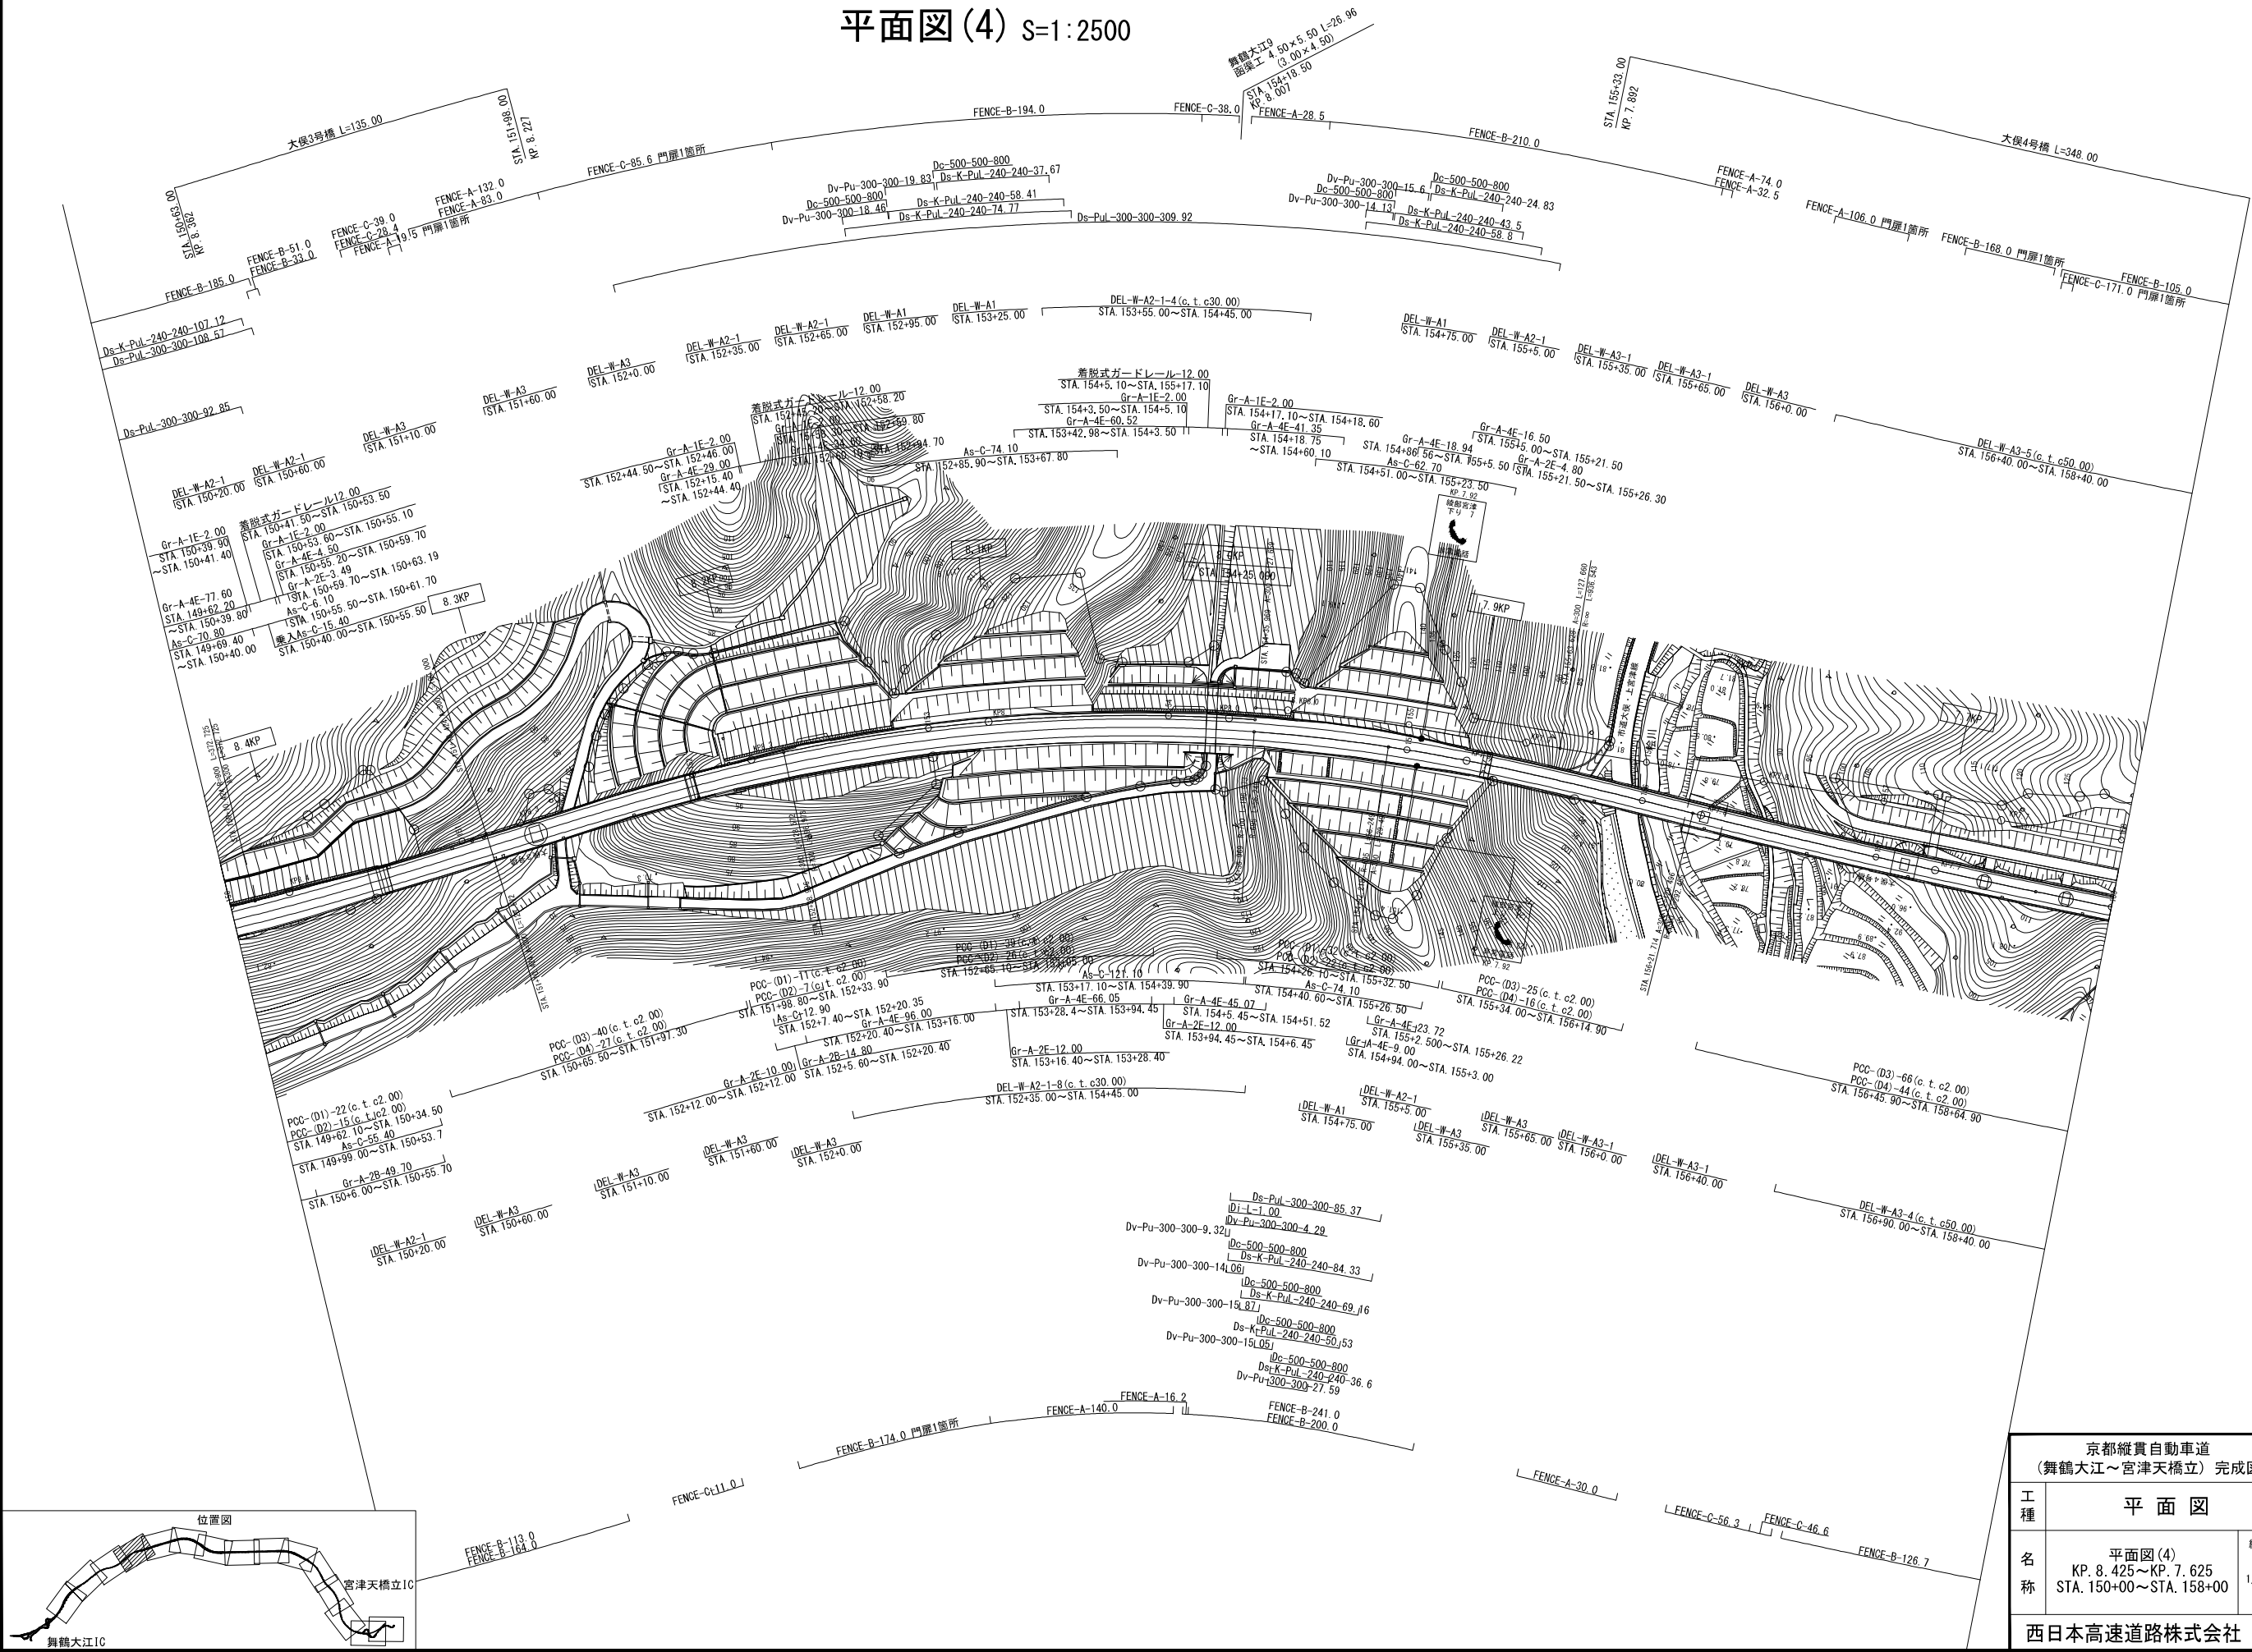


京都縦貫自動車道 (舞鶴大江～宮津天橋) 完成図		7 4280
工種	平面図	7 18
名称	平面図(4) KP. 8.425～KP. 7.625 STA. 150+00～STA. 158+00	縮尺 1/2500 7 18
西日本高速道路株式会社 関西支社		

舞鶴大江10
函渠工 7.50×11.00 l=84.00
(4.00×4.50)
STA 165+93.00
KP.6.832

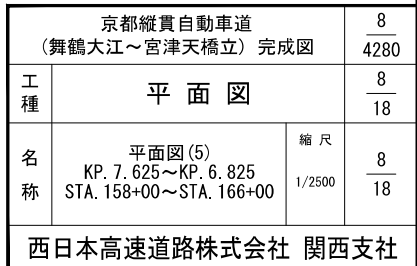


平面図(6) s=1:2500

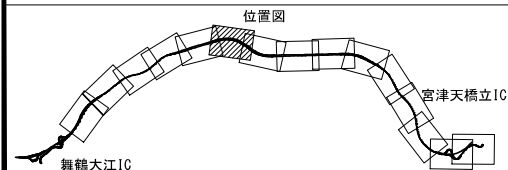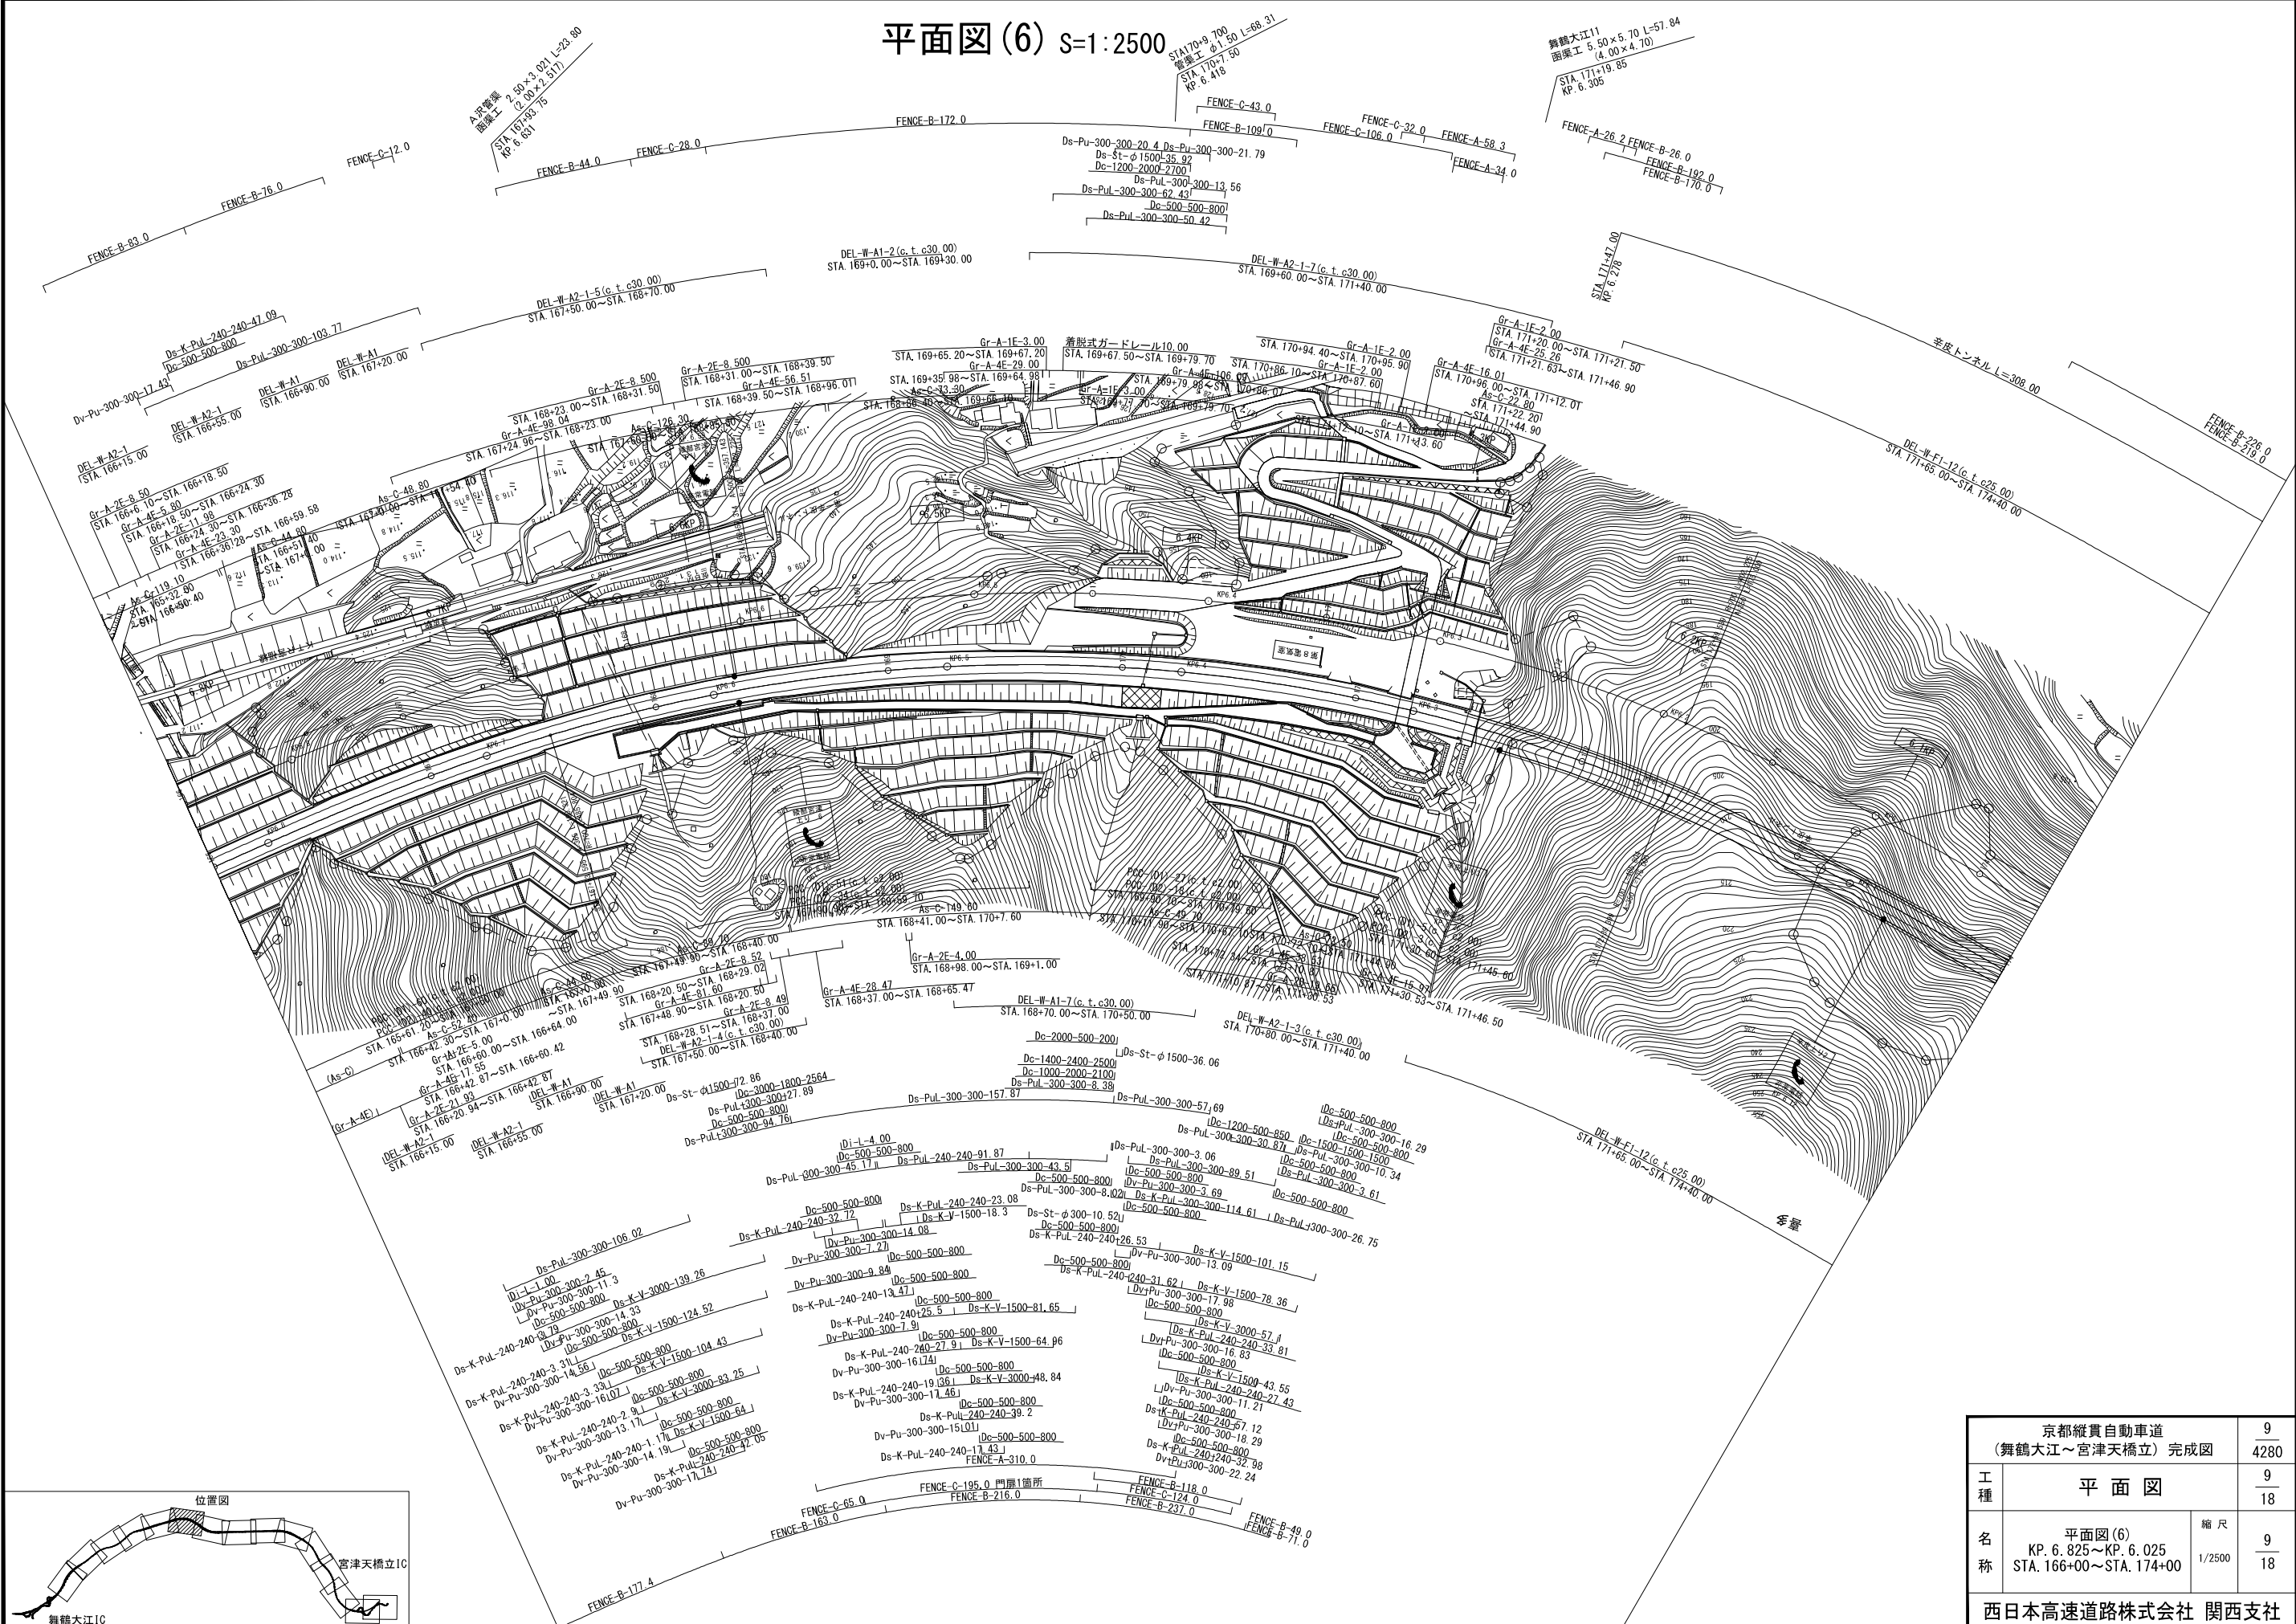

京都縦貫自動車道 (舞鶴大江～宮津天橋) 完成図		9 4280
工種	平面図	9 18
名称	平面図(6) KP. 6.825～KP. 6.025 STA. 166+00～STA. 174+00	縮尺 1/2500 9 18
西日本高速道路株式会社 関西支社		

平面图 (7) S=1:2500

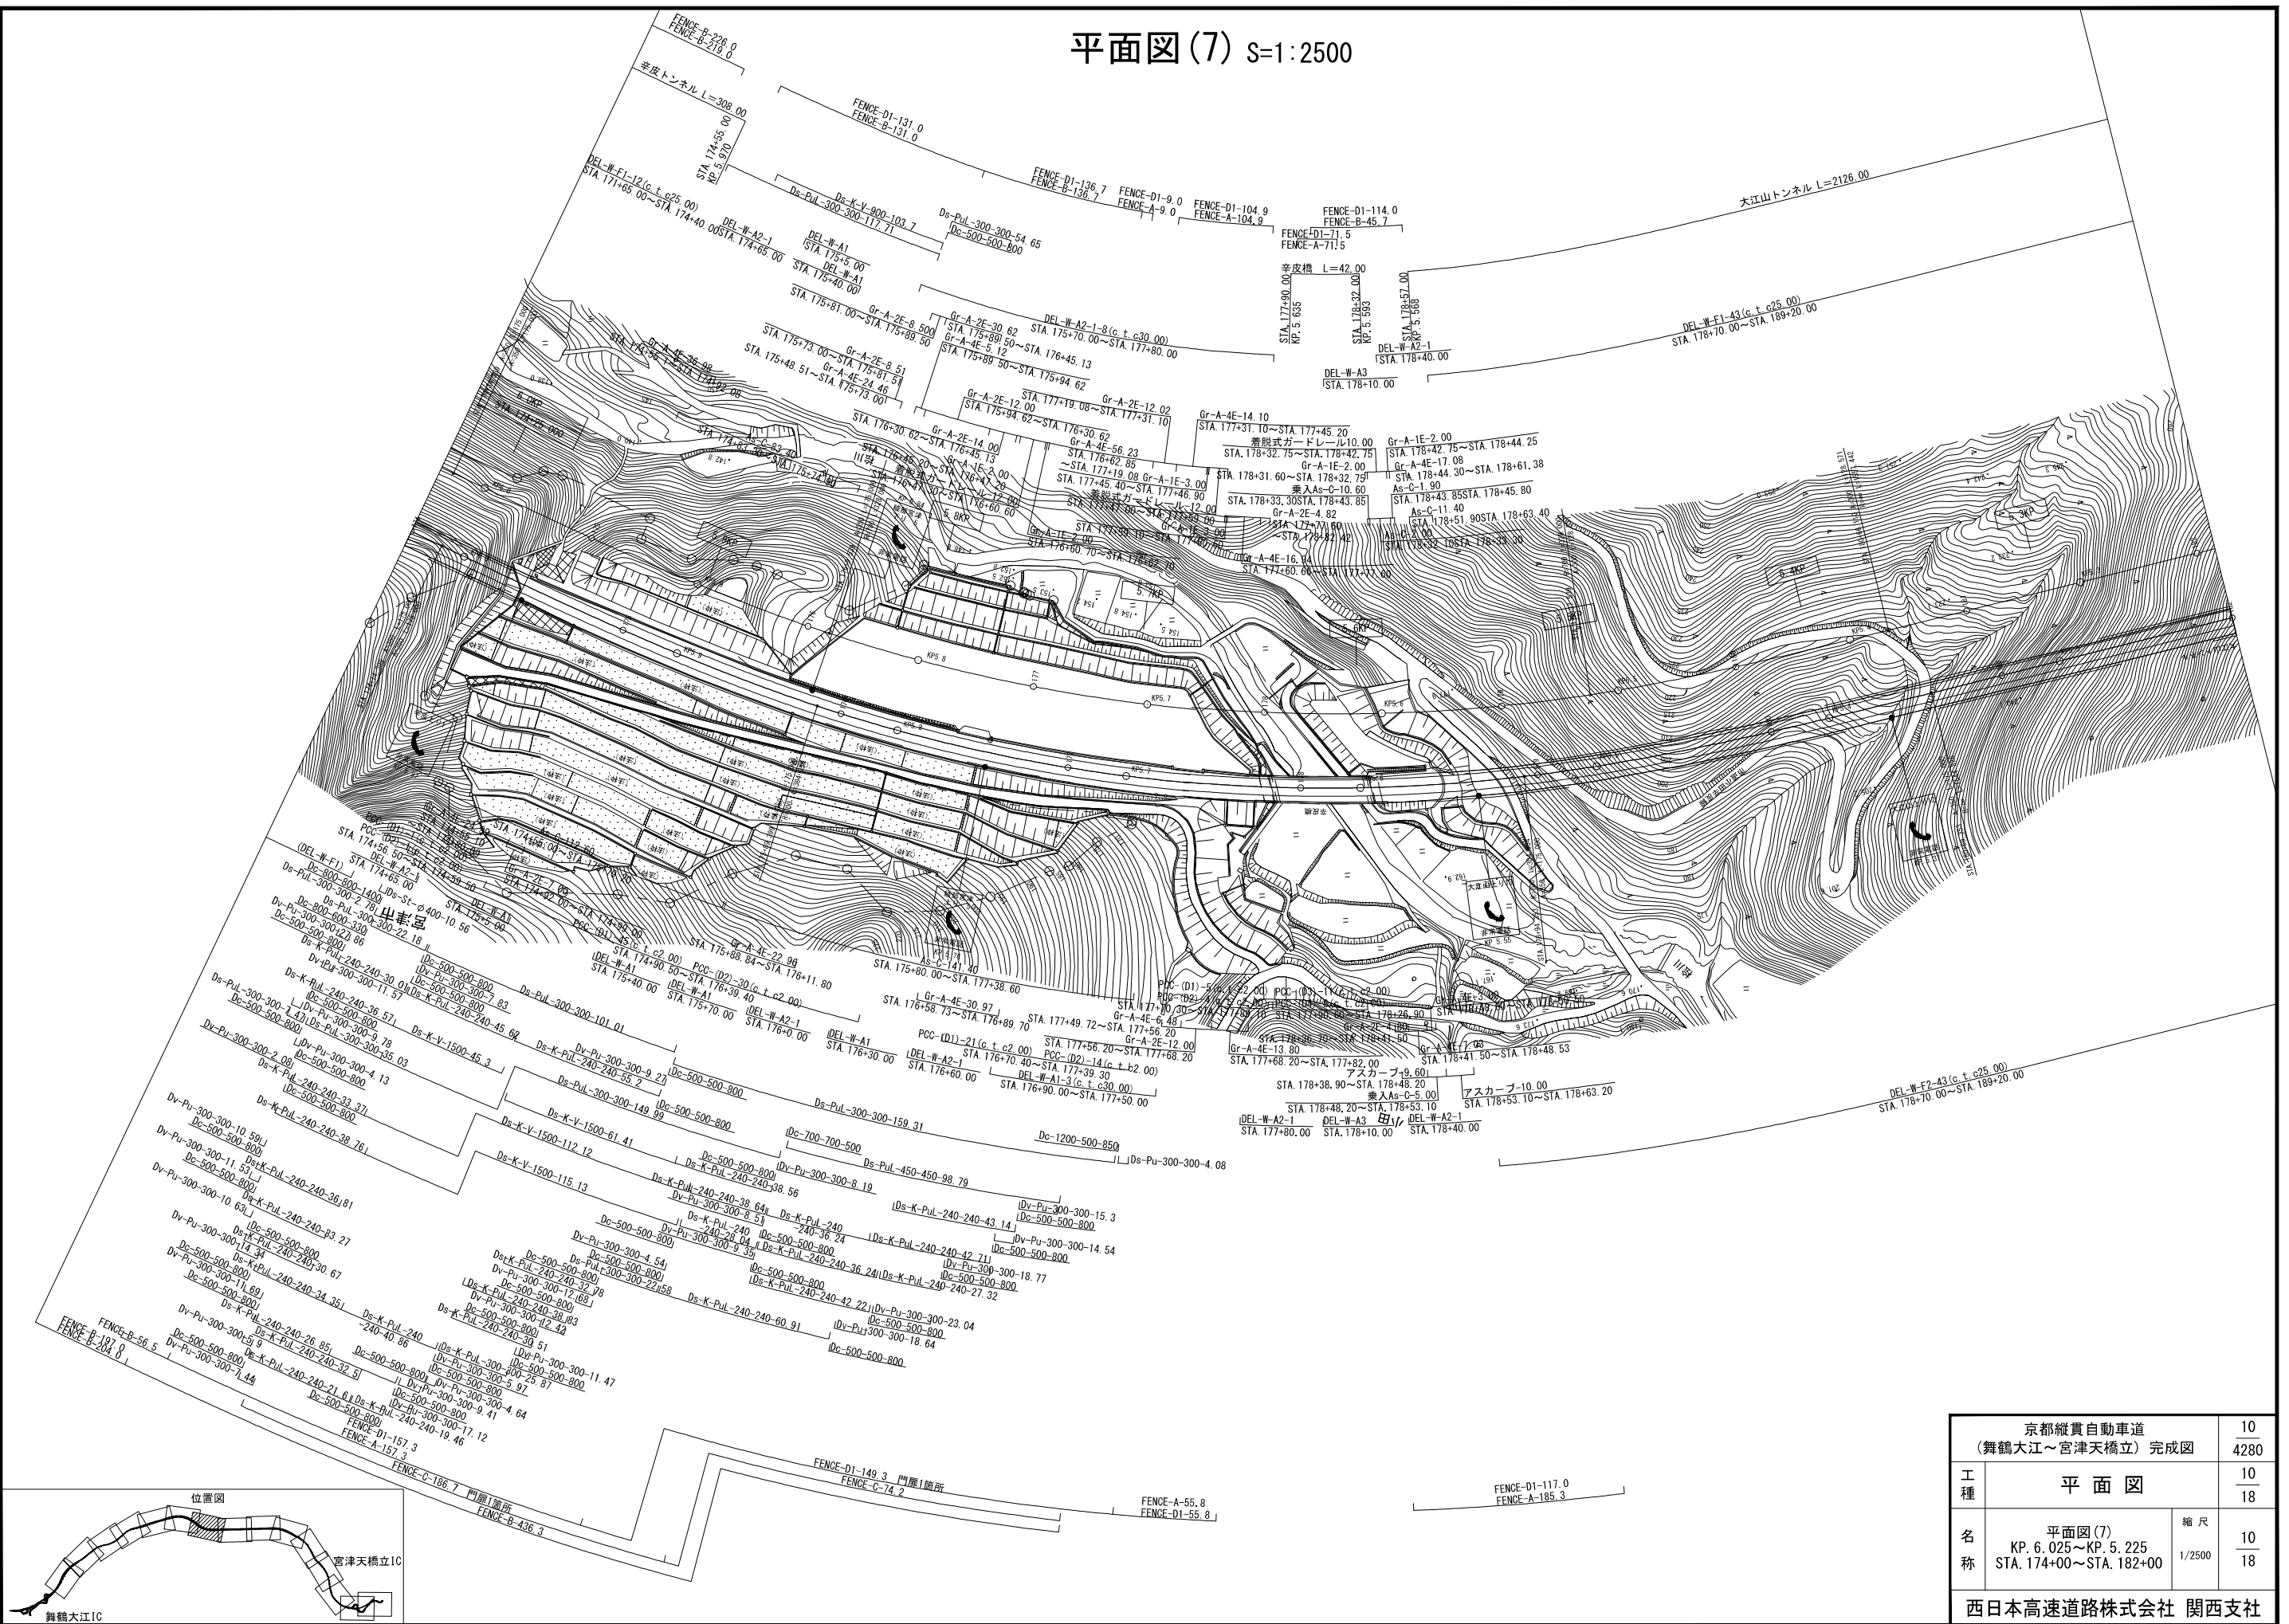


京都縦貫自動車道 (舞鶴大江～宮津天橋立) 完成図			10 4280
工 種	平 面 図		10 18
名 称	平面図(7) KP. 6. 025～KP. 5. 225 STA. 174+00～STA. 182+00	縮 尺 1/2500	10 18
西日本高速道路株式会社 関西支社			

平面図(8) S=1:2500

非常駐車帯 L=31.00
STA. 185+05.00


大江山トンネル L=2126.00

DEL-W-F1-43 (e. t. c25. 00)
STA. 178+70.00~STA. 189+20.00

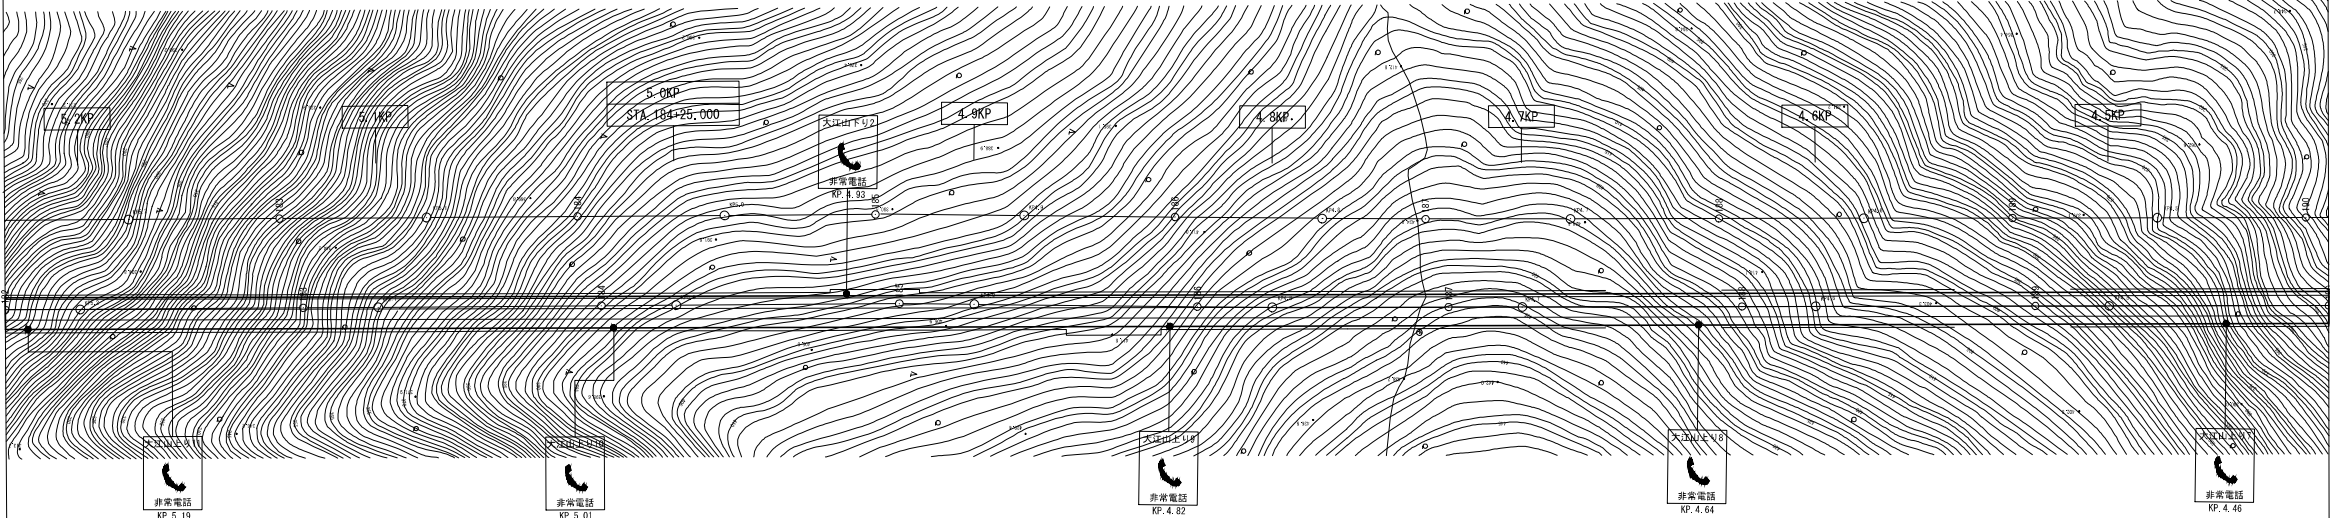

田
宮津

DEL-W-F2-43 (e. t. c25. 00)
STA. 178+70.00~STA. 189+20.00

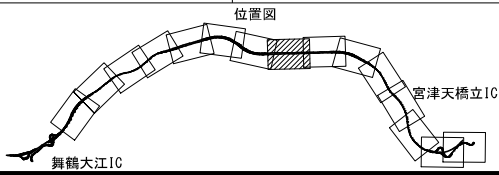


非常駐車帯 L=31.00
STA. 185+06.00

京都縦貫自動車道 (舞鶴大江～宮津天橋立) 完成図		11 4280
工種	平面図	11 18
名称	平面図(8) KP. 5.22~KP. 4.425 STA. 182+00~STA. 190+00	縮尺 1/2500 11 18
西日本高速道路株式会社 関西支社		

平面図(9) S=1:2500

非常駐車帯 L=31.00
STA. 192+34.00

大江山トンネル L=2126.00

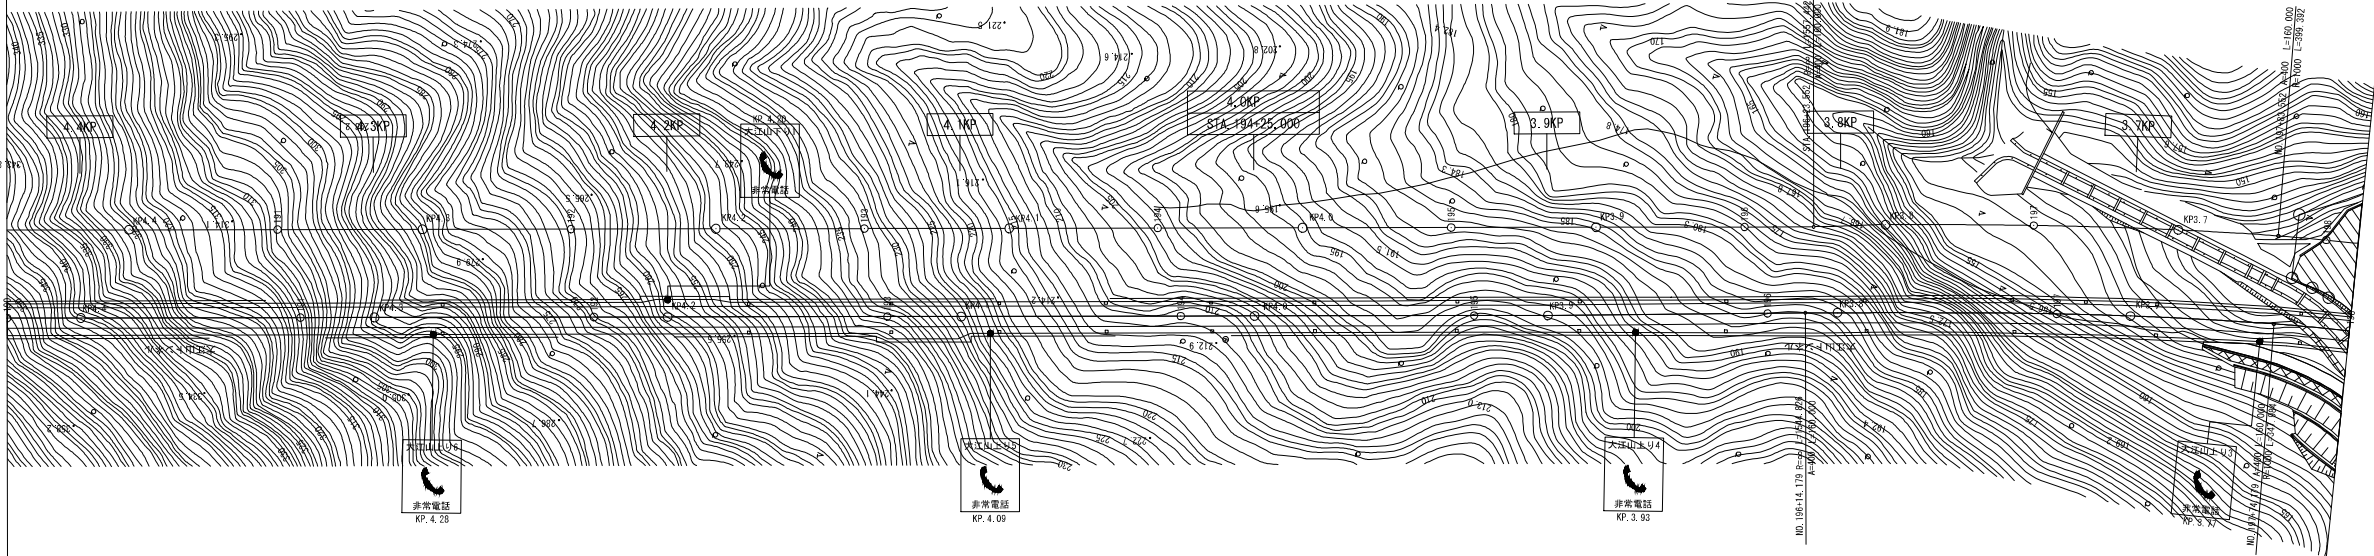


小田
宮津市

非常電話
KP. 4.25

非常電話

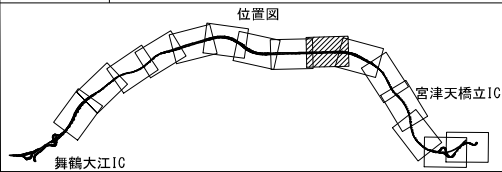

非常駐車帯 L=31.00


京都縦貫自動車道 (舞鶴大江～宮津天橋立) 完成図			12 4280
工種	平面図		12 18
名称	平面図(9) KP. 4.425～KP. 3.625 STA. 190+00～STA. 198+00	縮尺 1/2500	12 18
西日本高速道路株式会社 関西支社			


平面図(10) S=1:2500

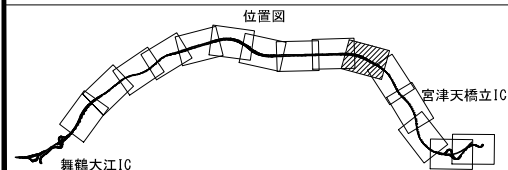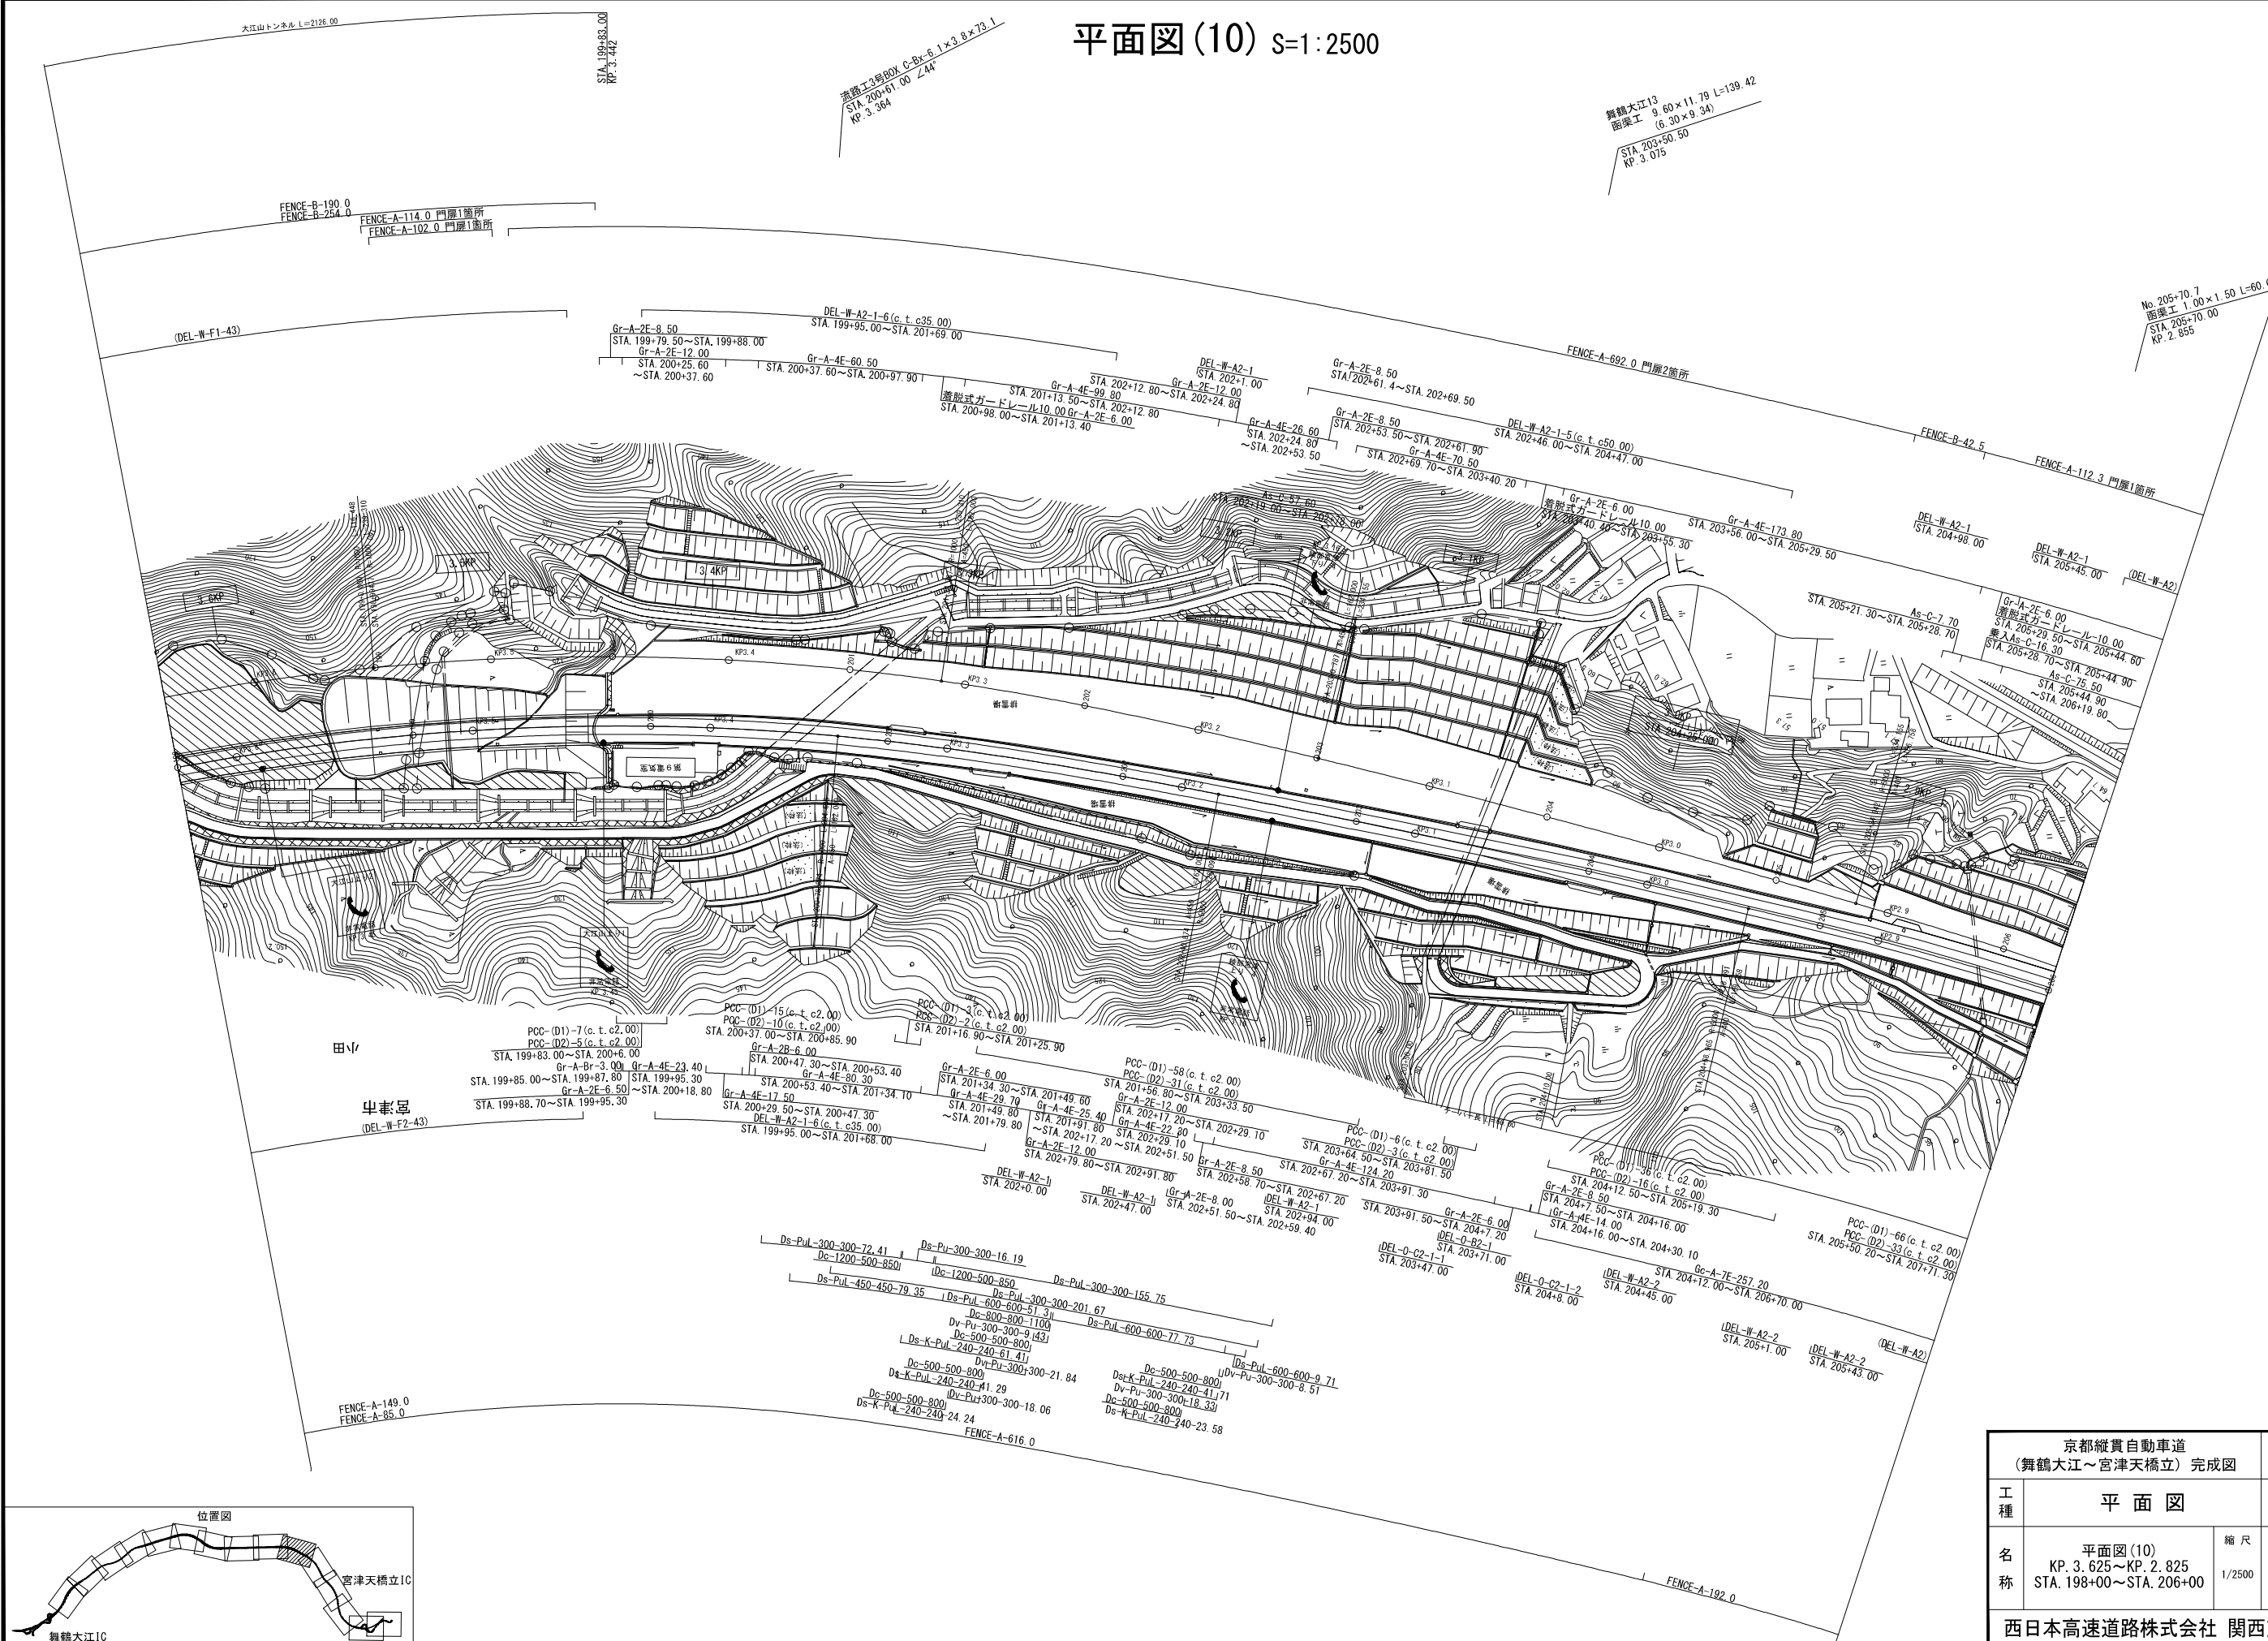


京都縦貫自動車道 (舞鶴大江～宮津天橋) 完成図		13 4280
工種	平面図	13 18
名称	平面図(10) KP. 3.625～KP. 2.825 STA. 198+00～STA. 206+00	縮尺 1/2500 13 18
西日本高速道路株式会社 関西支社		

平面図(11) S=1:2500

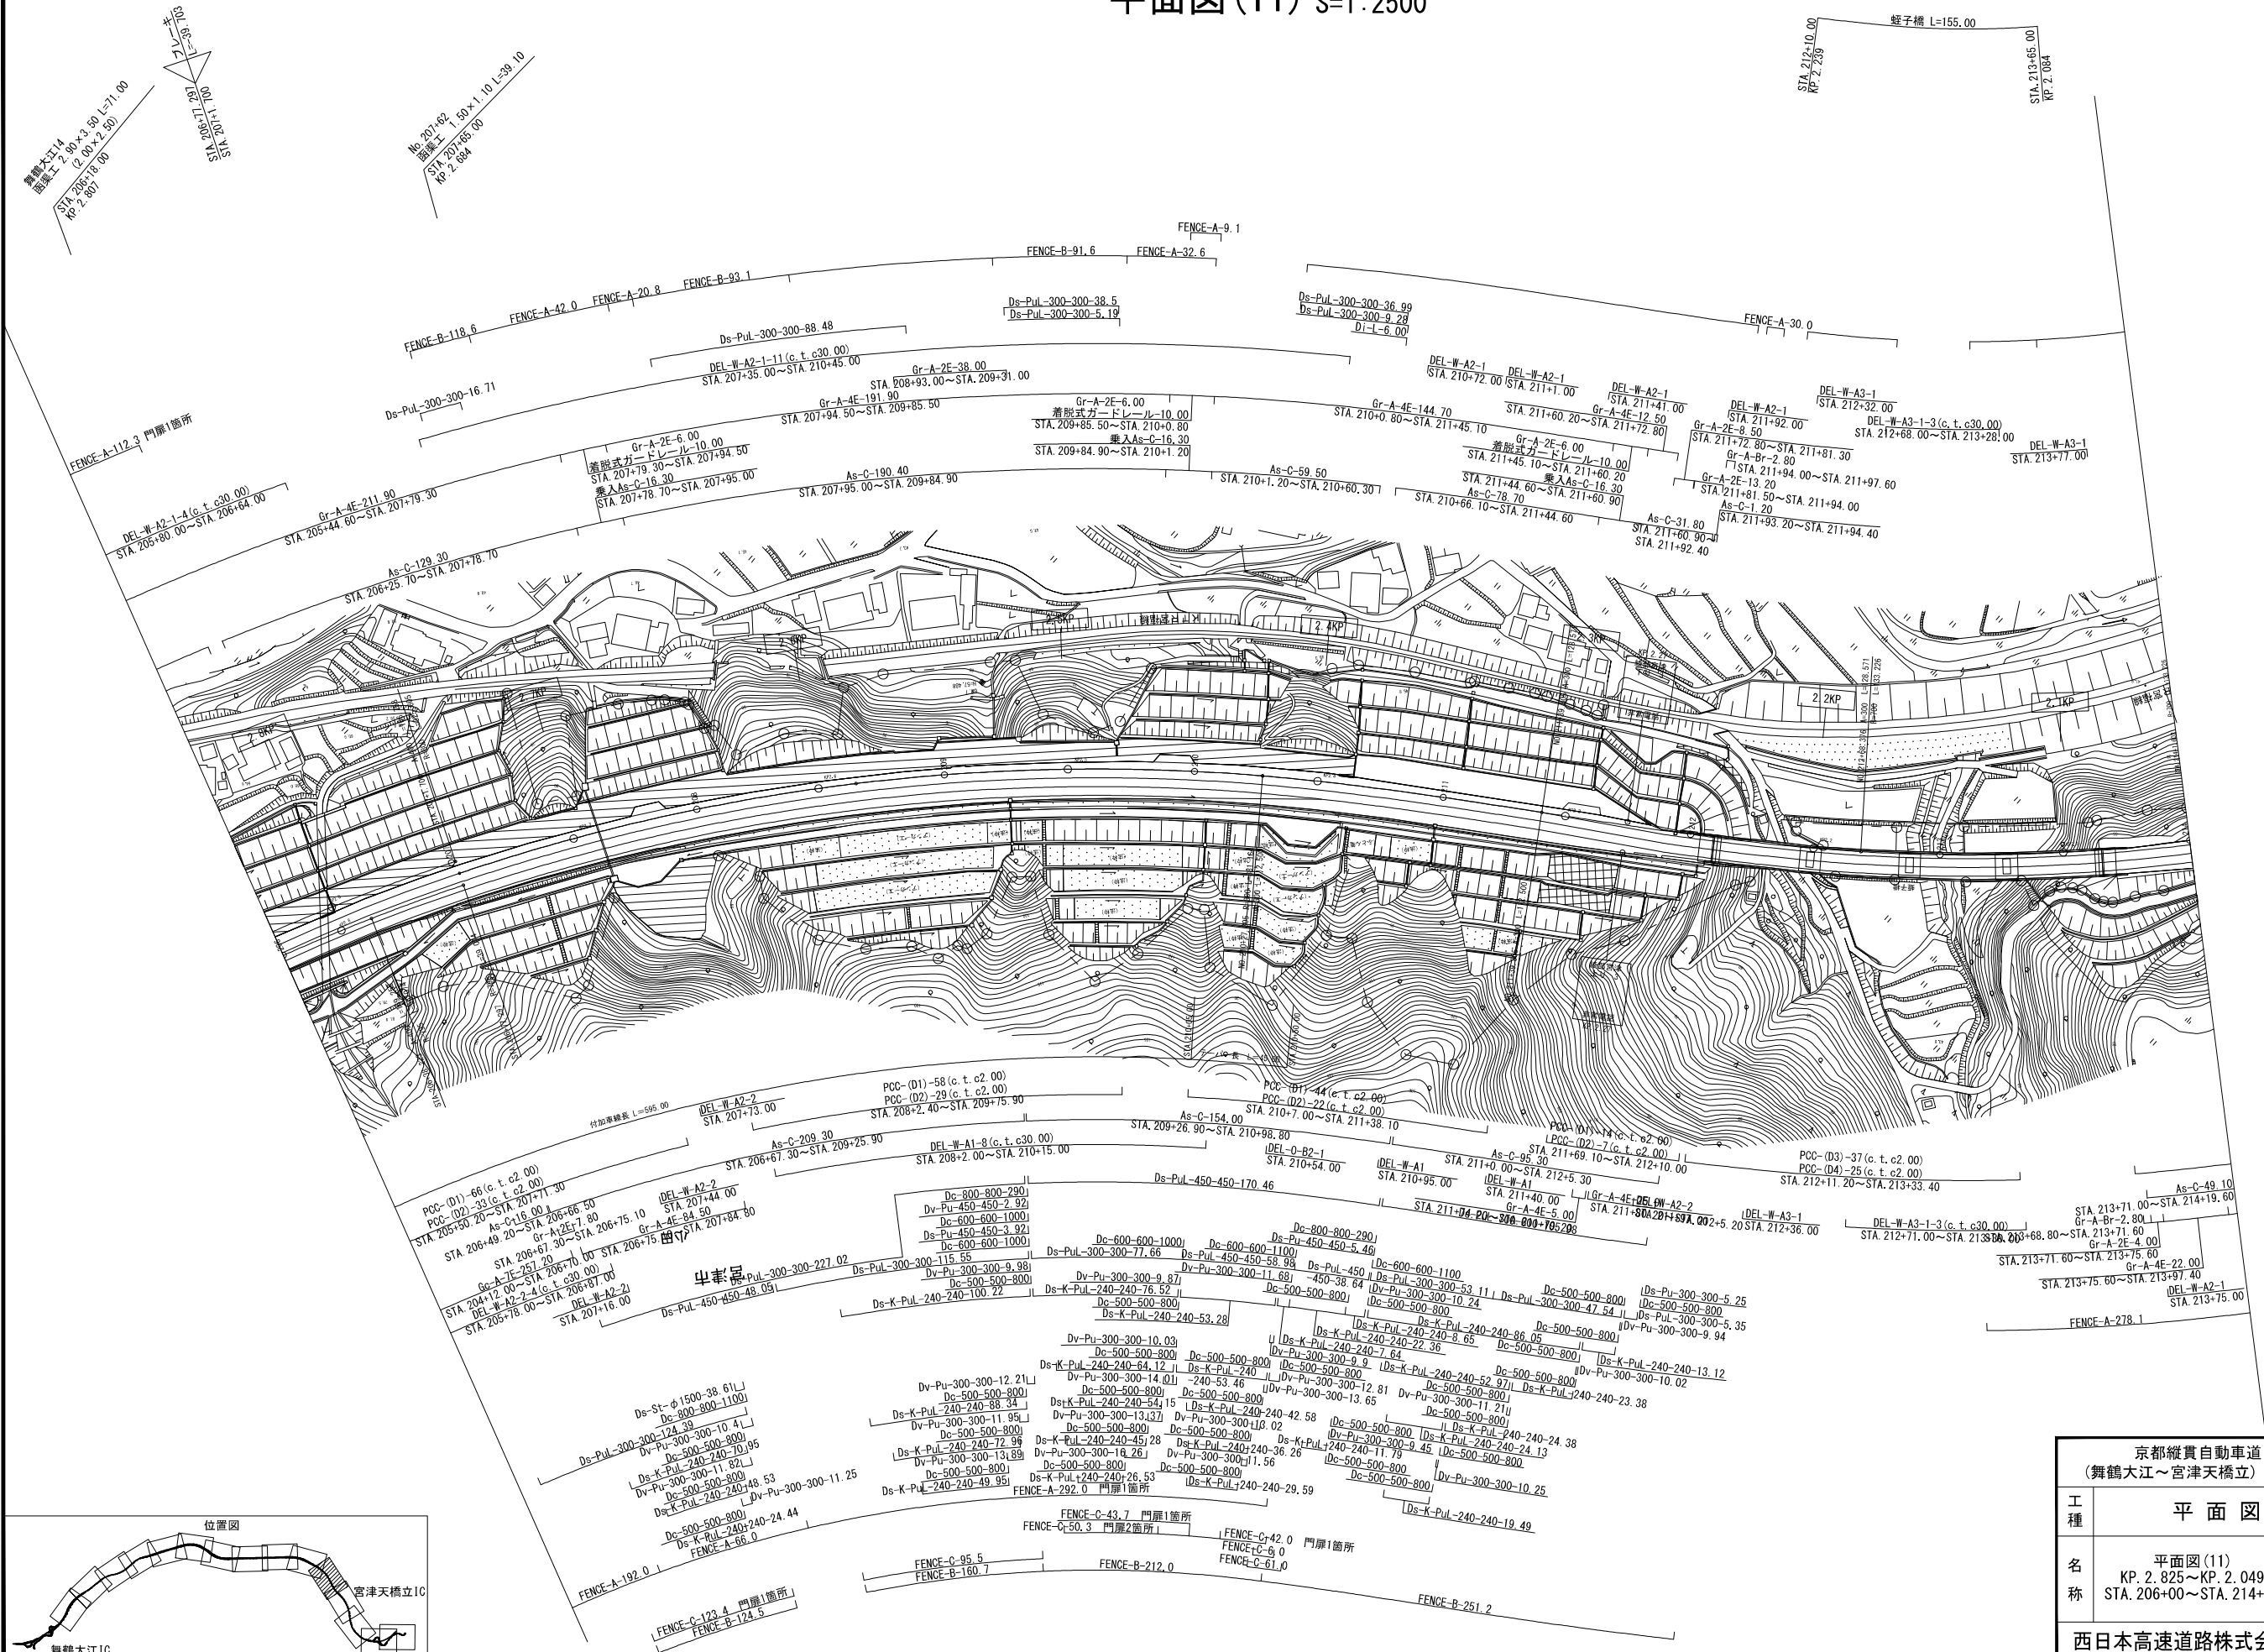


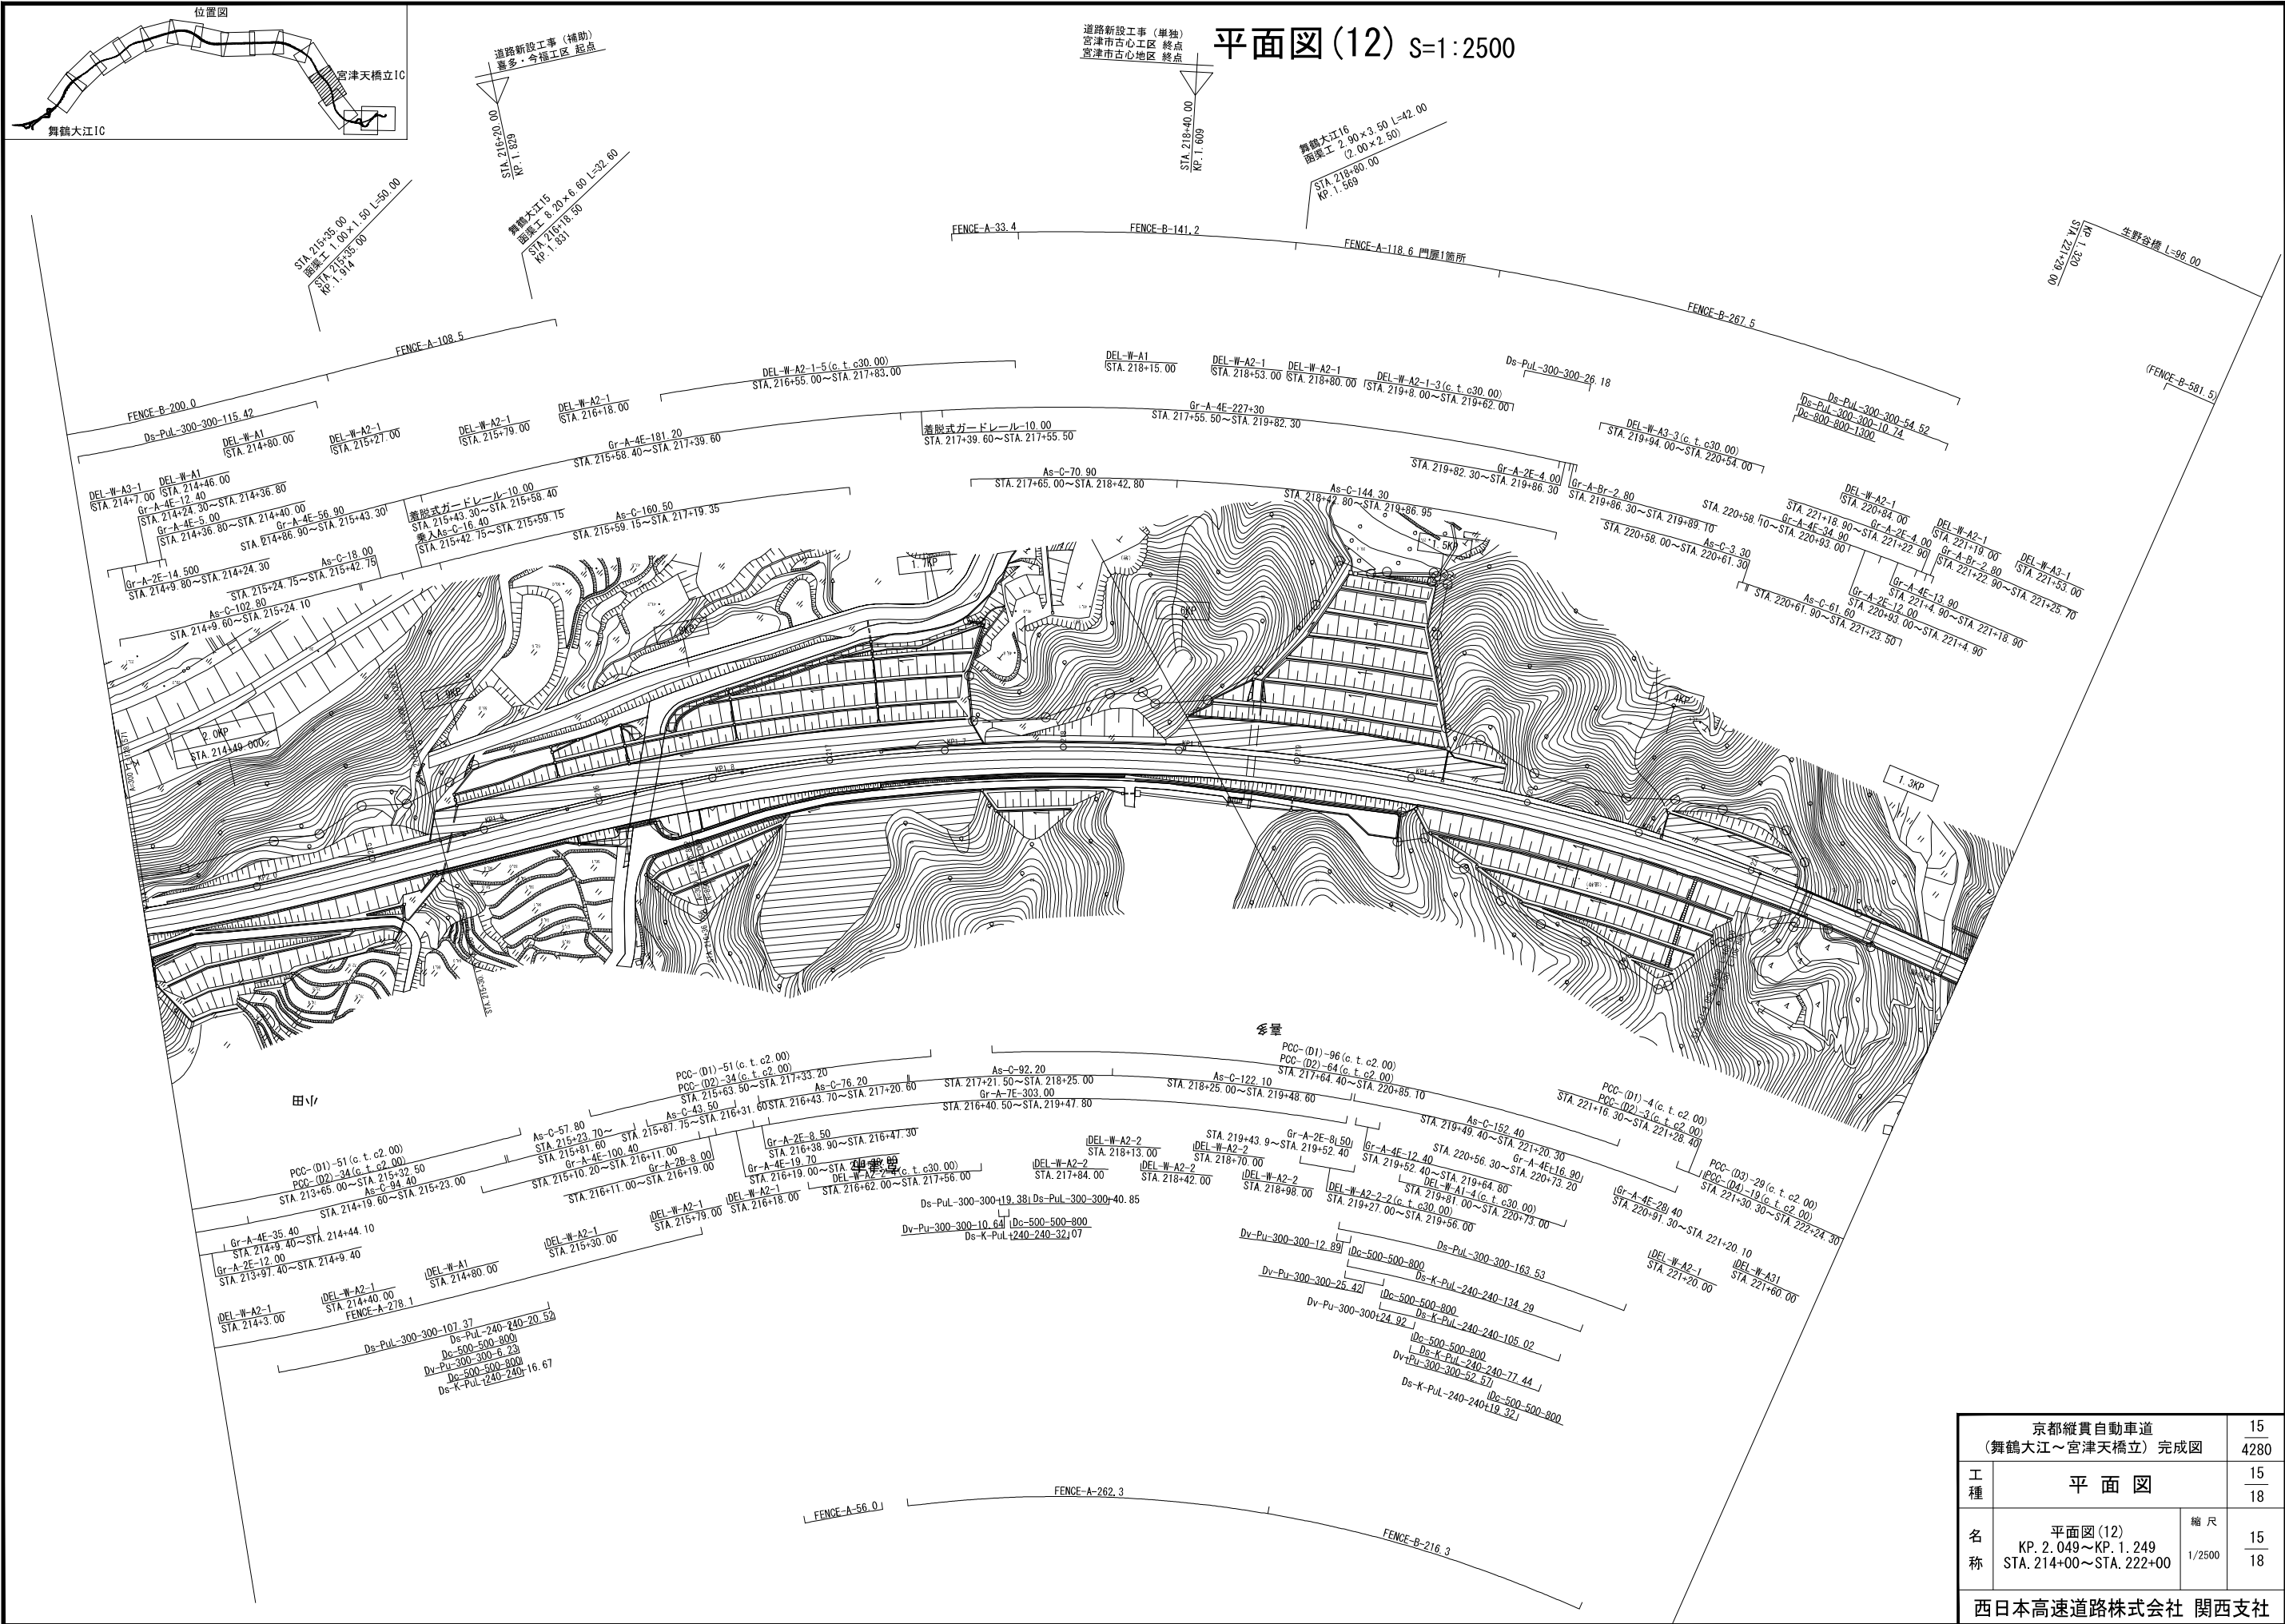


京都縦貫自動車道 (舞鶴大江～宮津天橋立) 完成図		15 4280
工種	平面図	15 18
名称	平面図(12) KP. 2.049～KP. 1.249 STA. 214+00～STA. 222+00	縮尺 1/2500
		15 18
西日本高速道路株式会社 関西支社		

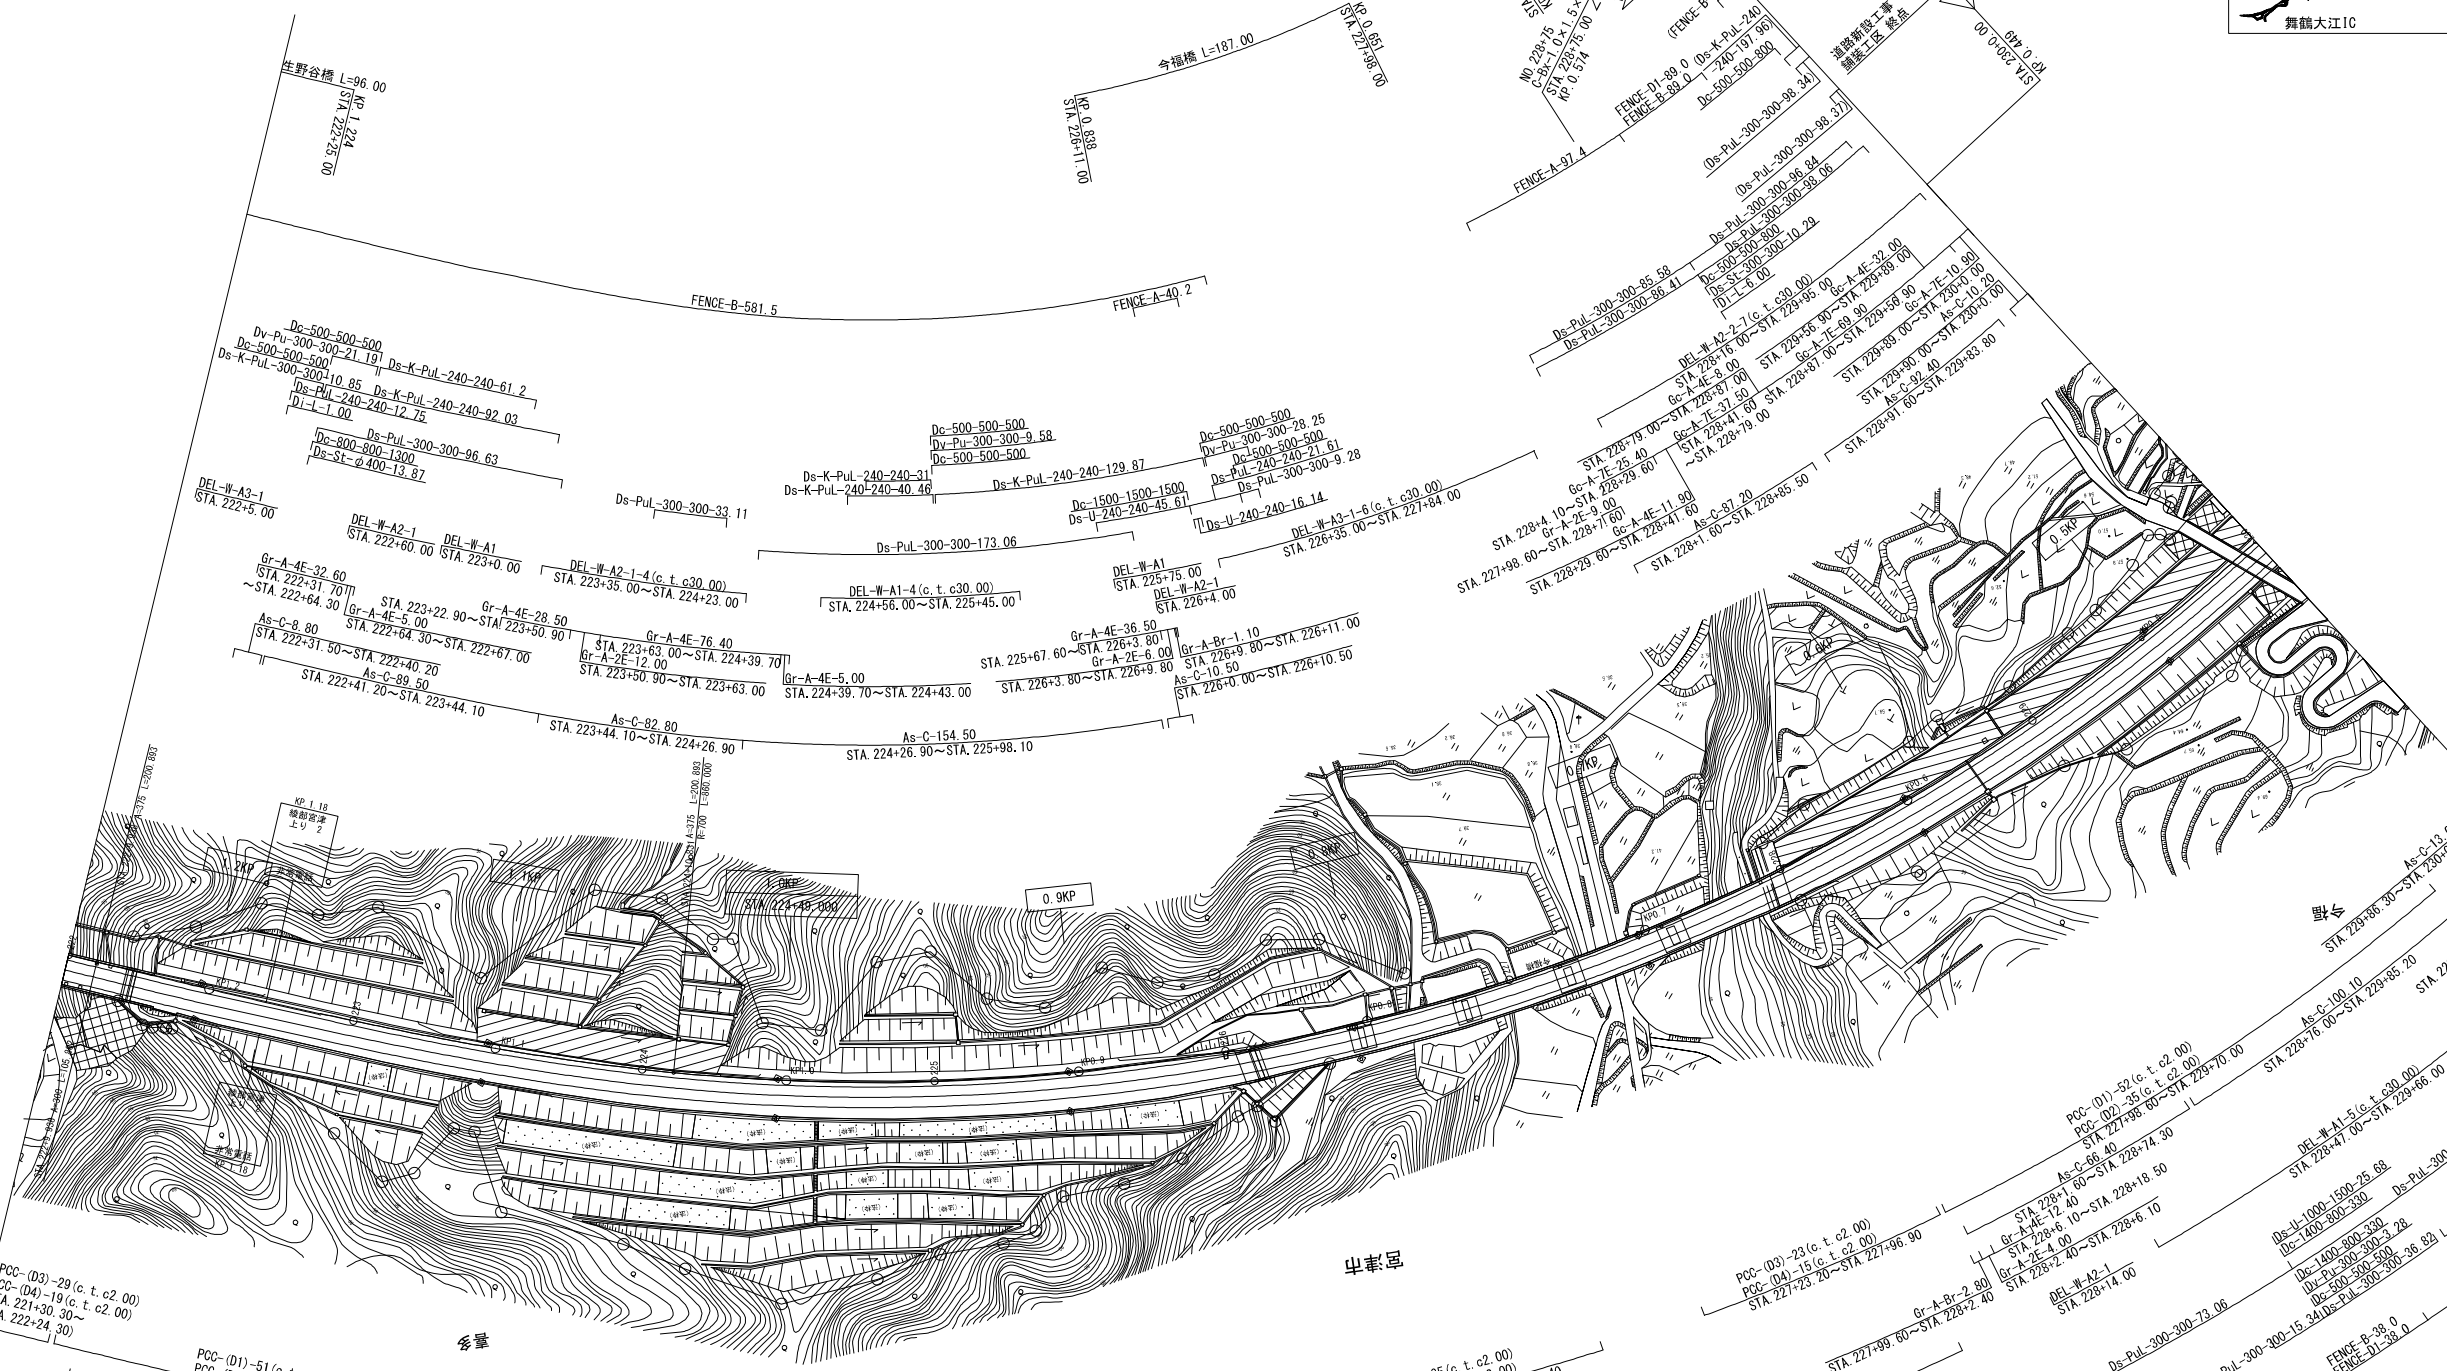[illegible]


京都縦貫自動車道 (舞鶴大江～宮津天橋立) 完成図			16 4280
工 種	平 面 図		16 18
名 称	平面図 (13) KP. 1. 249～KP. 0. 449 STA. 222+00～STA. 230+00	縮 尺 1/2500	16 18
西日本高速道路株式会社 関西支社			

平面図 (14) S=1:2500

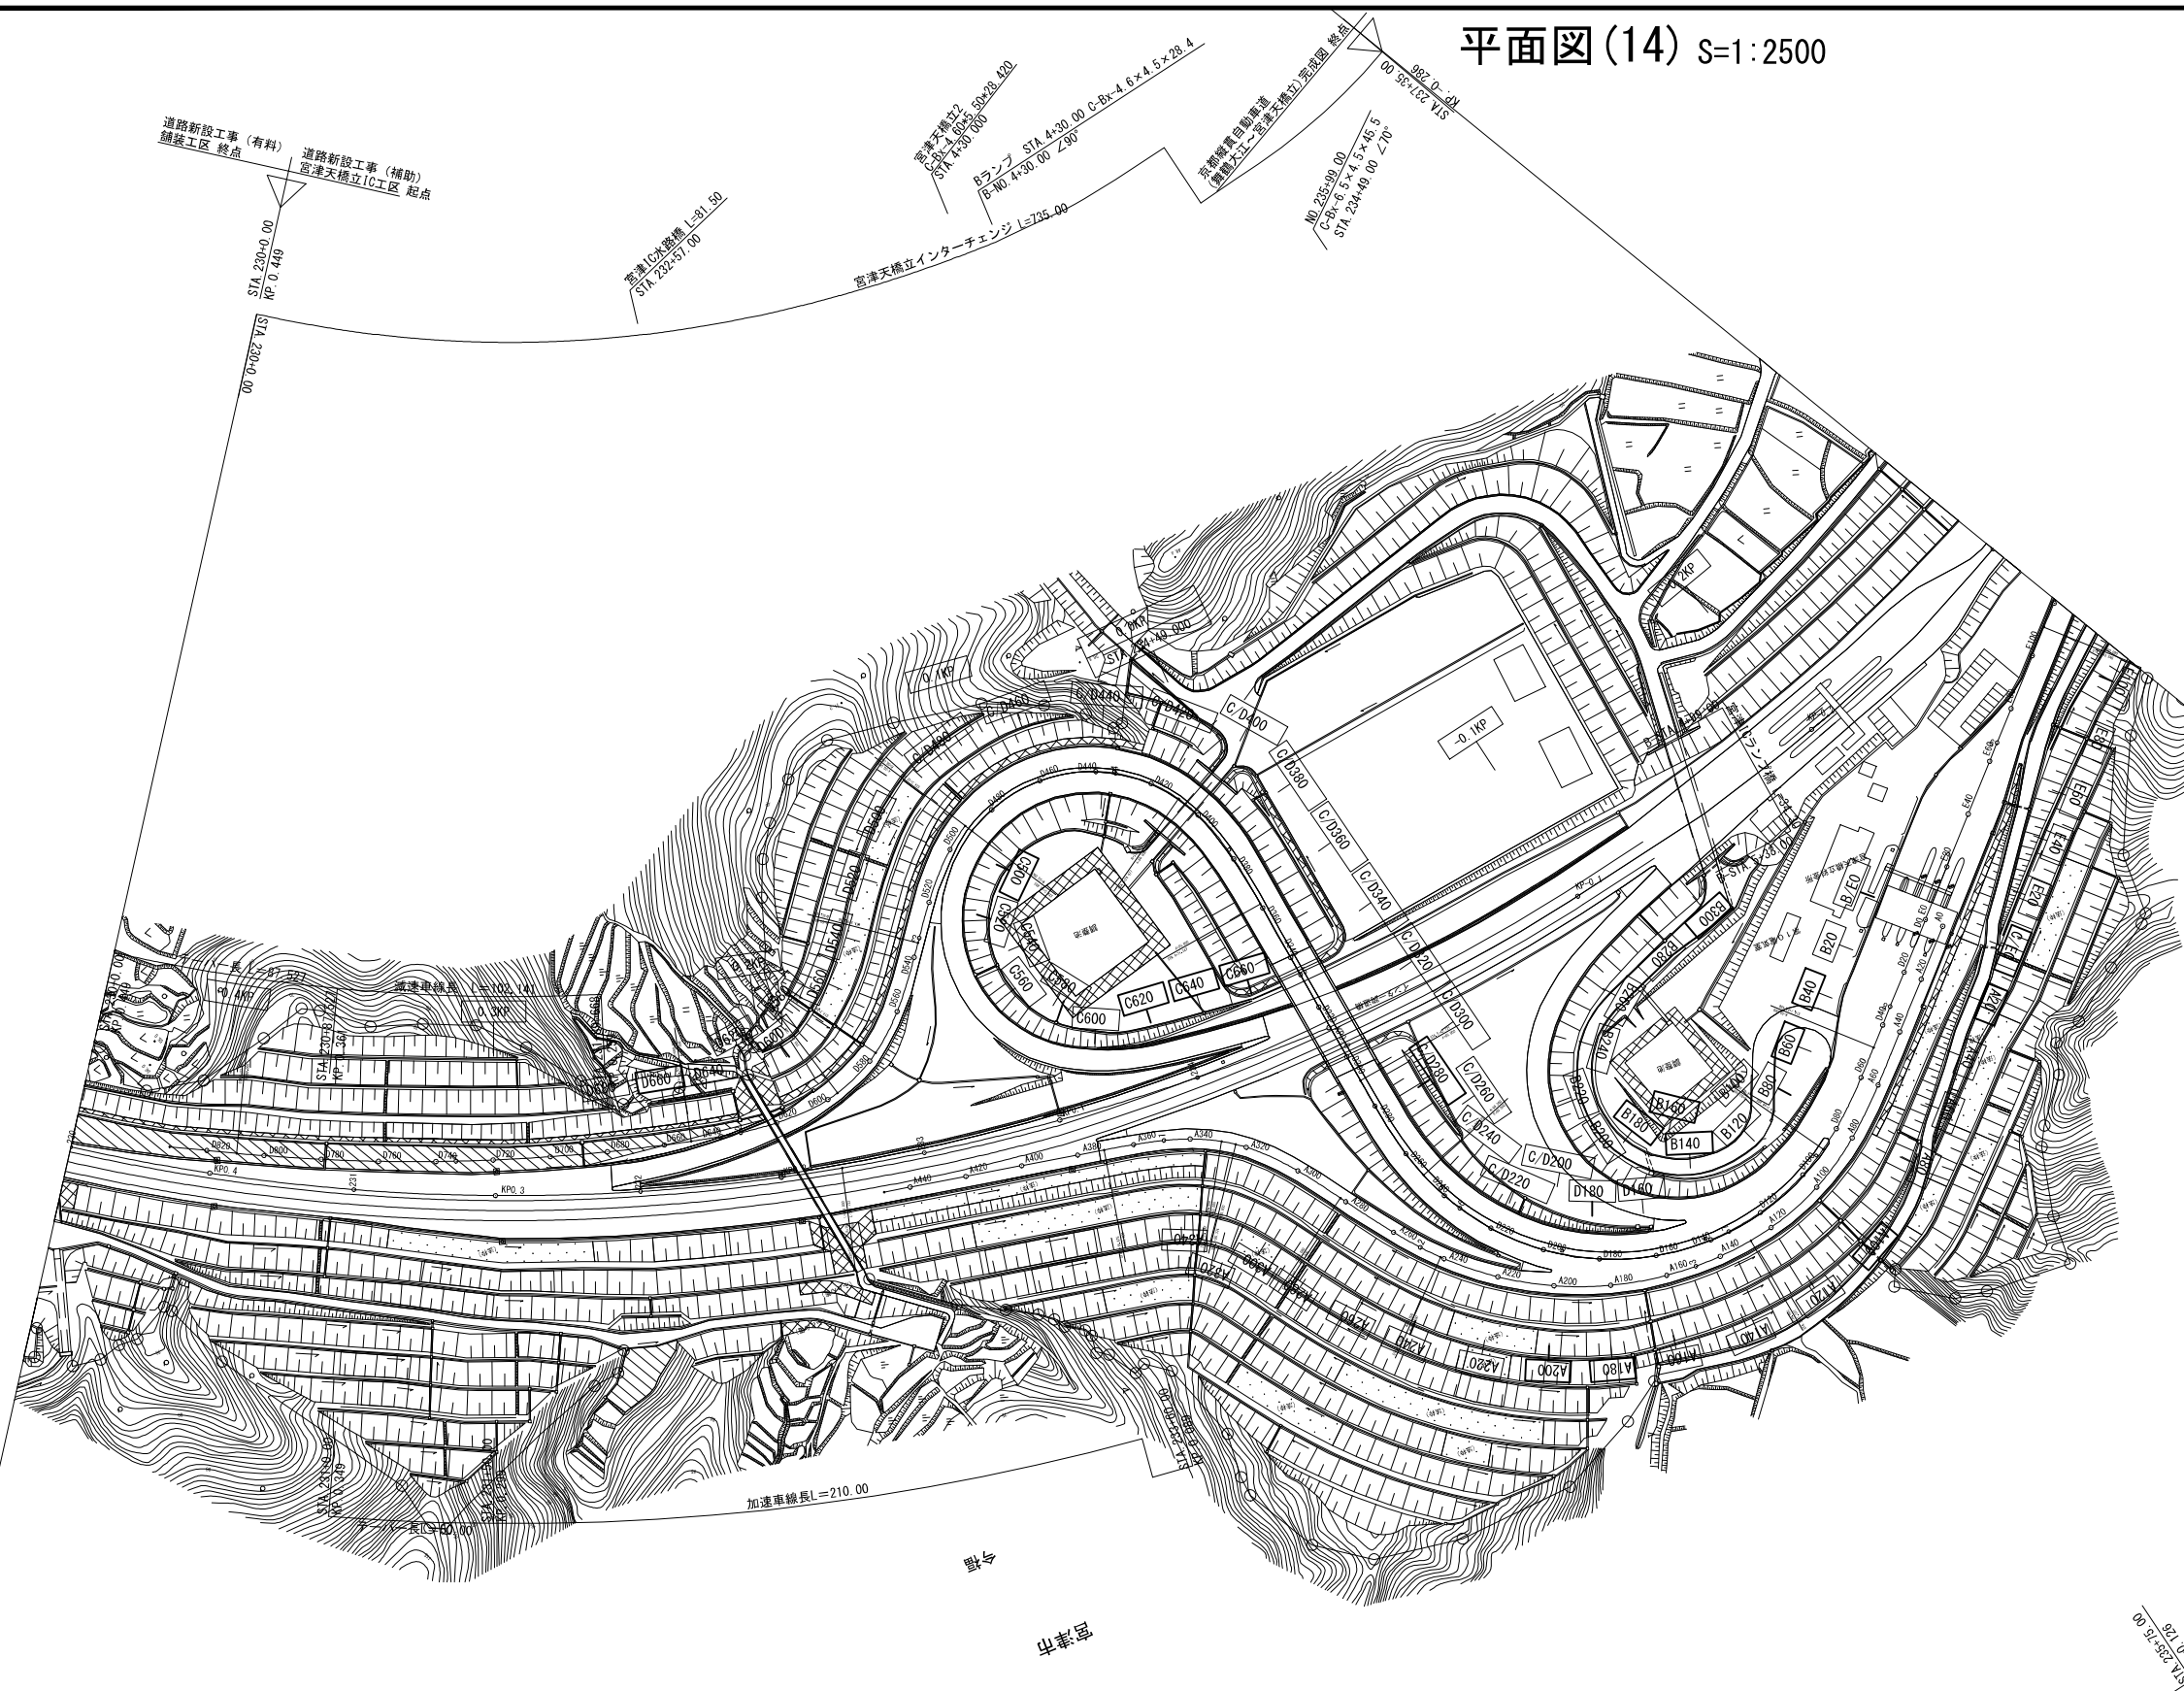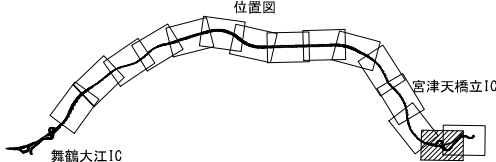

京都縦貫自動車道 (舞鶴大江～宮津天橋立) 完成図			17 4280
工 種	平 面 図		17 18
名 称	平面図(14) KP. 0. 449 STA. 230+00～E. 120+00	縮 尺 1/2500	17 18

西日本高速道路株式会社 関西支社

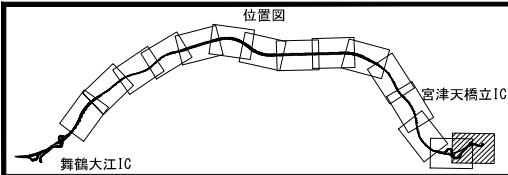

平面図(15) S=1:2500

